Stralcio planimetrico Scala 1:1000

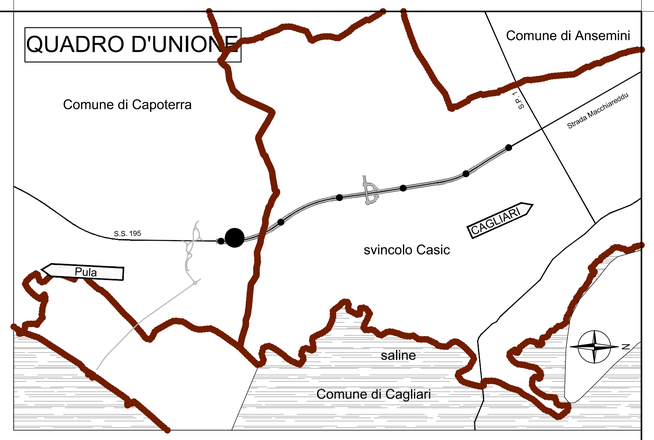

Rilievo opera Scala 1:200

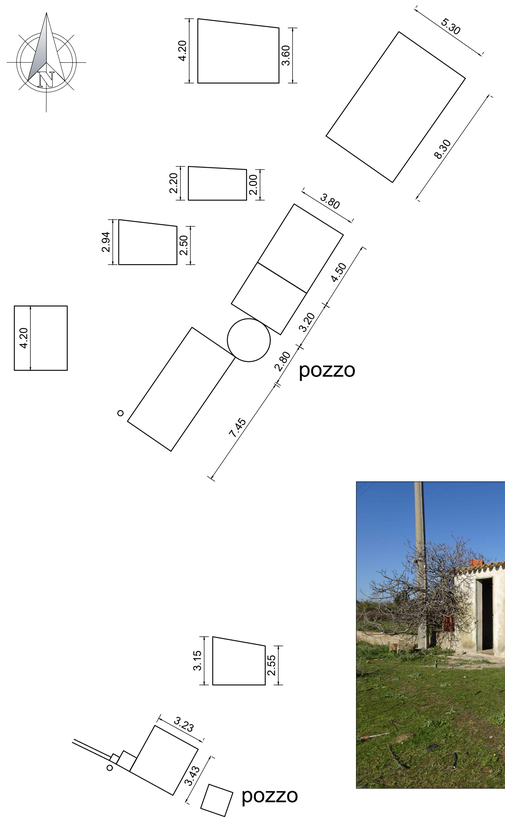

anas
GRUPPO FS ITALIANE

Direzione Tecnica

Nuova S.S.195 "Sulcitana" Tratto Cagliari - Pula

Collegamento con la S.S.130 e aeroporto di Cagliari Elmas
Opera Connessa Nord

PROGETTO DEFINITIVO

PROGETTAZIONE: RTI GPI-IRD-SAIM-HYPRO

IL GEOLOGO

Dott. Geol. Marco Leonardi
Ordine dei geologi
della Regione Lazio n. 1541

COORDINATORE PER LA SICUREZZA IN FASE DI PROGETTAZIONE

Ing. Ambrogio Signorelli
Ordine Ingegneri
Provincia di Roma n. A35111

VISTO: IL RESPONSABILE DEL PROCEDIMENTO

Ing. Michele Coghe

I PROGETTISTI SPECIALISTICI

Ing. Ambrogio Signorelli
Ordine Ingegneri
Provincia di Roma n. A35111

Ing. Paolo Orsini
Ordine Ingegneri
Provincia di Roma n. 13817

Ing. Giuseppe Resta
Ordine Ingegneri
Provincia di Roma n. 20629

Ing. Vincenzo Secreti
Ordine Ingegneri
Provincia di Crotone n. 412

GRUPPO DI PROGETTAZIONE
(Mandataria) GPI INGEGNERIA — GESTIONE PROGETTI INGEGNERIA srl
(Mandante) IRD ENGINEERING
(Mandante) SAIM Studio di Architettura e Ingegneria Moderna
(Mandante) HYpro srl

IL PROGETTISTA E RESPONSABILE DELL'INTEGRAZIONE DELLE PRESTAZIONI SPECIALISTICHE (DPR207/10 ART 15 COMMA 2)

Dott. Ing. GIORGIO GUIDUCCI
Ordine Ingegneri Provincia di Roma n. 14035

Dott. Ing. GIORGIO GUIDUCCI ORDINE INGEGNERI ROMA n. 14035

TOPOGRAFIA

RILIEVO EDIFICI

CODICE PROGETTO				NOME FILE	REVISIONE	SCALA
PROGETTO	LIV.	ANNO		T00EG03CRTPV09_A		
DPCA0150	D	23	CODICE ELAB.	T00EG03CRTPV09	A	Varie

REV.	DESCRIZIONE	DATA	REDATTO	VERIFICATO	APPROVATO
D					
C					
B					
A	Emissione	Gen. '23	Ranucci	Signorelli	Guiducci