

COMITENTE:



ALTA SOVRVEGLIANZA:



GENERAL CONTRACTOR:



INFRASTRUTTURE FERROVIARIE STRATEGICHE DEFINITE DALLA LEGGE OBIETTIVO N.443/01

TRATTA A.V./A.C. TERZO VALICO DEI GIOVI PROGETTO ESECUTIVO

CBL3 - CAMPO BASE TRASTA

Sovrapposizione progetto esecutivo con planimetria progetto definitivo approvata dal CIPE

SCALA: 1:500

GENERAL CONTRACTOR

DIRETTORE LAVORI

SCALA: 1:500

Cogiv



Ing. P. Macchioni

COMMESSA	LOTTO	FASE	ENTE	TIPO DOC.	OPERADISCIPLINA	PROGR.	REV.
I G 5 1	0 0	E	C V	P 8	C A 0 3 0 1	0 0 3	A

PROGETTAZIONE	Rev.	Descrizione emissione	Redatto	Data	Validato	Data	Progettista	Data	Il PROGETTISTA
A03	Prima Emissione	S. G.	14/06/2013	S. G.	14/06/2013	14/06/2013	A. Palomba	14/06/2013	Ing. R. Giacchi

Scala e plan.: Nome File: istoservc_Ag_Giovi_003_A03 CUP: F81H82000000008

PLANIMETRIA

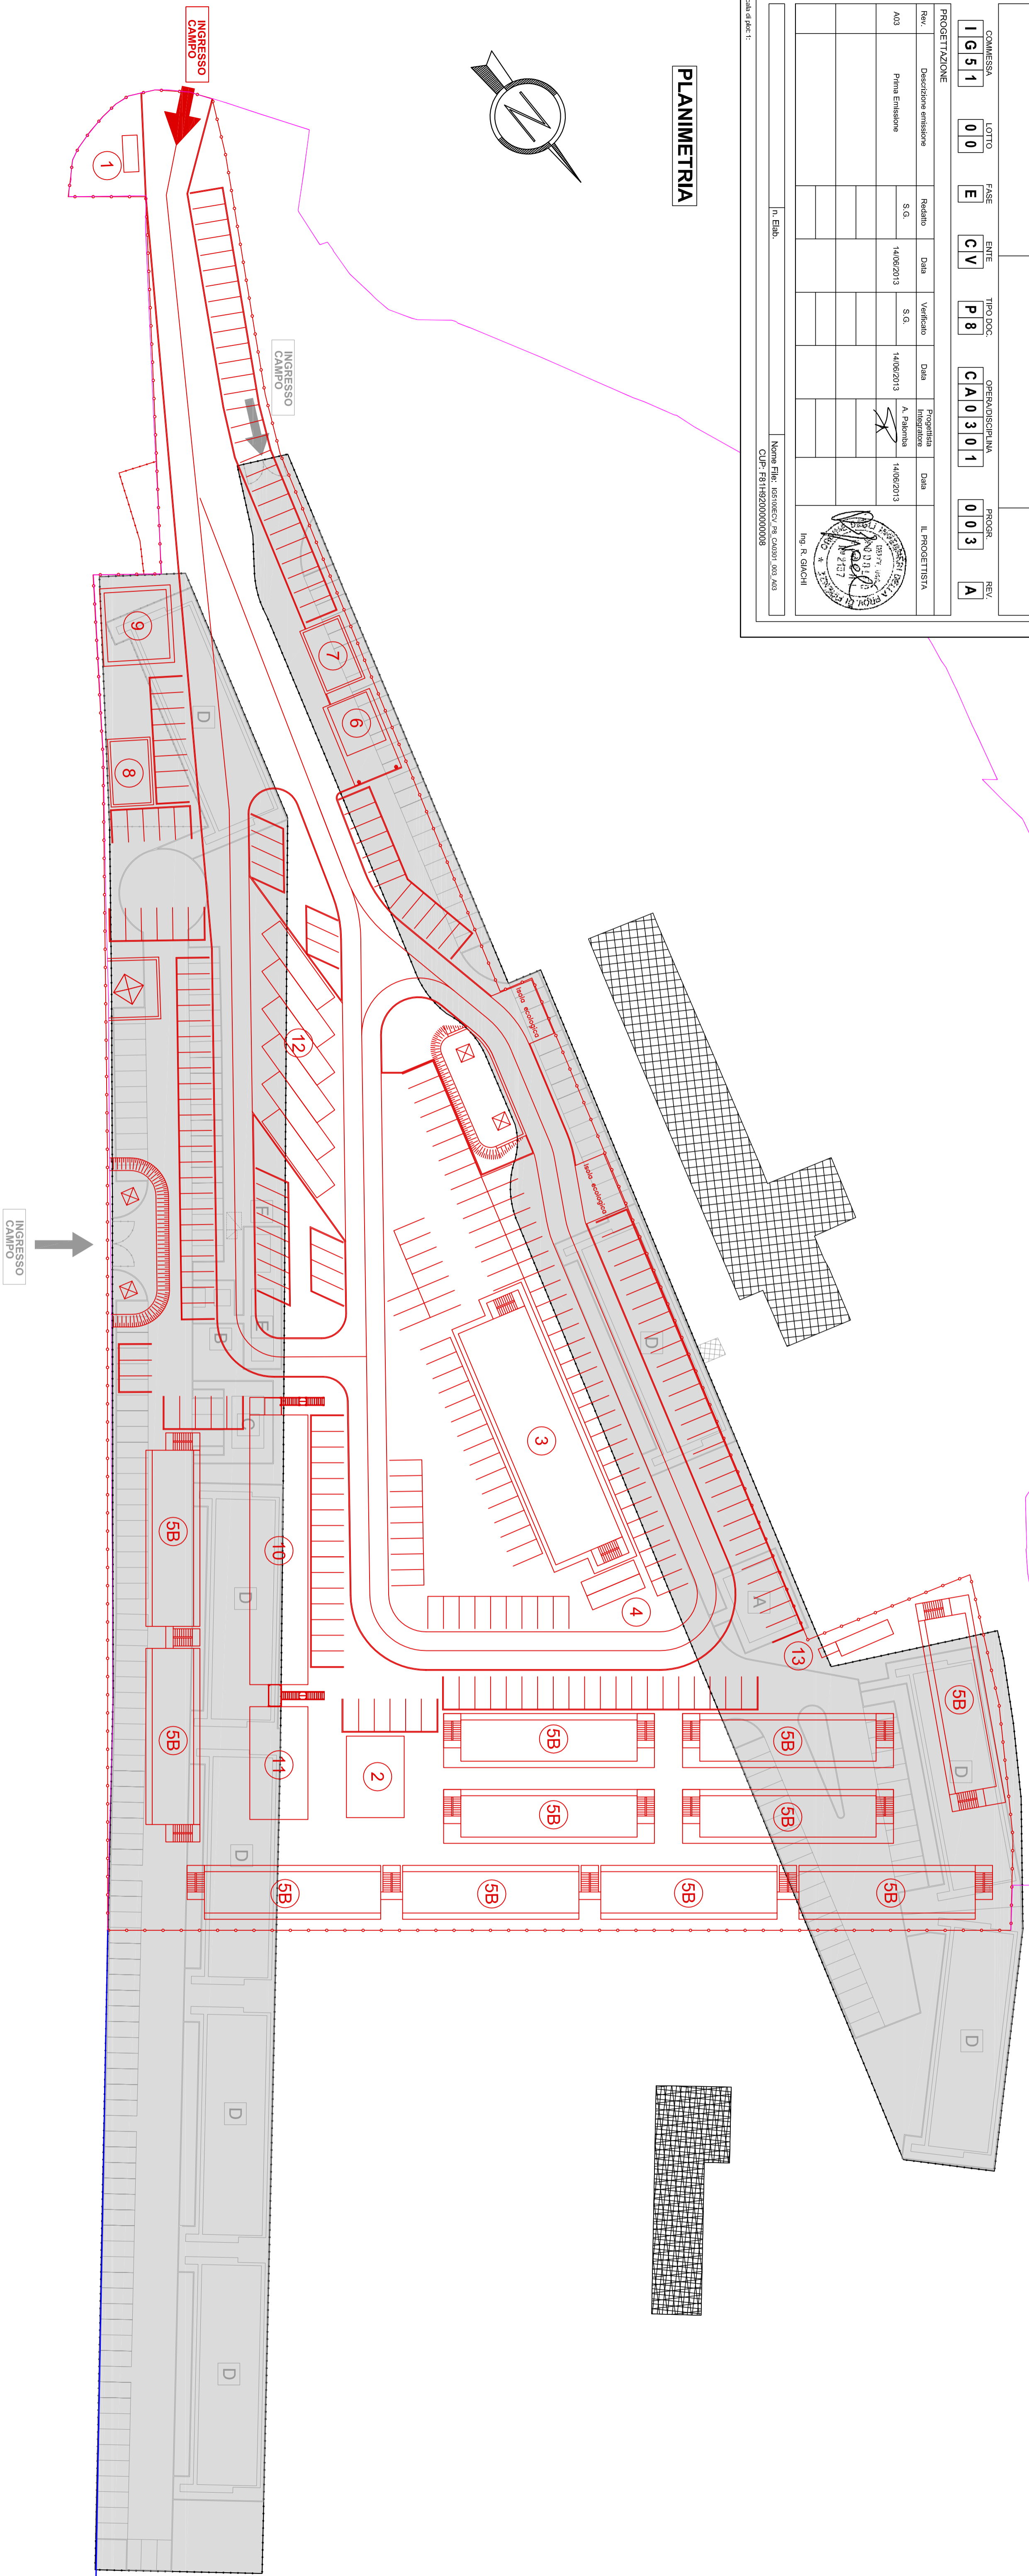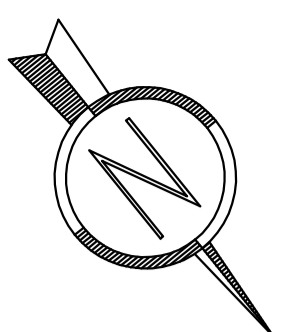

LEGENDA INSTALLAZIONI

PLANIMETRIA APPROVATA DAL CIPE

A	Magazzino manutenzione campo
B	Guardiania
C	Infermeria
D	Dormitorio da 40 posti
E	Cabina elettrica
F	Gruppi elettrogeni

LEGENDA INSTALLAZIONI

PLANIMETRIA PROGETTO ESECUTIVO

1	Guardiania	8	Cabina Elettrica e Gruppo Elettrogeno
2	Magazzino manutenzione campo	9	Club
3	Mensa 140 pp + 176 pp	10	Uffici a 2 piani (mq 395 x 2)
4	Monoblocco uso magazzino	11	Uffici a 2 piani (mq 167 x 2)
5B	Alloggi operai da 36 posti (11 X 36 = 396 posti)	12	Parcheggi Autobus di servizio
6	Infermeria	13	Cabina MT/BT
7	Locale Servizi Collettivi		