


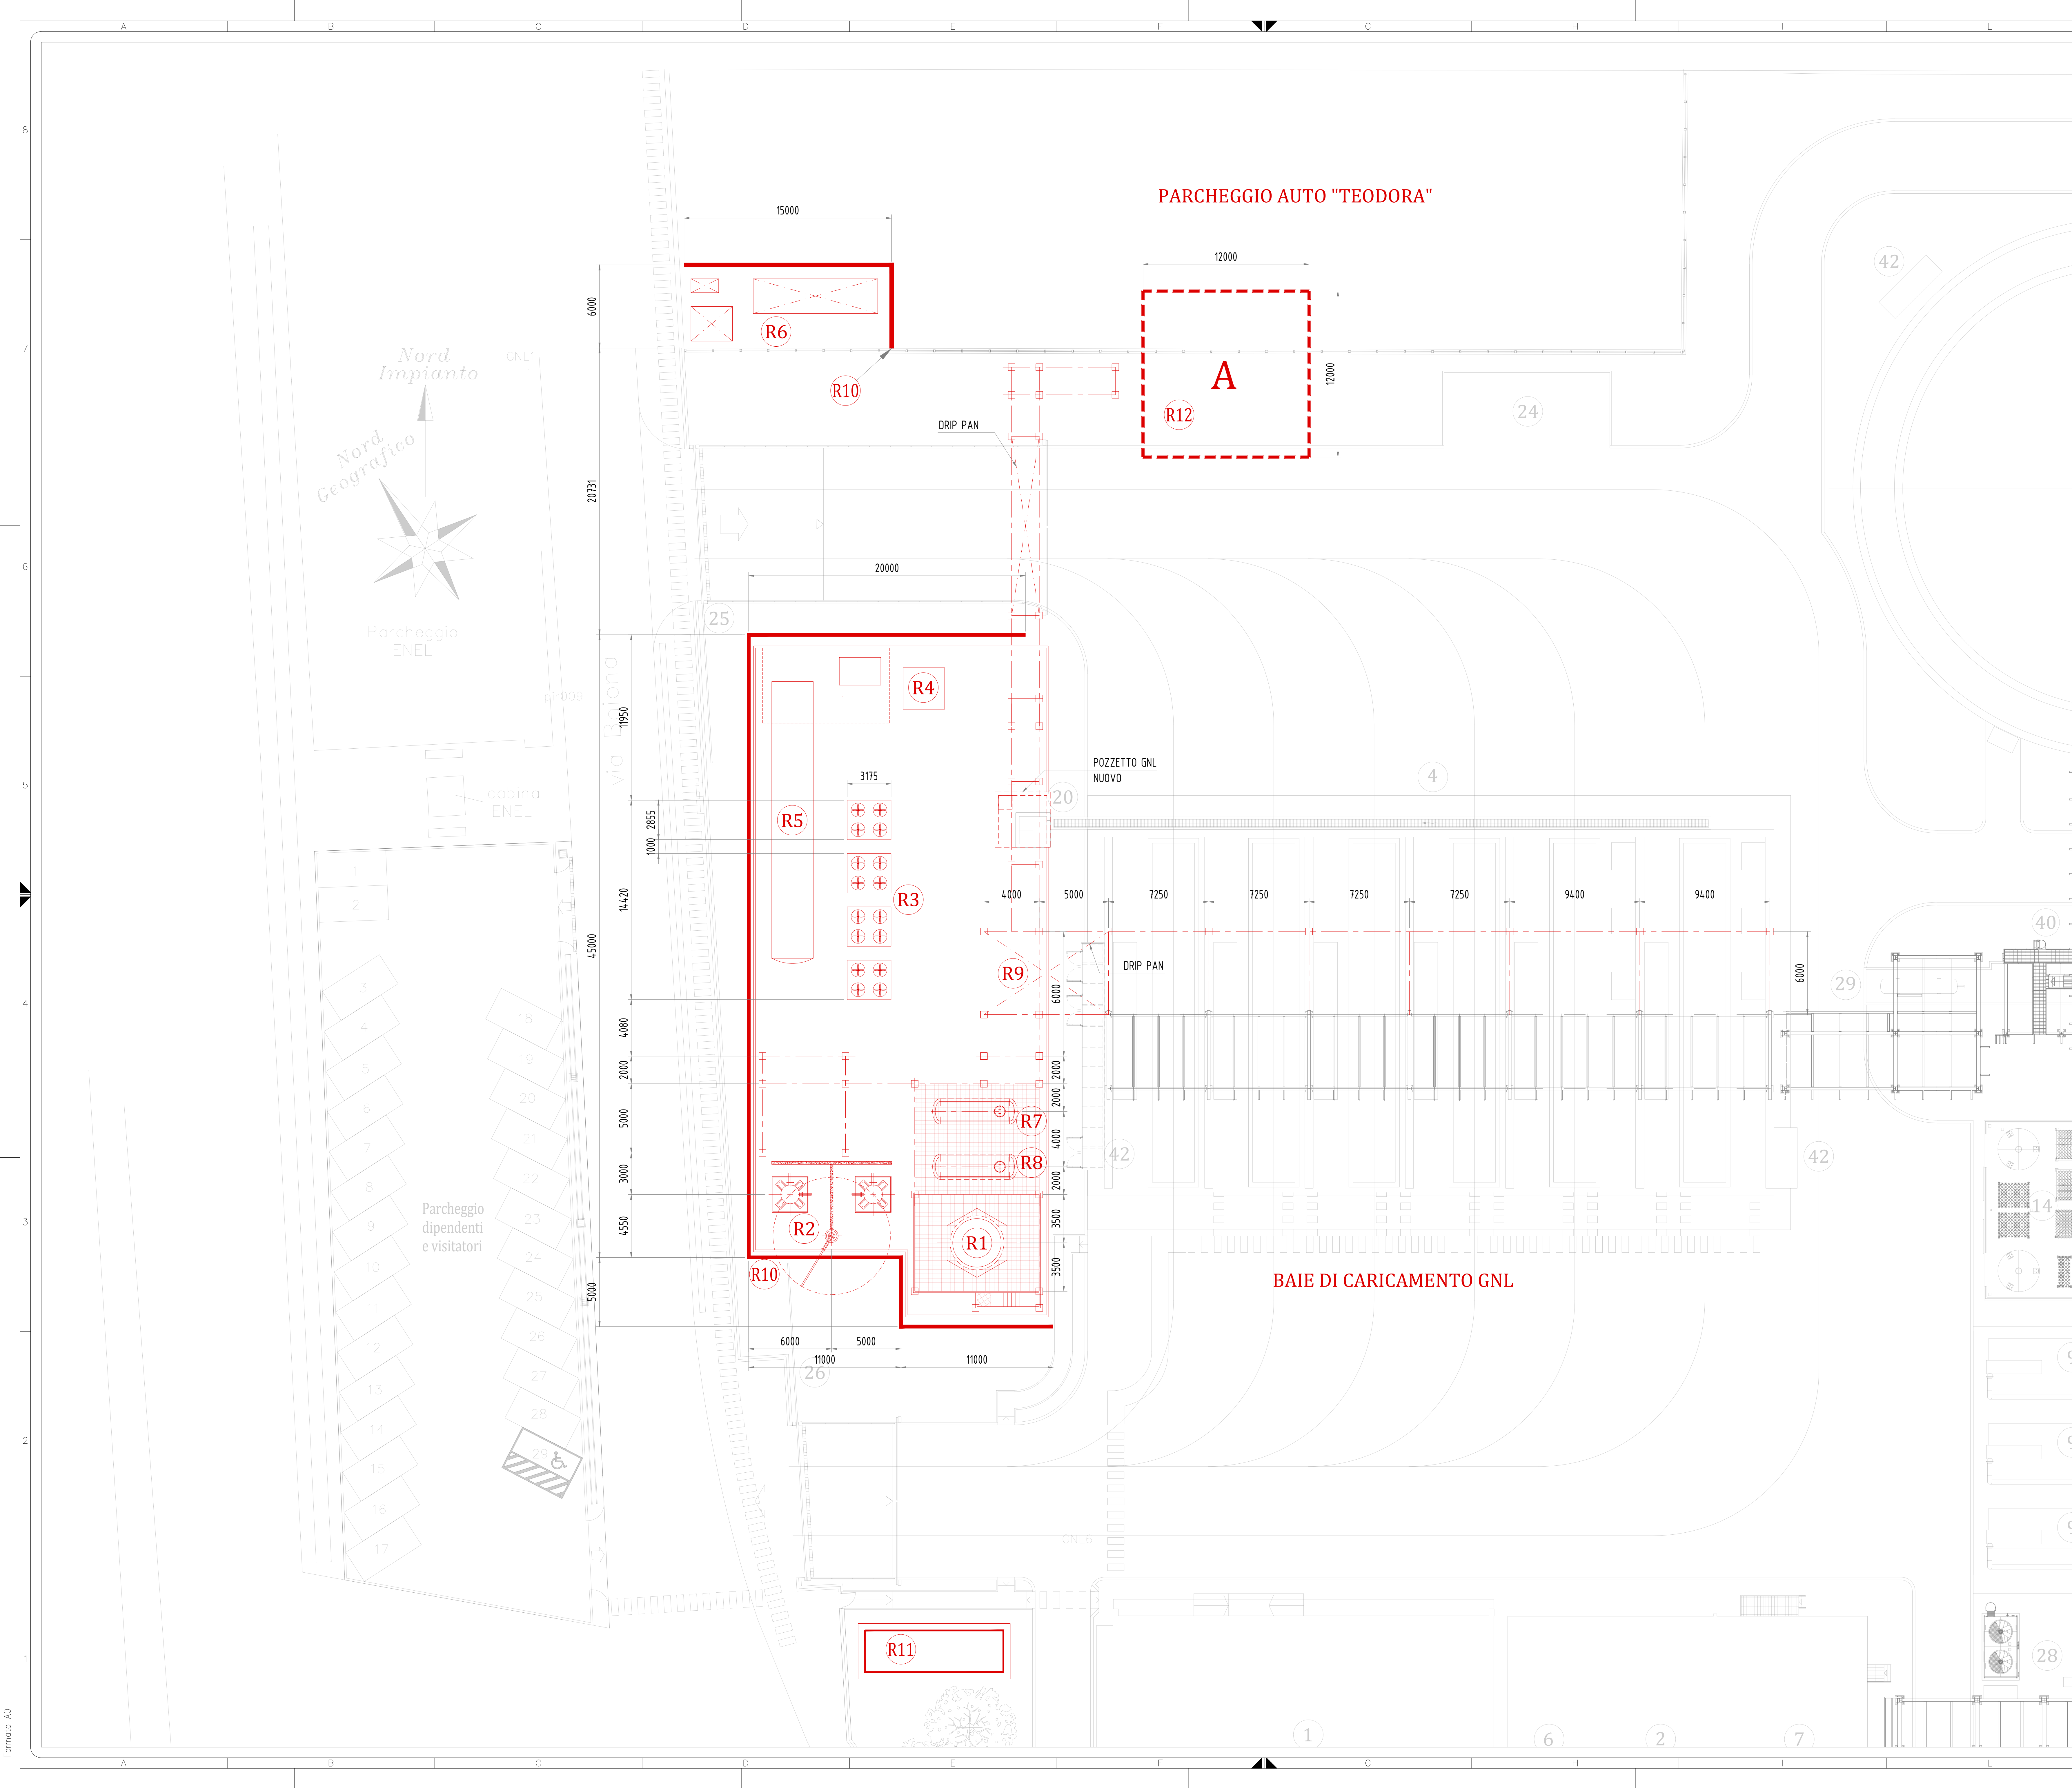

POS.	DESCRIZIONE
1	UFFICI - AMMINISTRAZIONE - CONTROL ROOM
2	MAGAZZINO
3	CABINA ELETTRICA DI RICEVIMENTO E LOCALE UTENTE
4	BAIE DI CARICO AUTOCISTERNE CON PESA FISCALE (BC-Y-01 A/B/C/D/E/F)
5	SISTEMA DI RELIQUEFAZIONE BOG (RL-Y-01)
6	RICOVERO MEZZI
7	LOCALE TRASFORMAZIONE
8	CONTROL ROOM AREA BANCHINA (ICR)
9	MOTORI A COMBUSTIONE INTERNA ALIMENTATI A BOG (MC-Y-01 A/B/C)
10	GENERATORE DIESEL DI EMERGENZA (GE-I-01)
11	SERBATOIO GASOLIO GENERATORE DI EMERGENZA (GE-D-01)
12A	SERBATOIO CRIOGENICO STOCCAGGIO GNL (SC-D-01 A)
12B	SERBATOIO CRIOGENICO STOCCAGGIO GNL (SC-D-01 B)
13	PACKAGE ARIA COMPRESSA (STRUMENTI E SERVIZI)
14	PACKAGE AZOTO (AZ-Y-01)
15	KO DRUM DI BANCHINA (LA-D-01)
16	PIATTAFORMA BRACCI DI CARICO/SCARICO (LA-T-01/02/03)
17	KO DRUM DI TORCIA (BD-D-01)
18	TORCIA (BD-Y-01)
19	LOCALE POMPE ANTINCENDIO
20	POZZETTI RACCOLTA GNL
21	VASCA INTERRATA ACQUE PRIMA PIOGGIA
22	VASCA INTERRATA RACCOLTA ACQUE METEORICHE
23	SERBATOIO ACQUA INDUSTRIALE (AG-D-01)
24	PIAZZOLA RIFIUTI
25	INGRESSO AUTOCISTERNE
26	USCITA AUTOCISTERNE
27	COMPRESSORI BOG (CB-P-01 A/B)
28	TORRI EVAPORATIVE (AR-E-01 A/B)
29	KO DRUM AREA BAIE DI CARICO (BC-D-01)
30	KO DRUM STOCCAGGI (SC-D-02)
31A	POZZETTO RILANCIO ACQUE PRIMA PIOGGIA
31B	POZZETTO RILANCIO ACQUE NERE / DI PROCESSO
32	CONTROL ROOM PIR ACCESSO BANCHINA
33	PIPE-RACK DI BANCHINA ESISTENTE
33A	PORTALE A
33B	PORTALE B
34	NUOVE BITTE CON GANCI DOPPI/TRIPLI
35	VASCA PRELIEVO ACQUA MARE
36	NUOVI MONITORI ANTINCENDIO
37	PIPE-RACK DI COLLEGAMENTO BRACCI DI CARICO/DEPOSITO
38	KO DRUM COMPRESSORI BOG (CB-D-01)
39	BACINO POMPE GNL RELIQUEFAZIONE
40	MONITORI DI TERRA
41	FUEL GAS METERING UNIT (FG-Y-01)
42	ARMADI ANTINCENDIO
43	CISTERNA ACQUE NERE / DI PROCESSO
R1	KO DRUM BUFFER LNG
R2	POMPE HP LNG (2x100%) - Comprensivo di argano per manutenzione
R3	EVAPORATORI ATMOSFERICI (4)
R4	SCAMBIATORE CIRCUITO MOTORE E POMPE RICIRCOLO
R5	INDIRECT FIRED HEATER
R6	SKID MISURA + GAS CROMATOGRAFO + FLOW COMPUTER
R7	KO DRUM DRENAGGI
R8	KO DRUM TSV
R9	ESTENSIONE PIPE-RACK
R10	MURI DI PROTEZIONE
R11	SALA QUADRI ELETTRICA e CONTROLLO
R12	COMPRESSORE BOG

0

FIF

EMESSO PER INFORMAZIONE

20/07/2023

REVERELLI CAVANDOLI

REV.	STATO	DESCRIZIONE	DATA	VERIFICATO	APPROVATO
1					
2					
edison
edf group

DEPOSITI
ITALIANI GNL

CODIFICA DOC.
N°DQ111PLKM1.00

IMPIANTO
DEPOSITO COSTIERO GNL - RAVENNA