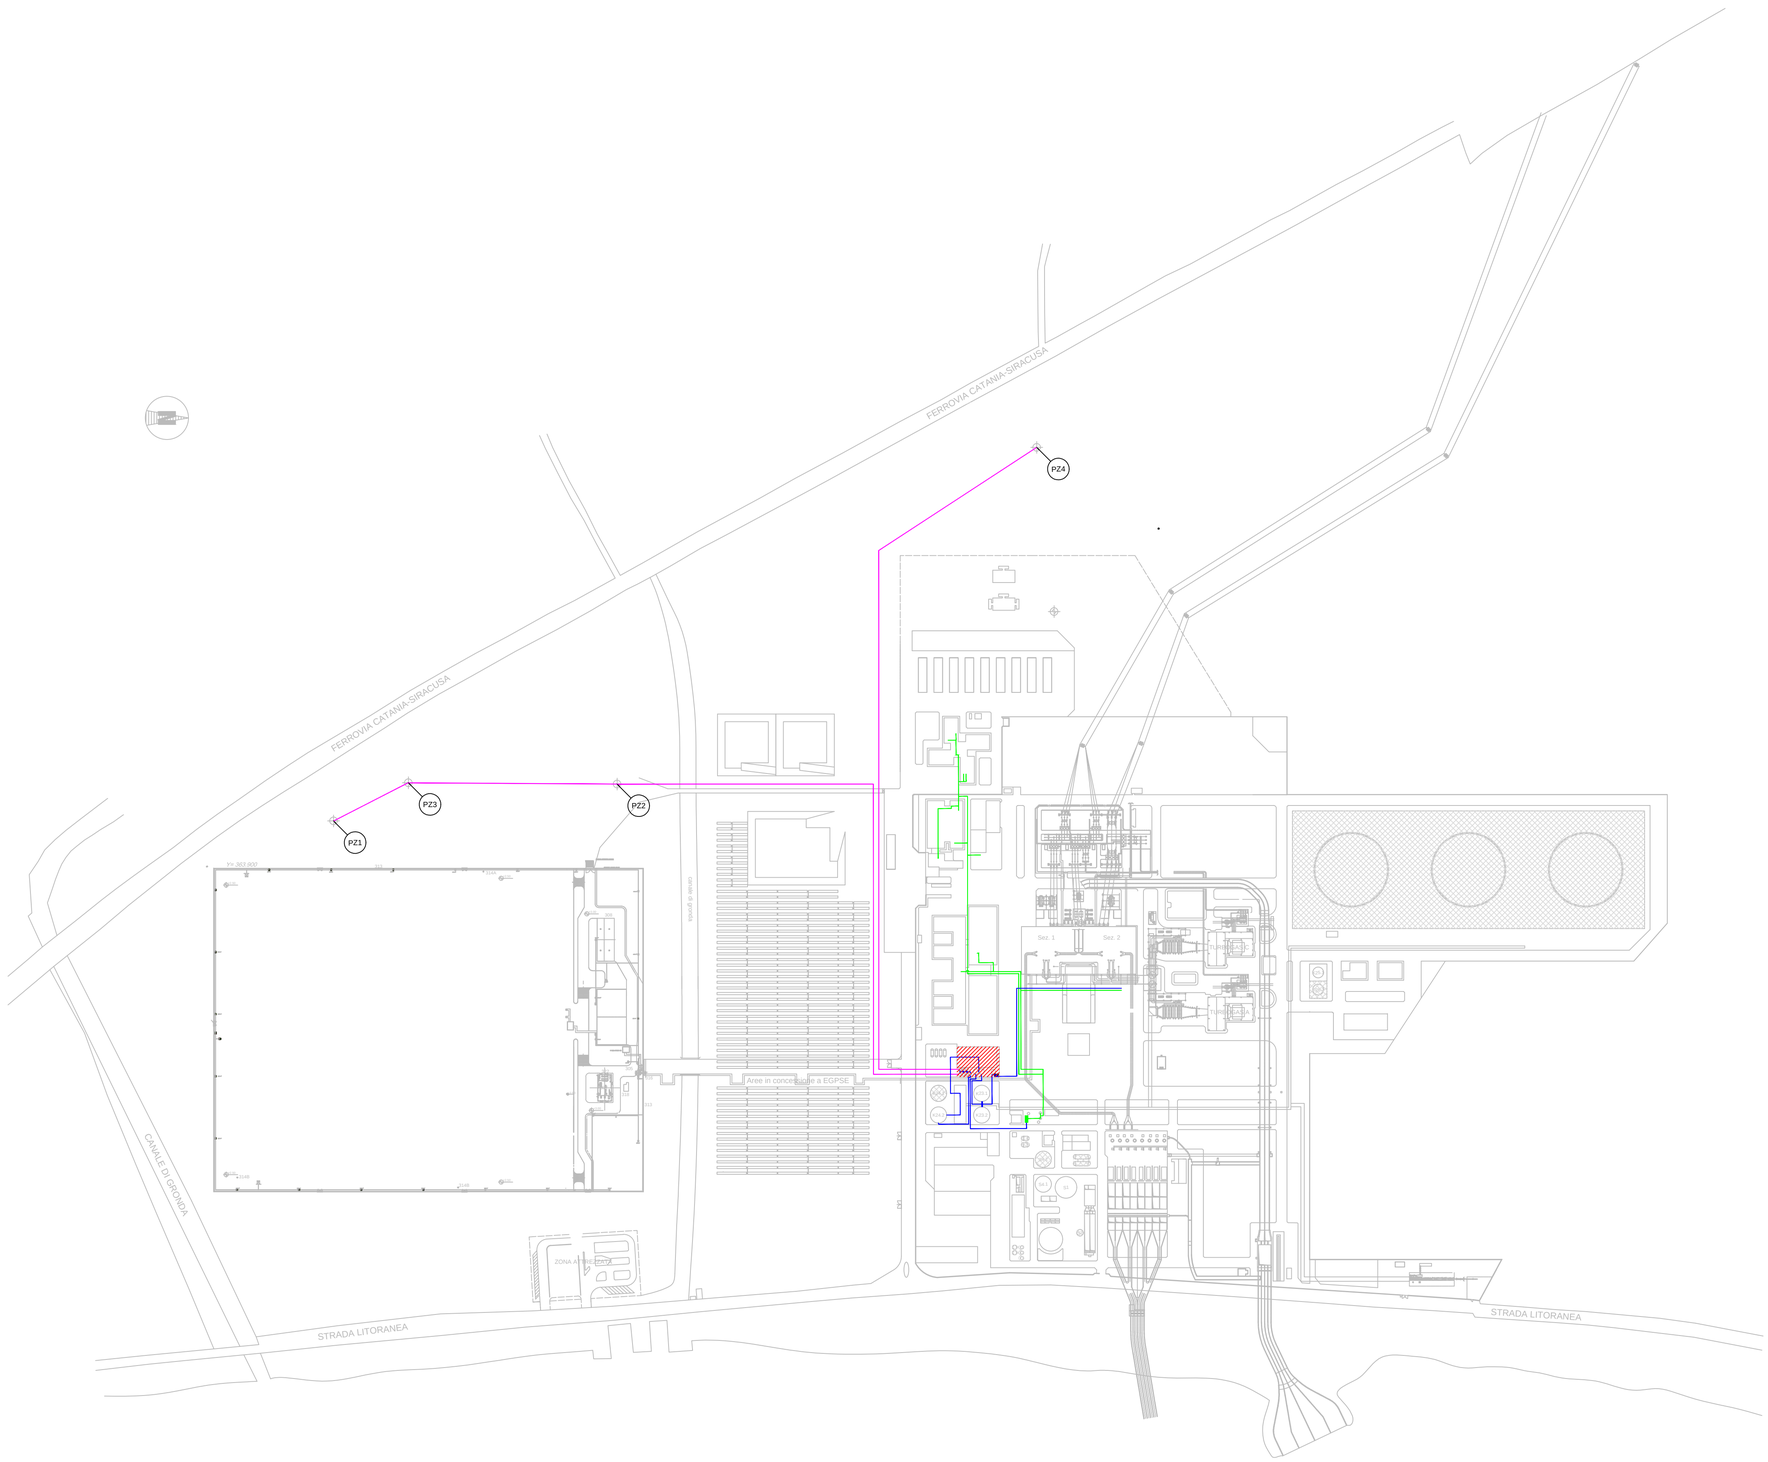

PUNTI DI ATTINGIMENTO ACQUA

		Lat.	Long.
PZ1	Pozzo 1	37. 08.009'N	15. 12.906'E
PZ2	Pozzo 2	37. 08.150'N	15. 12.889'E
PZ3	Pozzo 3	37. 08.048'N	15. 12.893'E
PZ4	Pozzo 4	37. 08.383'N	15. 12.671'E

LEGENDA

- CIRCUITO ACQUA POTABILE
- CIRCUITO ACQUA POTABILE
- CIRCUITO ACQUA INDUSTRIALE E DEMINERALIZZATA
- IMPIANTO TRATTAMENTO ACQUA DEMINERALIZZATA
- STOCCAGGIO ACQUA INDUSTRIALE
- STOCCAGGIO ACQUA DEMINERALIZZATA
- STOCCAGGIO ACQUA DEMINERALIZZATA
- POTABILIZZATORE

Aree Fuori Servizio

REV. No.	DATA Date	REDAZIONE Prepared by	DESCRIZIONE DELLA REVISIONE Revision description	COLLABORAZIONE Co-operations	APPROVAZIONE Approved by	PROGRAM Issued by	DB TS
2	29/06/2023		Adeguamento Plan.				
1	06/04/2019		modifica legenda			DAL	DL
0	21/02/2019		adeguamento plan.			DAL	DL

ENEL PRODUZIONE S.p.A.

PROGETTO / Project: Autorizzazione Integrata Ambientale A.I.A.

VIA DELLETTRICI 19 00154 ROMA ITALY

TITOLO / Title: U.B. IMPIANTO TERMOELETTRICO ARCHIMEDE - PRIOLO GARGALLO
Planimetria dell'approvvigionamento e distribuzione idrica

ESTERNA System

SCALA Scale	DISEGNO Dwg No	FOGLIO Sheet	REVISIONE Revision	STATO DEL DOC. Doc. Status	CAT. DOC. Doc. Cat.
1: 2000	B_19_2019	1	2	AS-BUILT	

NOME FILE File name:

SOSTITUISCE IL Replaces dwg no.

SOSTITUITO DA Replaced by dwg no.

IL PRESENTE ELABORATO PROGETTUALE È DI PROPRIETÀ DI ENEL PRODUZIONE S.P.A. E PUÒ ESSERE UTILIZZATO SOLO PER L'ESECUZIONE DEL PROGETTO OGGETTO DELLA COMMESSA DI PROPRIETÀ DI ENEL PRODUZIONE S.P.A. O DI SOCIETÀ DAL CUI CAPITALE ENEL PRODUZIONE S.P.A. DETIENE LA MAGGIORANZA ASSOLUTA O RELATIVA. QUALSIASI ALTRO UTILIZZO NON CONSENTITO AL DI FUORI DELLA PREDETTA COMMESSA È VIETATO.

This design document is the property of Enel Produzione S.p.A. It is strictly forbidden to reproduce this document, in whole or in part, or to use it for any purpose other than the intended without previous written consent of Enel Produzione S.p.A.