



REGIONE BASILICATA



PROVINCIA DI POTENZA



COMUNE DI FORENZA



COMUNE DI MASCHITO



COMUNE DI
RIPACANDIDA

Committente :



Oggetto :

PROGETTO DEFINITIVO
"PARCO EOLICO PIANO DELLA SPINA"

Titolo :

Relazione Usi Civici

Tavola :

A.25

- Progettista Architettonico/Elettromecc.:

Ing. Paolo Battistella

- Consulenza Geologica :

Dott. Geol. Antonio Viviani

- Responsabile V.I.A.:

Ing. Rocco Sileo



- Consulenza Topografica :

Geom. Rocco Galasso

Scala :

N°	REVISIONE	DATA	RED.	APPR.
1	REVISIONE 1	08/2023		
0	Emissione	03/2023	D.M.	R.S.

Data :

Agosto 2023

Premessa

In data 13/10/2022 il Ministero della Cultura ha inviato alla società En Power S.r.l.s richiesta di integrazione relativa al progetto di un impianto eolico denominato “Piano della Spina” ubicato nei Comuni di Ripacandida, Maschito e Forenza in provincia di Potenza (PZ).

Il punto n.1 della richiesta del MIC ha per oggetto l’Attestazione inesistenza usi civici su terreni interessati dall’intervento nel suo complesso ed eventuale planimetria catastale con localizzazione delle eventuali particelle, tra quelle di progetto, gravate da usi civici, anche per quelle interessate dall’attraversamento del cavidotto, fin ad agro di Palazzo San Gervasio.

Nel seguito si procederà ad un approfondimento sui temi suindicati

1

Usi civici

Prima di entrare nel merito della questione occorre inquadrare il progetto dal punto di vista catastale. L’ubicazione catastale degli aerogeneratori è riportato nella tabella seguente:

AEROGENERATORE	COMUNE	FG	PART.
WTG 1	FORENZA (PZ)	56	82
WTG 2	FORENZA (PZ)	56	176
WTG 3	FORENZA (PZ)	36	25
WTG 4	FORENZA (PZ)	25	15
WTG 5	FORENZA (PZ)	26	40
WTG 6	MASCHITO (PZ)	20	59-60
WTG 7	MASCHITO (PZ)	21	14
WTG 8	MASCHITO (PZ)	20	5
WTG 9	MASCHITO (PZ)	9	58
WTG 10	MASCHITO (PZ)	9	13
WTG 11	RIPACANDIDA (PZ)	30	205-206
WTG 12	RIPACANDIDA (PZ)	29	219
WTG 13	RIPACANDIDA (PZ)	28	81
WTG 14	RIPACANDIDA (PZ)	21	119
WTG 16	RIPACANDIDA (PZ)	33	333
WTG 17	RIPACANDIDA (PZ)	27	244

Tabella 1_Ubicazione catastale degli aerogeneratori

La cabina di raccolta ricade sul foglio 23 particella 60 del comune di Palazzo San Gervasio.

Dall’analisi del certificato degli usi civici rilasciata in data 05/09/2022, prot.n. 118753/14BB, dalla Regione Basilicata – Ufficio Agricoltura (allegato n.1), emerge con chiarezza che tutti gli aerogeneratori e la quasi totalità delle opere progettuali sono ESTERNE alle aree gravate da usi civici.

Dall’analisi del suddetto certificato emerge che ci sono n. 3 interferenze tra il progetto e le aree gravate appunto da uso civico come da tabella seguente:

INTERFERENZA	COMUNE	FG	PART.	Opera progettuale interferente
1	GINESTRA (PZ)	22	2	Cavidotto di progetto su strada esistente
	GINESTRA (PZ)	22	26	
2	RIPACANDIDA (PZ)	30	211	Porzione ridotta di viabilità di accesso e di cavidotto alla WTG 11
3	FORENZA (PZ)	56	546	Cavidotto di progetto su strada esistente
	FORENZA (PZ)	56	547	
	FORENZA (PZ)	56	552	
	FORENZA (PZ)	56	615	

Tabella 2_Sintesi interferenze con aree gravate da usi civici

Sebbene le interferenze siano limitate, circoscritte, e nella sostanza non modificano la destinazione d’uso delle particelle stesse (con particolare riferimento alle interferenze 1 e 3 riportate nella tabella precedente) è possibile eliminare tali interferenze apportando modifiche NON STOSTANZIALI al progetto.

In particolare:

- ✓ Per quanto riguarda l’interferenza n. 1 (vedasi allegato n.2), è possibile spostare il tracciato del cavidotto sulla sagoma catastale della strada comunale esiste, non gravata da uso civico, e di realizzarlo in TOC;
- ✓ Per quanto riguarda l’interferenza n.2 (vedasi allegato n.3), è possibile deviare la viabilità di accesso ed il relativo cavidotto dell’aerogeneratore WTG 11 su aree non gravate da uso civico;
- ✓ Per quanto riguarda l’interferenza n. 3 (vedasi allegato n.4), è possibile spostare il tracciato del cavidotto sulla sagoma catastale della strada comunale esistente, non gravata da uso civico, e di realizzarlo in TOC.

Ricapitolando:

- 1) tutte le particelle interessate dal progetto “Piano della Spina” NON sono gravate da uso civico con la sola esclusione di quelle evidenziate nella tabella 2 precedente;**

2) Le interferenze riguardano opere marginali del progetto che in ogni caso sono superabili mediante lievi modifiche progettuali NON SOSTANZIALI.

Elenco allegati:

- allegato n.1: CERTIFICATO USI CIVICI;
- allegato n.2: RISOLUZIONE INTERFERENZA N.1;
- allegato n.3: RISOLUZIONE INTERFERENZA N.2;
- allegato n.4: RISOLUZIONE INTERFERENZA N.3

3

Potenza li, 23/03/2023

Il Tecnico

Dott. Ing. Rocco Sileo

ALLEGATO N.1

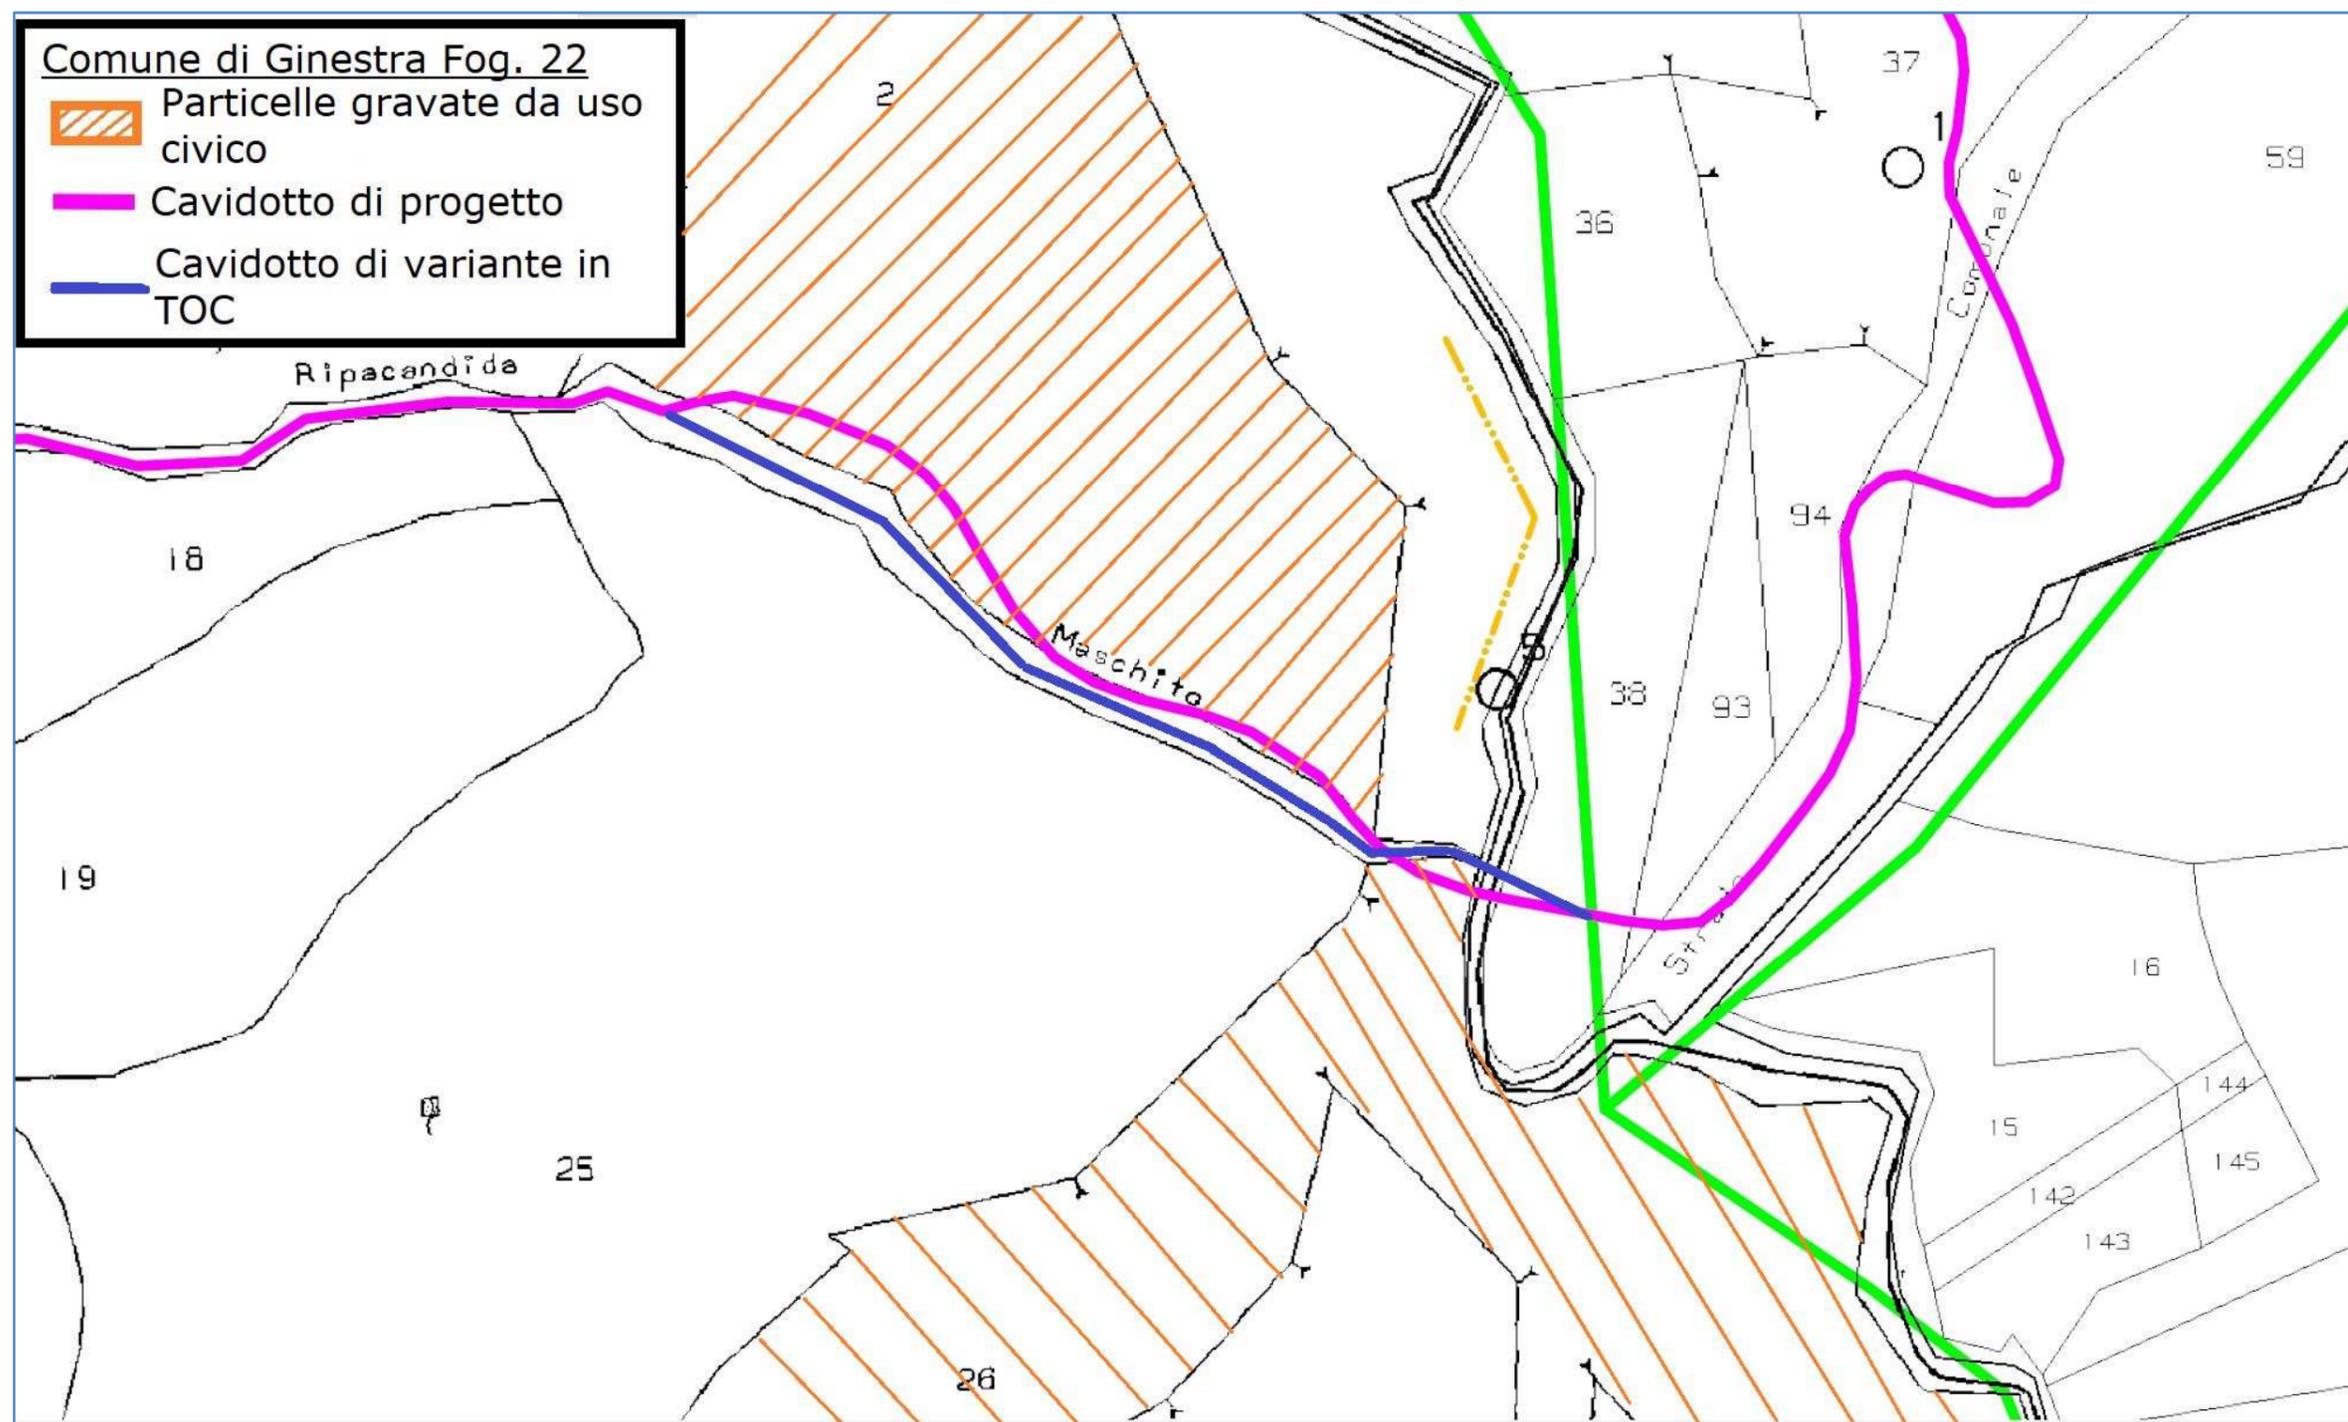


Figura 1_ALLEGATO N.2 (Risoluzione interferenza n.1)

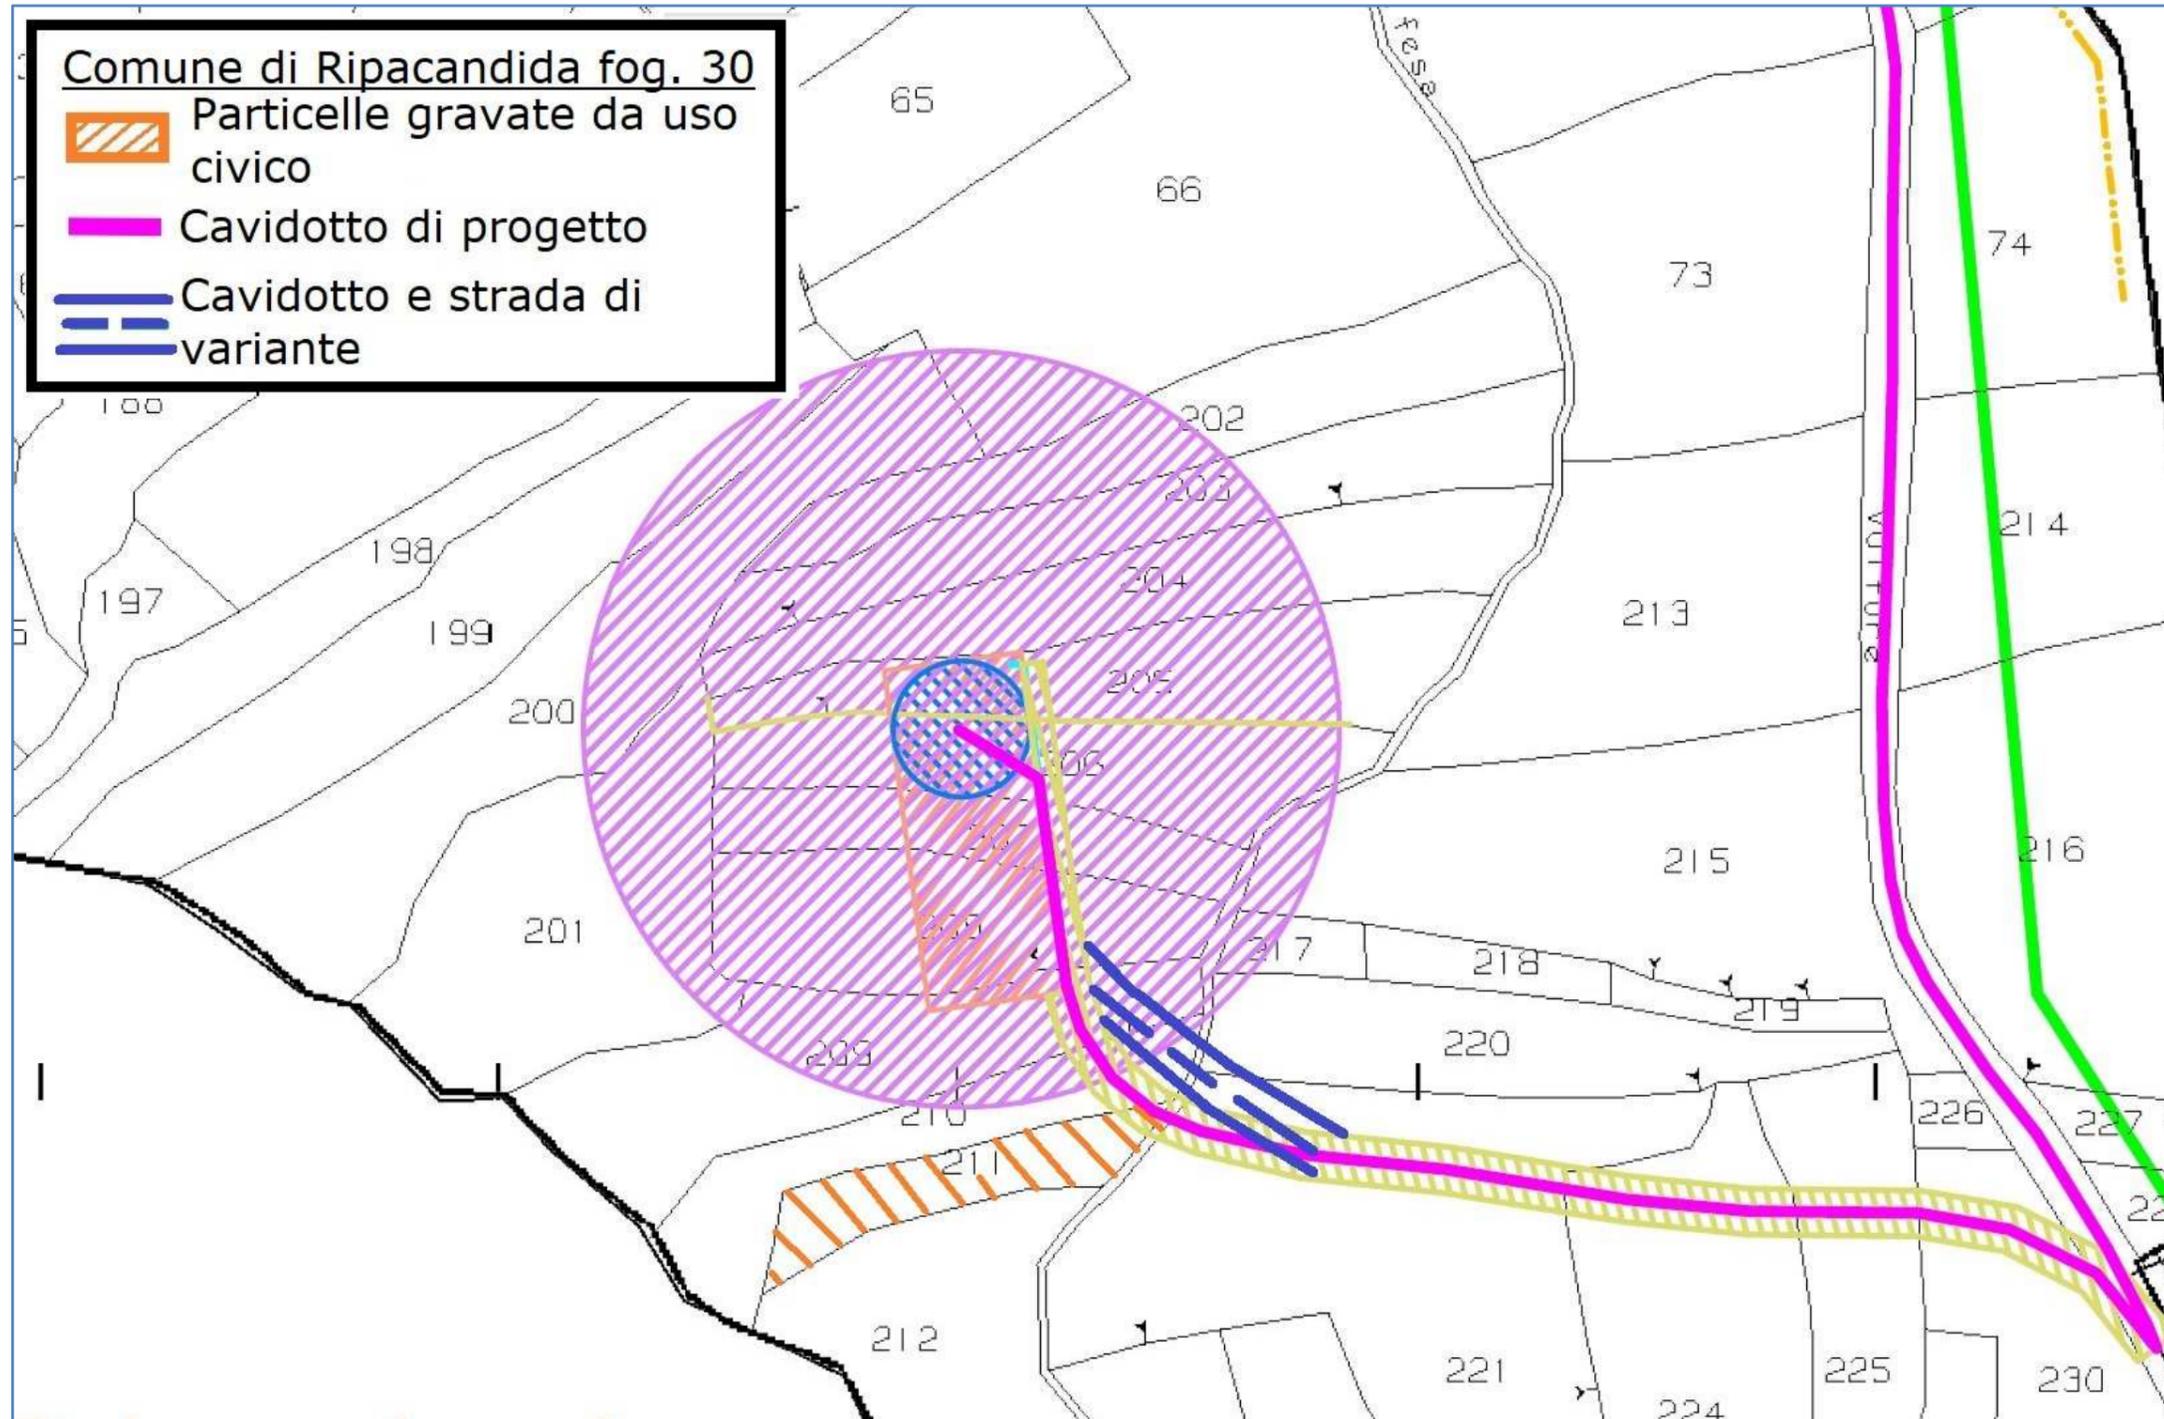


Figura 2_ALLEGATO N.3 (Risoluzione interferenza n.2)

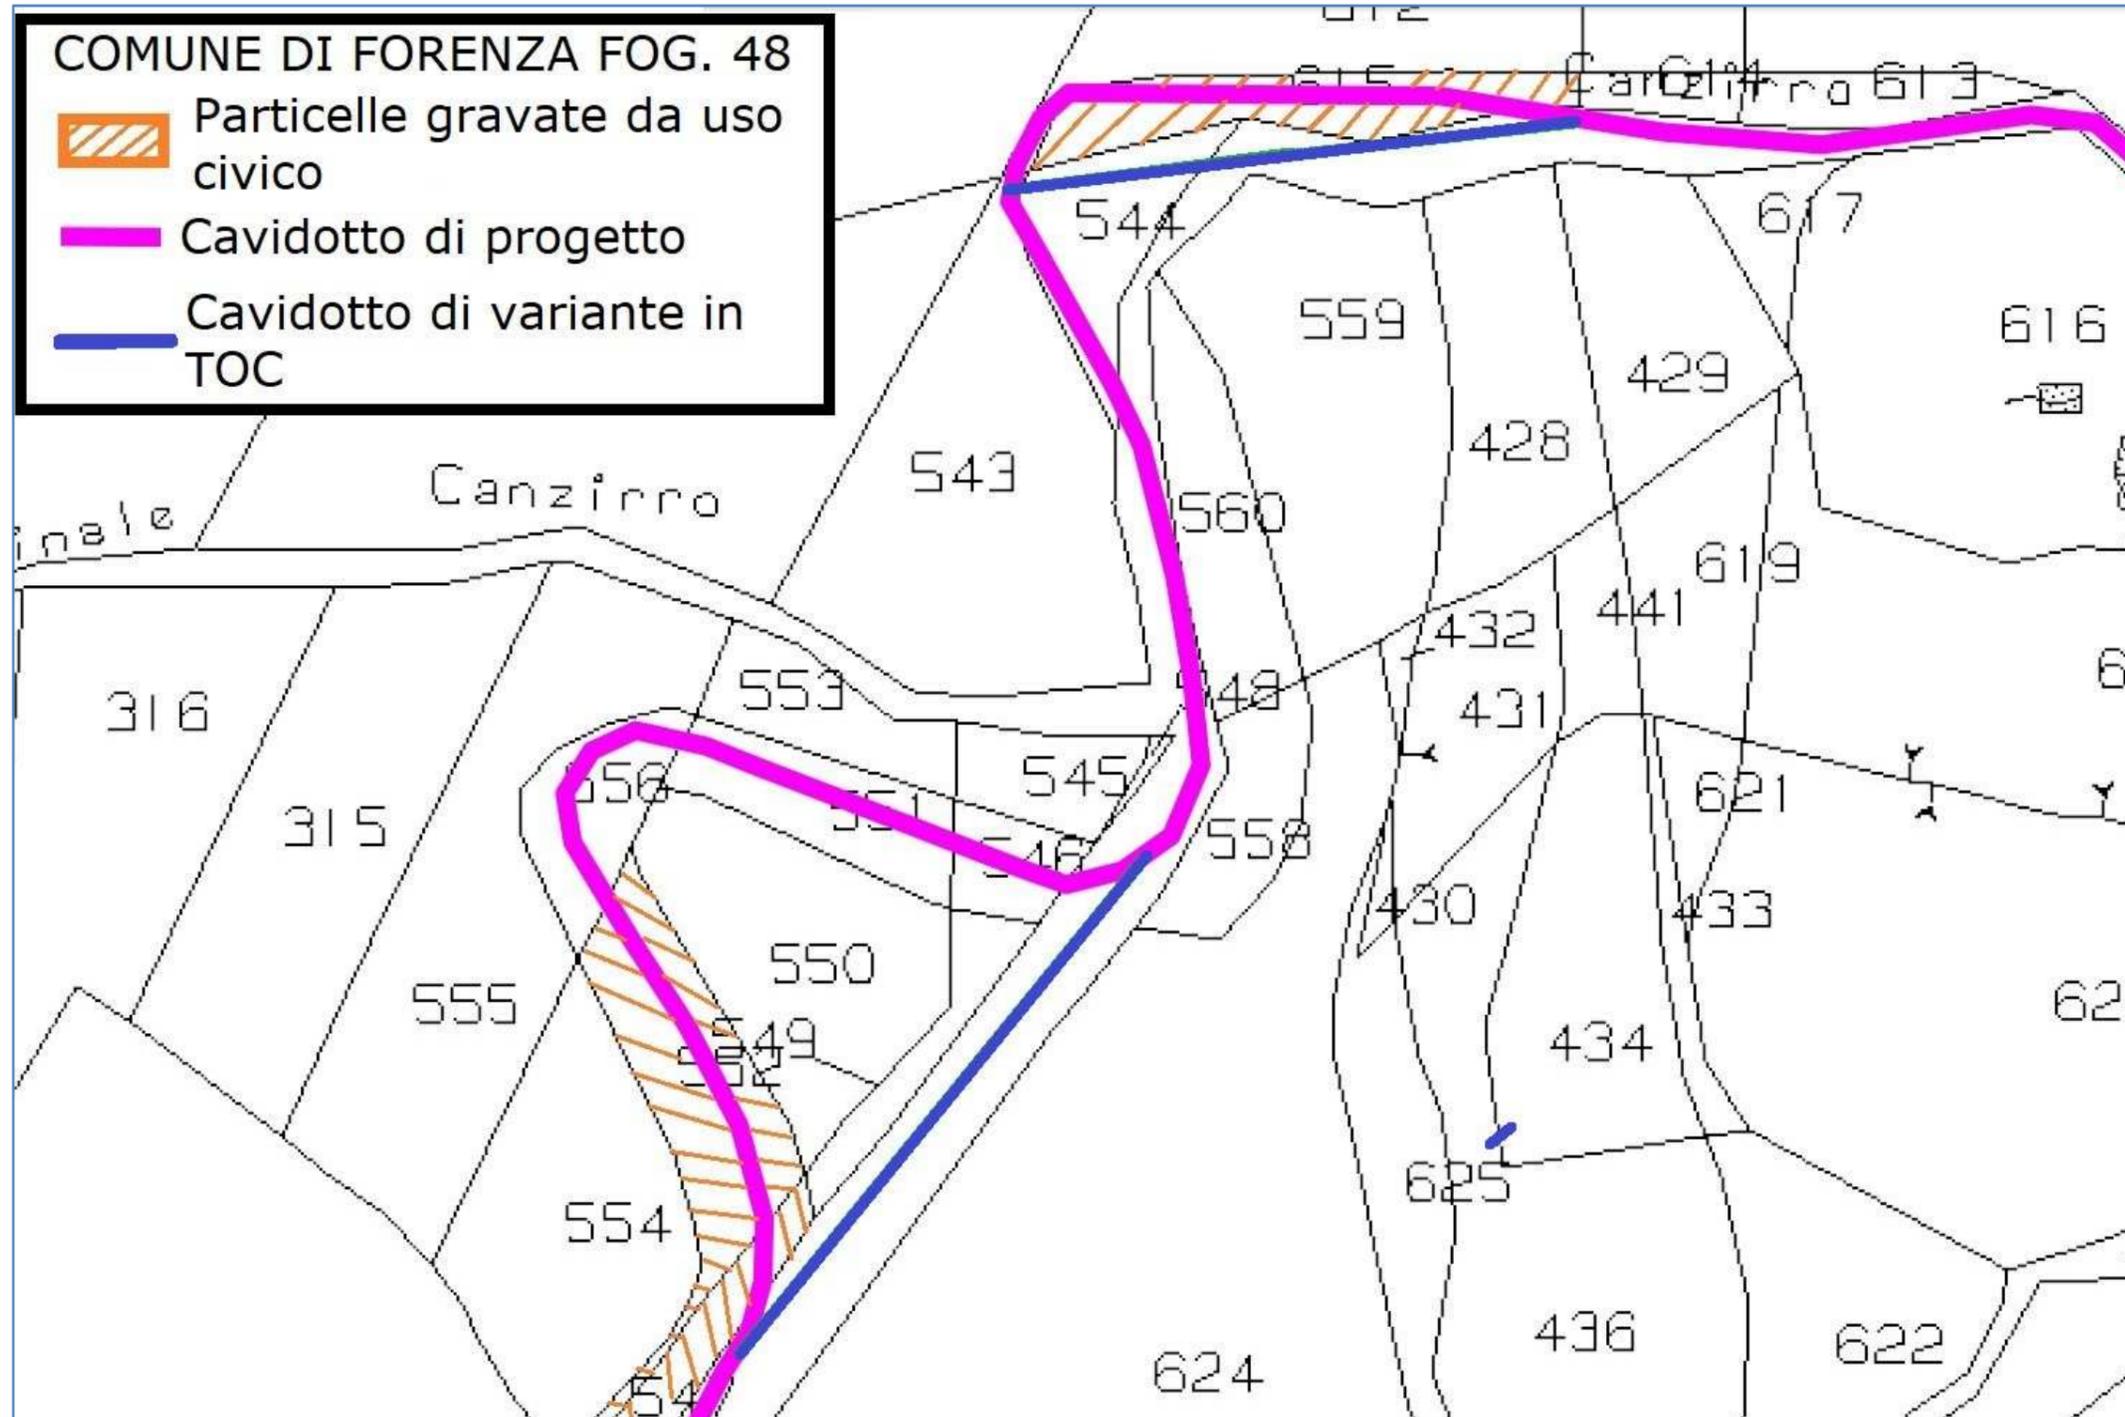


Figura 3_ALLEGATO 4 (Risoluzione interferenza n.3)