Assetto attuale

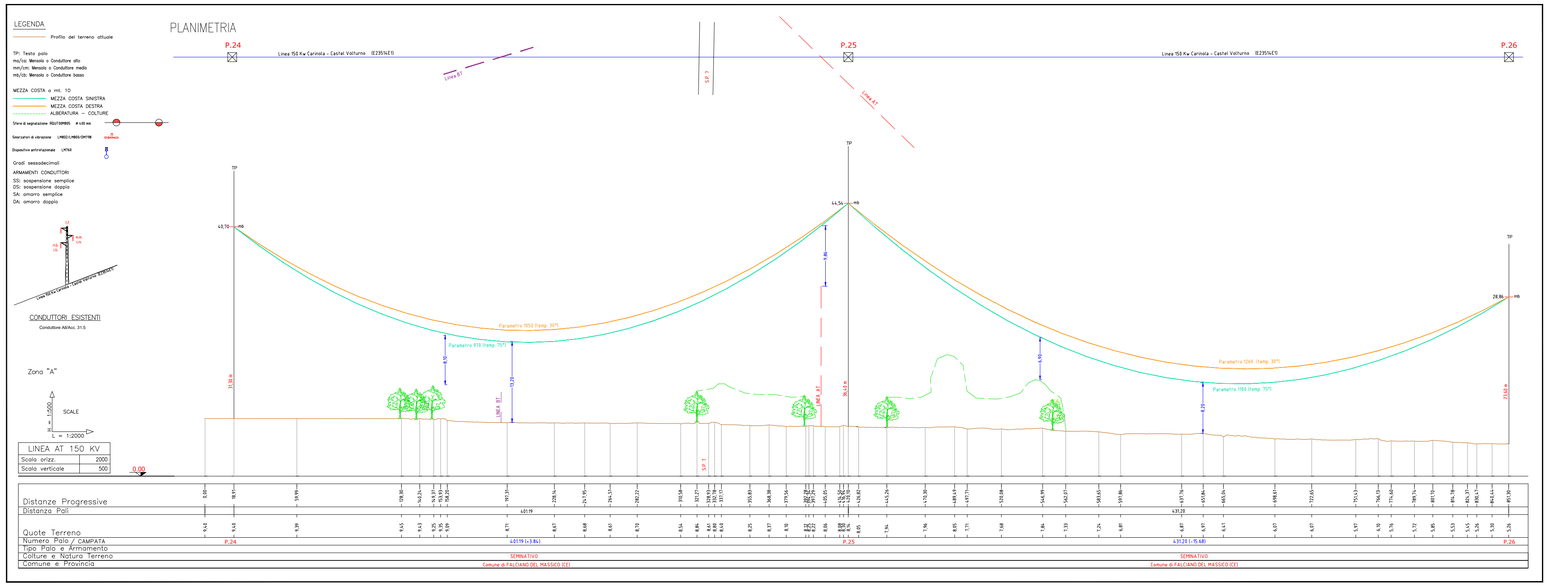

Assetto futuro

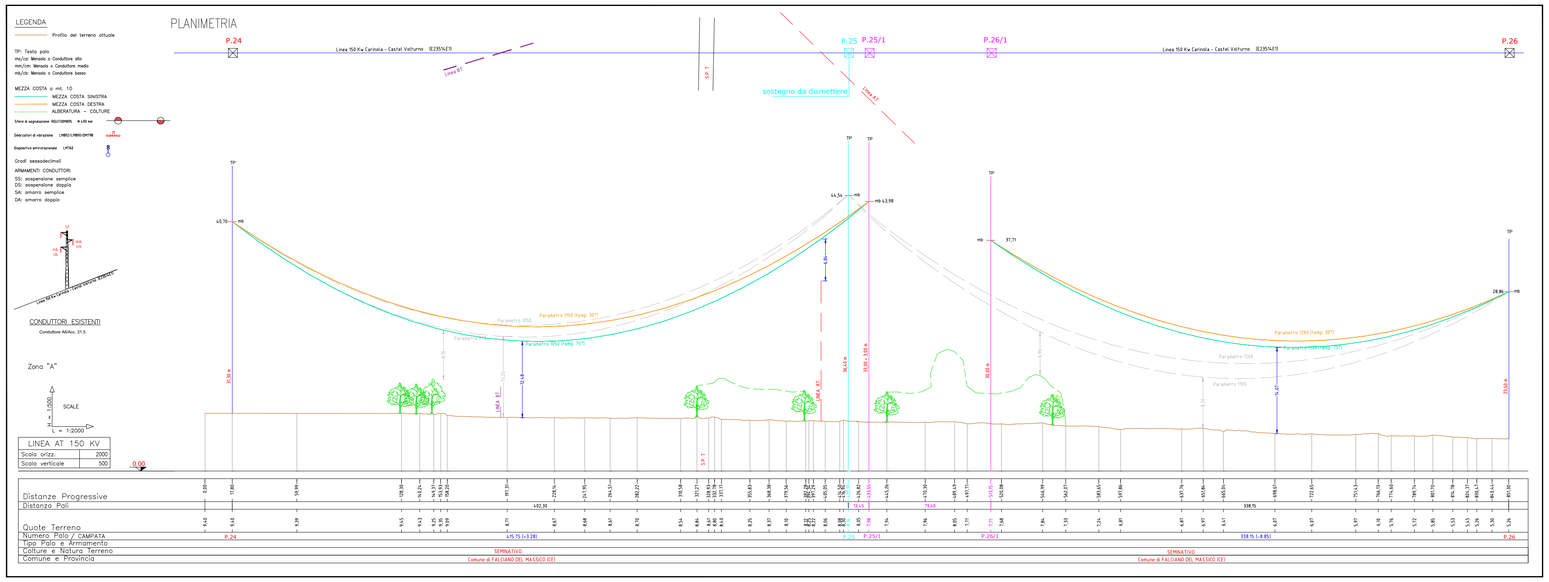

COMMITTENTE

wood.

Hybrid Energy S.r.l.
Via Sebastiano Caboto, 15
20094 Corsico (MI)

STUDIO DI PROGETTAZIONE

SCM INGEGNERIA

Dott. Ing. Daniele CAVALLO n° 1220

REV.	DATE	DESCRIPTION	BY	CHD	APP.
1	GEN-23	EMESSO PER ITER AUTORIZZATIVO	DC	RB	AB
0	FEB-22	EMESSO PER ITER AUTORIZZATIVO	DC	FF	AB

REVISIONS

Impianto agro-fotovoltaico da 64.470,00 kWp (50.000 kW in immissione) ed opere connesse

Comuni di Falciano del Massico e Grazzanise (CE)

PROGETTO DEFINITIVO IMPIANTO DI RETE

OBJECT:

TAV. 19a
Profilo altimetrico - Raccordi linea RTN

Questo documento è di proprietà di Hybrid Energy S.r.l. e il detentore certifica che il documento è stato ricevuto legalmente.
Ogni utilizzo, riproduzione o divulgazione del documento deve essere oggetto di specifica autorizzazione da parte di Hybrid Energy S.r.l.

APPROVED FOR CONSTRUCTION
DWG. REV. DATE
SIGNATURE
ORDER N°
SUPPLIER
CONTRACT N° 0BN1008A/B
SUBPROJECT CODE:
THIS DWG. SUPERSEDED BY
THIS DWG. SUPERSEDES
SCALE 1:2000
FWI DWG N°
REV. 1
SHEET OF
CAD FILE NAME:
A1