

3	PROG. 5437.80	451.636
Q		
3	3960.80	494.611

Prog. 5+378 FINE GALLERIA COLLE DELLE ROSE

Prog. 5+455 INIZIO VIADOTTO "FIRENZUOLA"

Km 5+431.30 FINE COLLE DELLE ROSE
Km 5+431.30 INIZIO COLLE DELLE ROSE

Km 5+503.70 INIZIO VIAREZZUOLA


Km 5+653.70 FINE VIAREZZUOLA

Km 5+732.55 IMPERCOLO OVEST GN AREZZO
Km 5+744.55 INIZIO IMPERCOLO OVEST GN AREZZO
Prog. 5+824 FINE VIADOTTO "FIRENZUOLA"

Prog. 5+934 INIZIO GALLERIA "AREZZO"

Km 5+934.89 USCITA DI SICUREZZA

Km 6+136.89 USCITA DI SICUREZZA

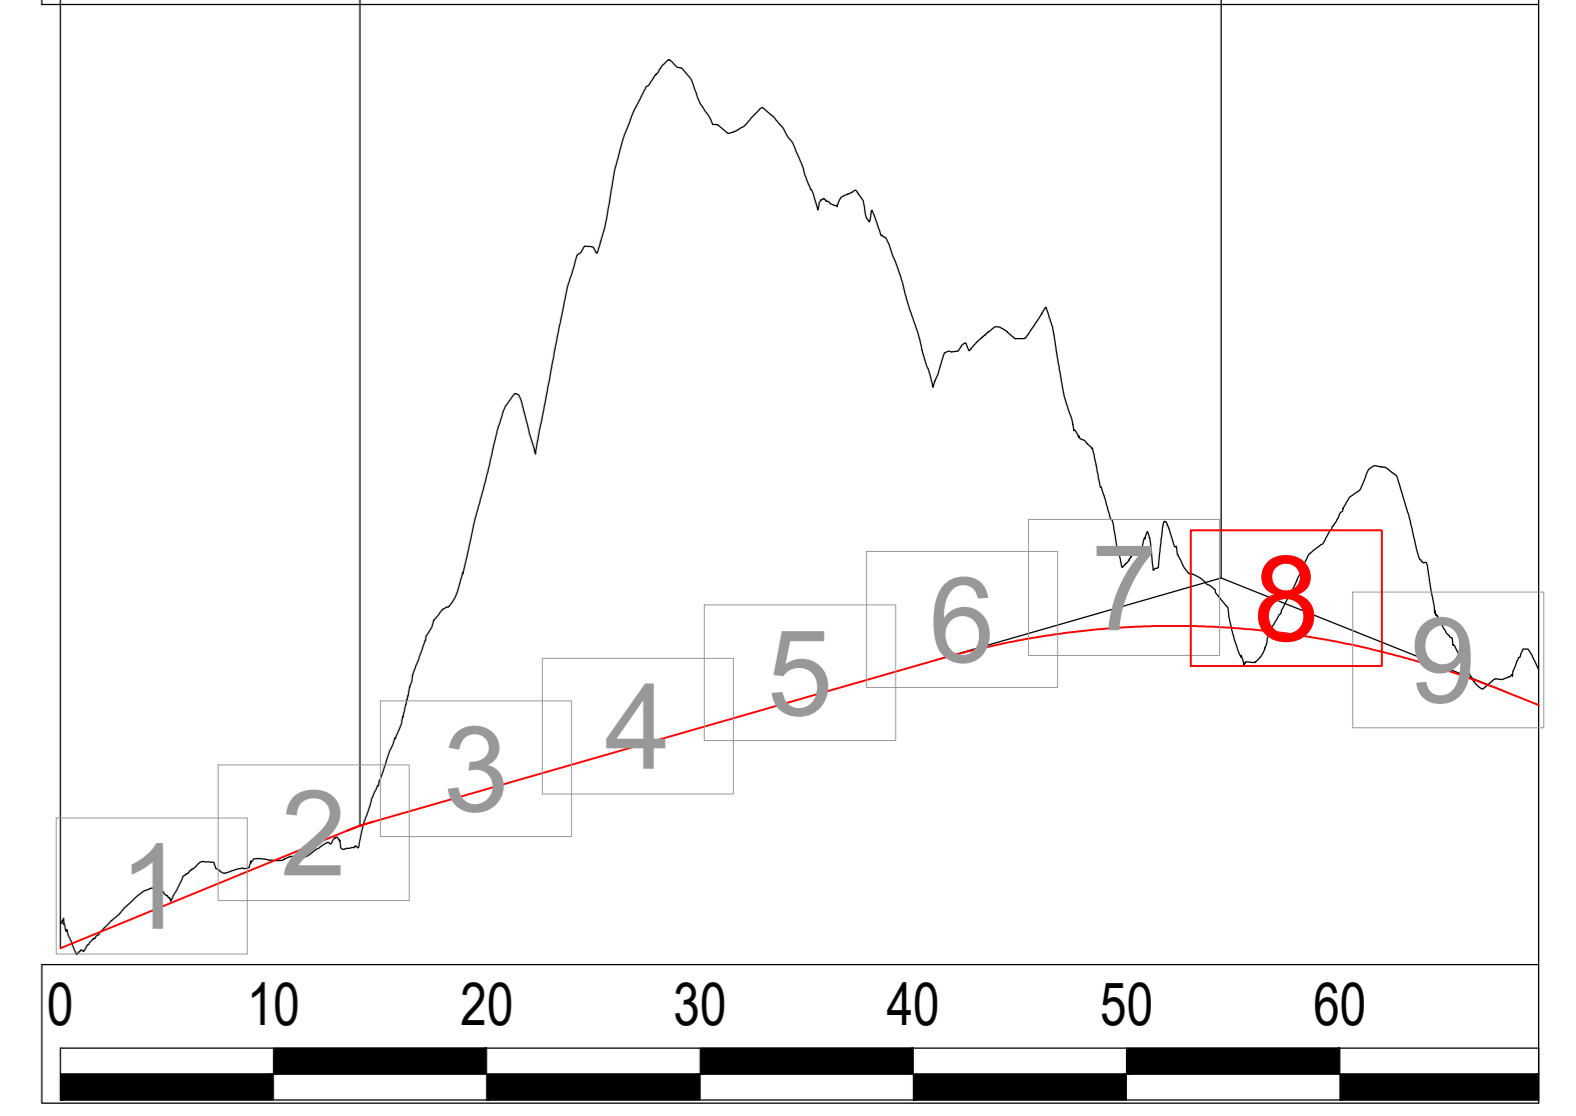

LEGENDA

	PROGETTO PRELIMINARE
	PROGETTO DEFINITIVO

Altezze 1: 100

Lunghezze 1: 1000
Q.RIF. 410.0

No. SEZIONI	59	60	61	62	63	64	65	66	67	68
DISTANZE PROGRESSIVE	5443.000	5450.000	5475.000	5500.000	5530.000	5570.000	5700.000	5725.000	5732.000	5732.000
DISTANZE PARZIALI		7.000	25.000	25.000	150.000	21.300	25.000	25.000	7.500	808.680
QUOTE TERRENO	426.164	441.200	440.335	437.409	427.829	426.623	427.191	426.498	419.576	435.414
QUOTE PROGETTO	426.164	441.200	440.335	437.409	427.829	426.623	427.191	426.498	419.576	435.414
ETTOMETRICHE	54	55	56	57	58	59	60	61		
AND. PLAN.										
AND. CIGLI										
DIAG. VELOCITA'										



Direzione Tecnica

S.S. N. 685 "DELLE TRE VALLI UMBRE"
 TRATTO SPOLETO-ACQUASPARTA
 2° stralcio: Firenzuola - Acquasparta

PROGETTO DEFINITIVO COD. PG373

PROGETTAZIONE: ATI SINTAGMA - GP INGEGNERIA - ENGEKO - GDG - ICARIA

IL RESPONSABILE DELL'INTEGRAZIONE DELLE PRESTAZIONI SPECIALISTICHE: Dott. Ing. Giorgio Gubbio	IL GRUPPO DI PROGETTAZIONE: MANDATARIA: GP Ingegneria MANDANTI: engeko
IL PROGETTISTA: Dott. Ing. Federico Durastotti Ordine degli Ingegneri della Prov. di Terni n° 4844	IL GEOLOGO: Dott. Geol. Giorgio Campagnini Ordine dei Geologi della Regione Umbria n° 108
IL COORDINATORE PER LA SICUREZZA IN FASE DI PROGETTAZIONE: Dott. Ing. Filippo Pambianco Ordine degli Ingegneri della Prov. di Perugia n° A3373	IL RESPONSABILE DI PROGETTO: Dott. Ing. Rita Guardallo
IL R.U.P.: Dott. Ing. Alessandro Michel	

PROTOCOLLO DATA

01. ELABORATI GENERALI
01.02 VERIFICA DI OTTEMPERANZA

Profilo di sovrapposizione del progetto definitivo al progetto preliminare - Tav. 8/9

CODICE PROGETTO	NO. MOD. ANNO	NOME FILE	REVISIONE	SCALA:
DPPG373	D 22	PROG. 15057108	A	1:2000
CODICE ELAB.	T00EG01GENFLO8			

A	Emissione per CdS	Gen 2013	M. De Turi	F. Durastotti	G. Gubbio
REV.	DESCRIZIONE	DATA	REDATTO	VERIFICATO	APPROVATO