
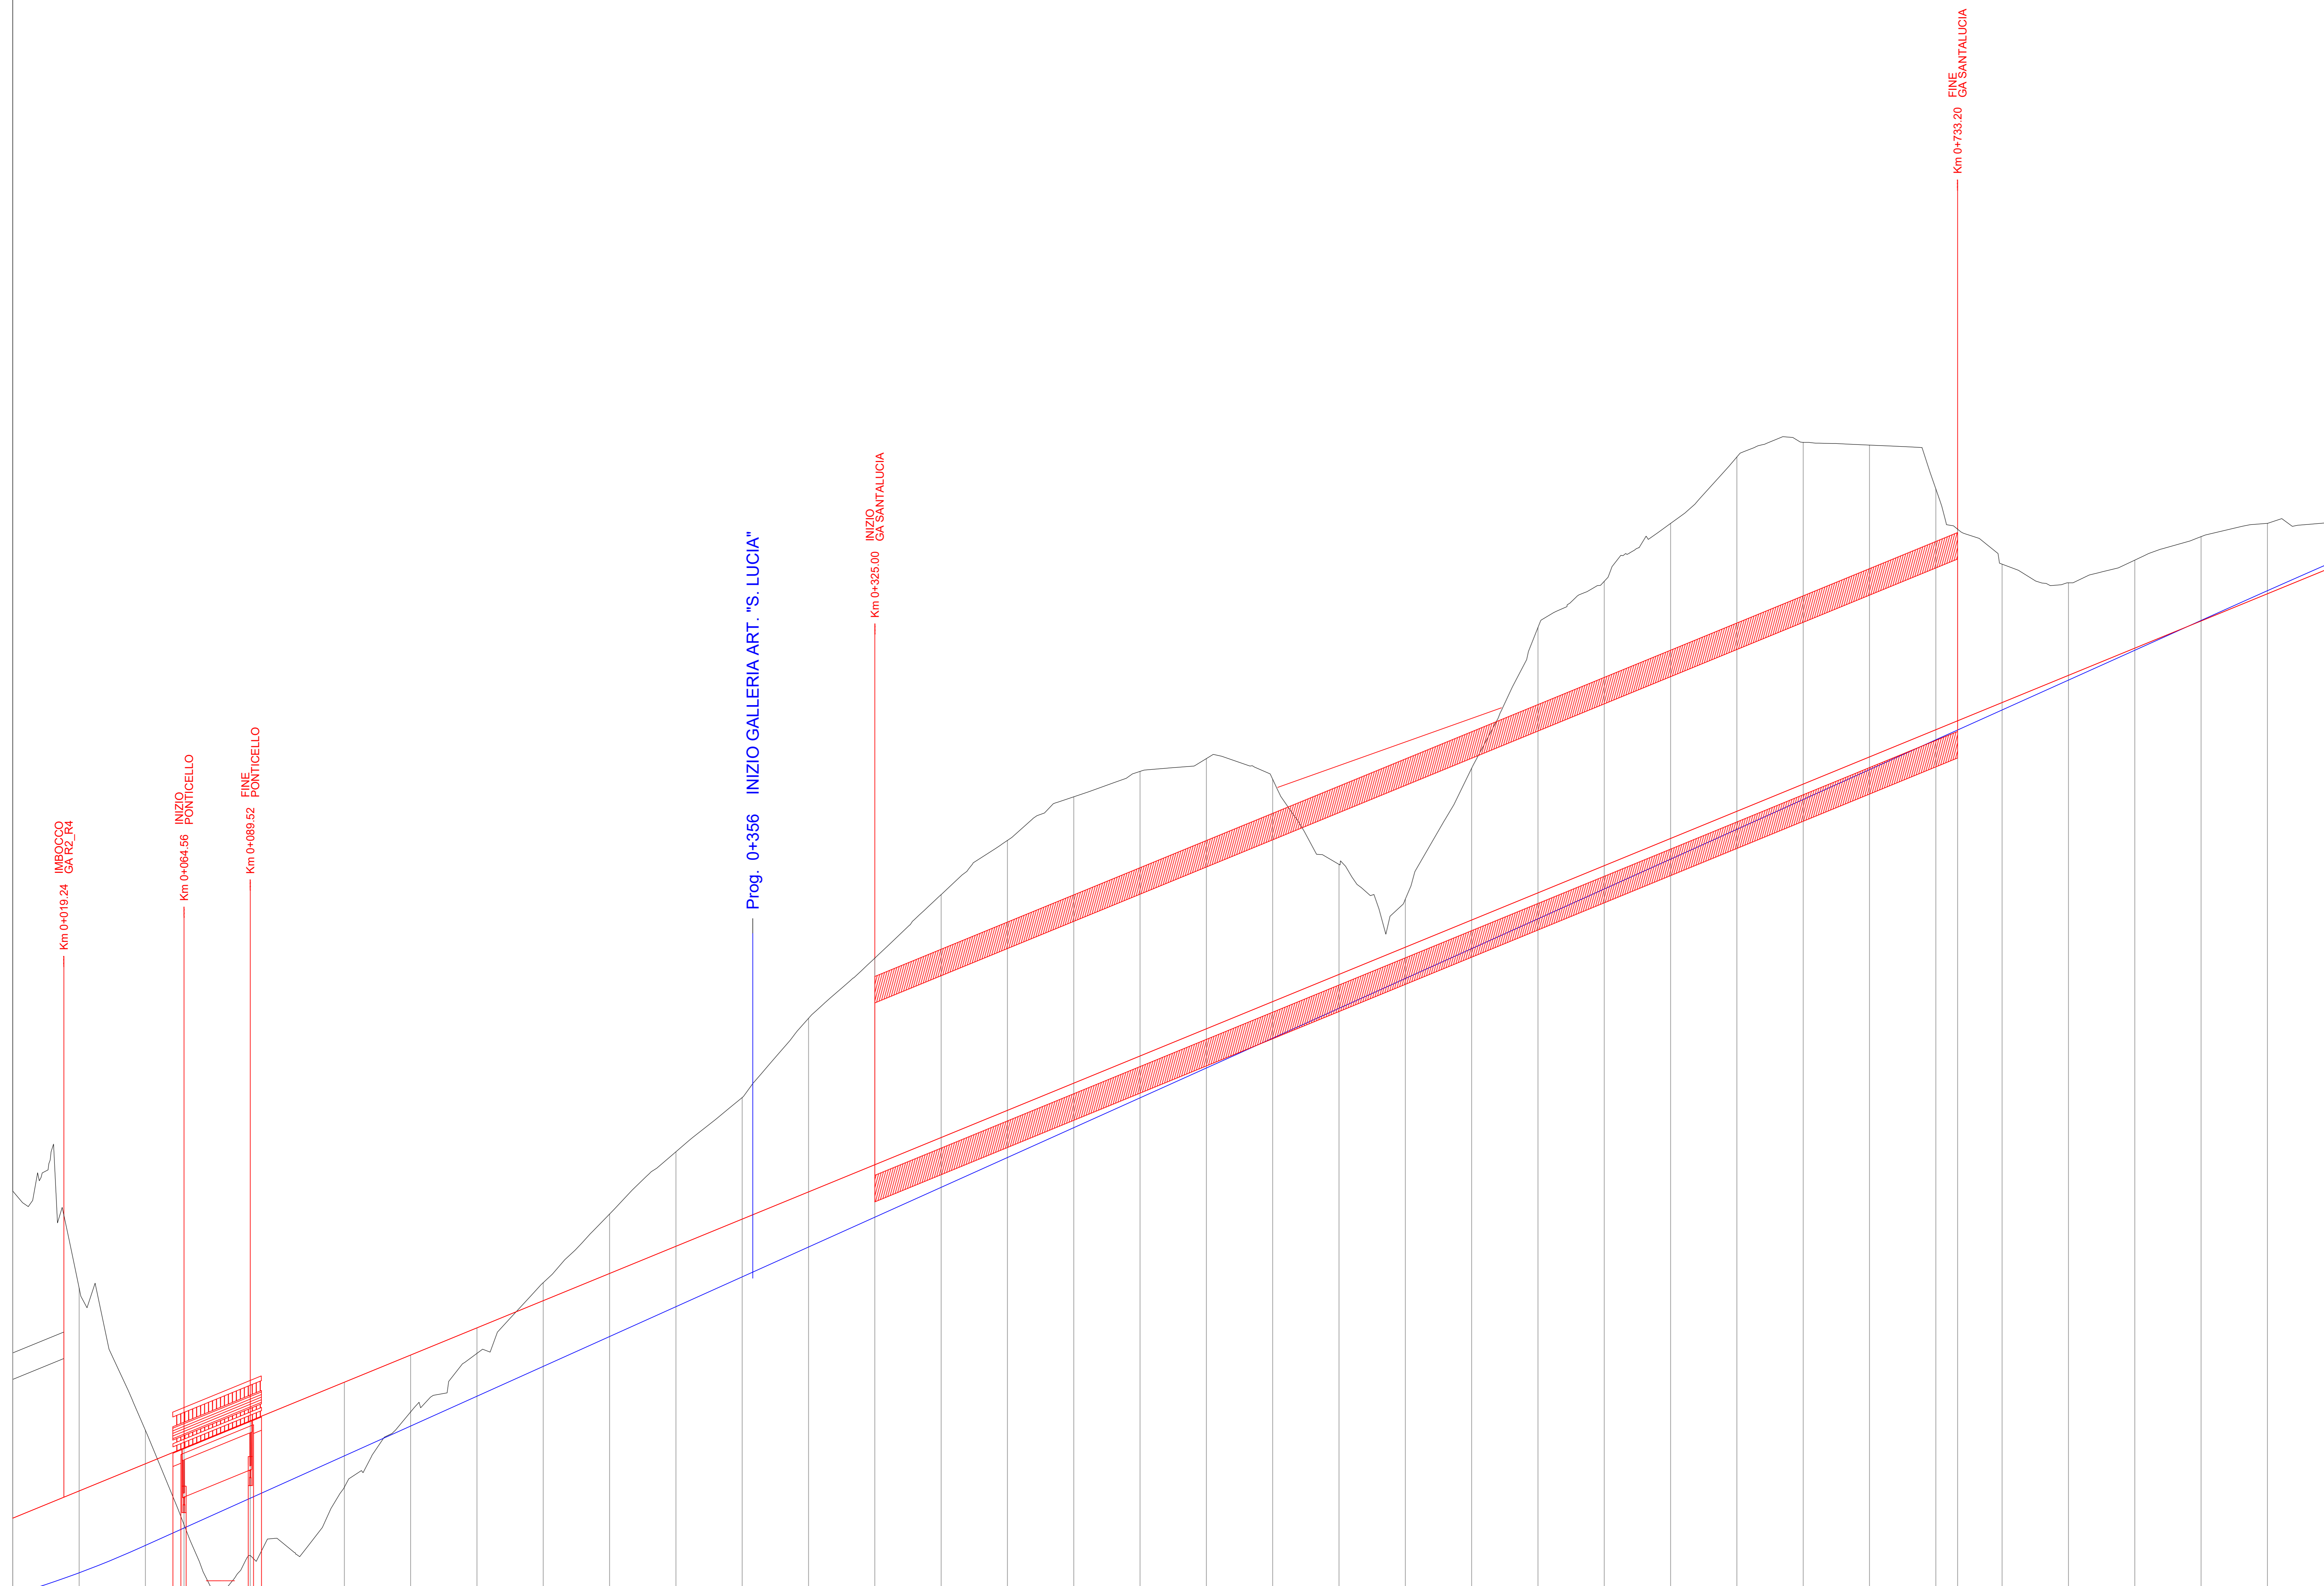


PROG. 0+356

Q. 977.832

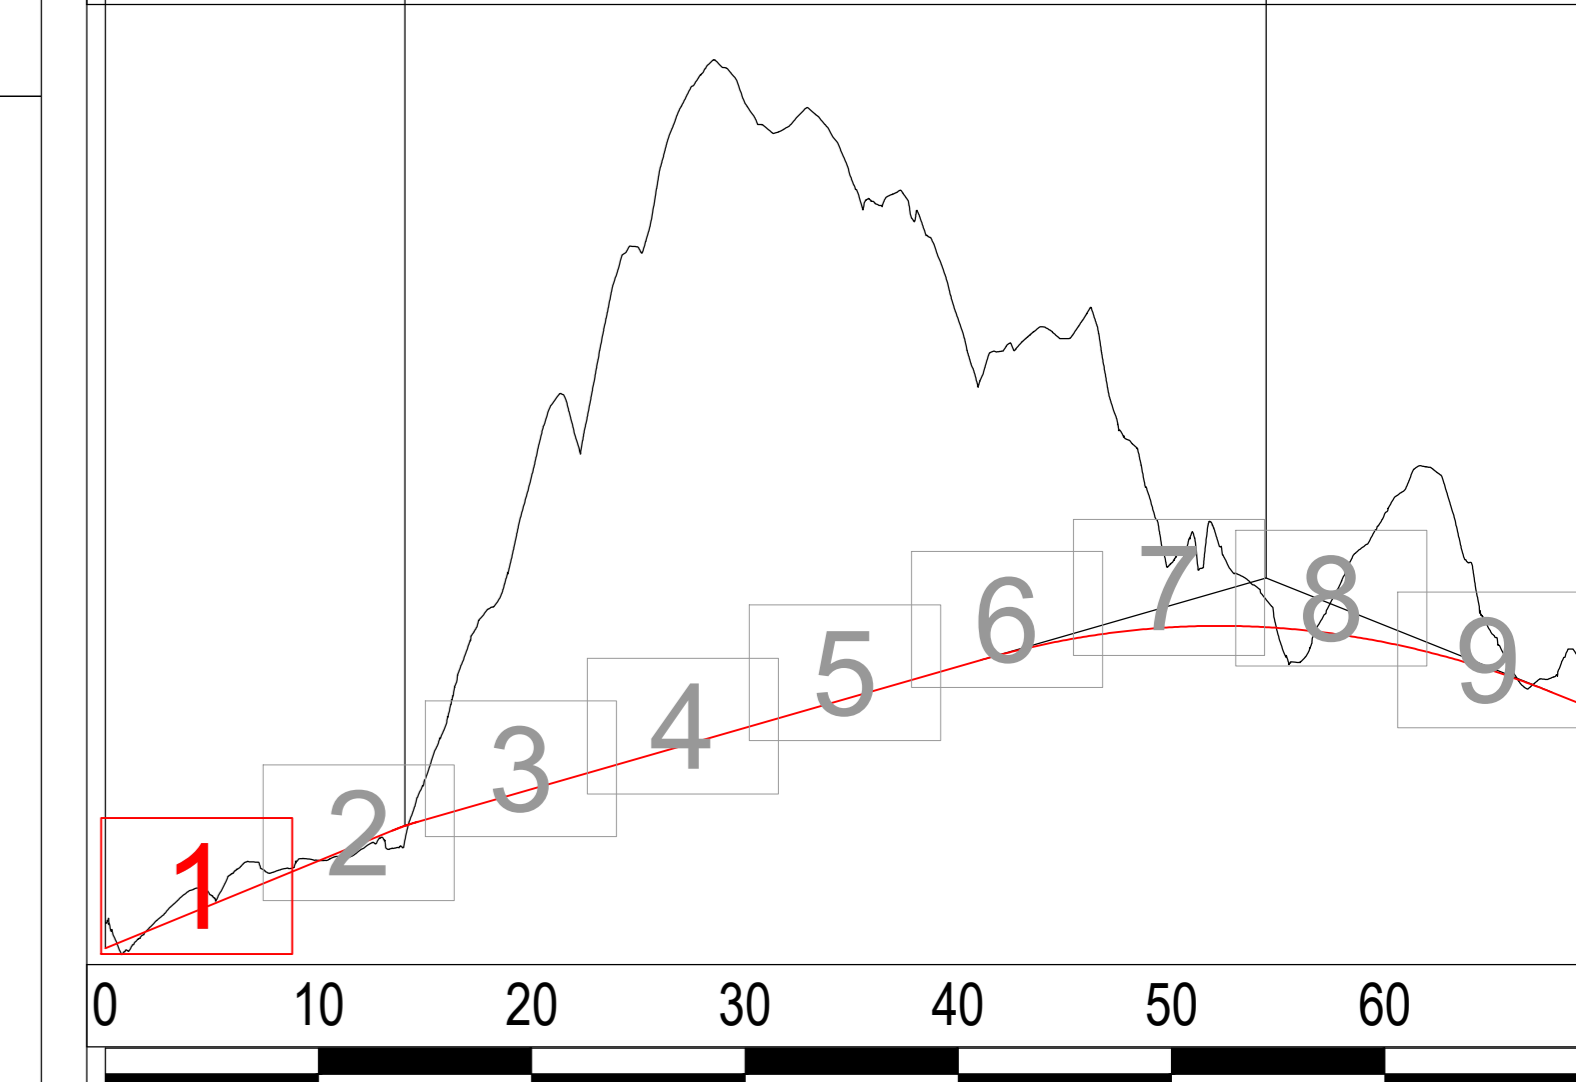

LEGENDA

- PROGETTO PRELIMINARE
- PROGETTO DEFINITIVO

Altezze 1: 100

Lunghezze 1: 1000

Q.RIF. 375.0

No. SEZIONI	1	2	3	4	5	6	7	8	9	10	11	12	13	14	15	16	17	18	19	20	21	22	23	24	25	26	27	28	29	30	31	32	33	34	35	36	37		


AND. PLAN.	L=218.84																																						
AND. CIGLI	L=233.75 R=1500.83																																						
DIAG. VELOCITA'	L=233.75 R=1500.83																																						

Sanas
GRUPPO FS ITALIANE

Direzione Tecnica

S.S. N. 685 "DELLE TRE VALLI UMBRE"
TRATTO SPOLETO-ACQUASPARTA
2° stralcio: Firenzuola - Acquasparta

PROGETTO DEFINITIVO COD. PG373

PROGETTAZIONE: ATI SINTAGMA - GP INGEGNERIA - ENGEKO - GDG - ICARIA

IL RESPONSABILE DELL'INTEGRAZIONE DELLE PRESTAZIONI SPECIALISTICHE:
Dot. Ing. Giorgio Gubbio

IL GRUPPO DI PROGETTAZIONE:
Mandatari: **GP** **Engeko** **ICARIA**

IL PROGETTISTA:
Dot. Ing. Federico Durastotti
Dot. Ing. V. Truffelli
Dot. Ing. S. Sacconi
Dot. Ing. A. Sarnelli

IL GEOLOGO:
Dot. Geol. Giorgio Compagnoni
Dot. Geol. G. Gubbio

IL COORDINATORE PER LA SICUREZZA IN FASE DI PROGETTAZIONE:
Dot. Ing. Filippo Pambianco
Dot. Ing. S. Sacconi

IL RESPONSABILE DI PROGETTO:
Dot. Ing. Rita Gardella

IL R.U.P.:
Dot. Ing. Alessandro Michel

PROTOCOLLO DATA

01. ELABORATI GENERALI
01.02. VERIFICA DI OTTEMPERANZA

Profilo di sovrapposizione del progetto definitivo al progetto preliminare - Tav. 1/9

CODICE PROGETTO	PRODOTTO	DATA	REVISIONE	SCALA:
DPPG373	D 22	17/10/2023	A	1:2000

REV.	DESCRIZIONE	DATA	REDATTO	VERIFICATO	APPROVATO
A	Emissione per CdS	04/11/2023	M. De Rosa	F. Durastotti	G. Gubbio