LIVELLETTE

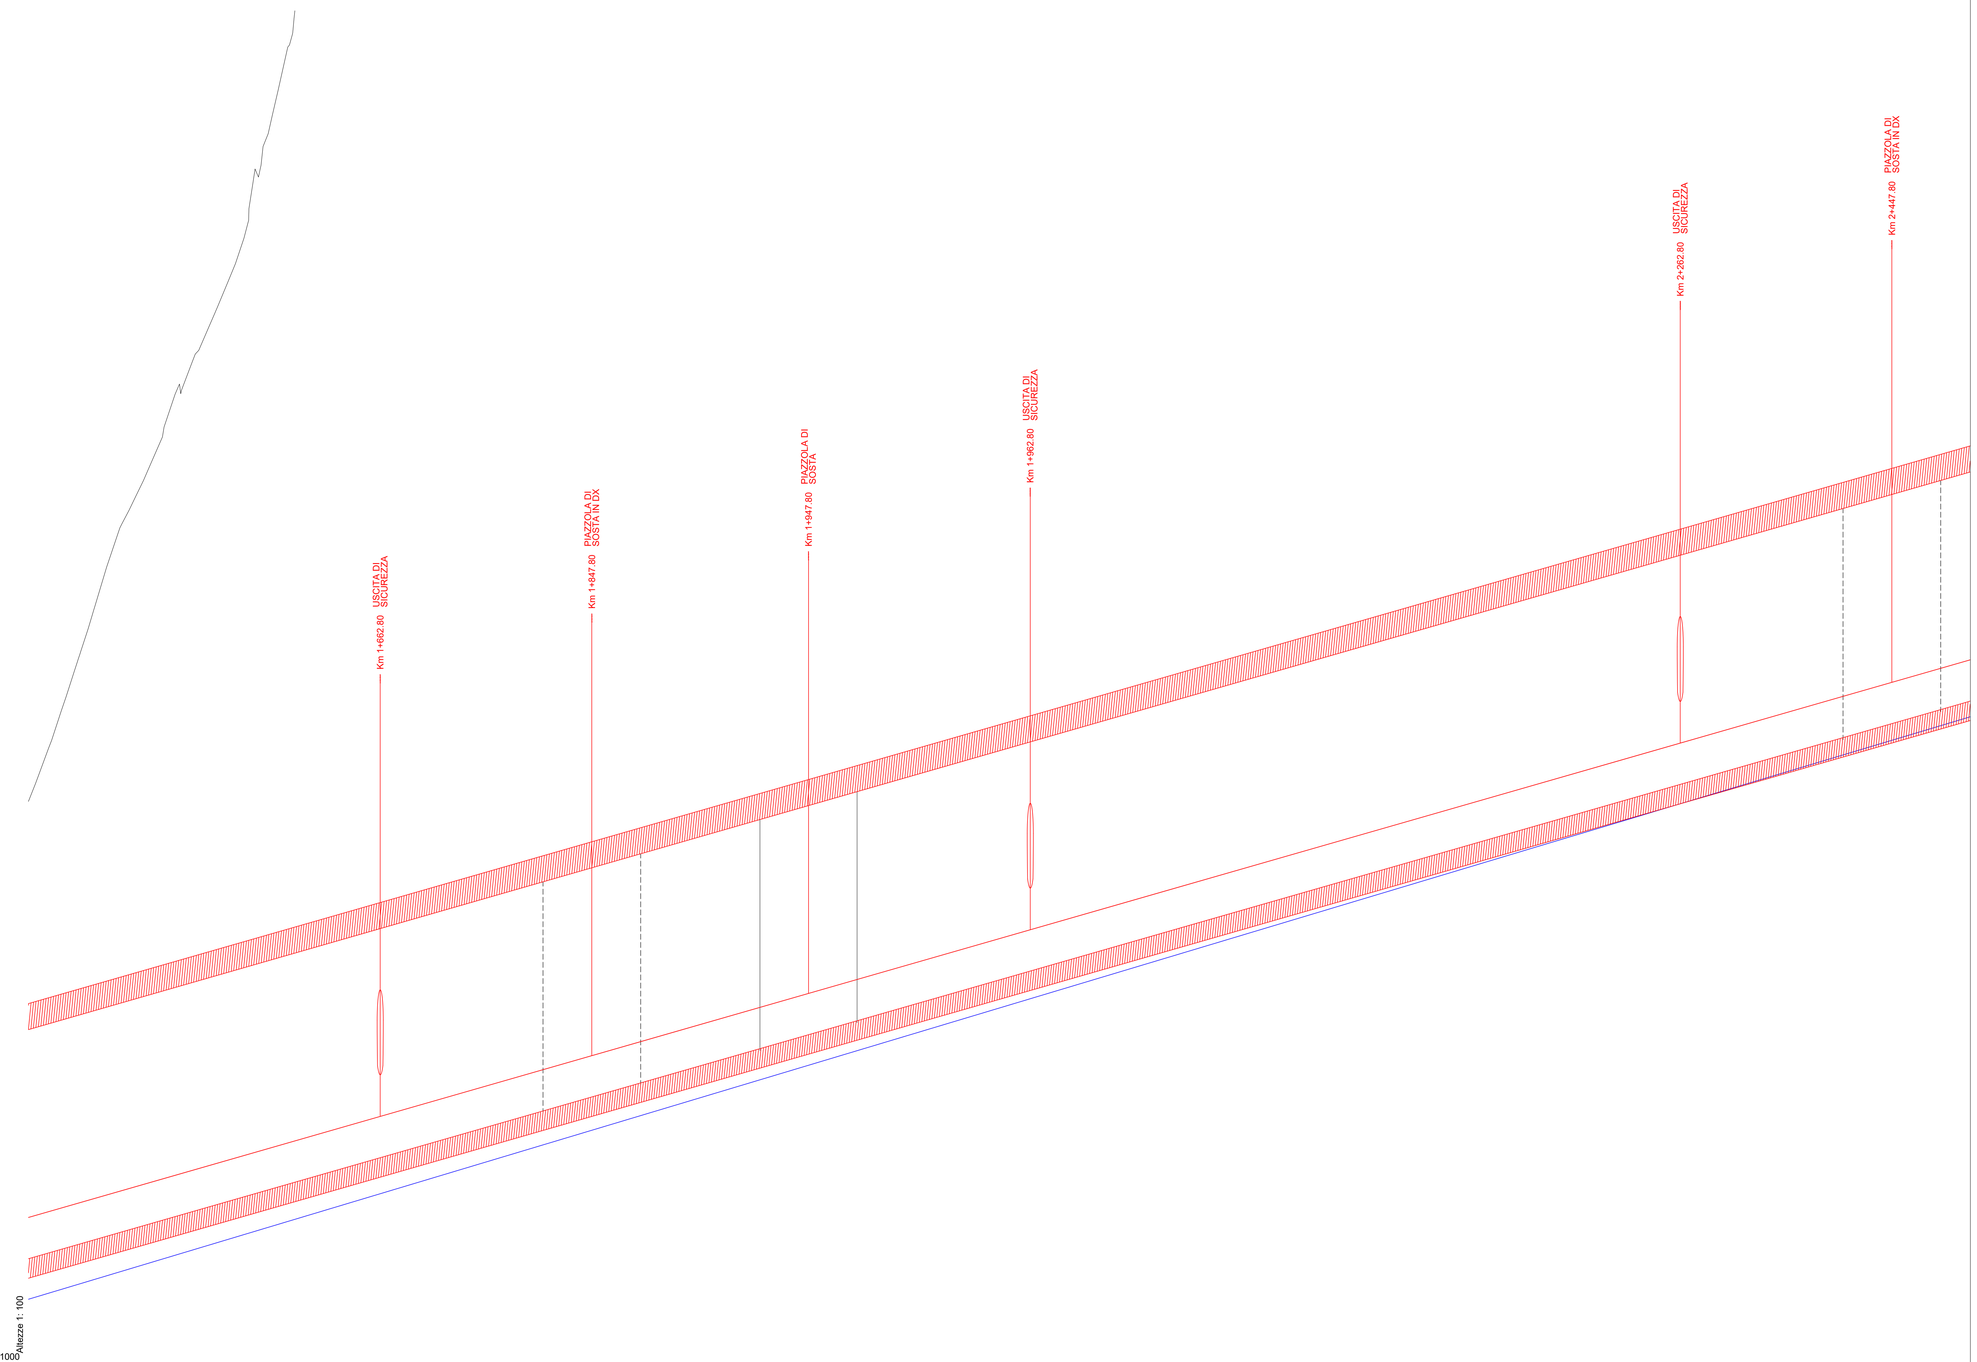

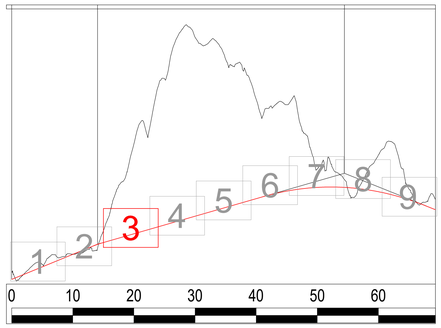

LEGENDA

- PROGETTO PRELIMINARE
- PROGETTO DEFINITIVO

No. SEZIONI	
DISTANZE PROGRESSIVE	
DISTANZE PARZIALI	
QUOTE TERRENO	
QUOTE PROGETTO	
ETTOMETRICHE	15 16 17 18 19 20 21 22 23
AND. PLAN.	R=1475.00 L=1227.92
AND. CIGLI	
DIAG. VELOCITA'	

anas
GRUPPO FS ITALIANE

Direzione Tecnica

S.S. N. 685 "DELLE TRE VALLI UMBRE"
TRATTO SPOLETO-ACQUASPARTA
2° stralcio: Firenzuola - Acquasparta

PROGETTO DEFINITIVO — COD. PG373

PROGETTAZIONE: ATI SINTAGMA - GP INGEGNERIA - ENGEKO - GDG - ICARIA

IL RESPONSABILE DELL'INTEGRAZIONE DELLE PRESTAZIONI SPECIALISTICHE:
Dott. Ing. Giorgio Guiducci
Ordine degli Ingegneri della Prov. di Roma n° 14035

IL PROGETTISTA:
Dott. Ing. Federico Durastanti
Ordine degli Ingegneri della Prov. di Terni n°A844

IL GEOLOGO:
Dott. Geol. Giorgio Cerquiglini
Ordine dei Geologi della Regione Umbria n°108

IL COORDINATORE PER LA SICUREZZA IN FASE DI PROGETTAZIONE:
Dott. Ing. Filippo Pambianco
Ordine degli Ingegneri della Prov. di Perugia n° A1373

IL RESPONSABILE DI PROGETTO
Dott. Ing. Rita Gandolfo

Il R.U.P.
Dott. Ing. Alessandro Micheli

PROTOCOLLO | DATA

IL GRUPPO DI PROGETTAZIONE:

MANDATARIA: Sintagma

Dott. Ing.	N.Granieri
Dott. Ing.	L.Rossi
Dott. Ing.	L.Spaccini
Dott.Arch.	A.Bracchini
Dott.Ing.	E.Bartolocci
Dott.Ing.	L.Cassivecchia
Dott.Ing.	F.Fiumicelli
Dott.Ing.	F.Pambianco
Dott.Ing.	M.Abram
Dott.Arch.	C.Presciutti
Dott. Agr.	F.Berti Nulli
Geom.	M.Scopetta
Geom.	M.Zucconi

MANDANTI:

GP INGEGNERIA

Dott. Ing.	D.Giuliucci
Dott. Ing.	G.Giuliucci
Dott. Ing.	A.Signorelli
Dott. Ing.	A.Bela
Dott. Ing.	L.Mariotti
Dott.Arch.	G.Guastella
Dott. Geol.	M.Leonardi
Dott. Ing.	G.Parente

GEOTECHNICAL DESIGN GROUP

Dott. Ing.	D.Carlaccini
Dott. Ing.	C.Corsetti
Dott. Ing.	E.Loffredo
Dott. Ing.	S.Saccone

engeko — Dott. Ing. C.Muller

ICARIA società di ingegneria

Dott. Ing.	V.Rotisciani
Dott. Ing.	F.Macchioni
Dott. Ing.	G.Verini
Dott. Ing.	C.Puma
Dott. Ing.	G.Puliti

Dott. Ing. Giorgio Guiducci — Ordine Ingegneri Roma n° 14035

Ordine degli INGEGNERI della PROVINCIA DI TERNI — Dott. Ing. Federico Durastanti — Sezione A — A 844

01.ELABORATI GENERALI
01.02 VERIFICA DI OTTEMPERANZA

Profilo di sovrapposizione del progetto definitivo al progetto preliminare - Tav. 3/9

CODICE PROGETTO	NOME FILE	REVISIONE	SCALA:
PROGETTO: DPPG373 — LIV. PROG.: D — ANNO: 22	*TOOEGO1GENFL03.dwg* — CODICE ELAB.: T00EG01GENFL03	A	1:2000

REV.	DESCRIZIONE	DATA	REDATTO	VERIFICATO	APPROVATO
A	Emissione per CdS	Gen 2023	M.De Turi	F.Durastanti	G.Gelsomi