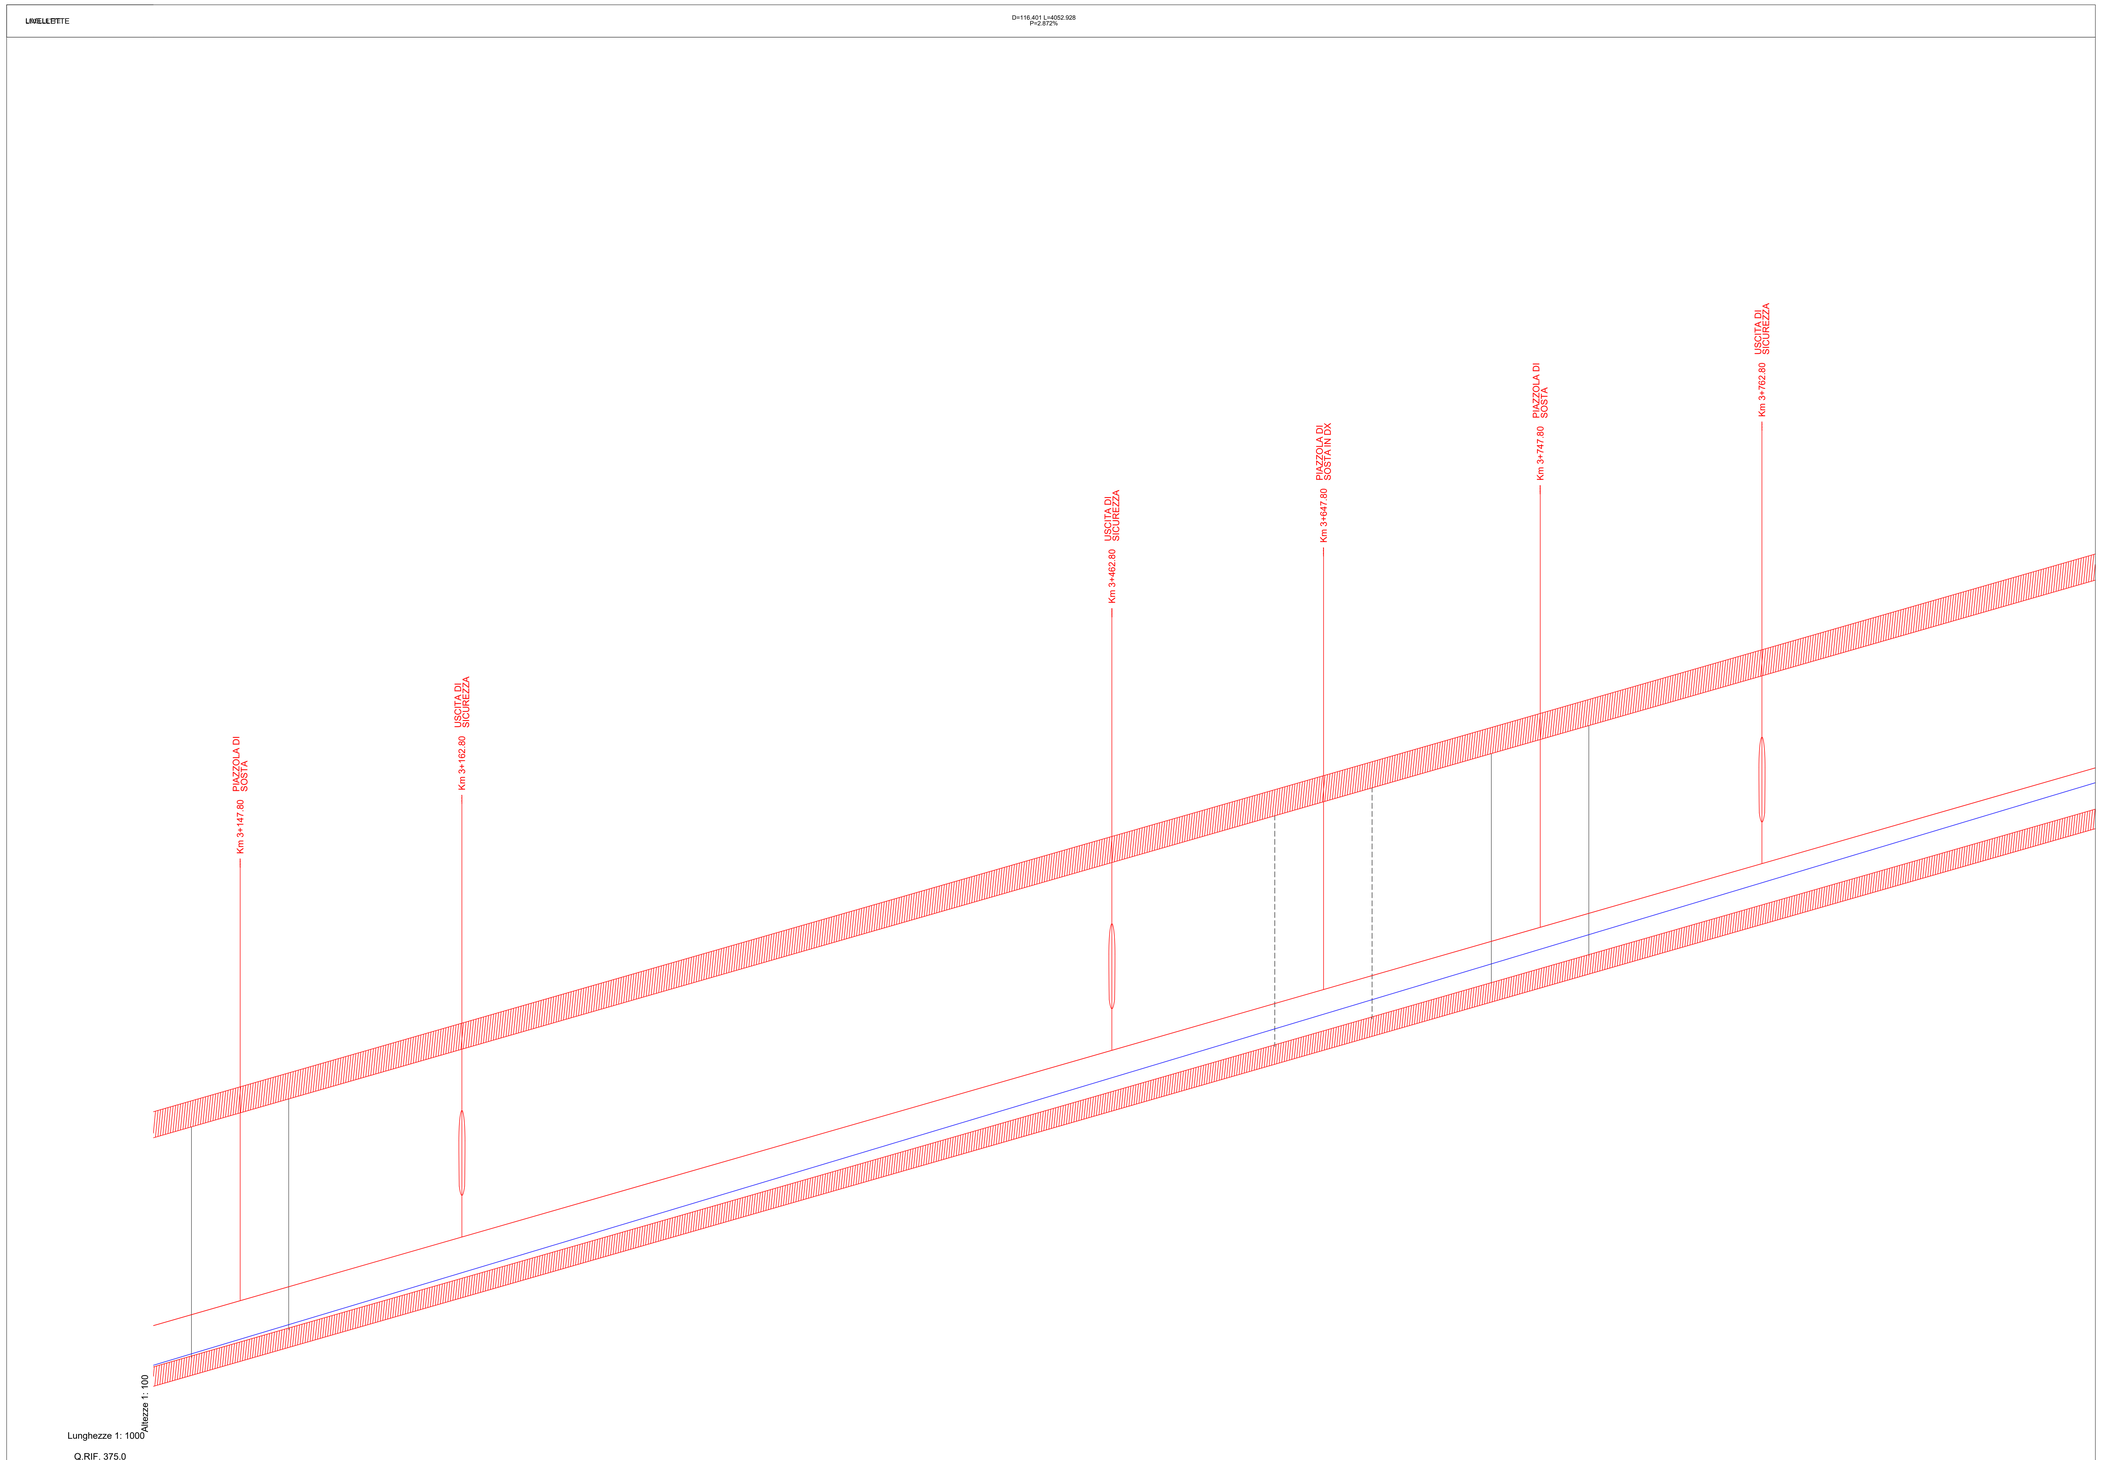

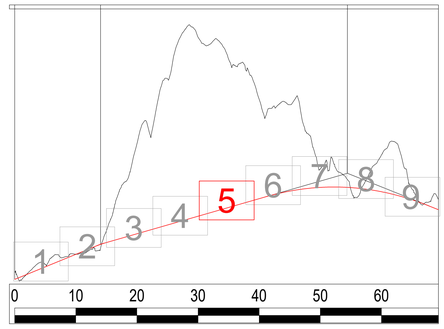

LEGENDA

- PROGETTO PRELIMINARE
- PROGETTO DEFINITIVO

anas
GRUPPO FS ITALIANE

Direzione Tecnica

S.S. N. 685 "DELLE TRE VALLI UMBRE"

TRATTO SPOLETO-ACQUASPARTA

2° stralcio: Firenzuola - Acquasparta

PROGETTO DEFINITIVO — COD. PG373

PROGETTAZIONE: ATI SINTAGMA - GP INGEGNERIA - ENGEKO - GDG - ICARIA

IL RESPONSABILE DELL'INTEGRAZIONE DELLE PRESTAZIONI SPECIALISTICHE:
Dott. Ing. Giorgio Guiducci
Ordine degli Ingegneri della Prov. di Roma n° 14035

IL PROGETTISTA:
Dott. Ing. Federico Durastanti
Ordine degli Ingegneri della Prov. di Terni n°A844

IL GEOLOGO:
Dott. Geol. Giorgio Cerquiglini
Ordine dei Geologi della Regione Umbria n°108

IL COORDINATORE PER LA SICUREZZA IN FASE DI PROGETTAZIONE:
Dott. Ing. Filippo Pambianco
Ordine degli Ingegneri della Prov. di Perugia n° A1373

Il RESPONSABILE DI PROGETTO
Dott. Ing. Rita Gandolfo

Il R.U.P.
Dott. Ing. Alessandro Micheli

PROTOCOLLO | DATA

IL GRUPPO DI PROGETTAZIONE:

MANDATARIA: sintagma
Dott.Ing. N.Graveri
Dott.Ing. V.Truffini
Dott.Ing. L.Berardi
Dott.Arch. L.Bracchini
Dott.Ing. E.Bartoloni
Dott.Ing. L.Casarecchia
Dott.Geol. G.Cerquiglini
Dott.Ing. F.Pambianco
Dott.Ing. M.Petrucci
Dott.Arch. C.Presciutti
Dott. Agr. F.Berti Nulli
Geom. S.Scopetta
Geom. M.Zucconi

MANDANTI:
GPI INGEGNERIA — Società di Ingegneria e Servizi Integrati
Dott. Ing. G.Guiducci
Dott. Ing. E.Moscatelli
Dott. Ing. L.Marinelli
Dott. Ing. A.Bella
Dott. Ing. G.Lucibello
Dott. Geol. G.Cerquiglini
Dott. Geol. M.Leonardi
Dott. Ing. G.Parente

engeko — Dott. Ing. C.Muller

GEOLAB GEOSUD
Dott. Ing. D.Carlaccini
Dott. Ing. C.Consorti
Dott. Ing. E.Loffredo
Dott. Ing. S.Sacconi

ICARIA — società di ingegneria
Dott. Ing. U.Rotisciani
Dott. Ing. F.Macchioni
Dott. Ing. G.Verini
Dott. Ing. V.Piunno
Dott. Ing. G.Pulli

DR. ING. GIORGIO GUIDUCCI ORDINE INGEGNERI ROMA N° 14035

ORDINE degli INGEGNERI PROVINCIA di TERNI — INGEGNERE FEDERICO DURASTANTI — Data di iscrizione all'albo A844 — (Provincia di TERNI)

01.ELABORATI GENERALI
01.02 VERIFICA DI OTTEMPERANZA

Profilo di sovrapposizione del progetto definitivo al progetto preliminare - Tav. 5/9

CODICE PROGETTO (PROGETTO / LIV. PROG. / ANNO)	NOME FILE	REVISIONE	SCALA:
DPPG373 D 22	T00EG01GENFL05 — CODICE ELAB. T00EG01GENFL05	A	1:2000

REV.	DESCRIZIONE	DATA	REDATTO	VERIFICATO	APPROVATO
A	Emissione per CdS	Gen 2023	M.De Tursi	F.Durastanti	G.Guiducci