LIVELLETTE

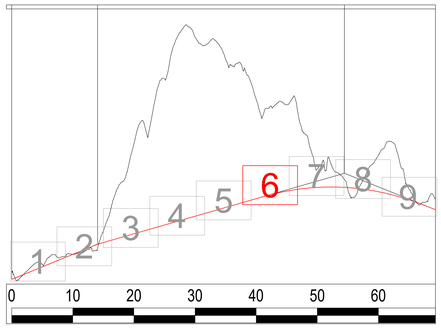

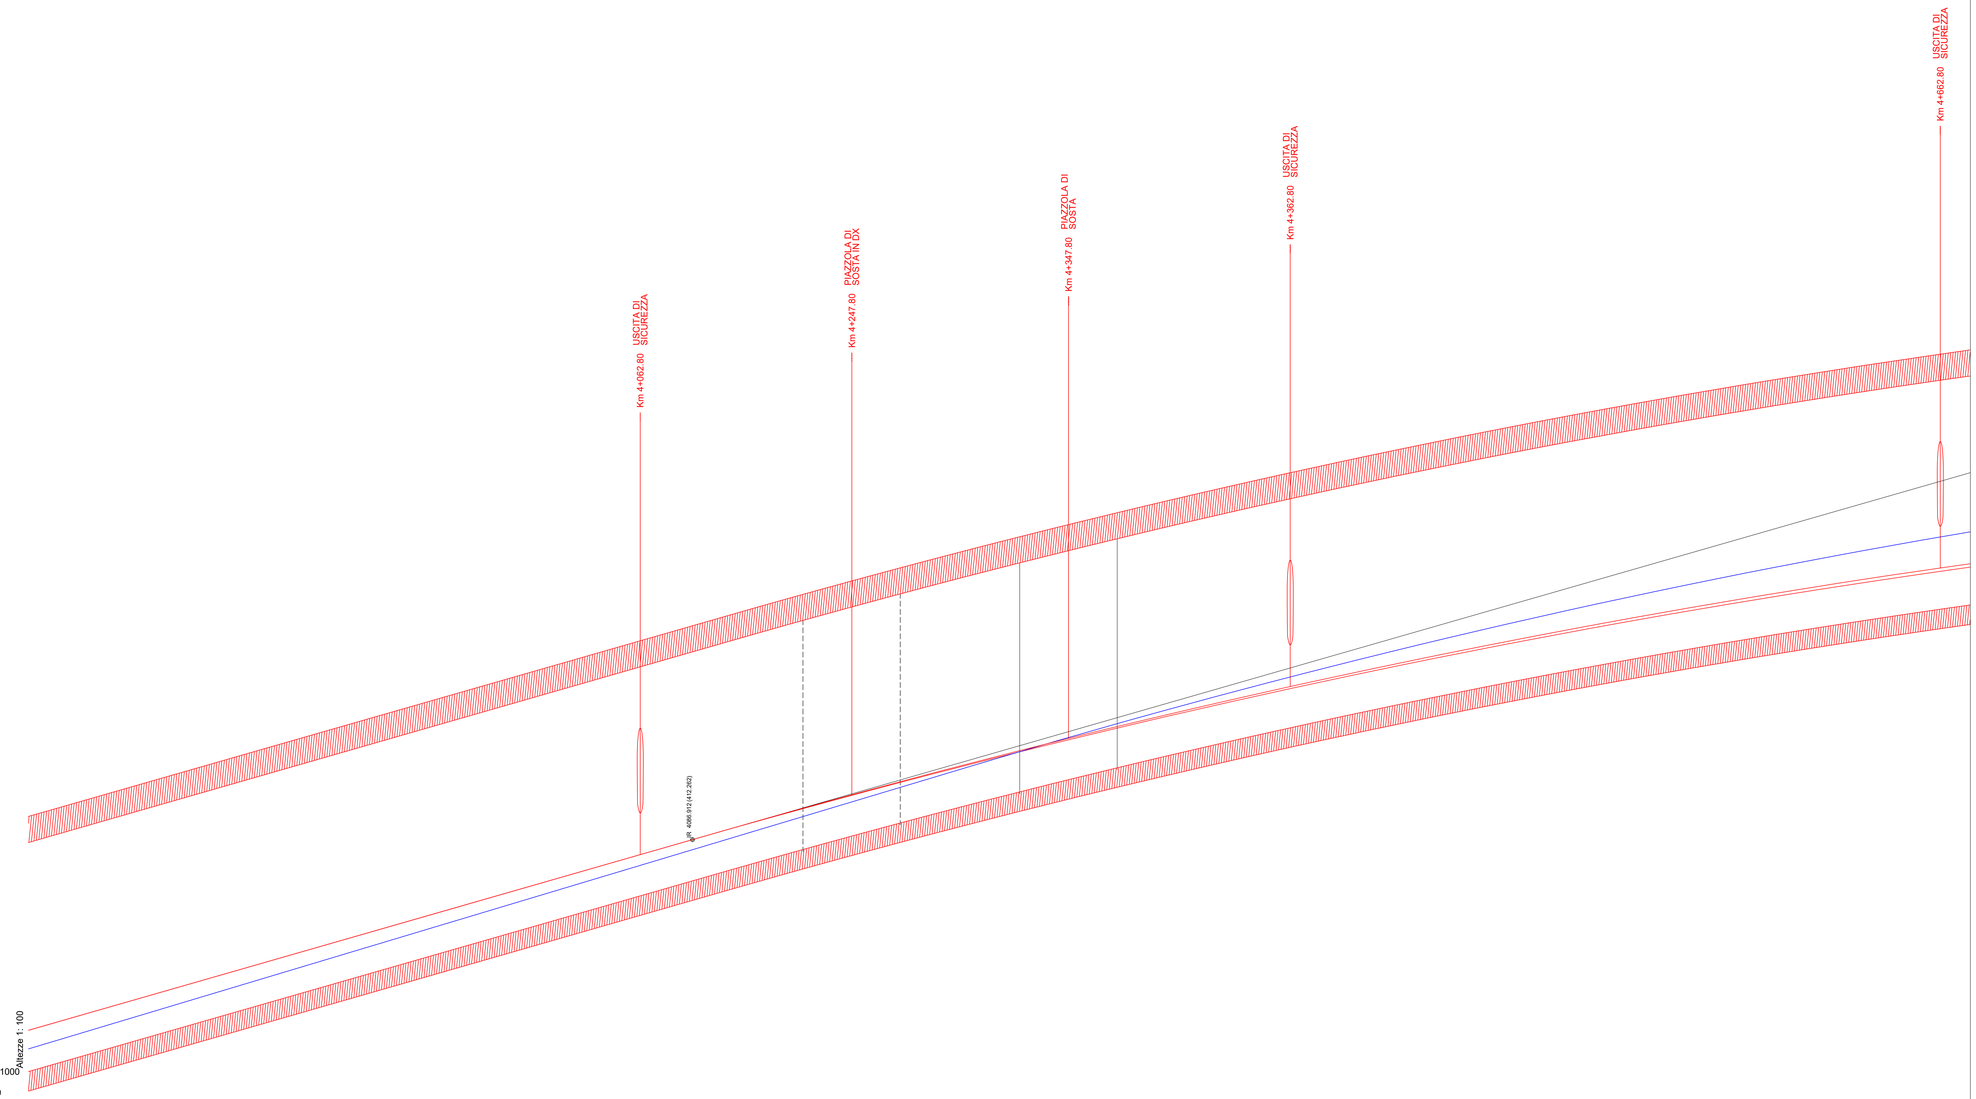

LEGENDA

- PROGETTO PRELIMINARE
- PROGETTO DEFINITIVO

No. SEZIONI	
DISTANZE PROGRESSIVE	
DISTANZE PARZIALI	
QUOTE TERRENO	
QUOTE PROGETTO	
ETTOMETRICHE	38 39 40 41 42 43 44 45 46
AND. PLAN.	A=608.10 L=202.69
AND. CIGLI	2.00% -2.50% 2.50% -2.50% 2.81% -2.81%
DIAG. VELOCITA'	

anas
GRUPPO FS ITALIANE

Direzione Tecnica

S.S. N. 685 "DELLE TRE VALLI UMBRE"

TRATTO SPOLETO-ACQUASPARTA

2° stralcio: Firenzuola - Acquasparta

PROGETTO DEFINITIVO — COD. PG373

PROGETTAZIONE: ATI SINTAGMA - GP INGEGNERIA - ENGEKO - GDG - ICARIA

IL RESPONSABILE DELL'INTEGRAZIONE DELLE PRESTAZIONI SPECIALISTICHE:
Dott. Ing. Giorgio Guiducci
Ordine degli Ingegneri della Prov. di Roma n° 14035

IL PROGETTISTA:
Dott. Ing. Federico Durastanti
Ordine degli Ingegneri della Prov. di Terni n°A844

IL GEOLOGO:
Dott. Geol. Giorgio Cerquiglini
Ordine dei Geologi della Regione Umbria n°108

IL COORDINATORE PER LA SICUREZZA IN FASE DI PROGETTAZIONE:
Dott. Ing. Filippo Pambianco
Ordine degli Ingegneri della Prov. di Perugia n° A1373

Il RESPONSABILE DI PROGETTO
Dott. Ing. Rita Gandolfo

Il R.U.P.
Dott. Ing. Alessandro Micheli

PROTOCOLLO | DATA

IL GRUPPO DI PROGETTAZIONE:

MANDATARIA: Sintagma
Dott.Ing. N.Granieri, Dott.Ing. V.Truffini, Dott.Ing. F.Cianciarelli, Dott.Arch. A.Bracchini, Dott.Ing. E.Bartolocci, Dott.Ing. L.Casavecchia, Dott.Geol. G.Cerquiglini, Dott.Ing. A.Pambianco, Dott.Ing. M.Abram, Dott.Arch. C.Presciutti, Dott. Agr. F.Berti Nulli, Geom. S.Scopetta, Geom. M.Zuccioni

MANDANTI:
GP INGEGNERIA — Dott. Ing. C.Galdieri, Dott. Ing. E.Moscatelli, Dott. Ing. A.Signorelli, Dott. Ing. A.Bella, Dott. Ing. G.Luciano, Dott. Ing. F.Cianciarella, Dott. Geol. M.Leonardi, Dott. Ing. G.Parente
ENGEKO — Dott. Ing. C.Muller
REGION CASCIA — Dott. Ing. D.Carlacchio, Dott. Ing. C.Consorti, Dott. Ing. E.Loffredo, Dott. Ing. S.Sacconi
ICARIA società di ingegneria — Dott. Ing. V.Rotisciani, Dott. Ing. F.Macchioni, Dott. Ing. Q.Verini, Dott. Ing. V.Piunno, Dott. Ing. G.Pulli

DR. ING. GIORGIO GUIDUCCI ORDINE INGEGNERI ROMA N° 14035

ORDINE degli INGEGNERI DELLA PROVINCIA DI TERNI DOTT. ING. FEDERICO DURASTANTI SEZIONE A settore civile e ambientale N° A844 Provincia di TERNI

01.ELABORATI GENERALI
01.02 VERIFICA DI OTTEMPERANZA

Profilo di sovrapposizione del progetto definitivo al progetto preliminare - Tav. 6/9

CODICE PROGETTO (PROGETTO / LIV. PROG. / ANNO)	NOME FILE T00EG01GENFL06A	REVISIONE	SCALA:
DPPG373 D 22	CODICE ELAB. T00EG01GENFL06	A	1:2000

REV.	DESCRIZIONE	DATA	REDATTO	VERIFICATO	APPROVATO
A	Emissione per CdS	Gen. 2023	M.De Tursi	F.Durastanti	G.Galdieri