



**LEGENDA**

- ▬ PROGETTO PRELIMINARE
- ▬ PROGETTO DEFINITIVO



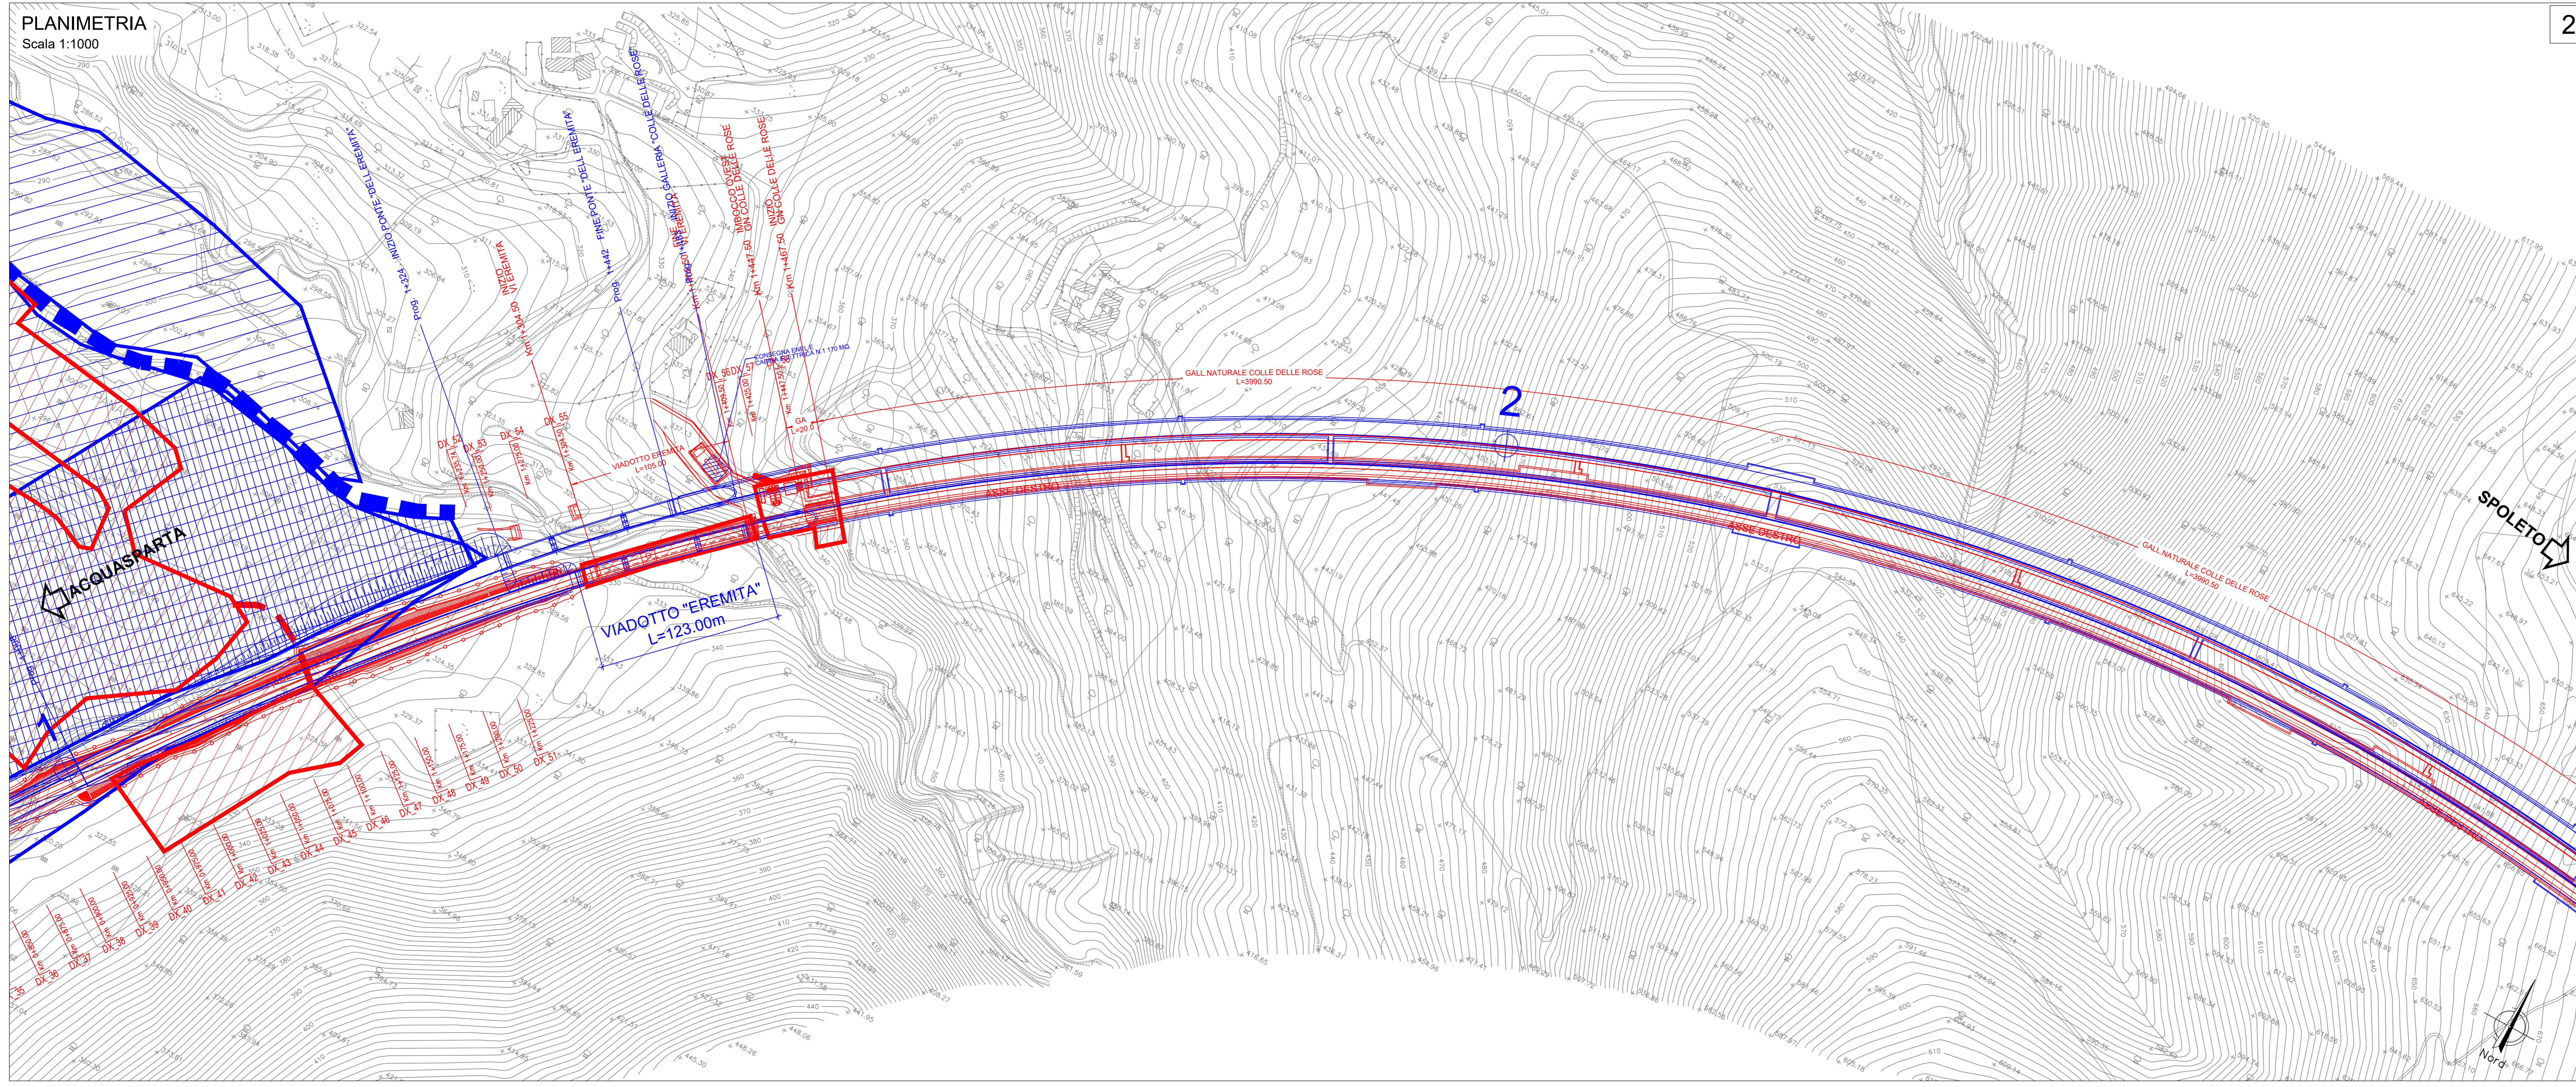

Direzione Tecnica

**S.S. N. 685 "DELLE TRE VALLI UMBRE"**  
**TRATTO SPOLETO-ACQUASPARTA**  
 2° stralcio: Firenzuola - Acquasparta

PROGETTO DEFINITIVO

cod: PG373

PROGETTAZIONE: ATI SINTAGMA - GP INGEGNERIA - ENGEKO - GDG - ICARIA

IL RESPONSABILE DELL'INTEGRAZIONE DELLE PRESTAZIONI SPECIALISTICHE: **ATI SINTAGMA**

IL GRUPPO DI PROGETTAZIONE:

<p><b>IL PROGETTISTA:</b>                  Dott. Ing. Federico Durastanti                  Ordine degli Ingegneri della Prov. di Terni n° 4844</p> <p><b>IL GEOLOGO:</b>                  Dott. Geol. Giorgio Compagnone                  Ordine dei Geologi della Regione Umbria n° 108</p> <p><b>IL COORDINATORE PER LA SICUREZZA IN FASE DI PROGETTAZIONE:</b>                  Dott. Ing. Filippo Pambianco                  Ordine degli Ingegneri della Prov. di Perugia n° A3373</p> <p><b>IL RESPONSABILE DI PROGETTO:</b>                  Dott. Ing. Rita Gandolfo</p> <p><b>IL R.U.P.:</b>                  Dott. Ing. Alessandro Michel</p>	<p><b>MANDATATARIA:</b>  <b>Intagma</b></p> <p><b>INGEGNERIA:</b>                  Dott. Ing. M. Giamberini                  Dott. Ing. V. Truffelli                  Dott. Ing. L. Spaccini                  Dott. Ing. A. Baccini                  Dott. Ing. E. Baccini                  Dott. Ing. L. Giamberini                  Dott. Ing. F. Pambianco                  Dott. Ing. C. Presutti                  Dott. Ing. F. Berti                  Dott. Ing. S. Susanna                  Dott. Ing. M. Giamberini</p> <p><b>ICARIA</b>                  Dott. Ing. F. Marzulli                  Dott. Ing. S. Sacconi                  Dott. Ing. G. Pianta</p> <p><b>ENGEKO</b>                  Dott. Ing. C. Ciani</p>
---	---

**01. ELABORATI GENERALI**  
**01.02. VERIFICA DI OTTEMPERANZA**

Planimetria di sovrapposizione del progetto definitivo al progetto preliminare - Tav. 1/3

PROGETTO	DATA	REVISIONE	SCALA
DPPG373 D 22	T00E01G01GENP01	A	1:2000