


**LEGENDA**

PROGETTO PRELIMINARE

PROGETTO DEFINITIVO

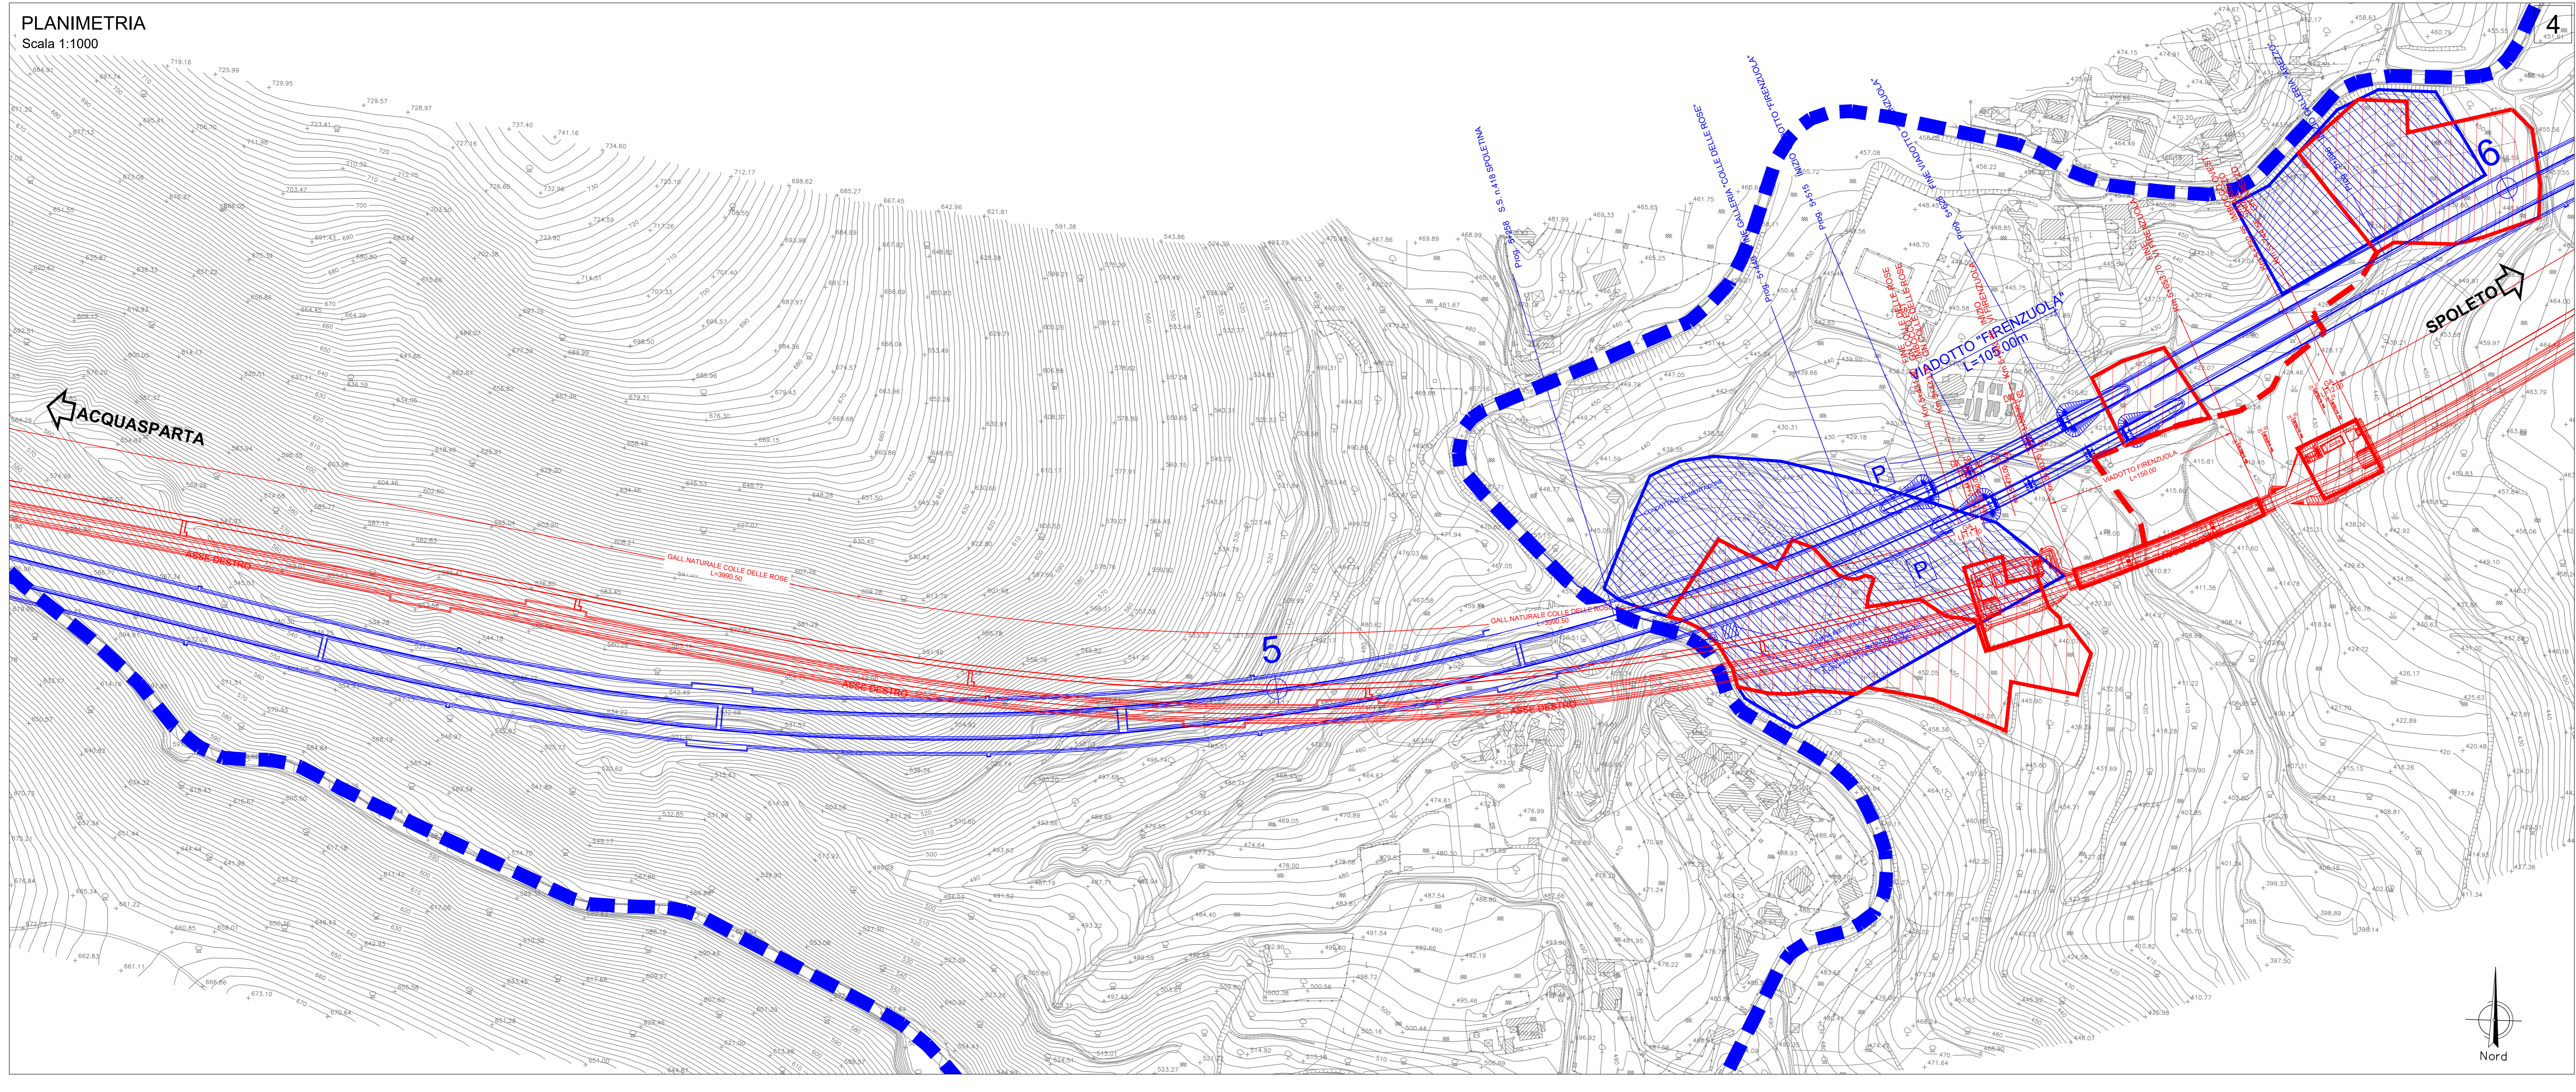

**Sanas**  
GRUPPO FS ITALIANE

Direzione Tecnica

**S.S. N. 685 "DELLE TRE VALLI UMBRE"**  
TRATTO SPOLETO-ACQUASPARTA  
2° stralcio: Frenzuzola - Acquasparta

PROGETTO DEFINITIVO COD. PG373

PROGETTAZIONE: ATI SINTAGMA - GP INGEGNERIA - ENGEKO - GDG - ICARIA

IL RESPONSABILE DELL'INTEGRAZIONE DELLE PRESTAZIONI SPECIALISTICHE:  
Dot. Ing. Giorgio Sabatucci  
Ordine degli Ingegneri della Prov. di Roma n° 14035

IL GRUPPO DI PROGETTAZIONE:

MANDATATARIA: **Intagm** **GP Ingegneria** **Engeko**

IL PROGETTISTA:  
Dot. Ing. Federico Durastanti  
Dot. Ing. L. Sabatucci  
Dot. Arch. A. Barlacchi  
Dot. Ing. L. Cavagnolo  
Dot. Geol. G. Campagnolo  
Dot. Ing. P. Farnetani  
Dot. Arch. C. Primiti  
Dot. Arch. F. Serravalle  
Geom. M. Saccorri

IL GEOLOGO:  
Dot. Geol. Giorgio Compagnone  
Ordine dei Geologi della Regione Umbria n° 108

IL COORDINATORE PER LA SICUREZZA IN FASE DI PROGETTAZIONE:  
Dot. Ing. Filippo Pambiarco  
Ordine degli Ingegneri della Prov. di Perugia n° A1373

RESPONSABILE DI PROGETTO:  
Dot. Ing. Rita Gandolfo

IL R.U.P.:  
Dot. Ing. Alessandro Michel

PROTOCOLLO DATA

**01. ELABORATI GENERALI**  
**01.02 VERIFICA DI OTTEMPERANZA**

Planimetria di sovrapposizione del progetto definitivo al progetto preliminare - Tav. 2/3

CODICE PROGETTO	NO. FILE	REVISIONE	SCALA:
DPPG373	PROGETTAZIONE	A	1:2000

A Emisione per Cds

REV. DESCRIZIONE DATA REDATTO VERIFICATO APPROVATO