

LEGENDA

- Elementi di progetto**
 - ▲ Sostegno di transizione aereo-cavo
 - Sostegni
 - Buche Giunti
 - - - Elettrodotta tratto in cavo
 - - - Elettrodotta tratto aereo
- Varianti di progetto**
 - - - Tratto in cavo - variante A
 - - - Tratto in cavo - variante B
 - - - Tratto in cavo - variante C
- Vincoli paesaggistici e culturali**
 - ▲ Sorgenti
 - Beni monumentali - art. 10
 - Ambito paesaggistico B "La montagna interna" - art. 135
 - ▲ Alberi monumentali - art. 136
 - Fiumi, torrenti e corsi d'acqua - art. 142 c. 1 lett. c
 - Territori coperti da foreste e da boschi - art. 142 c. 1 lett. g (da RSDI Basilicata)
 - Zone di interesse archeologico - art. 142 c. 1 lett. m
- Are naturali tutelate**
 - Siti Rete Natura 2000
 - ZSC
- Cartografia di base**
 - Confini comunali
- Tipologie e livelli di pericolosità dei fenomeni franosi**
 - Autorità di Bacino Distrettuale dell'Appennino Meridionale, Sede Campania (ex AdB Regionale per il Bacino Idrografico del Fiume Sele): Rischio da frana
 - RF3
 - RF3a
 - RF2
 - RF2a
 - Rutr1
 - Rutr2
 - Rutr3
 - Rutr4
 - Rutr5



RUOTIENERGIA Regione Basilicata Provincia di Potenza



committente _____ tecnico _____

Progetto Definitivo

RUOTI ENERGIA S.r.l.
 Piazza del Grano 3
 I-39100 Bolzano (BZ)

Impianto di accumulo idroelettrico mediante pompaggio denominato "Mandra Moretta" e relative opere connesse ed infrastrutture indispensabili nei Comuni di Ruoti, Avigliano, Potenza, Pietragalla, Cancellara e Vaglio Basilicata (PZ)

progetto _____

contenuto _____

redatto _____

MS	15.11.2022	a	MS	28.09.2023	rev.01	scala	elaborato n.
SZ	15.11.2022	b				1:5000	PD-EP-4.2.3
		c					

pagine 1/2 nr.progetto 11-213 Ruoti-varianti.aggz


STUDIO GEOLOGICO
 Dott. Geol. Antonio De Carlo

INGEGNERIA
 Dott. Geol. Antonio De Carlo




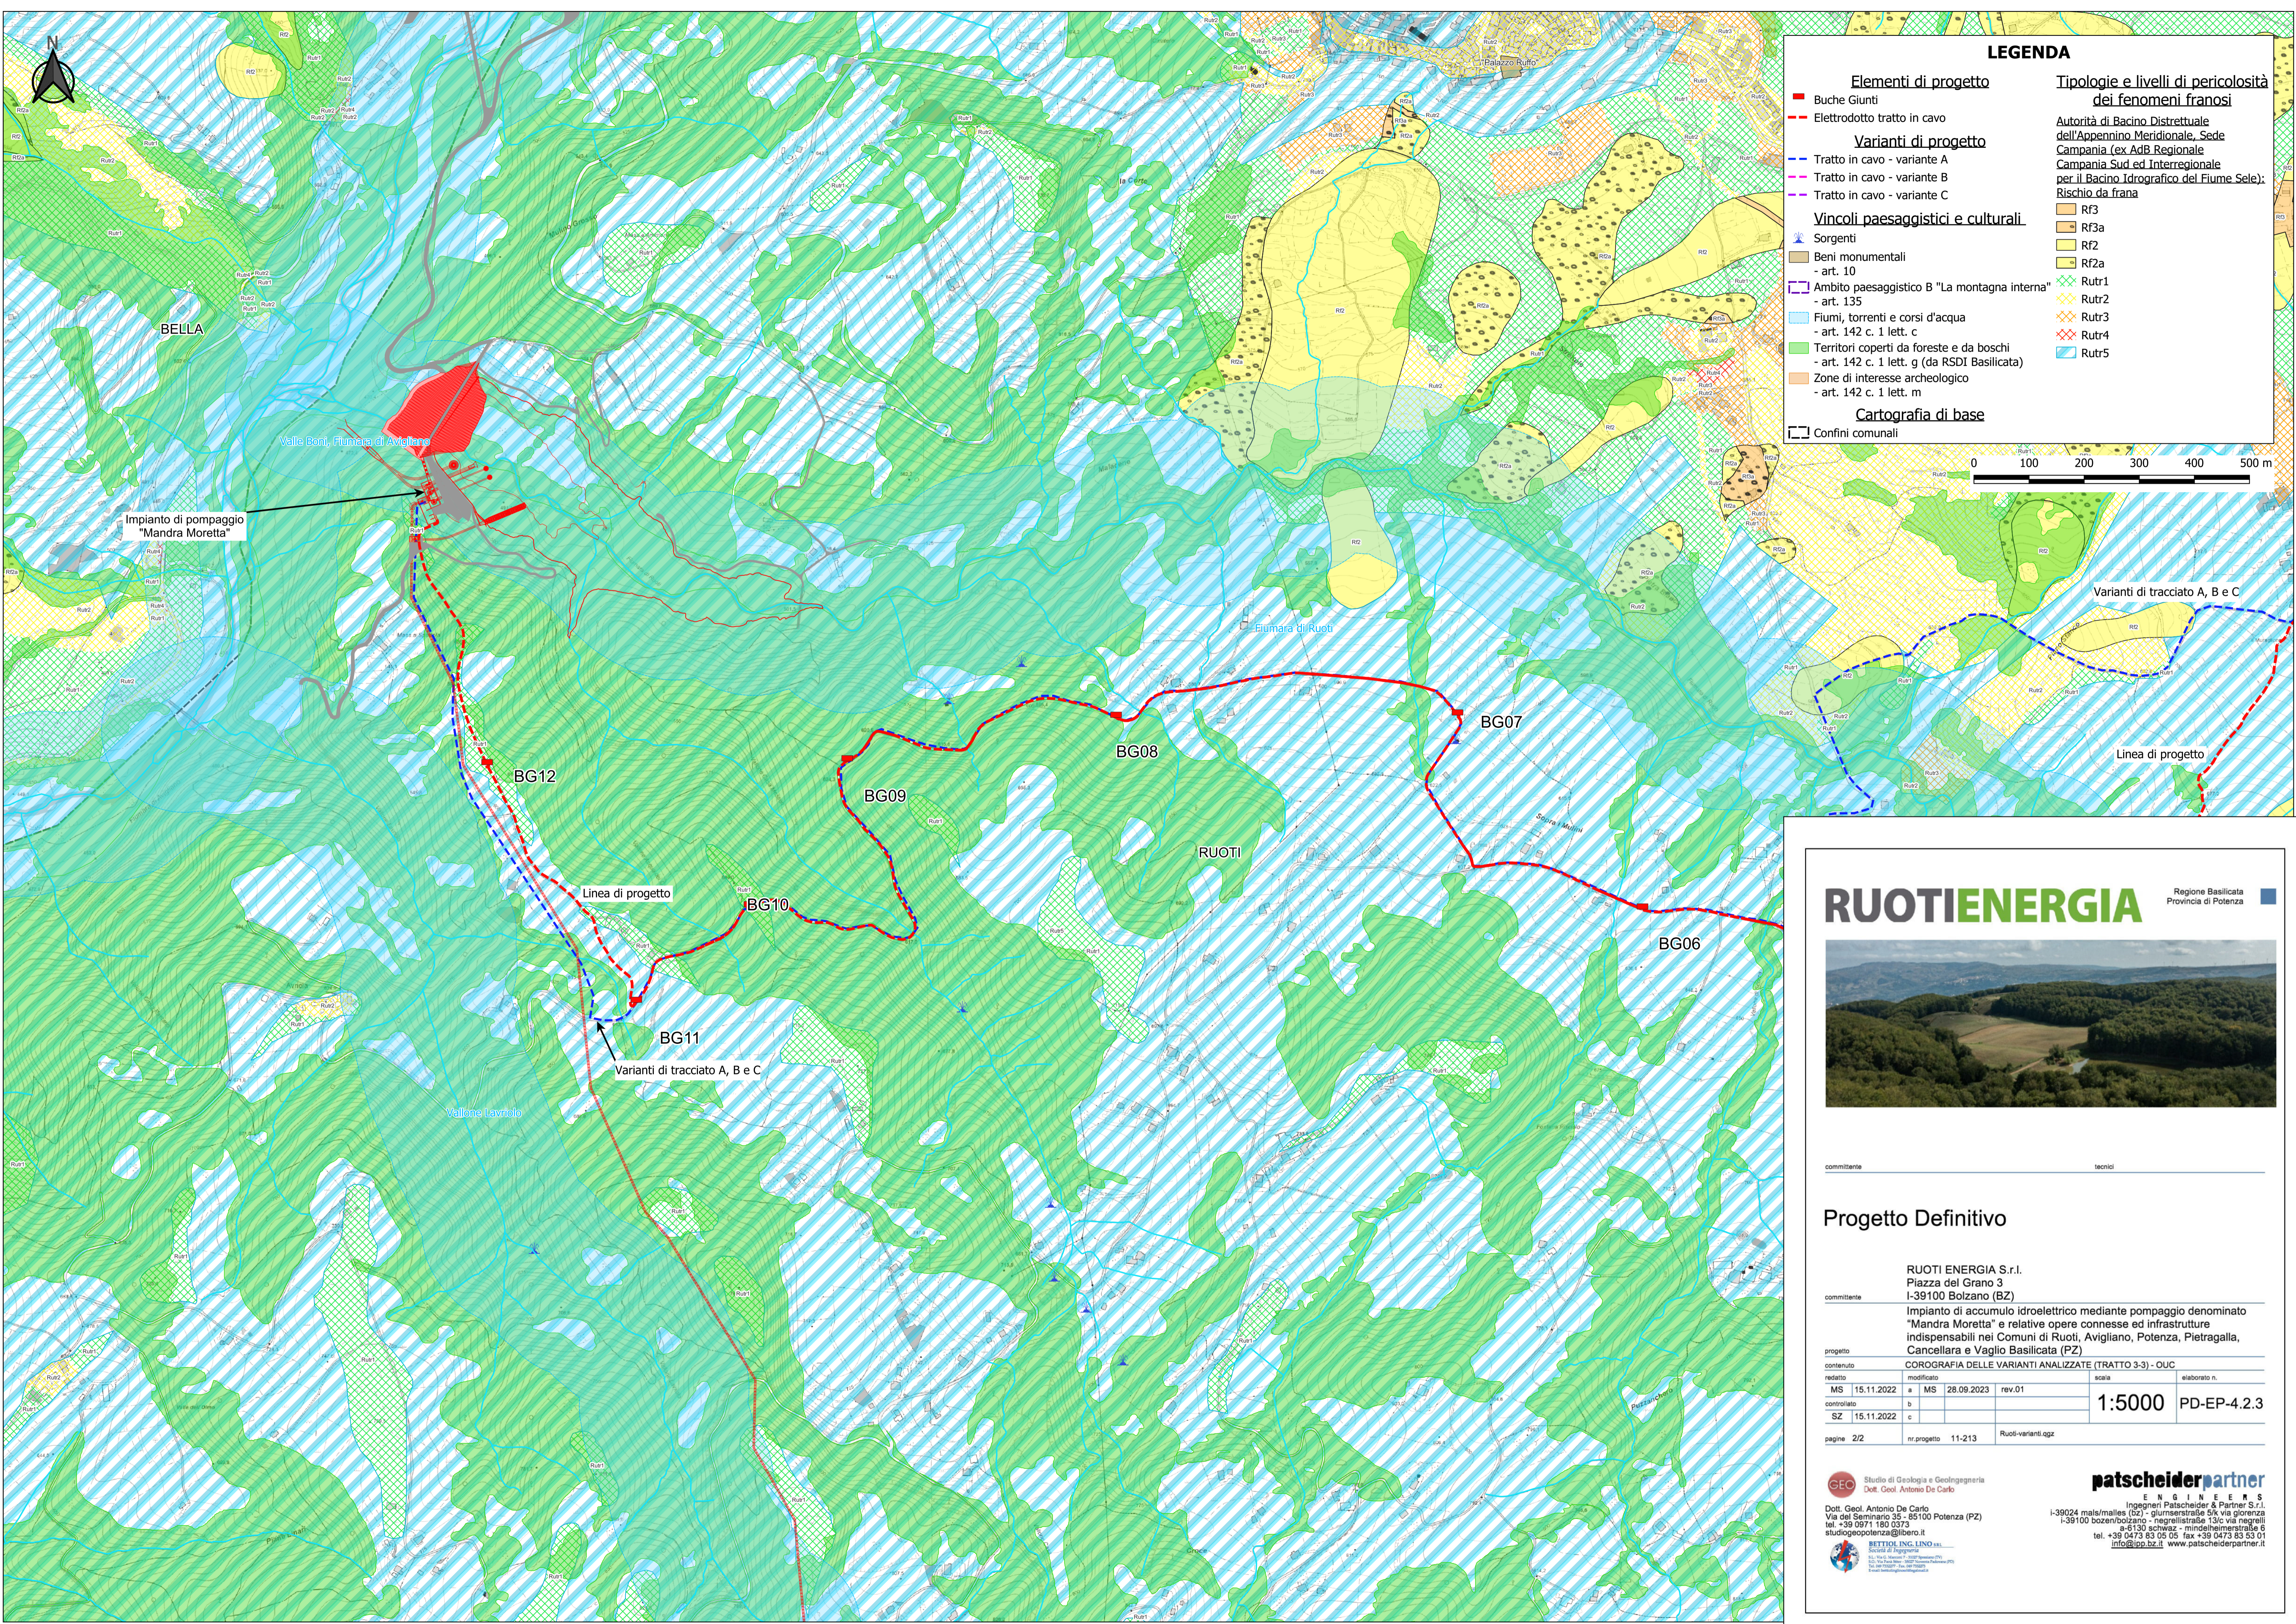

LEGENDA

Elementi di progetto

- Buche Giunti
- Elettrodotto tratto in cavo

Varianti di progetto

- Tratto in cavo - variante A
- Tratto in cavo - variante B
- Tratto in cavo - variante C

Vincoli paesaggistici e culturali

- Sorgenti
- Beni monumentali - art. 10
- Ambito paesaggistico B "La montagna interna" - art. 135
- Fiumi, torrenti e corsi d'acqua - art. 142 c. 1 lett. c
- Territori coperti da foreste e da boschi - art. 142 c. 1 lett. g (da RSDI Basilicata)
- Zone di interesse archeologico - art. 142 c. 1 lett. m


Tipologie e livelli di pericolosità dei fenomeni franosi

Autorità di Bacino Distrettuale dell'Appennino Meridionale, Sede Campania (ex AdB Regionale Campania Sud ed Interregionale per il Bacino Idrografico del Fiume Sele); Rischio da frana

- RF3
- RF3a
- RF2
- RF2a
- Rutr1
- Rutr2
- Rutr3
- Rutr4
- Rutr5

Cartografia di base

- Confini comunali

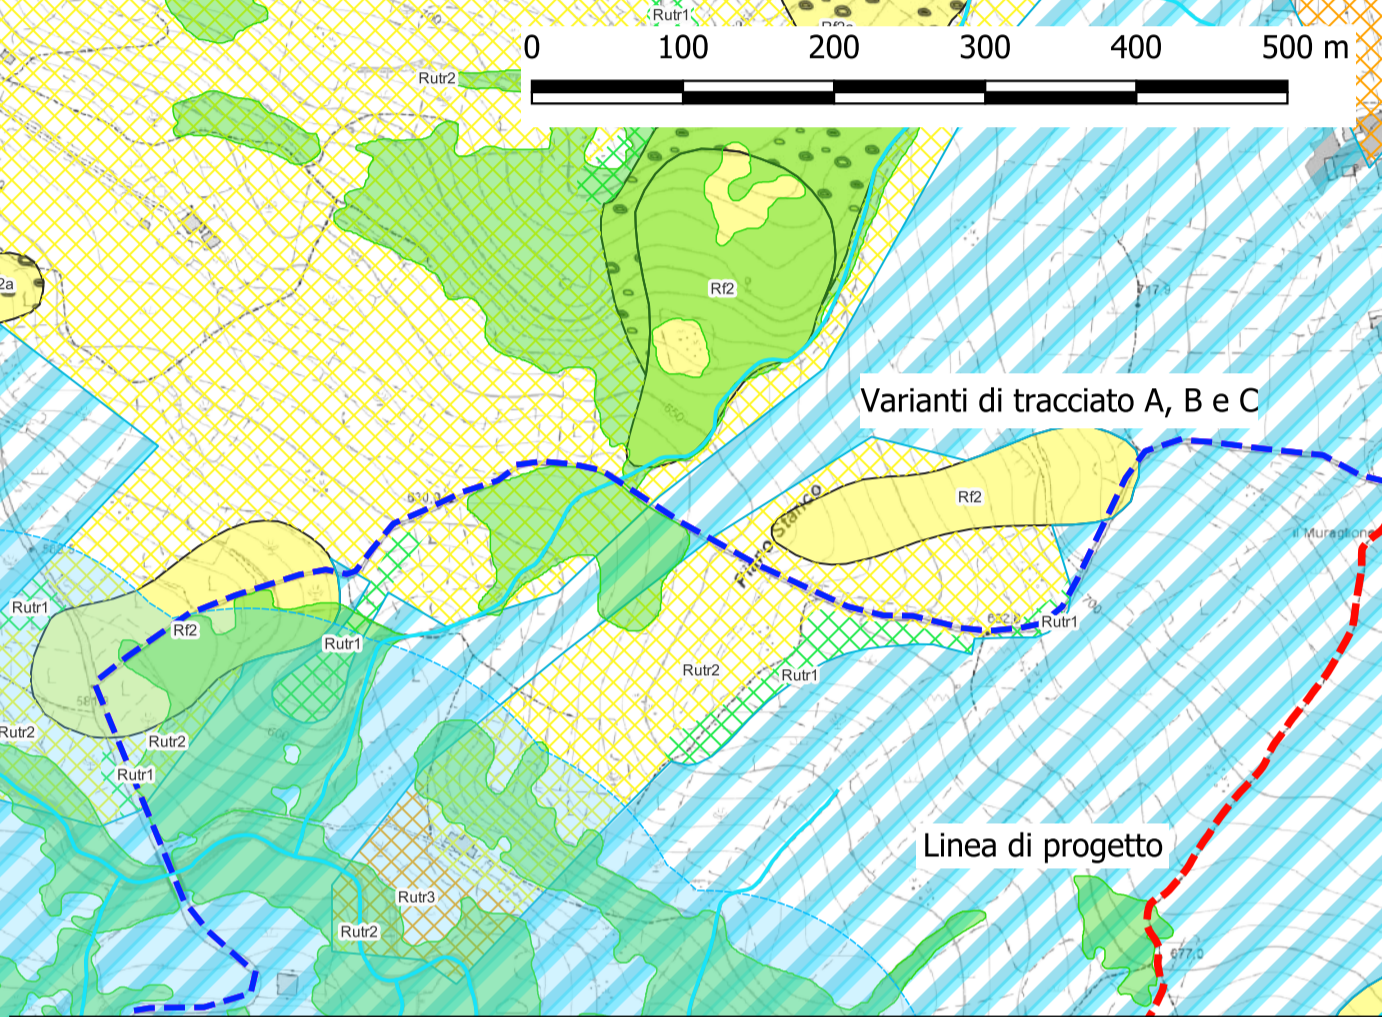

RUOTIENERGIA Regione Basilicata Provincia di Potenza

Progetto Definitivo

RUOTI ENERGIA S.r.l.
Piazza del Grano 3
I-39100 Bolzano (BZ)

Impianto di accumulo idroelettrico mediante pompaggio denominato "Mandra Moretta" e relative opere connesse ed infrastrutture indispensabili nei Comuni di Ruoti, Avigliano, Potenza, Pietragalla, Cancellara e Vaglio Basilicata (PZ)

committente: _____ tecnico: _____

progetto: COROGRAFIA DELLE VARIANTI ANALIZZATE (TRATTO 3-3) - OUC

redatto	MS	15.11.2022	a	MS	28.09.2023	rev.01	scala	elaborato n.
controllato	SZ	15.11.2022	b				1:5000	PD-EP-4.2.3
			c					

pagine 2/2 nr.progetto 11-213 Ruoti-varianti.ggz

STUDIO DI GEOLOGIA E GEOINGEGNERIA
Dott. Geol. Antonio De Carlo
Dott. Geol. Antonio De Carlo
Via del Seminario 35 - 25100 Potenza (PZ)
tel. +39 0971 180 0373
studiogeopotenza@libero.it

INGEGNERI PATSCHIEDER & PARTNER S.r.l.
Ingegneri Patscheider & Partner S.r.l.
I-39024 mals/males (bz) - gliumserstraße 51c via gliorenza
I-39100 bozen/bolzano - negrellstraße 13/c via negrelli
a-6130 schwaaz - miedelstraße 6
tel. +39 0473 83 05 05 fax +39 0473 83 53 01
info@ppo.bz.it www.patscheiderpartner.it