


- LEGENDA**
- Area di intervento
  - Cantiere Base
  - Area di stoccaggio
  - Area tecnica
  - Cantieri operativi
  - Parapetto in legno
  - Pannelli metallici h=2,00 m su New Jersey
  - Pannelli metallici h=3,00 m su New Jersey
  - New Jersey
  - Recinzione con pannelli metallici elettrosaldati
  - Delimitazione percorsi h=1,00 m
  - Barriere mobili omologate per la protezione cantieri a distanza di 1,50 m dalla più vicina rotata
  - Ingresso al cantiere dal parcheggio stazione esistente
  - Viabilità secondaria di accesso al cantiere
  - Viabilità carrabile e flussi
  - Movimentazione mezzi
  - Illuminazione di cantiere
  - Illuminazione su recinzione di cantiere
  - Ingresso mezzi di cantiere
  - Ingresso pedonale
  - Area pedonale
  - Pista di cantiere - Accesso di mezzi e materiali
  - Passaggio pedonale
- INTERVENTI DI MITIGAZIONE DI 1a FASE (SICUREZZA CANTIERE)**
- Barriere paramassi deformabili (conforma ETAG 027)
  - Aree con sistemi di monitoraggio
- INTERVENTI DI MITIGAZIONE ESISTENTI**
- Barriere paramassi
- 1** Guardiola  
**2** Spogliatoio/ servizi igienici  
**3** Ufficio  
**4** Autodive lavorazione  
**5** W.C. Chimico  
**6** W.C. Chimico per fermi  
**7** Pronto intervento  
**8** Platea lavaggio  
**9** Quadro elettrico  
**10** Serbatoio acqua  
**11** Autodive  
**12** Deposito  
**13** Isola ecologica  
**14** Parcheggio auto  
**15** Parcheggio mezzi di cantiere

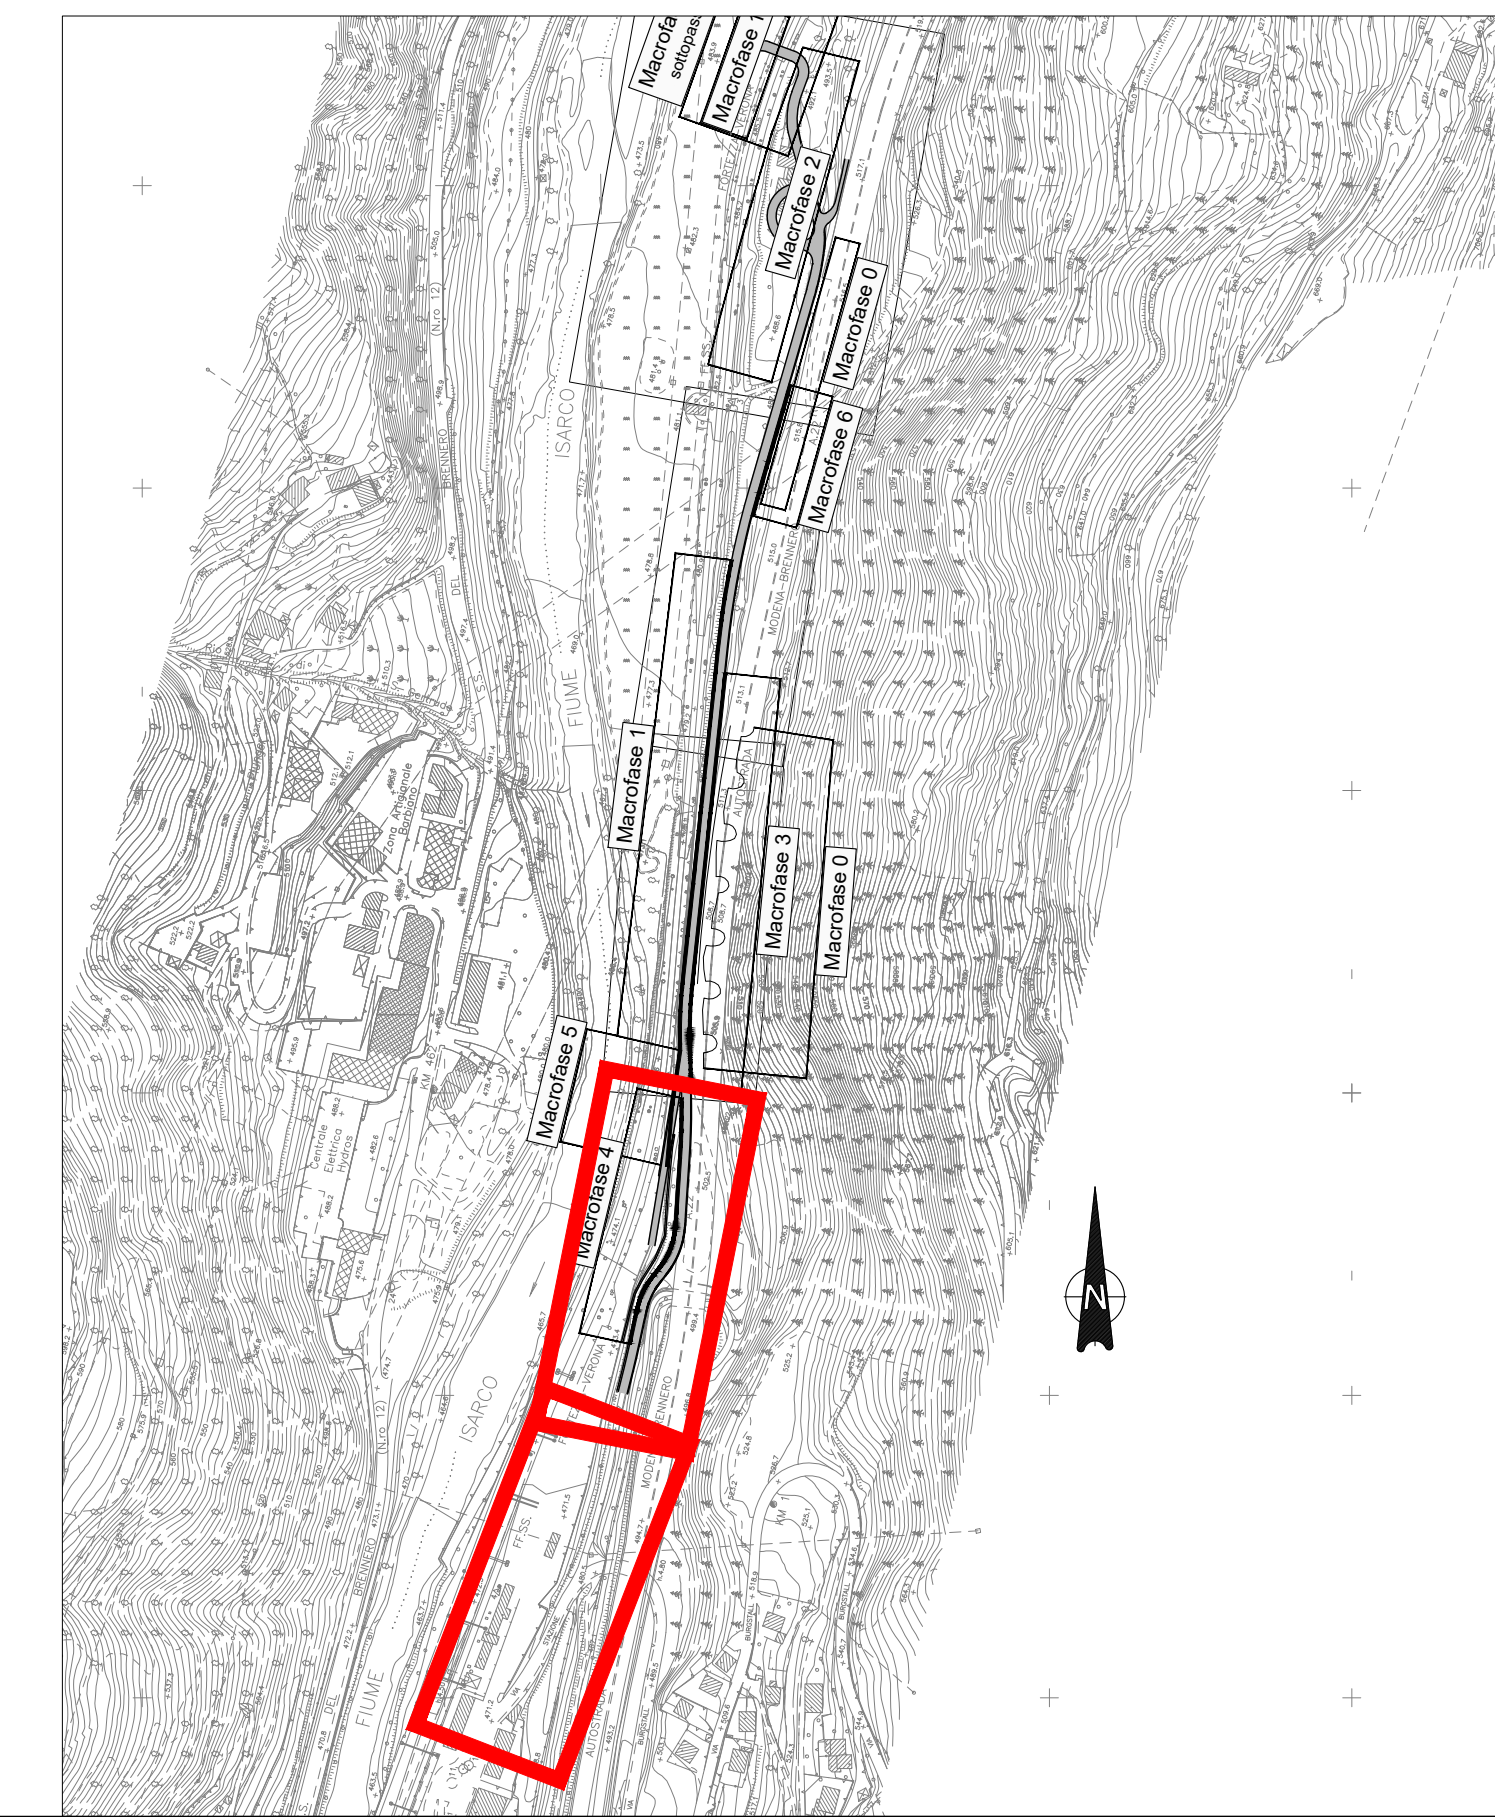

COMMITTENTE: **RFI** RETE FERROVIARIA ITALIANA - GRUPPO FERROVIE DELLO STATO ITALIANO

DIREZIONE LAVORI: **ITALFERR** GRUPPO INNOVO DELLO STATO ITALIANO

APPALTATORE: **QUADRO GAETANO** COSTRUZIONI S.P.A. (MEDIATARA) / **Zempeo Giulio** (MINIENITE)

PROGETTAZIONE: **P.A.T. s.r.l.** (MEDIATARA) / **SO GEN** (MINIENITE)

**INFRASTRUTTURE FERROVIARIE STRATEGICHE DEFINITE DALLA LEGGE OBIETTIVO N. 443/01 e s.m.i.**

CUP: I44F0400020001

**PROGETTO ESECUTIVO**

ASSE FERROVIARIO MONACO - VERONA  
 ACCESSO SUD ALLA GALLERIA DI BASE DEL BRENNERO  
 QUADRUPPLICAMENTO DELLA LINEA FORTEZZA - VERONA  
 SUB-LOTTO FUNZIONALE: FLUIDIFICAZIONE DEL TRAFFICO ED INTERCONNESSIONE  
 CON LA RETE ESISTENTE DEL LOTTO 1 FORTEZZA - PONTE GARDENA  
 D4.06 - CANTIERIZZAZIONE  
 PLANIMETRIA DELLE AREE DI CANTIERE TAV. 1 DI 3

APPALTATORE: **QUADRO GAETANO** COSTRUZIONI S.P.A. (16240)  
 RESPONSABILE DELLE INTERAZIONI: **GIULIO ZEMPEO** (16240)  
 SCALA: 1:250

COMMESSA	LOTTO	FASE	ENTE	TIPO DOC.	OPERA/DISCIPLINA	PROGR.	REV.
I	B0A	00	E	ZZ	PZ	CA0000	001 D

Rev.	Descrizione	Redatto	Data	Verificato	Data	Approvato	Data
A	Emissione esecutiva	F. Disegni	11.03.2020	L. Firmi	11.03.2020	R. Pieronaci	11.03.2020
B	Emissione a seguito VPE e ODI	F. Disegni	15.03.2020	L. Firmi	15.03.2020	R. Pieronaci	15.03.2020
C	Emissione a seguito VPE e ODI	F. Disegni	20.11.2020	L. Firmi	20.11.2020	R. Pieronaci	20.11.2020
D	Aggiornamento a seguito RUV	F. Disegni	09.12.2021	L. Firmi	09.12.2021	R. Pieronaci	09.12.2021

File: I80A06E22PZCA0000010.DWG