

NODO STRADALE E AUTOSTRADALE DI GENOVA

Adeguamento del sistema
A7 - A10 - A12

PROGETTO ESECUTIVO

SOMME A DISPOSIZIONE



ESPROPRI

MESSA IN SICUREZZA PALAZZO PARETO


Stato di fatto Palazzo Pareto


IL PROGETTISTA SPECIALISTICO Ing. Lucio Ferretti Torricelli Ord. Ingg. Brescia n.2188 RESPONSABILE STRUTTURE	IL RESPONSABILE INTEGRAZIONE PRESTAZIONI SPECIALISTICHE Ing. Sara Frisiani Ord. Ingg. Genova N. 9810A	IL DIRETTORE TECNICO Ing. Orlando Mazza Ord. Ingg. Pavia N. 1496 PROGETTAZIONE NUOVE OPERE AUTOSTRADALI
---	--	--

RIFERIMENTO PROGETTO			CODICE IDENTIFICATIVO				RIFERIMENTO ELABORATO				ORDINATORE
Codice Commessa	Lotto, Sub-Prog. Cod. Appalto	Fase	Capitolo	Paragrafo	W B S	Parte d'opera	Tip.	Disciplina	Progressivo	Rev.	--
110717	LL00	PE	SD	ESP	SIC01	SIC00	R	S T R	0503	- 0	SCALA VARIE


 	PROJECT MANAGER: Ing. Sara Frisiani Ord. Ingg. Genova N. 9810A	SUPPORTO SPECIALISTICO:	REVISIONE	
			n.	data
			0	LUGLIO 2018
			1	-
			2	-
REDATTO:		VERIFICATO:	3	-
			4	-

	VISTO DEL COMMITTENTE  IL RESPONSABILE UNICO DEL PROCEDIMENTO Ing. Alberto Selleri	VISTO DEL CONCEDENTE  Ministero delle Infrastrutture e dei Trasporti DIPARTIMENTO PER LE INFRASTRUTTURE, GLI AFFARI GENERALI ED IL PERSONALE STRUTTURA DI VIGILANZA SULLE CONCESSIONARIE AUTOSTRADALI
--	--	--

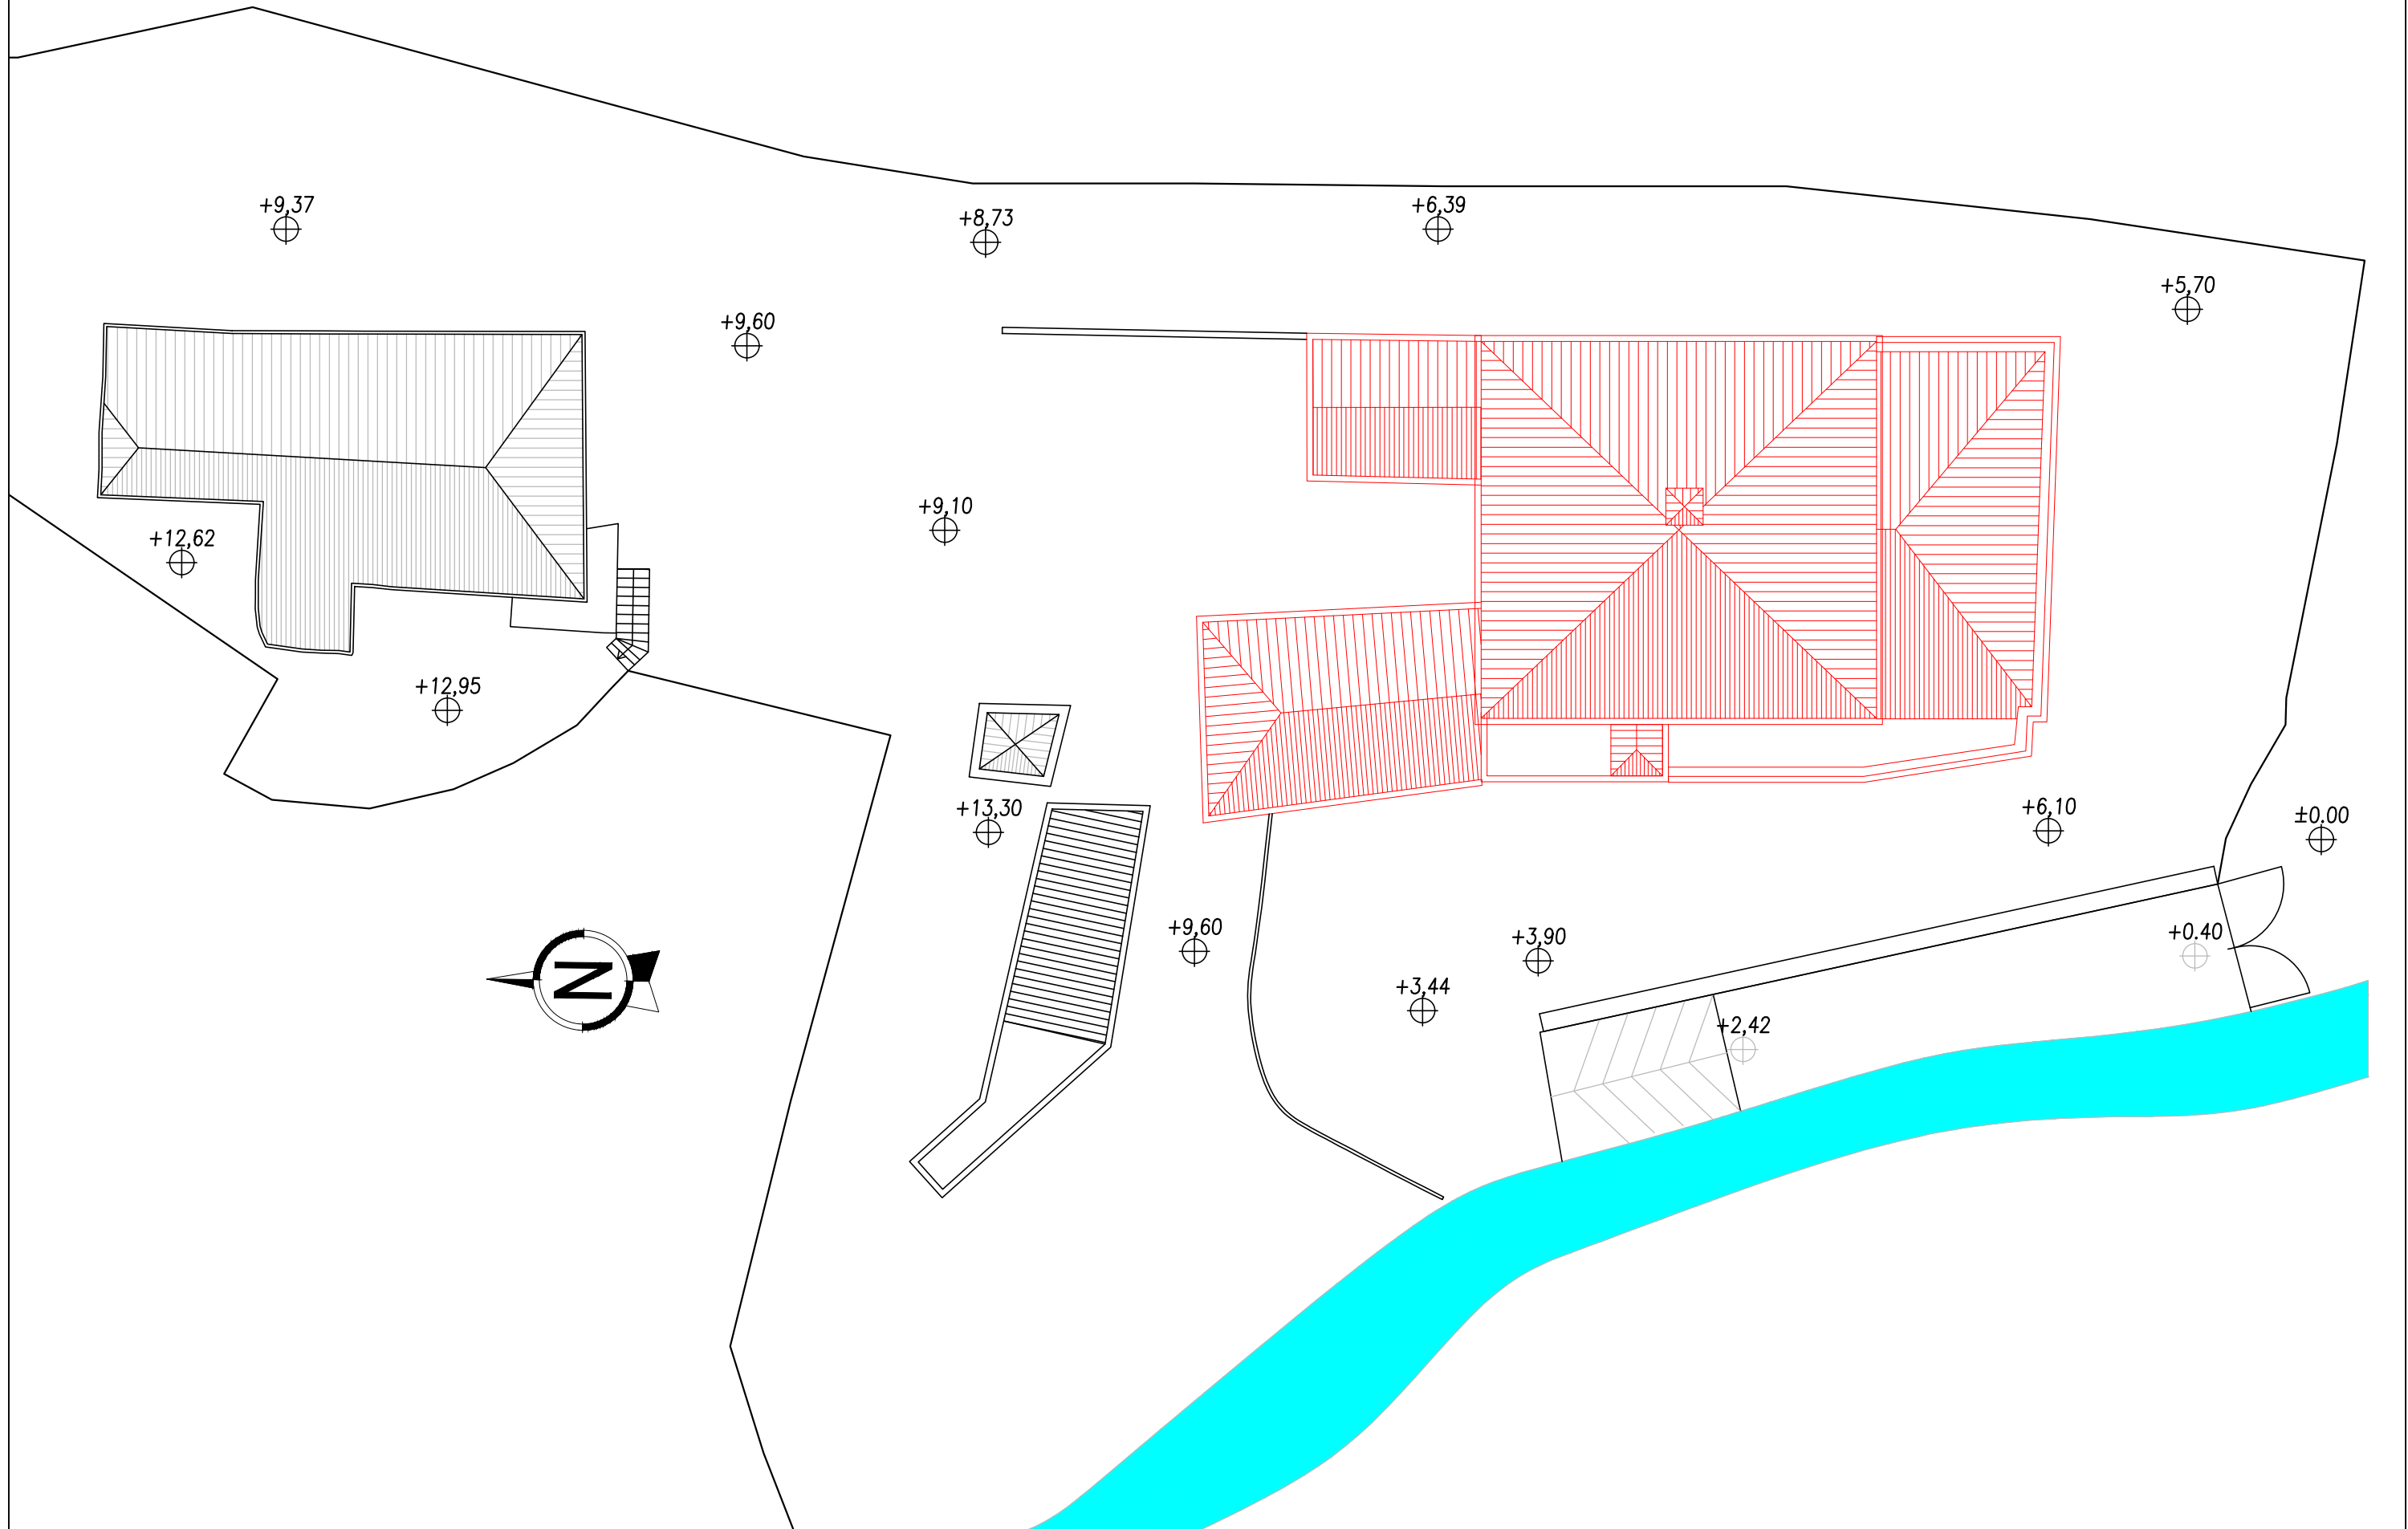

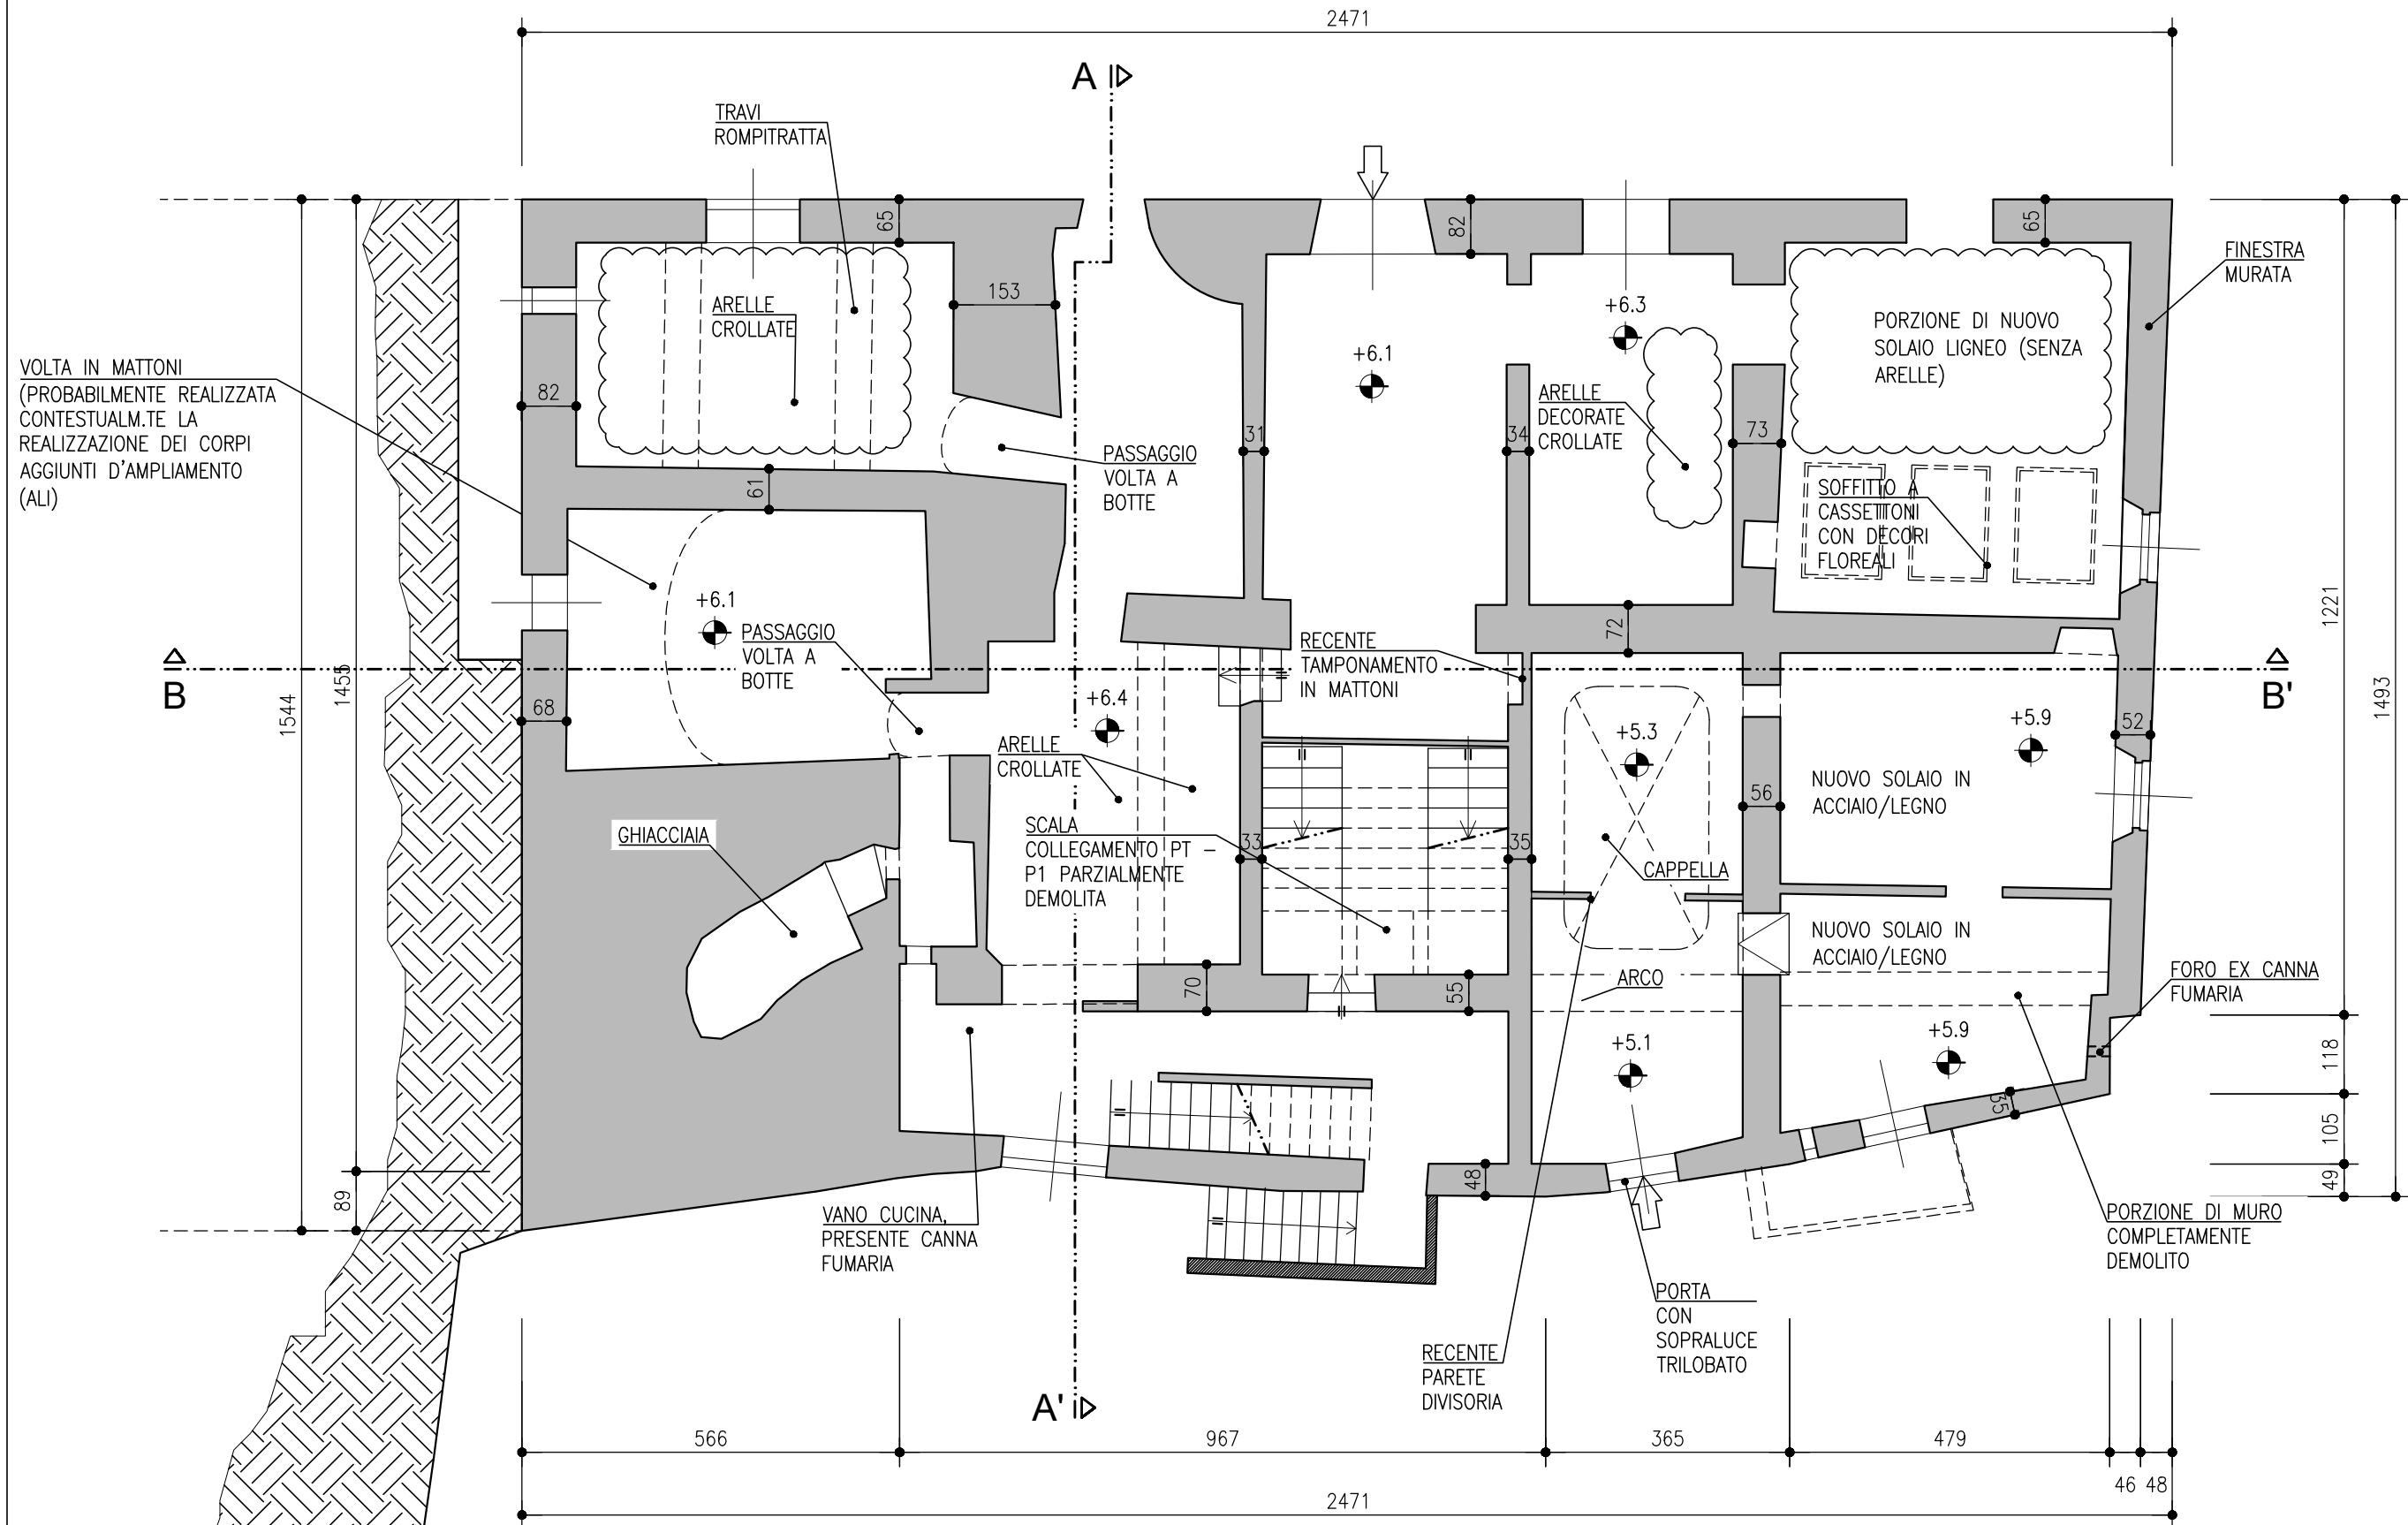


SALVO SPECIFICHE INDICAZIONI LE QUOTE SONO ESPRESSE IN cm

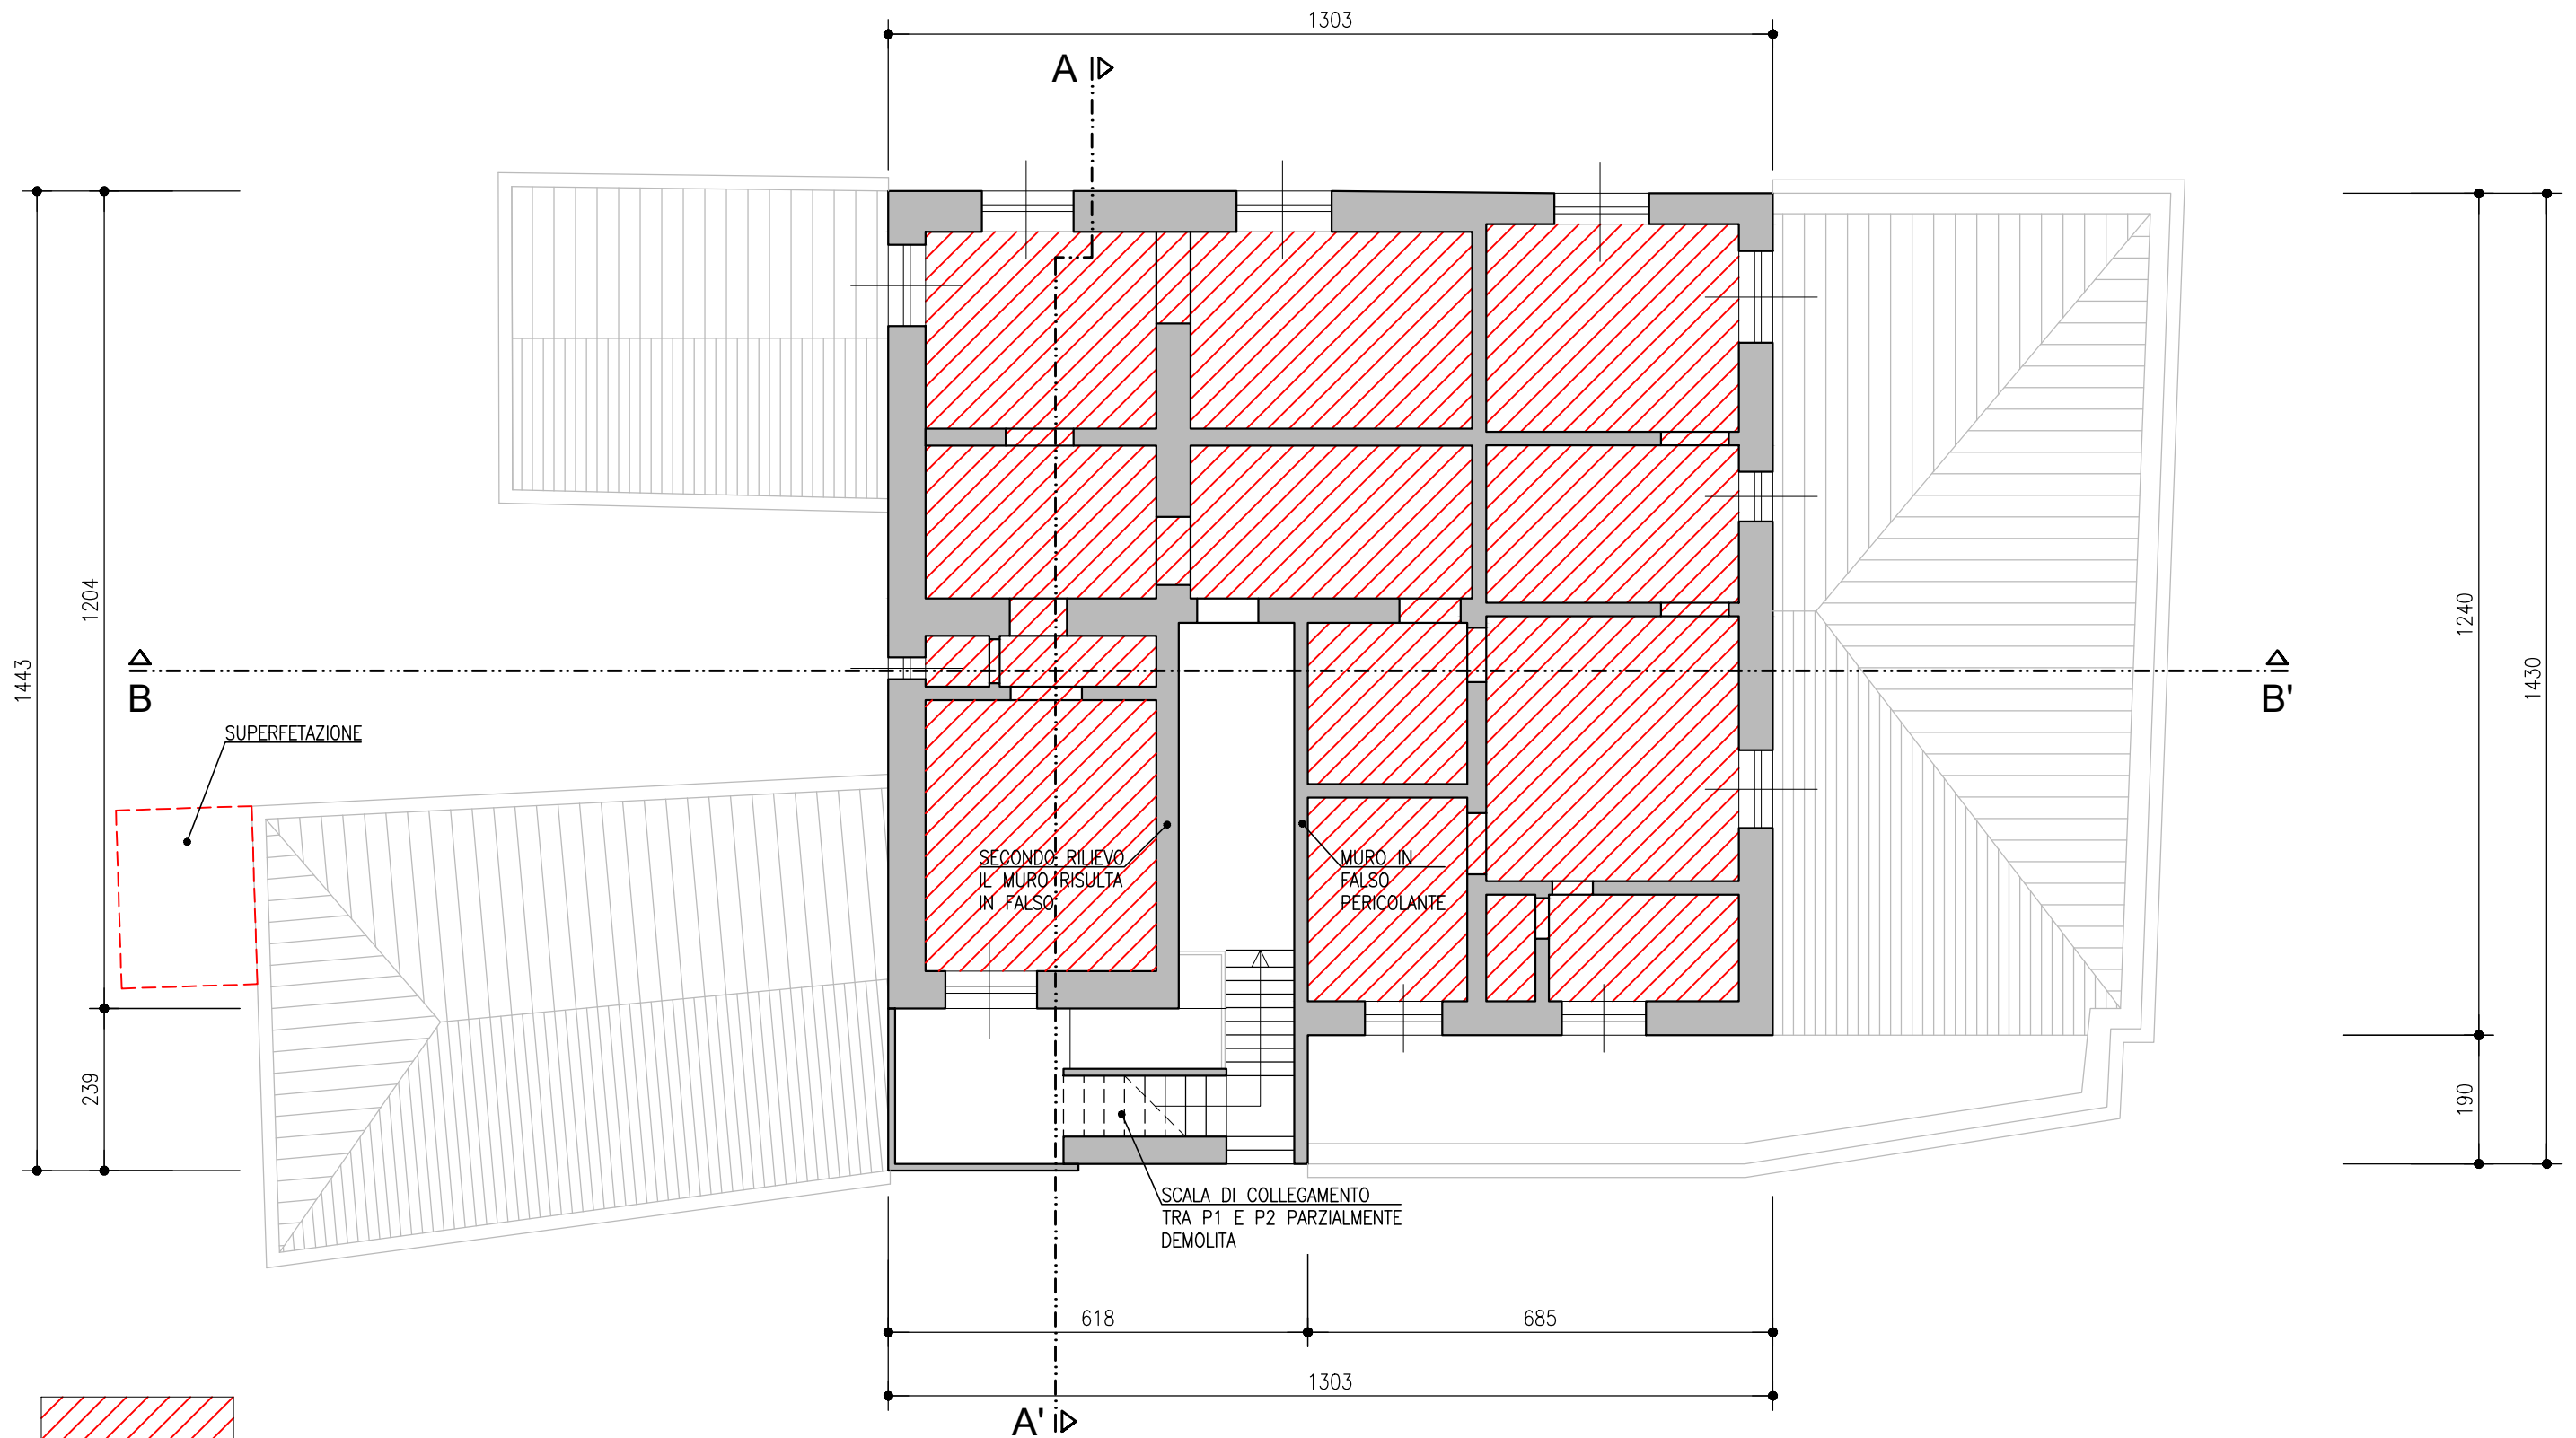


ZONE NON RILEVATE PER
INACCESSIBILITA'

SALVO SPECIFICHE INDICAZIONI LE QUOTE SONO ESPRESSE IN cm

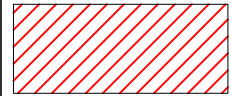


ZONE NON RILEVATE PER
INACCESSIBILITA'



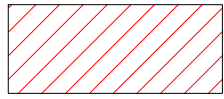


ZONE NON RILEVATE PER
INACCESSIBILITA'



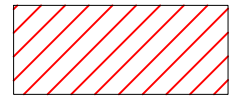


ZONE NON RILEVATE PER
INACCESSIBILITA'



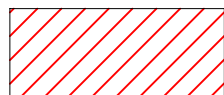

ZONE NON RILEVATE PER
INACCESSIBILITA'




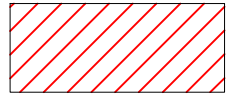


ZONE NON RILEVATE PER
INACCESSIBILITA'



PROSPETTO ALA fronte EST

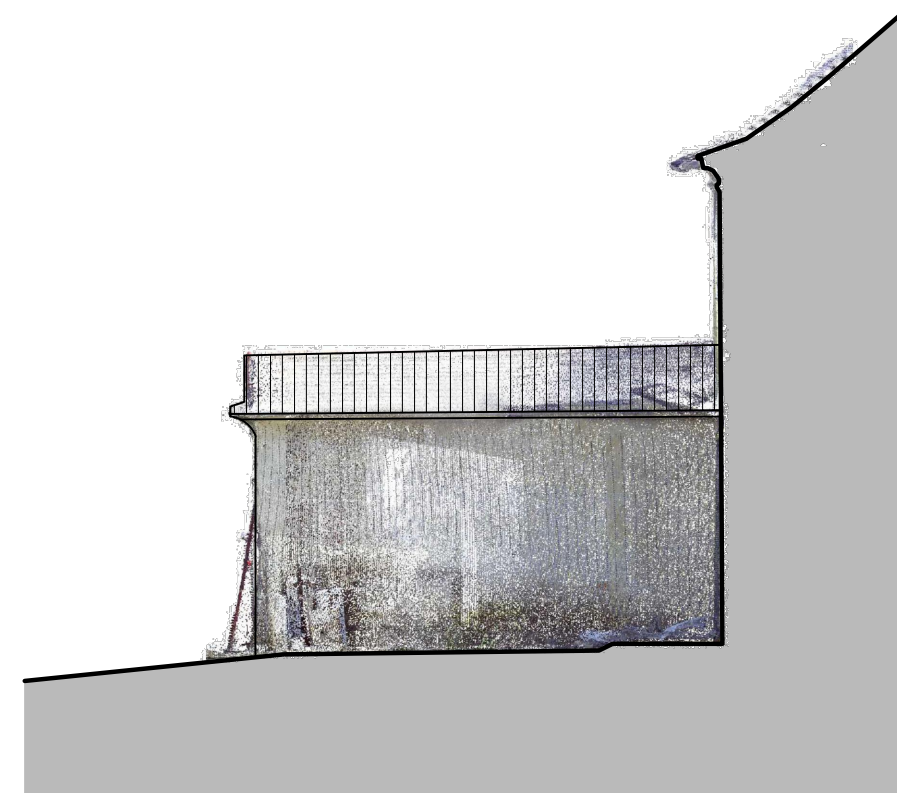


PROSPETTO ALA fronte OVEST

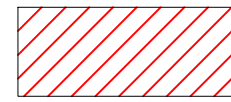


ZONE NON RILEVATE PER
INACCESSIBILITA'



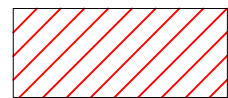


ZONE NON RILEVATE PER
 INACCESSIBILITA'

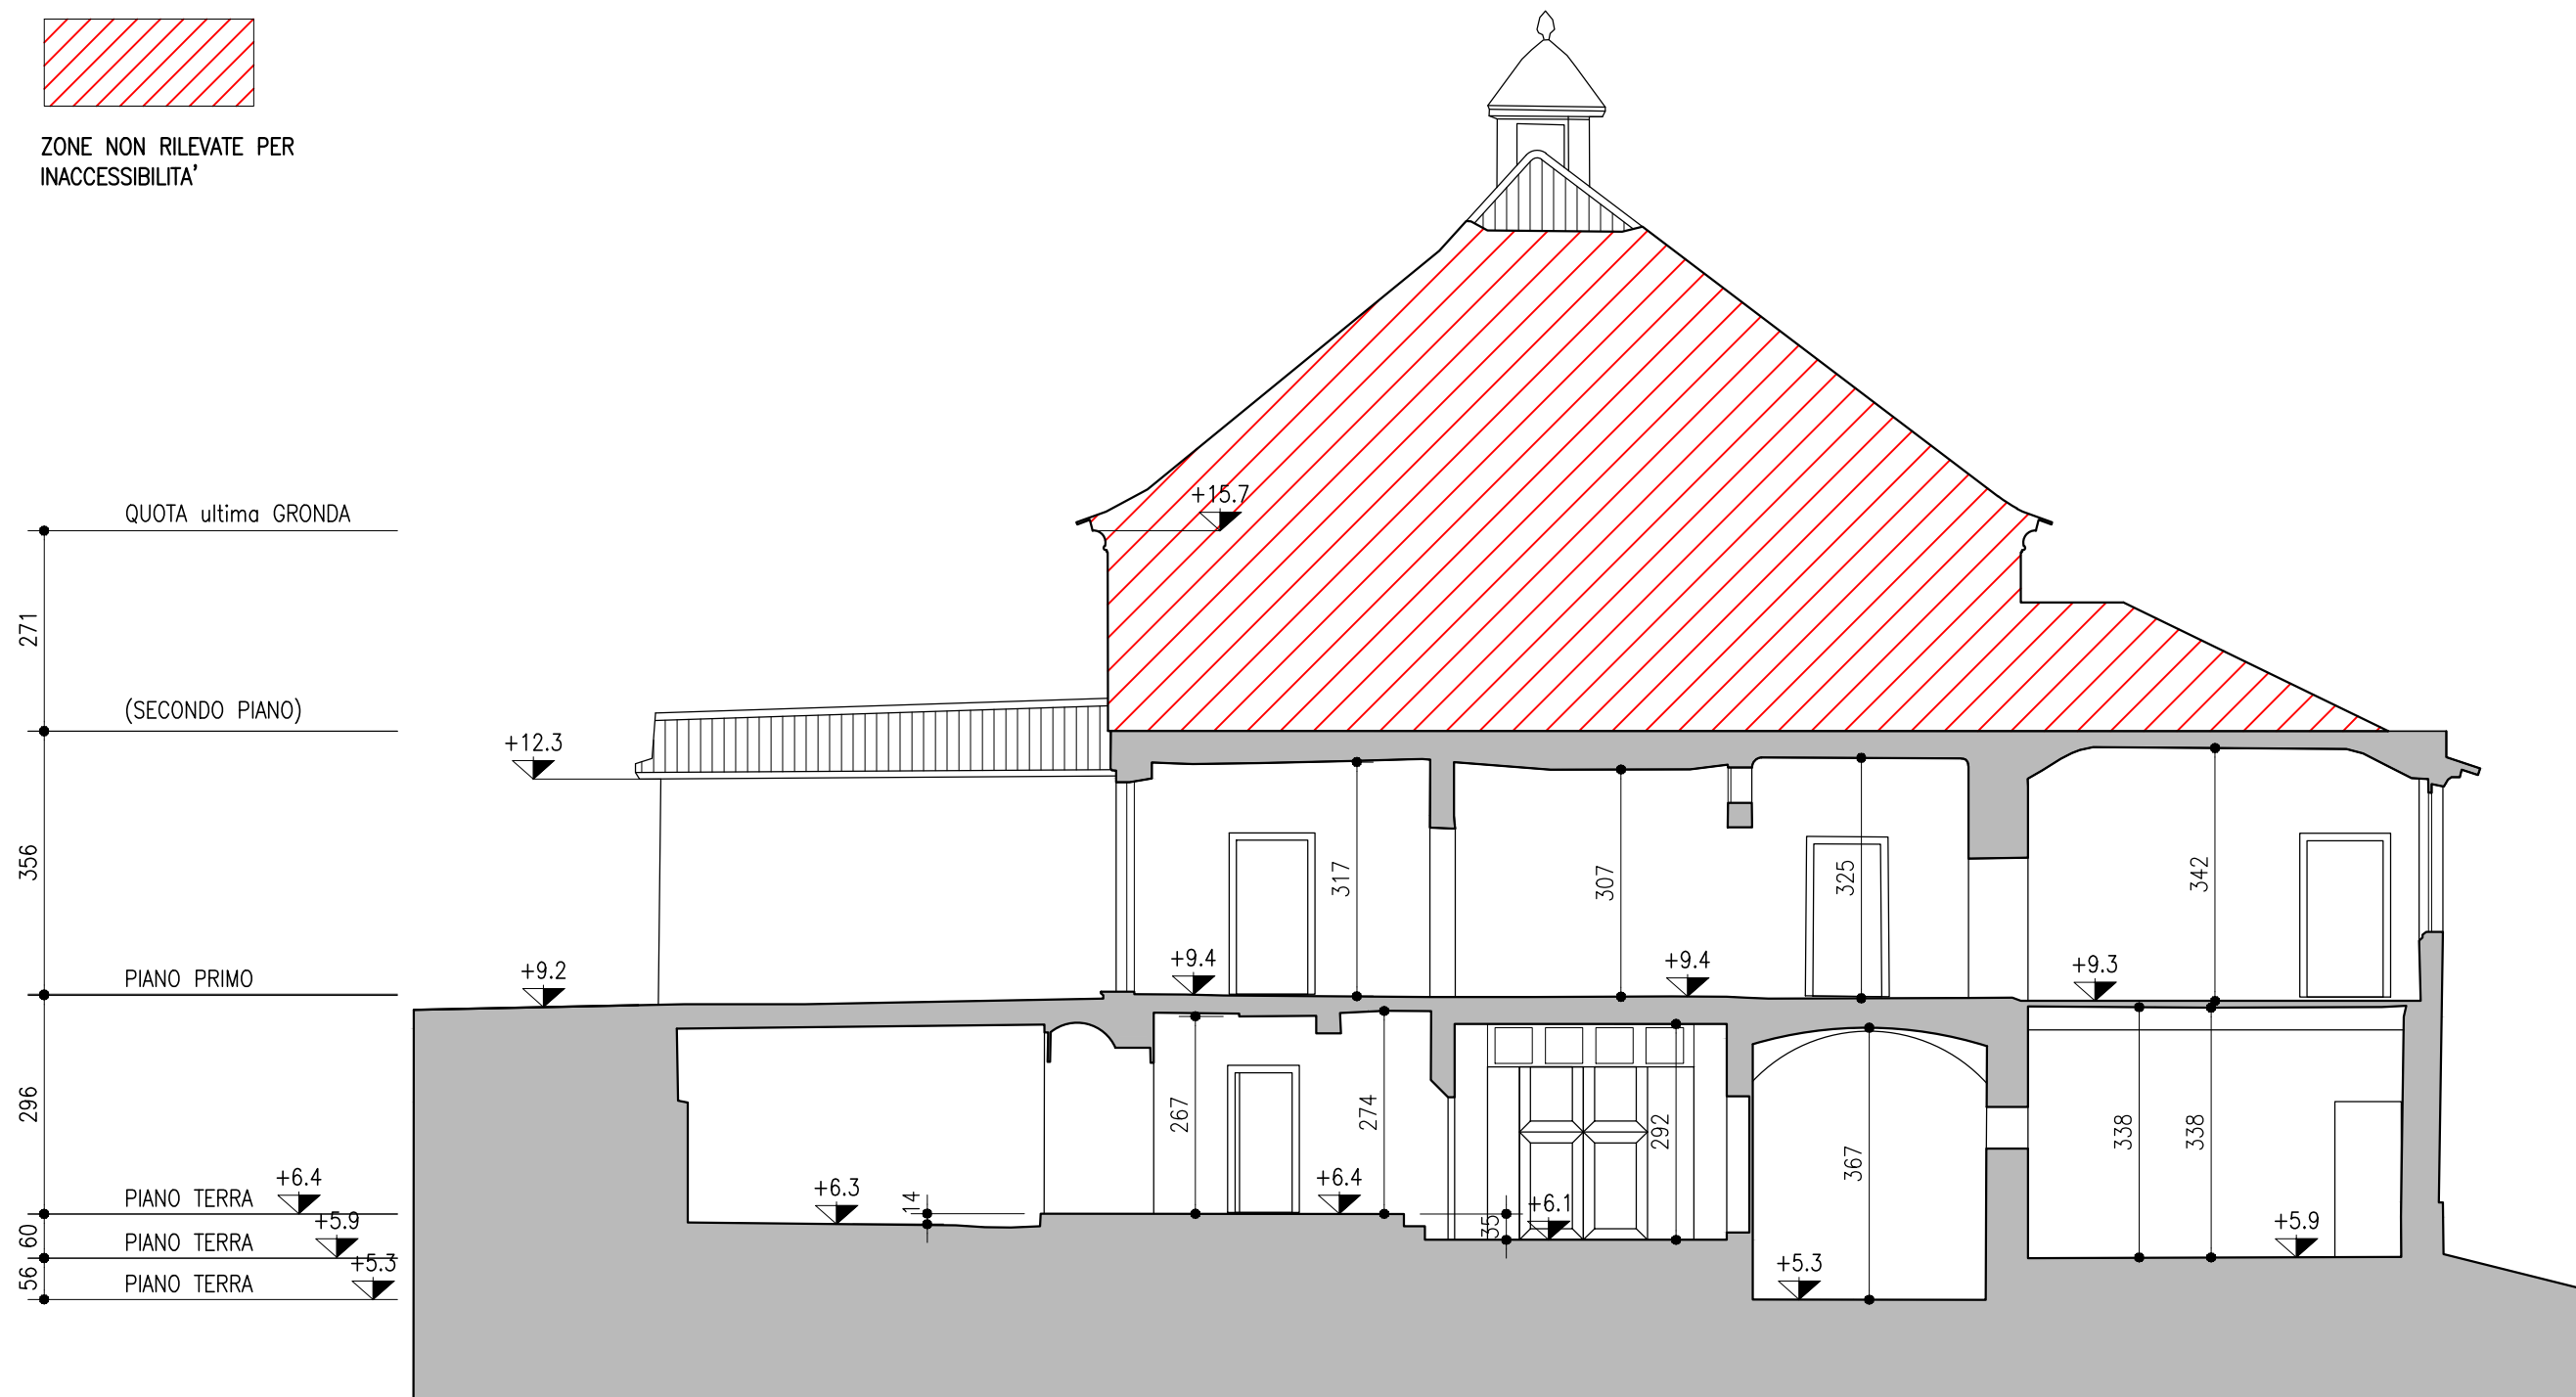


LEGENDA	codice
Finestra	F
Porte	P
Arco SERRA	A
Finestra ad arco TORRETTA	AF

Planimetria	Codice	Numero	Dimensione [cm]			
			b (L)	x	h (H)	Sp. Muro
PARETO - Piano Terra						
PARETO - Piano Terra	F	01	140	x	180	40/60
PARETO - Piano Terra	F	02	125	x	164	40/60
PARETO - Piano Terra	F	03	155	x	268	40/60
PARETO - Piano Terra	F	04	130	x	262	40/60
PARETO - Piano Terra	F	05	130	x	265	40/60
PARETO - Piano Terra	F	06	100	x	180	40/60
PARETO - Piano Terra	F	07	100	x	180	40/60
PARETO - Piano Terra	F	08	100	x	150	40/60
PARETO - Piano Terra	F	09	105	x	200	40/60
PARETO - Piano Terra	F	10	95	x	220	40/60
PARETO - Piano Terra	F	11	160	x	227	40/60
PARETO - Piano Terra	F	12	85	x	100	40/60
PARETO - Piano Terra	F	13	40	x	40	40/60
PARETO - Piano Terra	P	01	95	x	200	150/160
PARETO - Piano Terra	P	02	120	x	200	75/85
PARETO - Piano Terra	P	03	100	x	200	70/75
PARETO - Piano Terra	P	04	200	x	250	40/60
PARETO - Piano Terra	P	05	90	x	185	30/40
PARETO - Piano Terra	P	06	97	x	255	40/60
PARETO - Piano Terra	P	07	120	x	226	30/40
PARETO - Piano Terra	P	08	120	x	226	30/40
PARETO - Piano Terra	P	09	92	x	186	40/60
PARETO - Piano Terra	P	10	85	x	200	10/15

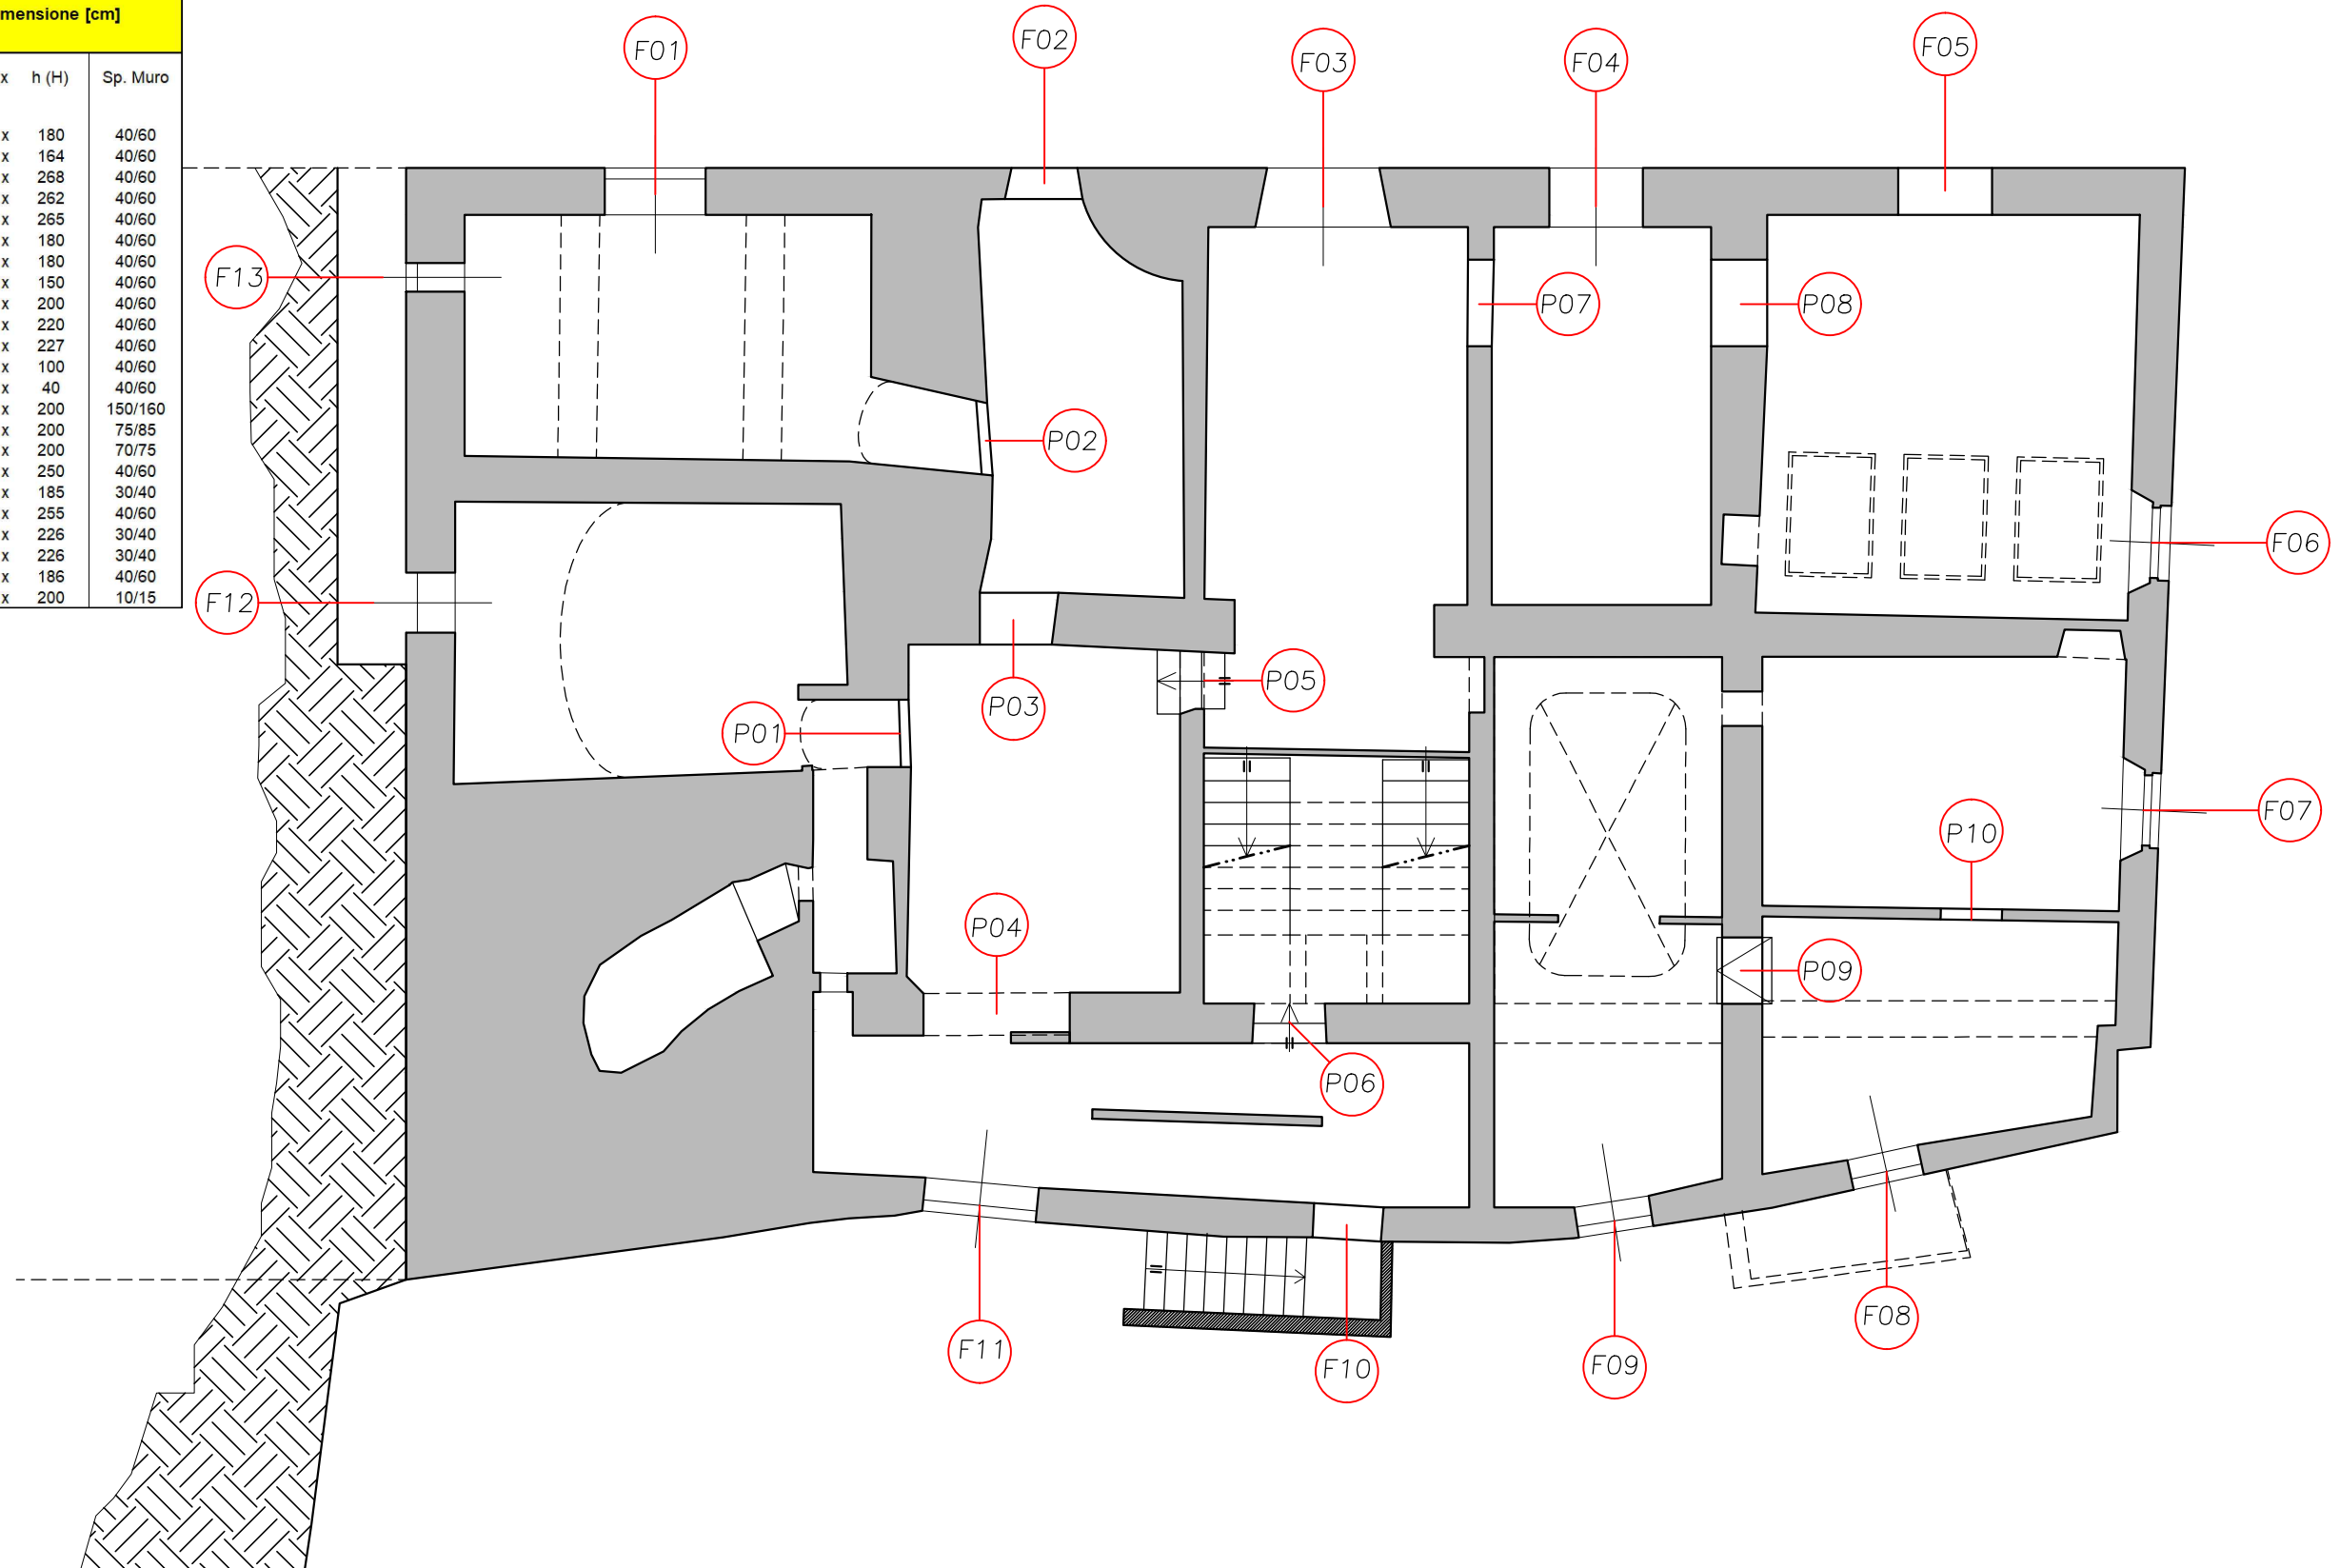


LEGENDA	codice
Finestra	F
Porte	P
Arco SERRA	A
Finestra ad arco TORRETTA	AF

Planimetria	Codice	Numero	Dimensione [cm]			
			b (L)	x	h (H)	Sp. Muro
PARETO - Piano Primo						
PARETO - Piano Primo	F	01	134	x	220	40/60
PARETO - Piano Primo	F	02	134	x	200	40/60
PARETO - Piano Primo	F	03	144	x	214	40/60
PARETO - Piano Primo	F	04	128	x	216	40/60
PARETO - Piano Primo	F	05	124	x	218	40/60
PARETO - Piano Primo	F	06	125	x	200	40/60
PARETO - Piano Primo	F	07	125	x	200	40/60
PARETO - Piano Primo	F	08	125	x	200	40/60
PARETO - Piano Primo	F	09	125	x	200	40/60
PARETO - Piano Primo	F	10	120	x	266	30/40
PARETO - Piano Primo	F	11	120	x	200	30/40
PARETO - Piano Primo	F	12	50	x	65	40/60
PARETO - Piano Primo	F	13	125	x	200	40/60
PARETO - Piano Primo	F	14	125	x	220	40/60
PARETO - Piano Primo	F	15	110	x	190	40/60
PARETO - Piano Primo	F	16	108	x	190	40/60
PARETO - Piano Primo	F	17	135	x	272	40/60
PARETO - Piano Primo	F	18	130	x	200	40/60
PARETO - Piano Primo	F	19	131	x	280	40/60
PARETO - Piano Primo	F	20	112	x	275	40/60
PARETO - Piano Primo	F	21	130	x	280	40/60
PARETO - Piano Primo	P	01	112	x	220	60/70
PARETO - Piano Primo	P	02	112	x	220	40/60
PARETO - Piano Primo	P	03	182	x	233	40/60
PARETO - Piano Primo	P	04	123	x	220	10/15
PARETO - Piano Primo	P	05	124	x	230	30/40
PARETO - Piano Primo	P	06	130	x	315	30/40
PARETO - Piano Primo	P	07	80	x	188	20/30
PARETO - Piano Primo	P	08	110	x	223	40/60
PARETO - Piano Primo	P	09	110	x	220	10/15
PARETO - Piano Primo	P	10	217	x	264	40/60
PARETO - Piano Primo	P	11	77	x	188	60/80
PARETO - Piano Primo	P	12	120	x	220	10/15
PARETO - Piano Primo	P	13	120	x	225	40/60
PARETO - Piano Primo	P	14	120	x	220	40/60
PARETO - Piano Primo	P	15	85	x	200	10/15

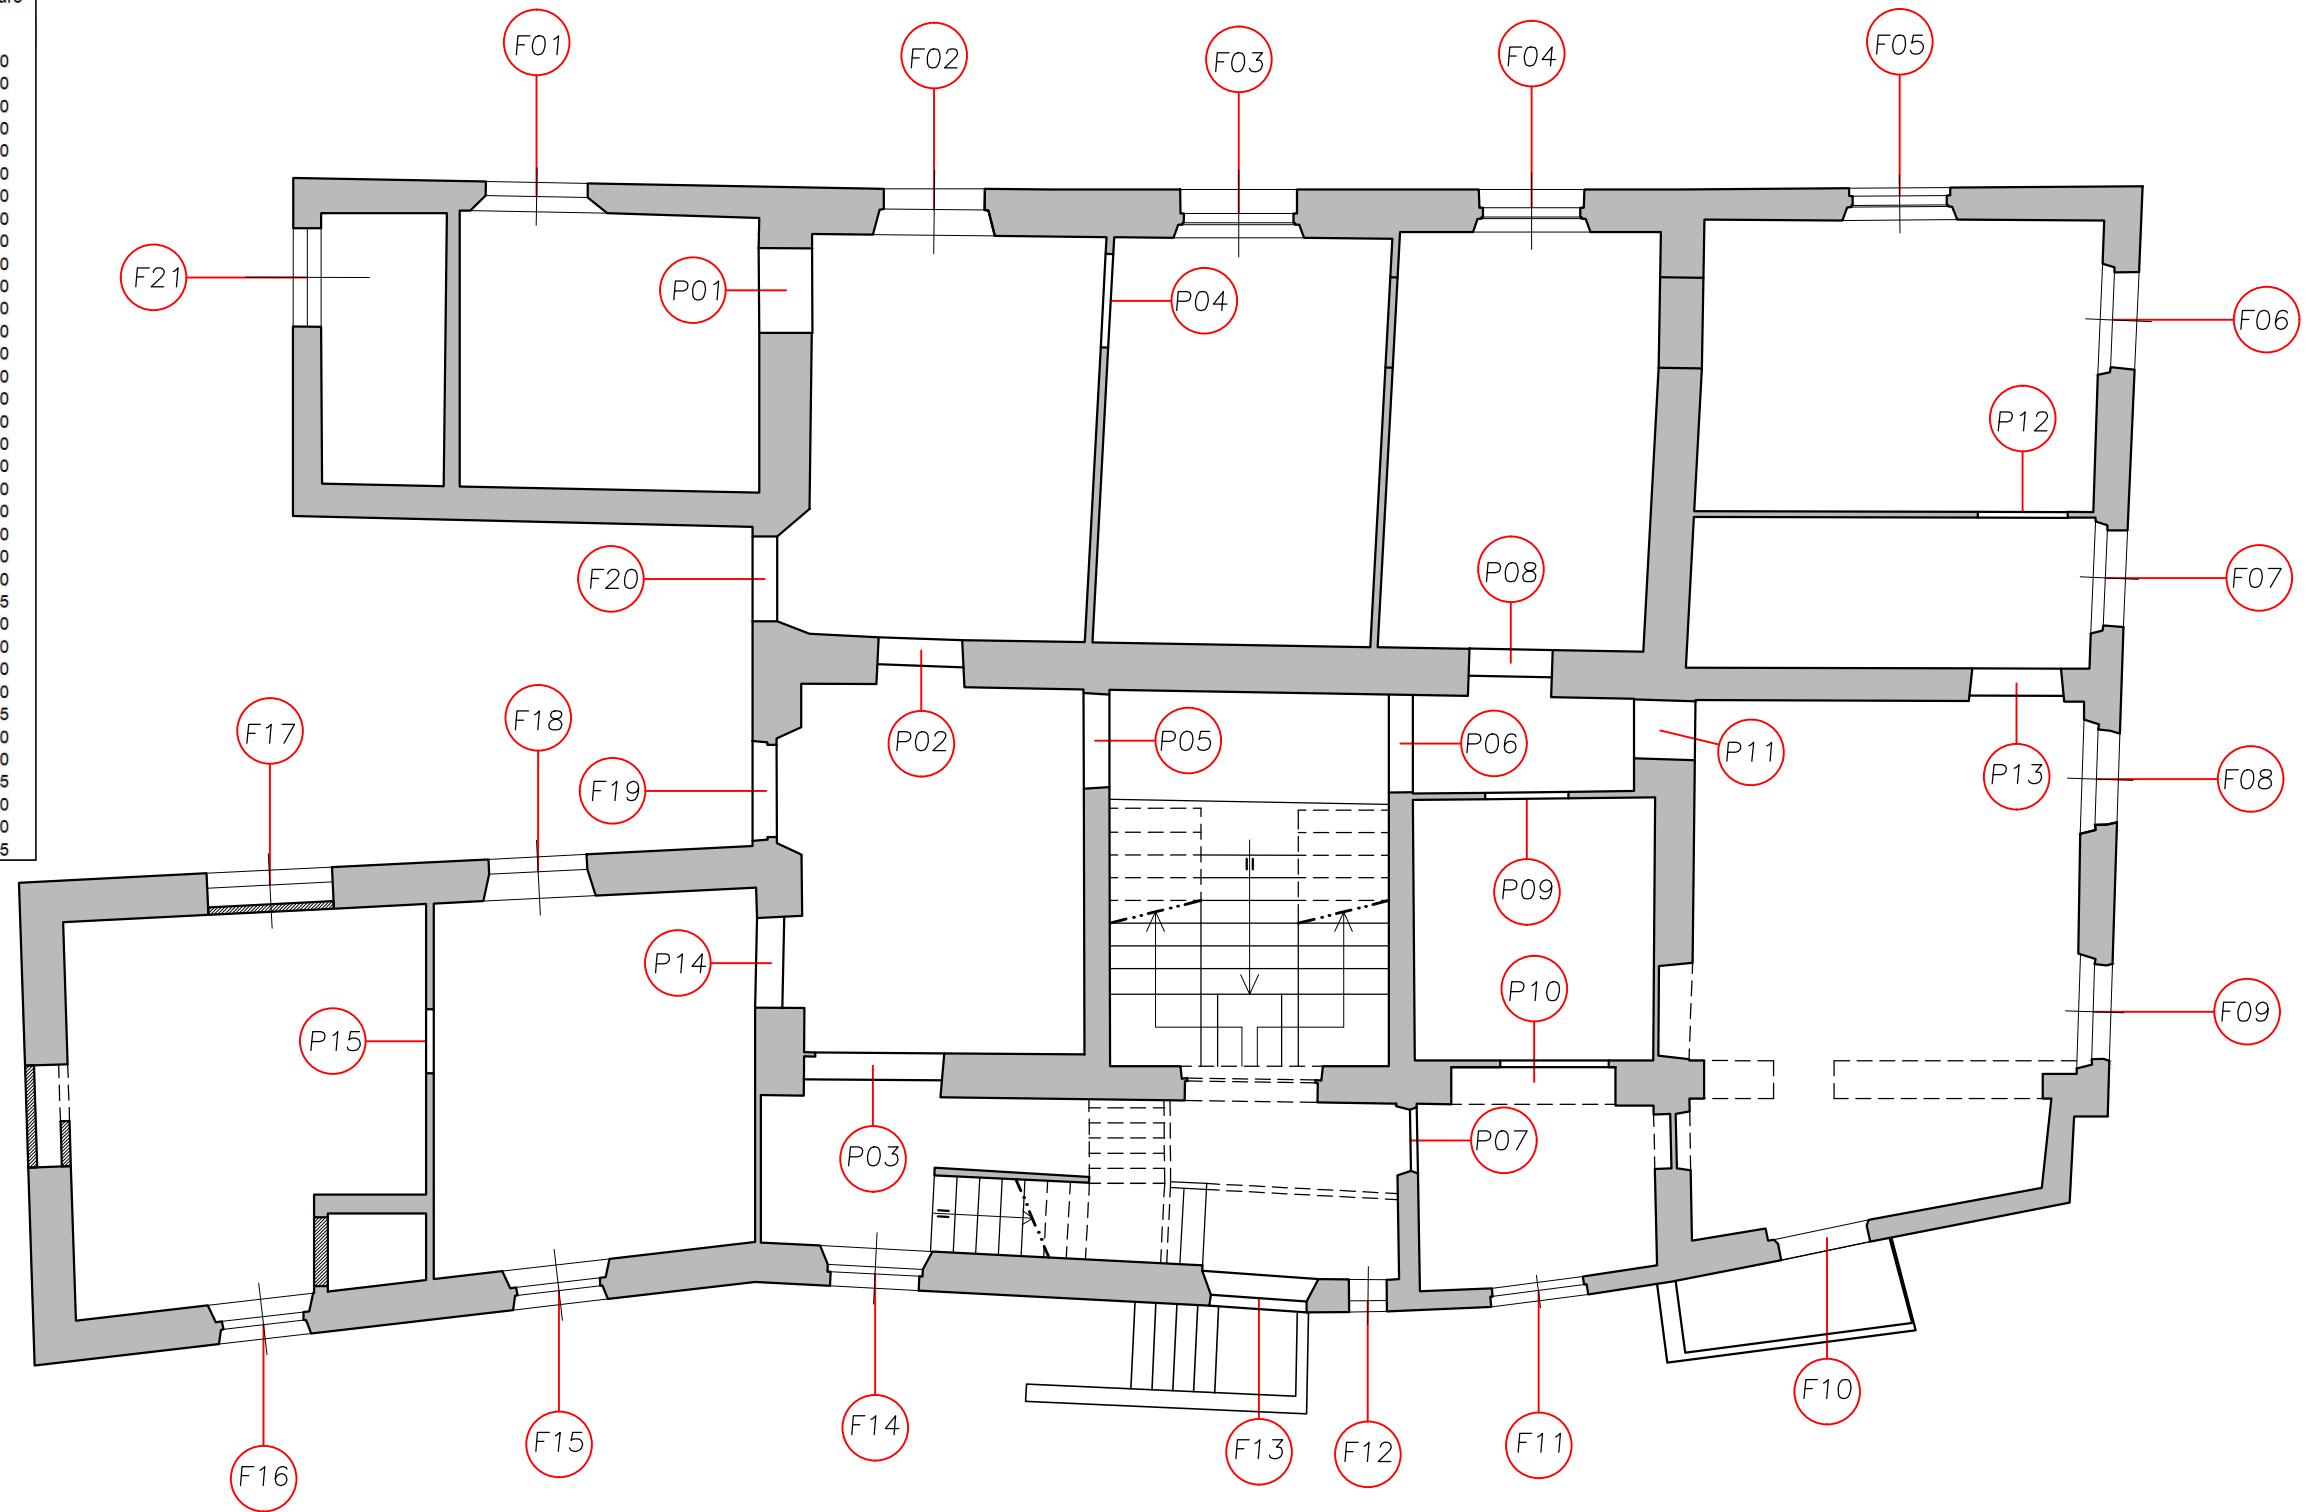

LEGENDA	codice
Finestra	F
Porte	P
Arco SERRA	A
Finestra ad arco TORRETTA	AF

Planimetria	Codice	Numero	Dimensione [cm]			
			b (L)	x	h (H)	Sp. Muro
PARETO - Piano Secondo						
PARETO - Piano Secondo	F	01	135	x	196	40/60
PARETO - Piano Secondo	F	02	140	x	196	40/60
PARETO - Piano Secondo	F	03	140	x	196	40/60
PARETO - Piano Secondo	F	04	135	x	95	40/60
PARETO - Piano Secondo	F	05	73	x	95	40/60
PARETO - Piano Secondo	F	06	115	x	95	40/60
PARETO - Piano Secondo	F	07	124	x	100	40/60
PARETO - Piano Secondo	F	08	114	x	100	40/60
PARETO - Piano Secondo	F	09	135	x	100	40/60
PARETO - Piano Secondo	F	10	32	x	130	40/60
PARETO - Piano Secondo	F	11	120	x	130	40/60
PARETO - Piano Secondo	P	01	100	x	220	20/30
PARETO - Piano Secondo	P	02	84	x	220	50/60
PARETO - Piano Secondo	P	03	65	x	220	20/30
PARETO - Piano Secondo	P	04	100	x	220	20/30
PARETO - Piano Secondo	P	05	135	x	220	50/60
PARETO - Piano Secondo	P	06	100	x	220	50/60
PARETO - Piano Secondo	P	07	90	x	220	30/40
PARETO - Piano Secondo	P	08	80	x	220	30/40
PARETO - Piano Secondo	P	09	90	x	220	30/40
PARETO - Piano Secondo	P	10	74	x	220	20/30
PARETO - Piano Secondo	P	11	55	x	220	20/30
PARETO - Piano Secondo	P	12	60	x	220	20/30
PARETO - Piano Secondo	P	13	94	x	220	20/30
PARETO - Piano Secondo	P	14	94	x	220	20/30

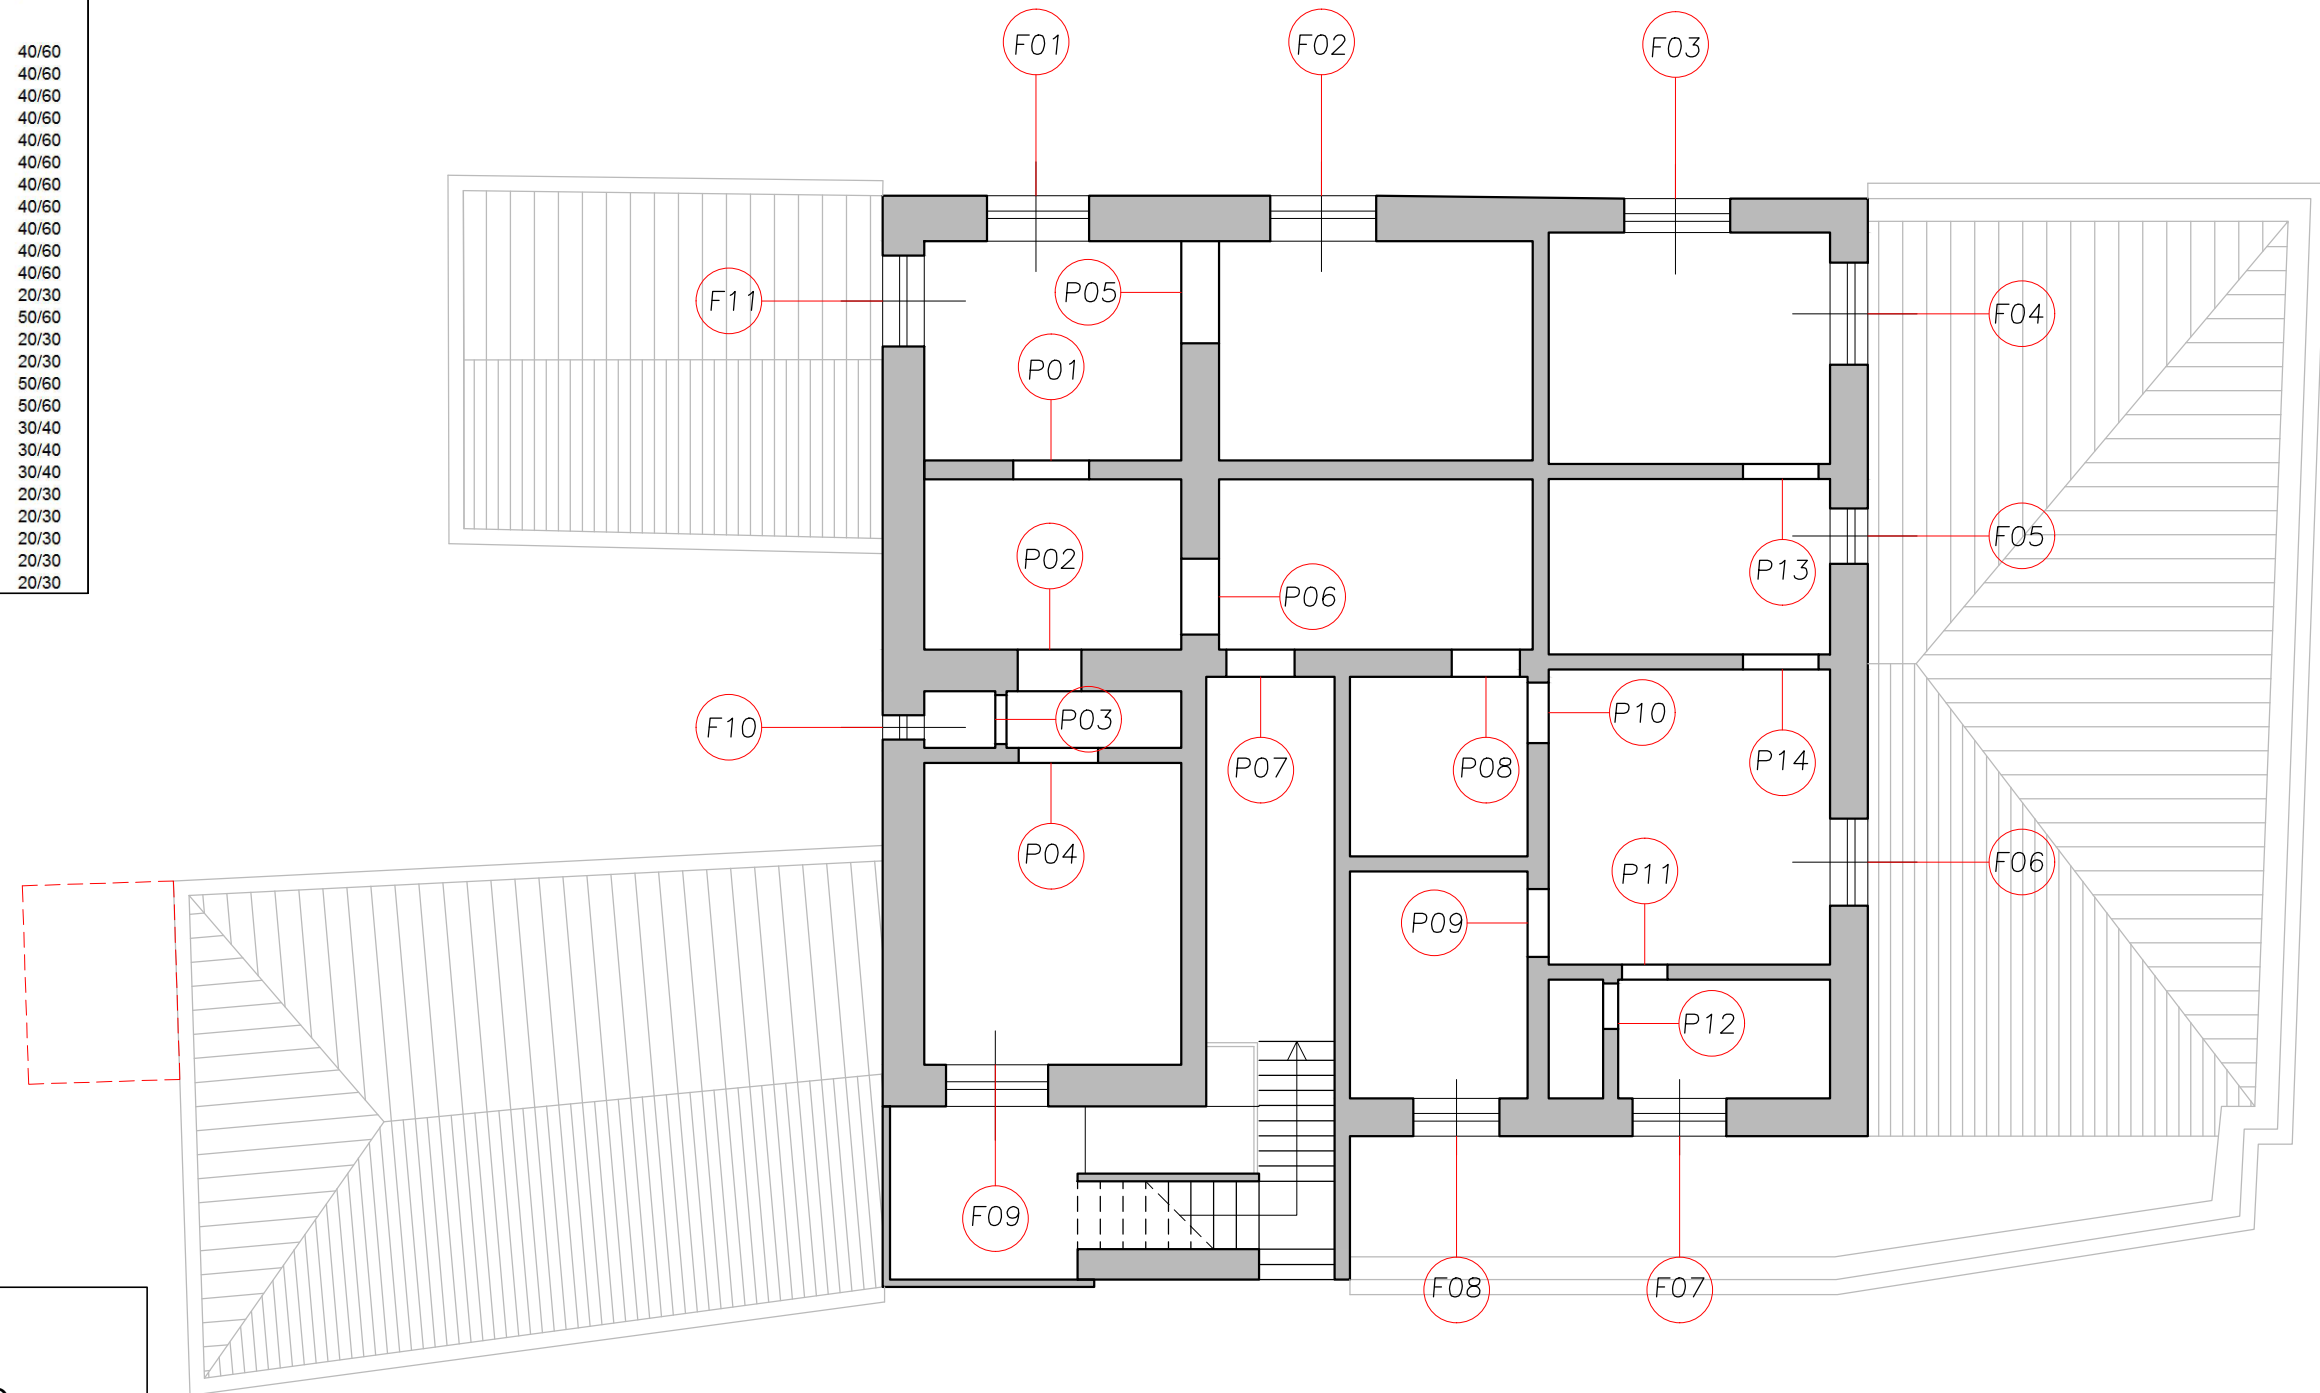

NOTA
 ESSENDO IL SECONDO PIANO
 INAGIBILE, LE FOROMETRIE SONO
 STATE DESUNTE DALLE PIANTE
 CATASTALI E, SOPRATTUTTO QUELLE
 INTERNE, DOVRANNO ESSERE
 RIVERIFICATE IN CORSO D'OPERA