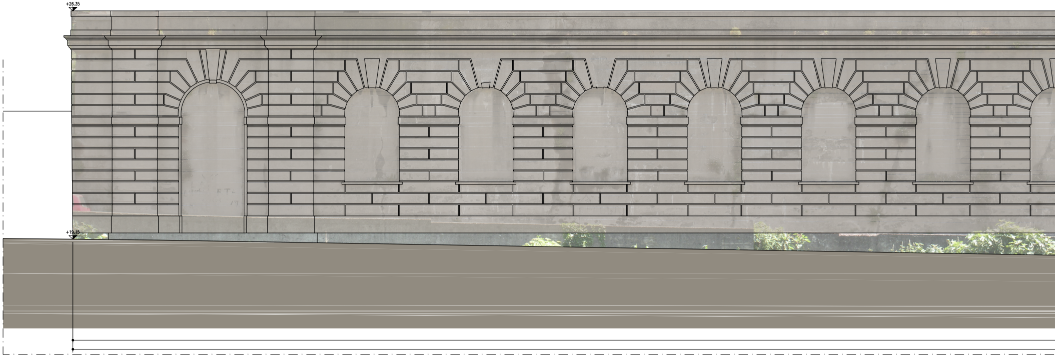

PROSPETTO PARETE COMPLESSA - STATO DI FATTO - RILIEVO FOTOGRAFICO - scala 1:50

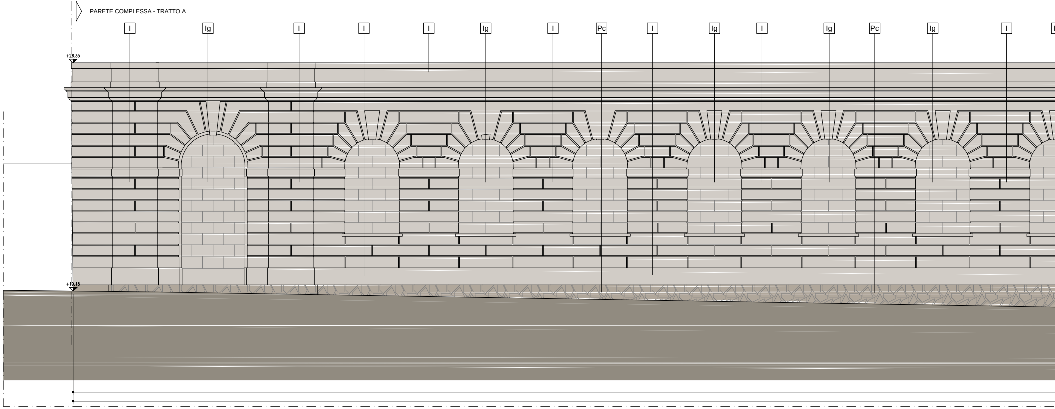
PARETE COMPLESSA - TRATTO A
I
Ig
I
I
I
Ig
I
Pc
I
Ig
I
Ig
Pc
Ig
I
+26.35
+19.15

PROSPETTO PARETE COMPLESSA - STATO DI FATTO - RILIEVO MATERICO - scala 1:50

SCALA DI STAMPA: 1=1

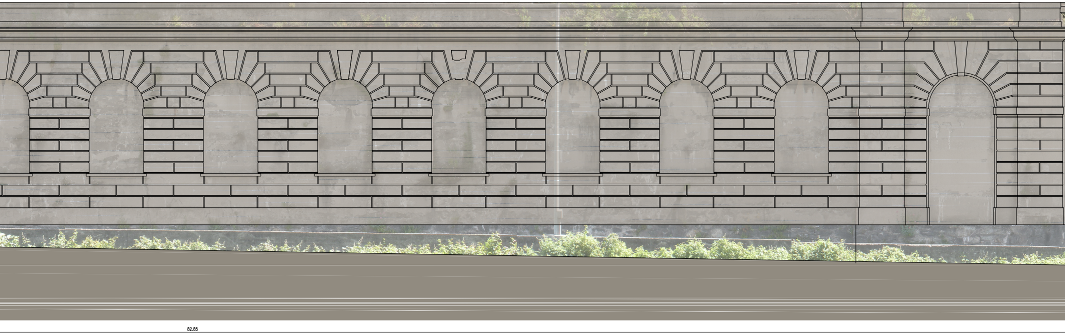

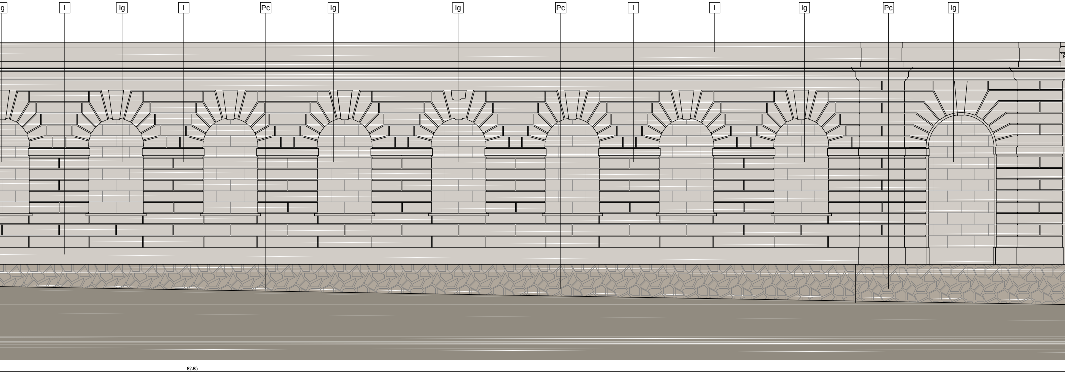
g
I
Ig
I
Pc
Ig
Ig
Pc
I
I
Ig
Pc
Ig
82.85

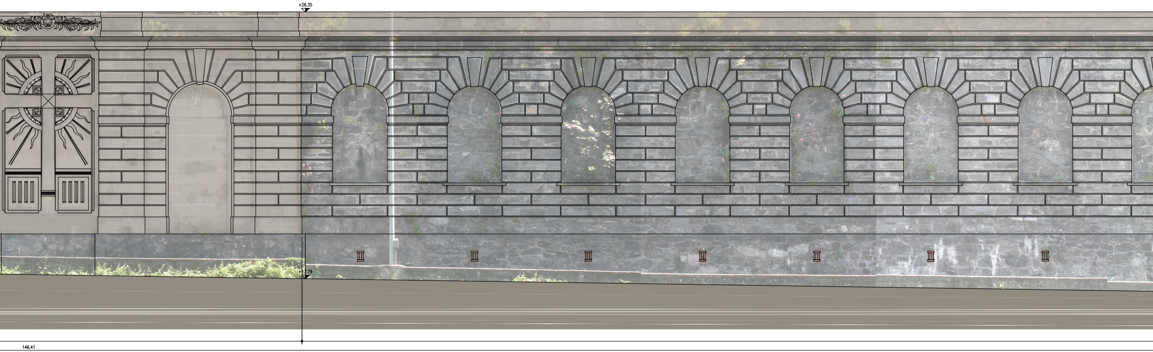
+26.35
+17.79
146.41

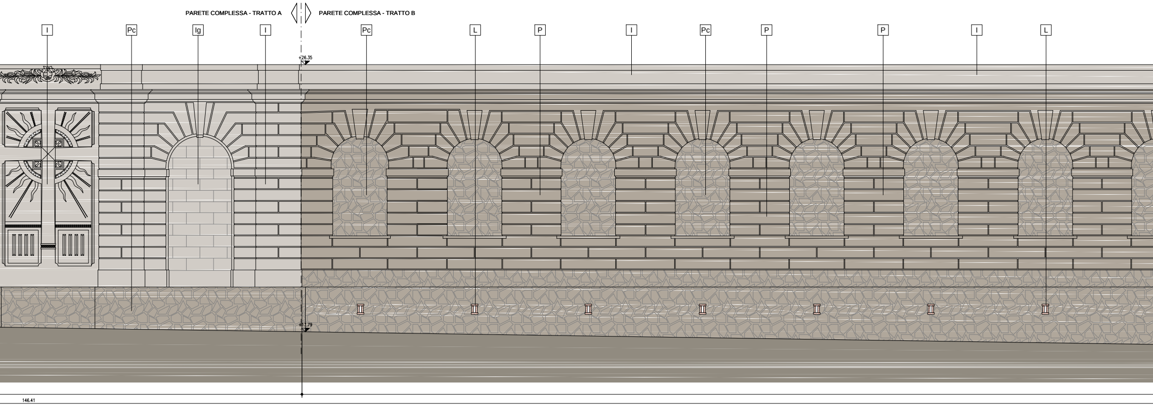
PARETE COMPLESSA - TRATTO A
PARETE COMPLESSA - TRATTO B
I
Pc
Ig
I
Pc
L
P
I
Pc
P
P
I
L
+26.35
+17.79
146.41

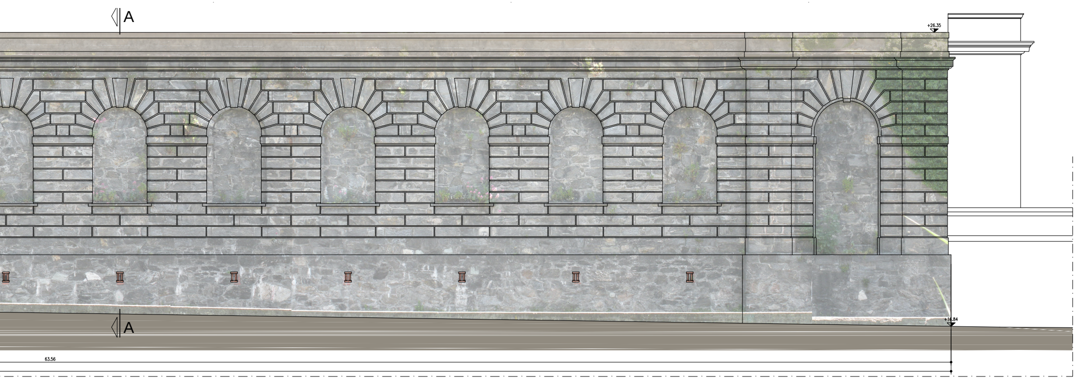
A
+26.35
+16.84
A
63.56

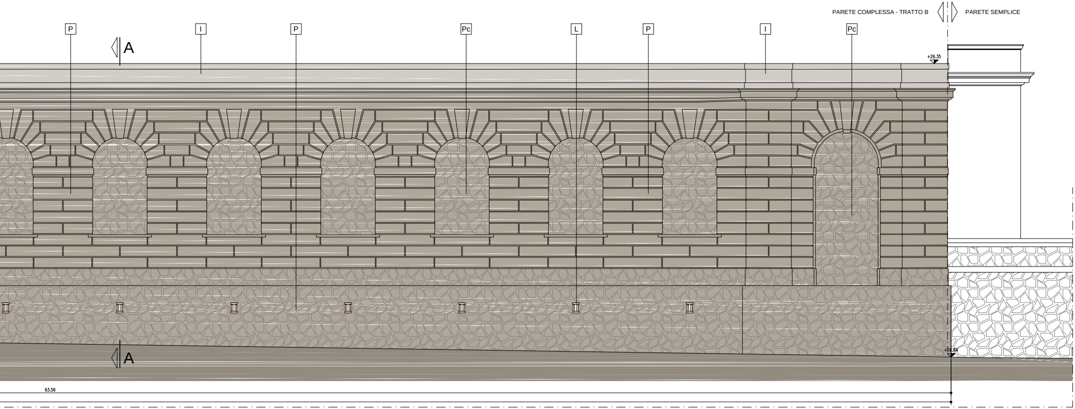
PARETE COMPLESSA - TRATTO B
PARETE SEMPLICE
P
I
P
Pc
L
P
I
Pc
A
+26.35
+16.84
A
63.56

LEGENDA MATERIALI

I	▨	INTONACO
Ig	▨	INTONACO CON GIUNTI STILATI
P	▨	PIETRA - BUGNATO
Pc	▨	PIETRA - CONCI TAMPONAMENTO ARCATE E BASAMENTO
L	▨	LATERIZIO

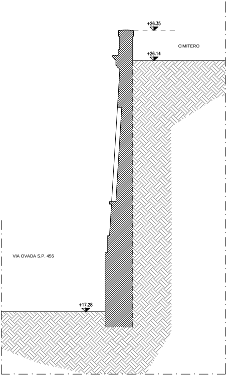
+26.35
+26.14
CIMITERO
VIA OVADA S.P. 456
+17.28

SEZIONE A-A - STATO DI FATTO - scala 1:50

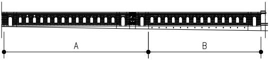

KEY-MAP

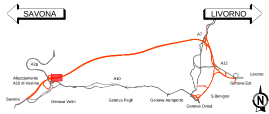
SAVONA
LIVORNO
A7
A26
A12
Livorno
Allacciamento
A10 di Vesima
A10
Genova Est
S.Benigno
Savona
Genova Voltri
Genova Pegli
Genova Aeroporto
Genova Ovest
N

autostrade||per l'italia

NODO STRADALE E AUTOSTRADALE DI GENOVA

Adeguamento del sistema
A7 - A10 - A12

PROGETTO ESECUTIVO

SOMME A DISPOSIZIONE

RIPRISTINO PAESAGGISTICO

Intervento di restauro Area Voltri

Cimitero di Voltri - Int. 2 - Fronte complesso cimitero
Prospetto stato di fatto

IL PROGETTISTA SPECIALISTICO	IL RESPONSABILE INTEGRAZIONE PRESTAZIONI SPECIALISTICHE	IL DIRETTORE TECNICO
Arch. Enrico Francesconi Ord. Arch. Milano n.16888 RESPONSABILE ARCHITETTURA E PAESAGGIO	Ing. Sara Frisiani Ord. Ingg. Genova N. 9810A	Ing. Orlando Mazza Ord. Ingg. Pavia N. 1496 PROGETTAZIONE NUOVE OPERE AUTOSTRADALI

CODICE IDENTIFICATIVO												ORDINATORE
RIFERIMENTO PROGETTO			RIFERIMENTO DIRETTORIO				RIFERIMENTO ELABORATO					--
Codice Commessa	Lotto, Sub-Prog. Cod. Appalto	Fase	Capitolo	Paragrafo	W.B.S.	Parte d'opera	Tip.	Disciplina	Progressivo	Rev.		SCALA
110717	LL00	PE	SD	RPG	IR000	RIP02	D	A U A	9111	- 0		1:50

			REVISIONE	
spea ENGINEERING	PROJECT MANAGER: Ing. Sara Frisiani Ord. Ingg. Genova N. 9810A	SUPPORTO SPECIALISTICO:	n.	data
			0	LUGLIO 2018
			1	-
	REDATTO:	VERIFICATO:	2	-
			3	-
			4	-

	VISTO DEL COMMITTENTE	VISTO DEL CONCEDENTE
	autostrade||per l'italia IL RESPONSABILE UNICO DEL PROCEDIMENTO Ing. Alberto Selleri	Ministero delle Infrastrutture e dei Trasporti DIPARTIMENTO PER LE INFRASTRUTTURE, GLI AFFARI GENERALI ED IL PERSONALE STRUTTURA DI VIGILANZA SULLE CONCESSIONARIE AUTOSTRADALI

IL PRESENTE DOCUMENTO NON POTRA' ESSERE COPIATO, RIPRODOTTO O ALTRIMENTI PUBBLICATO, IN TUTTO O IN PARTE, SENZA IL CONSENSO SCRITTO DELLA SOC. AUTOSTRADE PER L'ITALIA S.P.A. OGNI UTILIZZO NON AUTORIZZATO SARA' PERSEGUITO A NORMA DI LEGGE.
THIS DOCUMENT MAY NOT BE COPIED, REPRODUCED OR PUBLISHED, EITHER IN PART OR IN ITS ENTIRETY, WITHOUT THE WRITTEN PERMISSION OF SOC. AUTOSTRADE PER L'ITALIA S.P.A. UNAUTHORIZED USE WILL BE PROSECUTED BY LAW.