















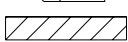

COROGRAFIA Scala 1:700.000

 TAVOLA IN VARIANTE

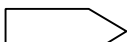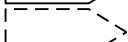1	25/06/2013	Inserite modifiche progettuali	Gioacchini	Brunetti	Sabbatini
0	10/02/2012	Emissione	Gioacchini	Casati	Sabbatini
Rev.	DATA	DESCRIZIONE	ELABORATO	VERIFICATO	APPROVATO
 SNAM RETE GAS		 Snamprogetti		COMMESSA 663000	UNITA' 000
METANODOTTO: FOLIGNO - SESTINO Variante di tracciato nei territori comunali di Gualdo Tadino e Gubbio DN 1200 (48"), DP 75 bar			DISEGNO LB-D-83520		
			REVISIONE 1		
COROGRAFIA DEL PROGETTO			FG. 1	DI 3	
			SCALA 1:25.000		


PLANIMETRIA

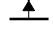






LEGENDA MECCANICA

-  VARIANTE IN PROGETTO
-  Metanodotto: Foligno - Sestino
-  CONDOTTA ESISTENTE
-  IMPIANTI IN PROGETTO
-  IMPIANTI ESISTENTI
-  PUNTO DI INTERCETTAZIONE DI LINEA (PIL)
-  PUNTO DI INTERCETTAZIONE DI DERIVAZIONE IMPORTANTE (PDI)
-  PUNTO DI INTERCETTAZIONE CON DISCAGGIO DI ALLACCIAMENTO (PIDA)
-  PUNTO DI INTERCETTAZIONE DI DERIVAZIONE SEMPLICE (PIDS)
-  SEGNA PIG
-  GIUNTO ISOLANTE
-  CABINA DI RIDUZIONE
-  PUNTO DI LANCIO E RICEVIMENTO PIG
-  GALLERIA - MICRO/MINI TUNNEL - RAISE BORING
-  INFRASTRUTTURE IN PROGETTO


LEGENDA OPERE ACCESSORIE

-  Pista provvisoria di passaggio
-  Adeguamento strade esistenti
-  Strada di accesso agli impianti
- INFRASTRUTTURE PROVVISORIE**
-  Piazzole stoccaggio tubazioni
-  Depositi temporanei

 SITI DI IMPORTANZA COMUNITARIA (92/43/CEE) E ZONE DI PROTEZIONE SPECIALE (79/409/CEE)

COMUNI	
PROVINCIE	
PROGRESSIVE CHILOMETRICHE	
LIMITI DI TRONCO	
PUNTI IMPIANTISTICI	
PISTE PROVVISORIE 	ADEGUAMENTI 
DEPOSITI TEMPORANEI 	PIAZZOLE STOCCAGGIO TUBAZIONI 
ALLARGAMENTO FASCIA DI LAVORO 	
OPERE CIVILI  Trasversali  Longitudinali	

DATI DI PROGETTO

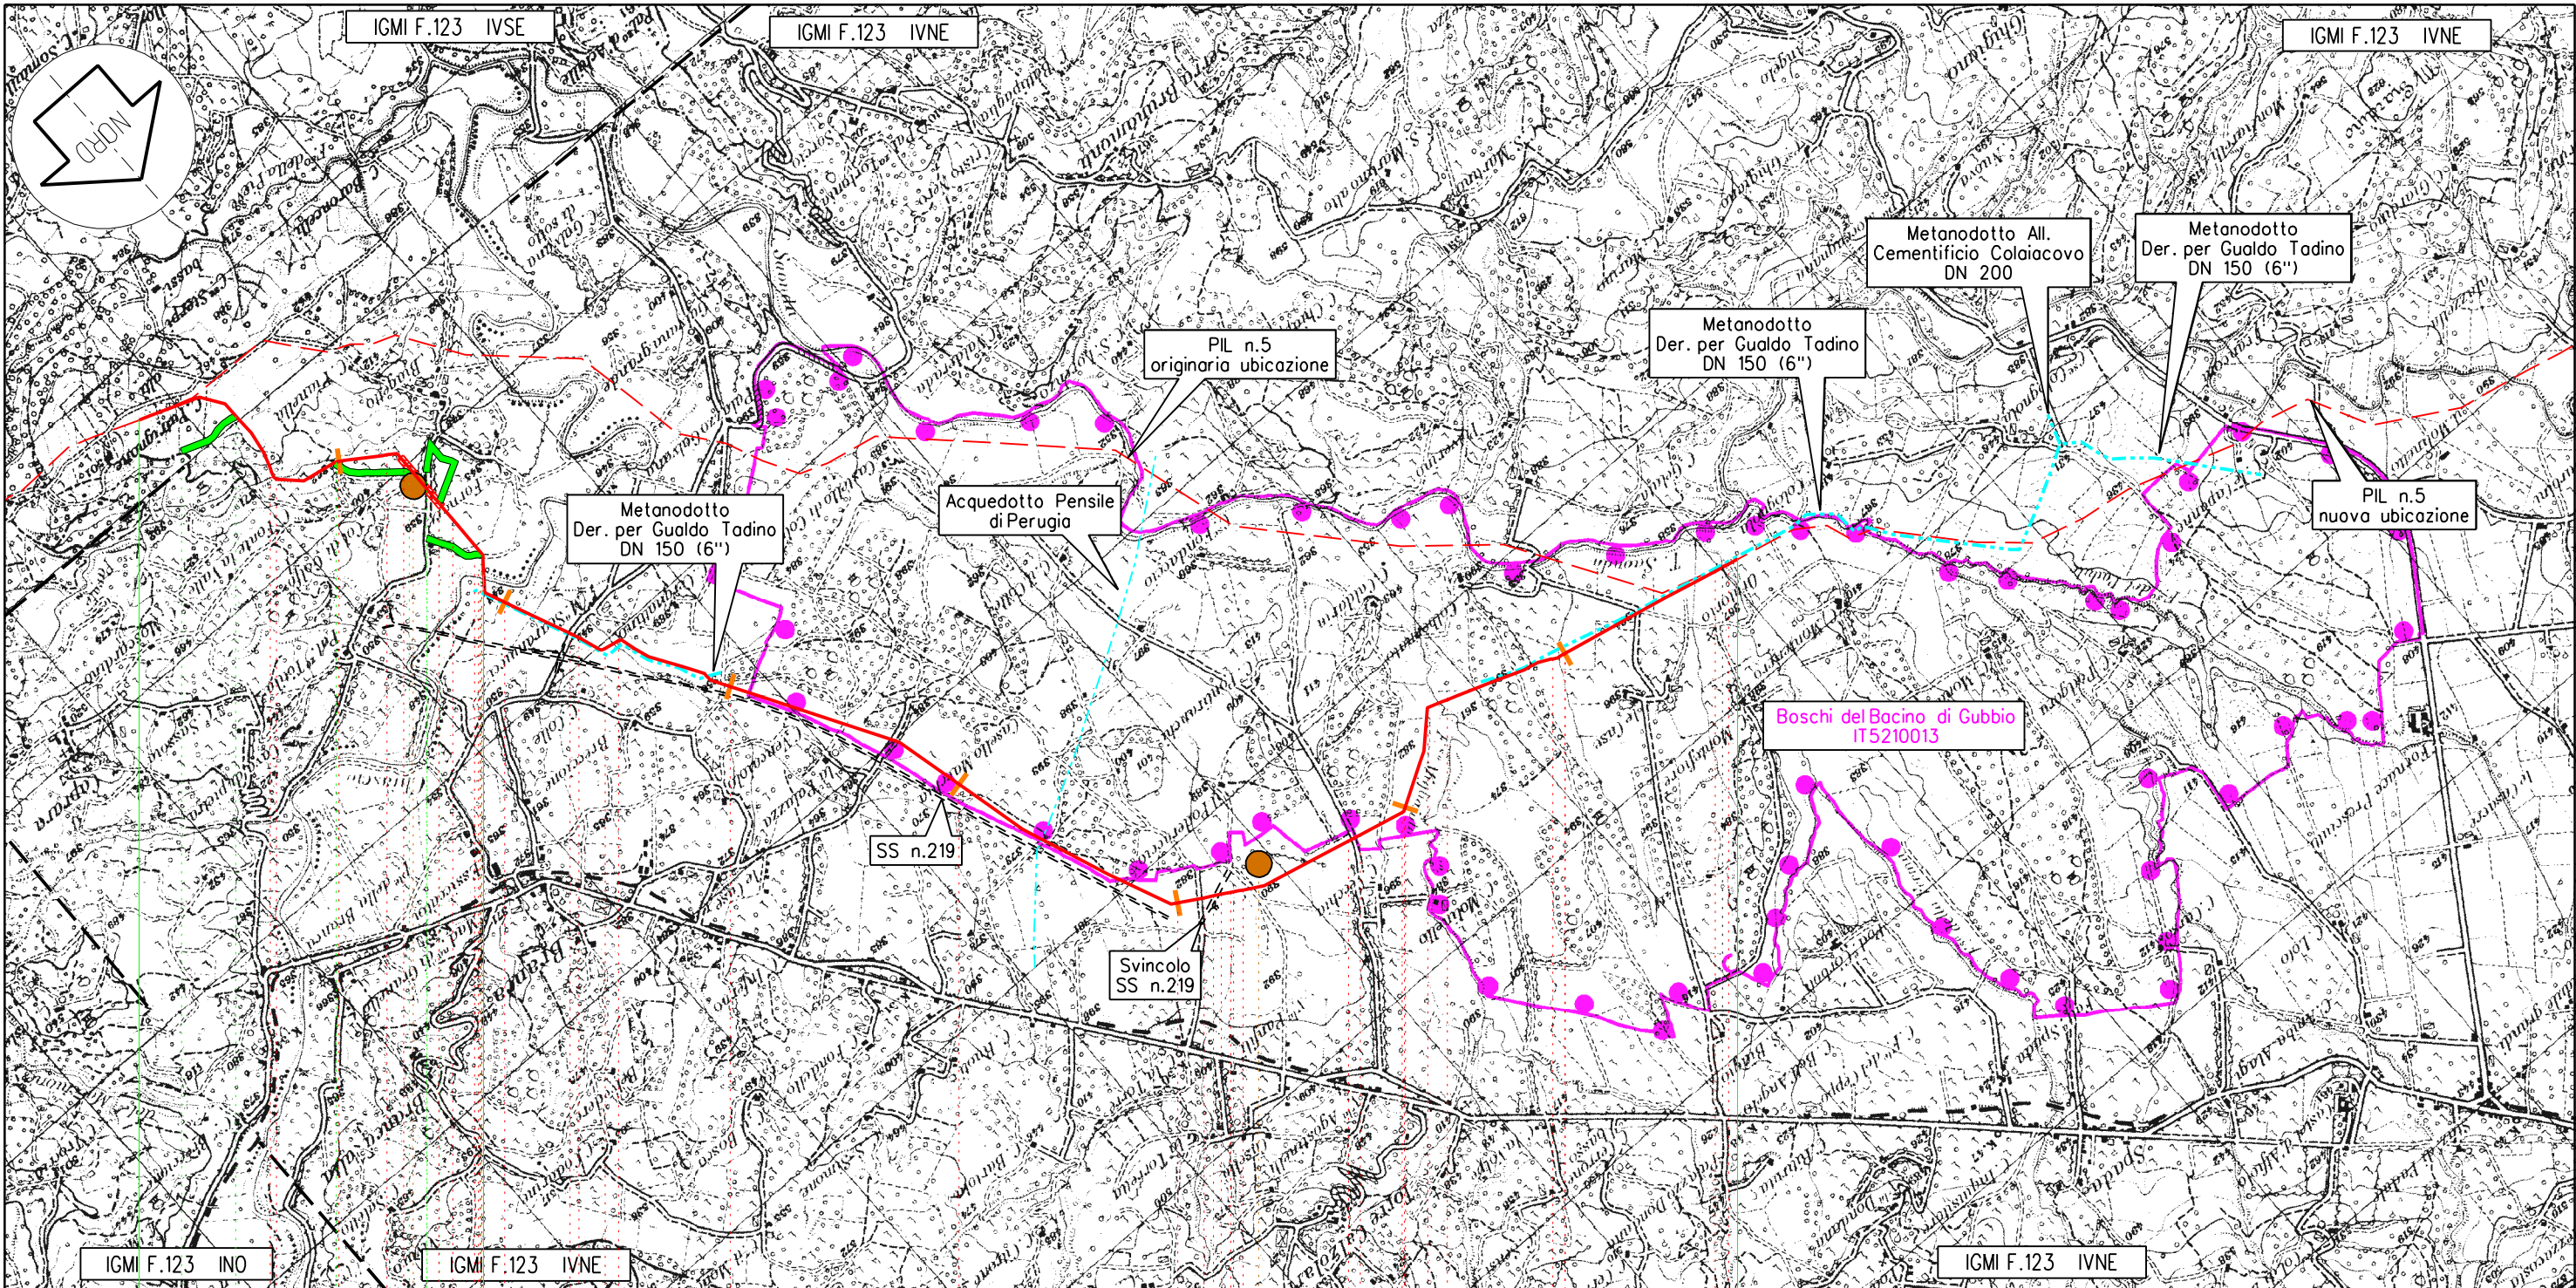

Gualdo Tadino

Gubbio

PG

7,790
Variante Met. Foligno - Sestino

km 0,000

km 7,790



C1

C2

1

SNAM RETE GAS
Progettista
Snamprogetti

METANODOTTO: FOLIGNO - SESTINO
Variante di tracciato nei territori comunali di Gualdo Tadino e Gubbio
COROGRAFIA DEL PROGETTO

DISEGNO LB-D-83520
Foglio 3 di 3
REVISIONE 1
COMMESSA 663000
SCALA 1:25.000

Tavola
1

Il presente disegno è di proprietà aziendale - La società tutelera i propri diritti a termine di legge.