








COROGRAFIA Scala 1:700.000

| Rev.   | DATA       | DESCRIZIONE                        | ELABORATO   | VERIFICATO   | APPROVATO                 |                      |
|--|------------|------------------------------------|---|--------------|---------------------------|----------------------|
| 2  | 08/10/2004 | EMISSIONE PER SIA                  | GIOACCHINI  | LUINI        | LANNI                     |                      |
| 1  | 10/09/2004 | REVISIONE                          | GIOACCHINI  | LANNI        | LANNI                     |                      |
| 0  | 01/09/2004 | EMISSIONE PER APPROVAZIONE CLIENTE | GIOACCHINI  | LANNI        | LANNI                     |                      |
|  <b>Snam Rete Gas</b> |            |                                    |  <b>Snamprogetti</b> |              | COMMESSA<br><b>663000</b> | UNITA'<br><b>000</b> |
| METANODOTTO: FOLIGNO - SESTINO   |            |                                    | DISEGNO<br><b>LB-D-83201</b>  |              |                           |                      |
| DN 1200 (48") P 75 bar   |            |                                    | REVISIONE <b>2</b>  |              |                           |                      |
| TRACCIATO DI PROGETTO  |            |                                    | FG. <b>1</b>  | DI <b>30</b> |                           |                      |
|  |            |                                    | SCALA <b>1:10.000</b>   |              |                           |                      |






Il presente disegno e' di proprieta' aziendale - La societa' tutelera' i propri diritti a termine di legge.









PLANIMETRIA

### LEGENDA MECCANICA

-  TRACCIATO DI PROGETTO
-  CONDOTTA ESISTENTE
-  CONDOTTA IN PROGETTO TRATTO: SULMONA - FOLIGNO
-  IMPIANTI IN PROGETTO
-  PUNTO DI INTERCETTAZIONE DI LINEA (PIL)
-  PUNTO DI INTERCETTAZIONE DI DERIVAZIONE IMPORTANTE (PIDI)
-  PUNTO DI INTERCETTAZIONE CON DISCAGGIO DI ALLACCIAMENTO (PIDA)
-  PUNTO DI INTERCETTAZIONE DI DERIVAZIONE SEMPLICE (PIDS)
-  GIUNTO ISOLANTE
-  CABINA DI RIDUZIONE
-  PUNTO DI LANCIO E RICEVIMENTO PIG
-  GALLERIA - MICRO/MINI TUNNEL - RAISE BORING
-  INFRASTRUTTURE IN PROGETTO

### LEGENDA OPERE ACCESSORIE

-  Pista provvisoria di passaggio
-  Adeguamento strade esistenti
-  Strada di accesso agli impianti
- INFRASTRUTTURE PROVVISORIE
-  Piazzole stoccaggio tubazioni
-  Depositi temporanei


|   |                  |
|---|------------------|
| COMUNI  | DATI DI PROGETTO |
| PROVINCIE   |                  |
| PROGRESSIVE CHILOMETRICHE   |                  |
| LIMITI DI TRONCO  |                  |
| PUNTI IMPIANTISTICI   |                  |
|   |                  |
| PISTE PROVVISORIE  ADEGUAMENTI  STRADE DI ACCESSO  |                  |
| DEPOSITI TEMPORANEI  PIAZZOLE STOCCAGGIO TUBAZIONI    |                  |
| ALLARGAMENTO FASCIA DI LAVORO    |                  |
| OPERE CIVILI  Trasversali  Longitudinali  |                  |

Proprietario  
**Snam**  
 Rete Gas  
 Progettista  
**Snamprogetti**

METANODOTTO: FOLIGNO - SESTINO

TRACCIATO DI PROGETTO

DISEGNO LB-D-83201  
 Foglio 2 di 30  
 REVISIONE 2  
 COMMESSA 663000  
 SCALA 1:10.000

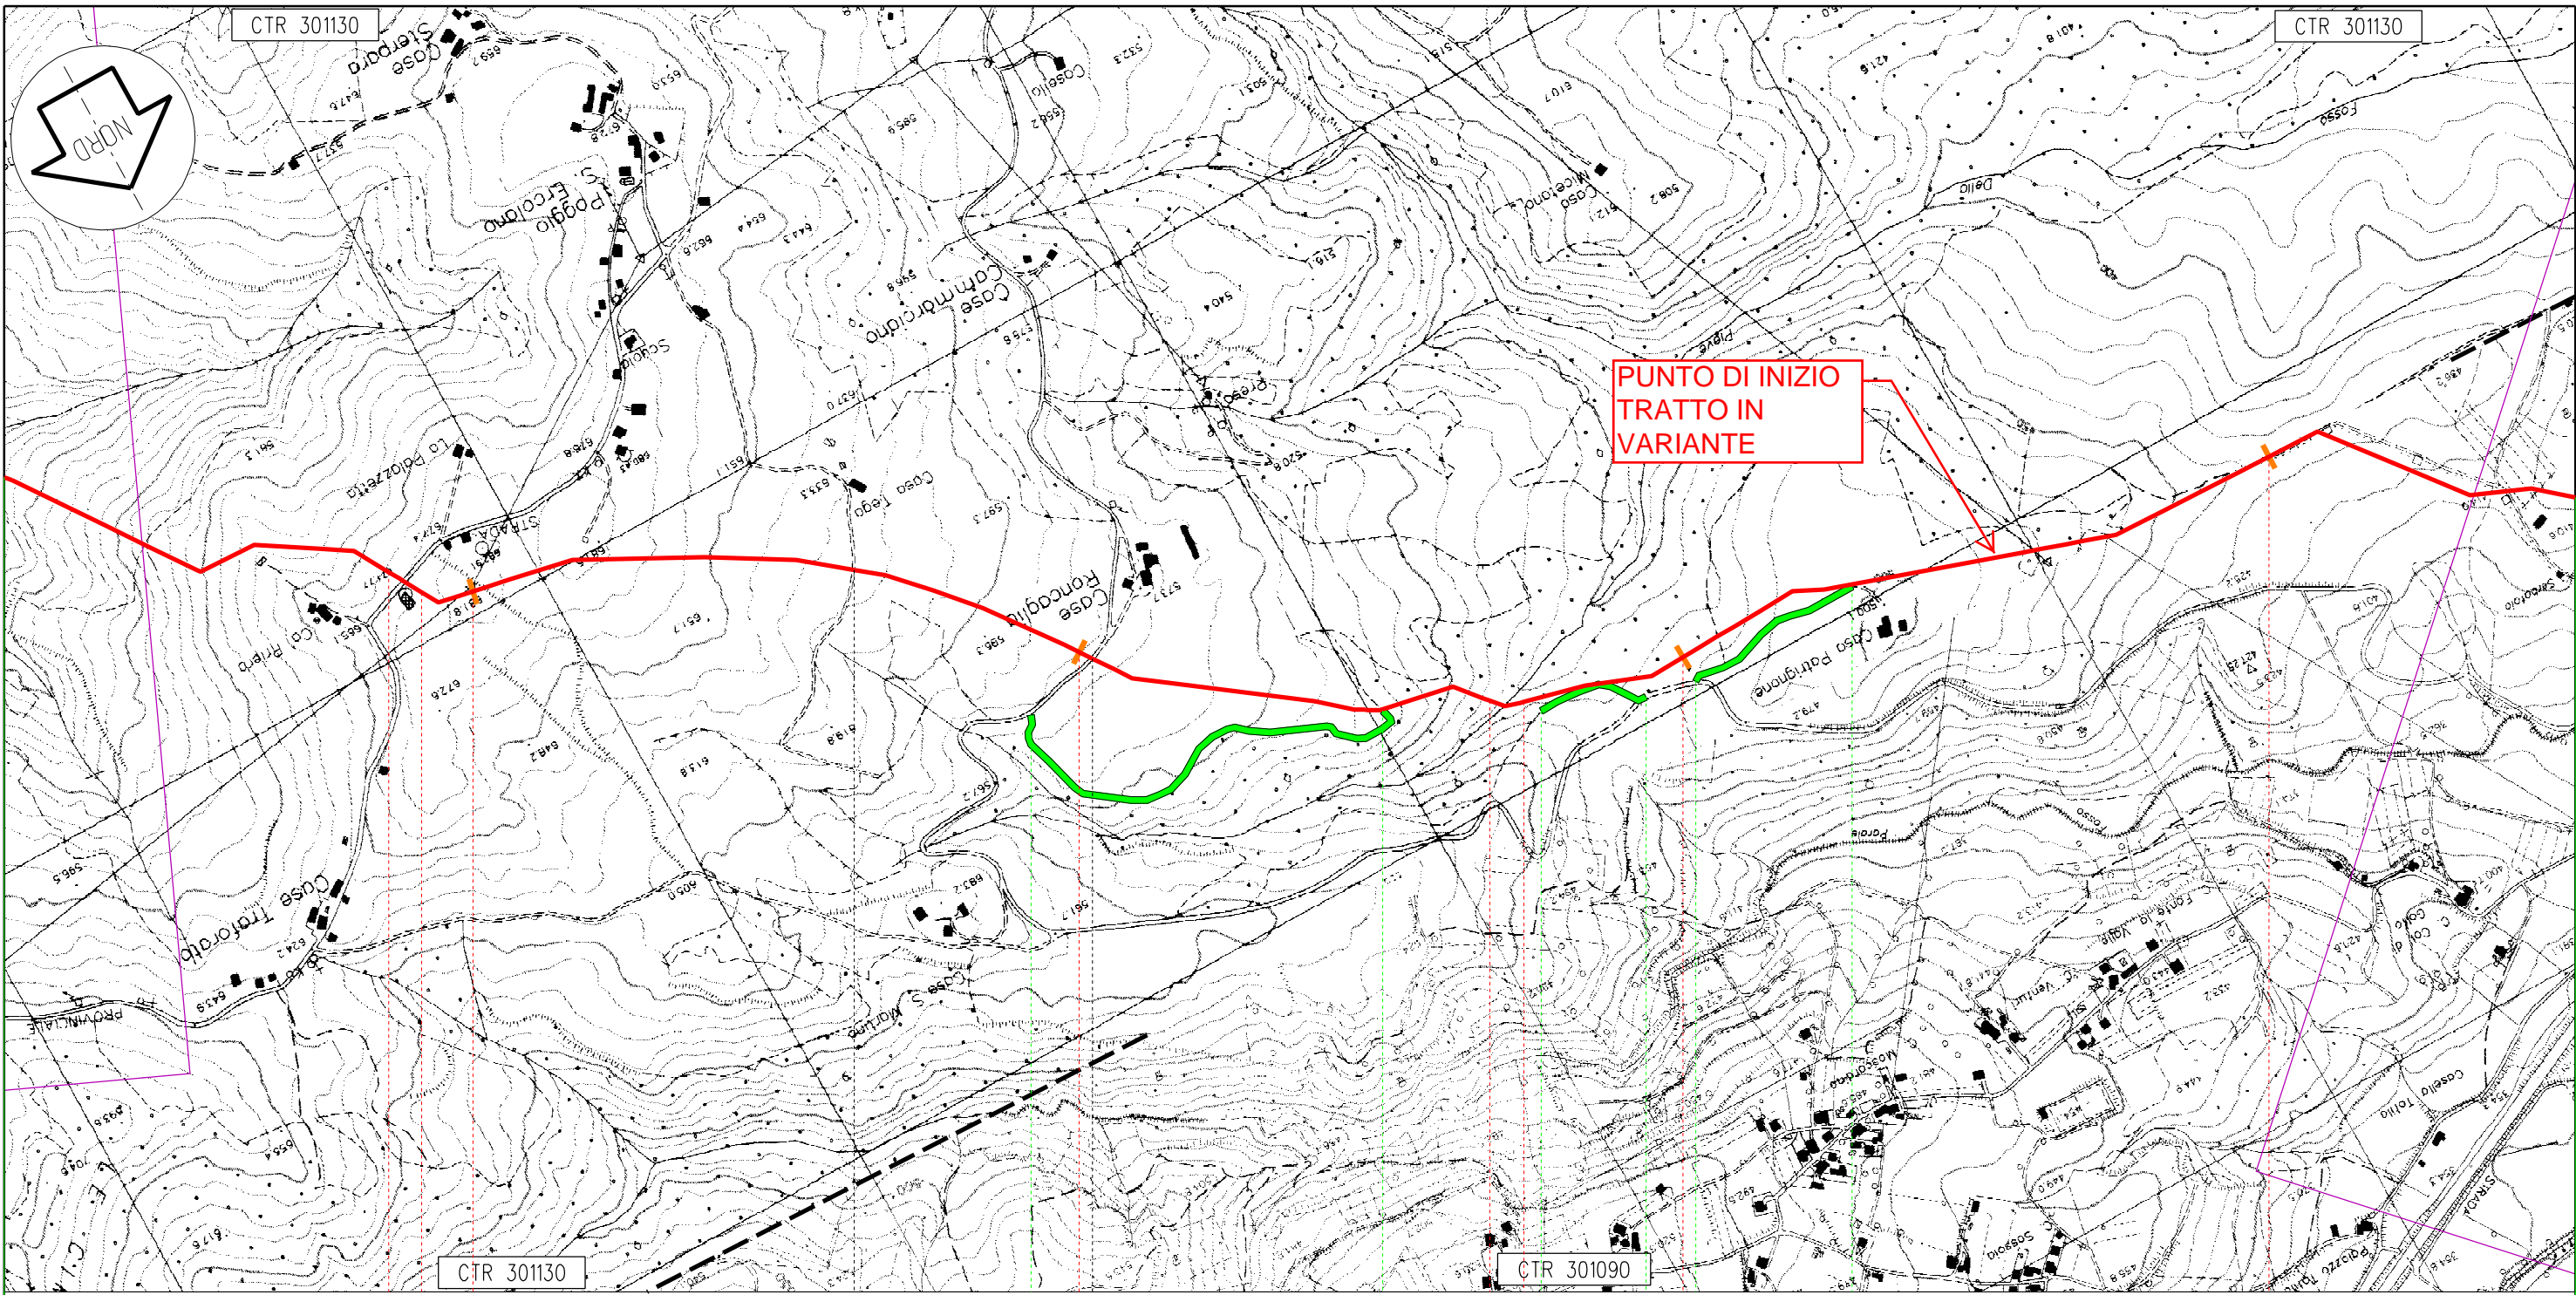

Il presente disegno e' di proprieta' aziendale - La societa' tutelera' i propri diritti a termine di legge.

Gualdo Tadino

PG

32

33

34

35

113,815

Metanodotto: Foligno - Sestino



19

20

Proprietario  
**Snam**  
 Rete Gas  
 Progettista  
**Snamprogetti**


METANODOTTO: FOLIGNO - SESTINO

TRACCIATO DI PROGETTO

DISEGNO LB-D-83201  
 Foglio 11 di 30  
 REVISIONE 2  
 COMMESSA 663000  
 SCALA 1:10.000

Tavola

9

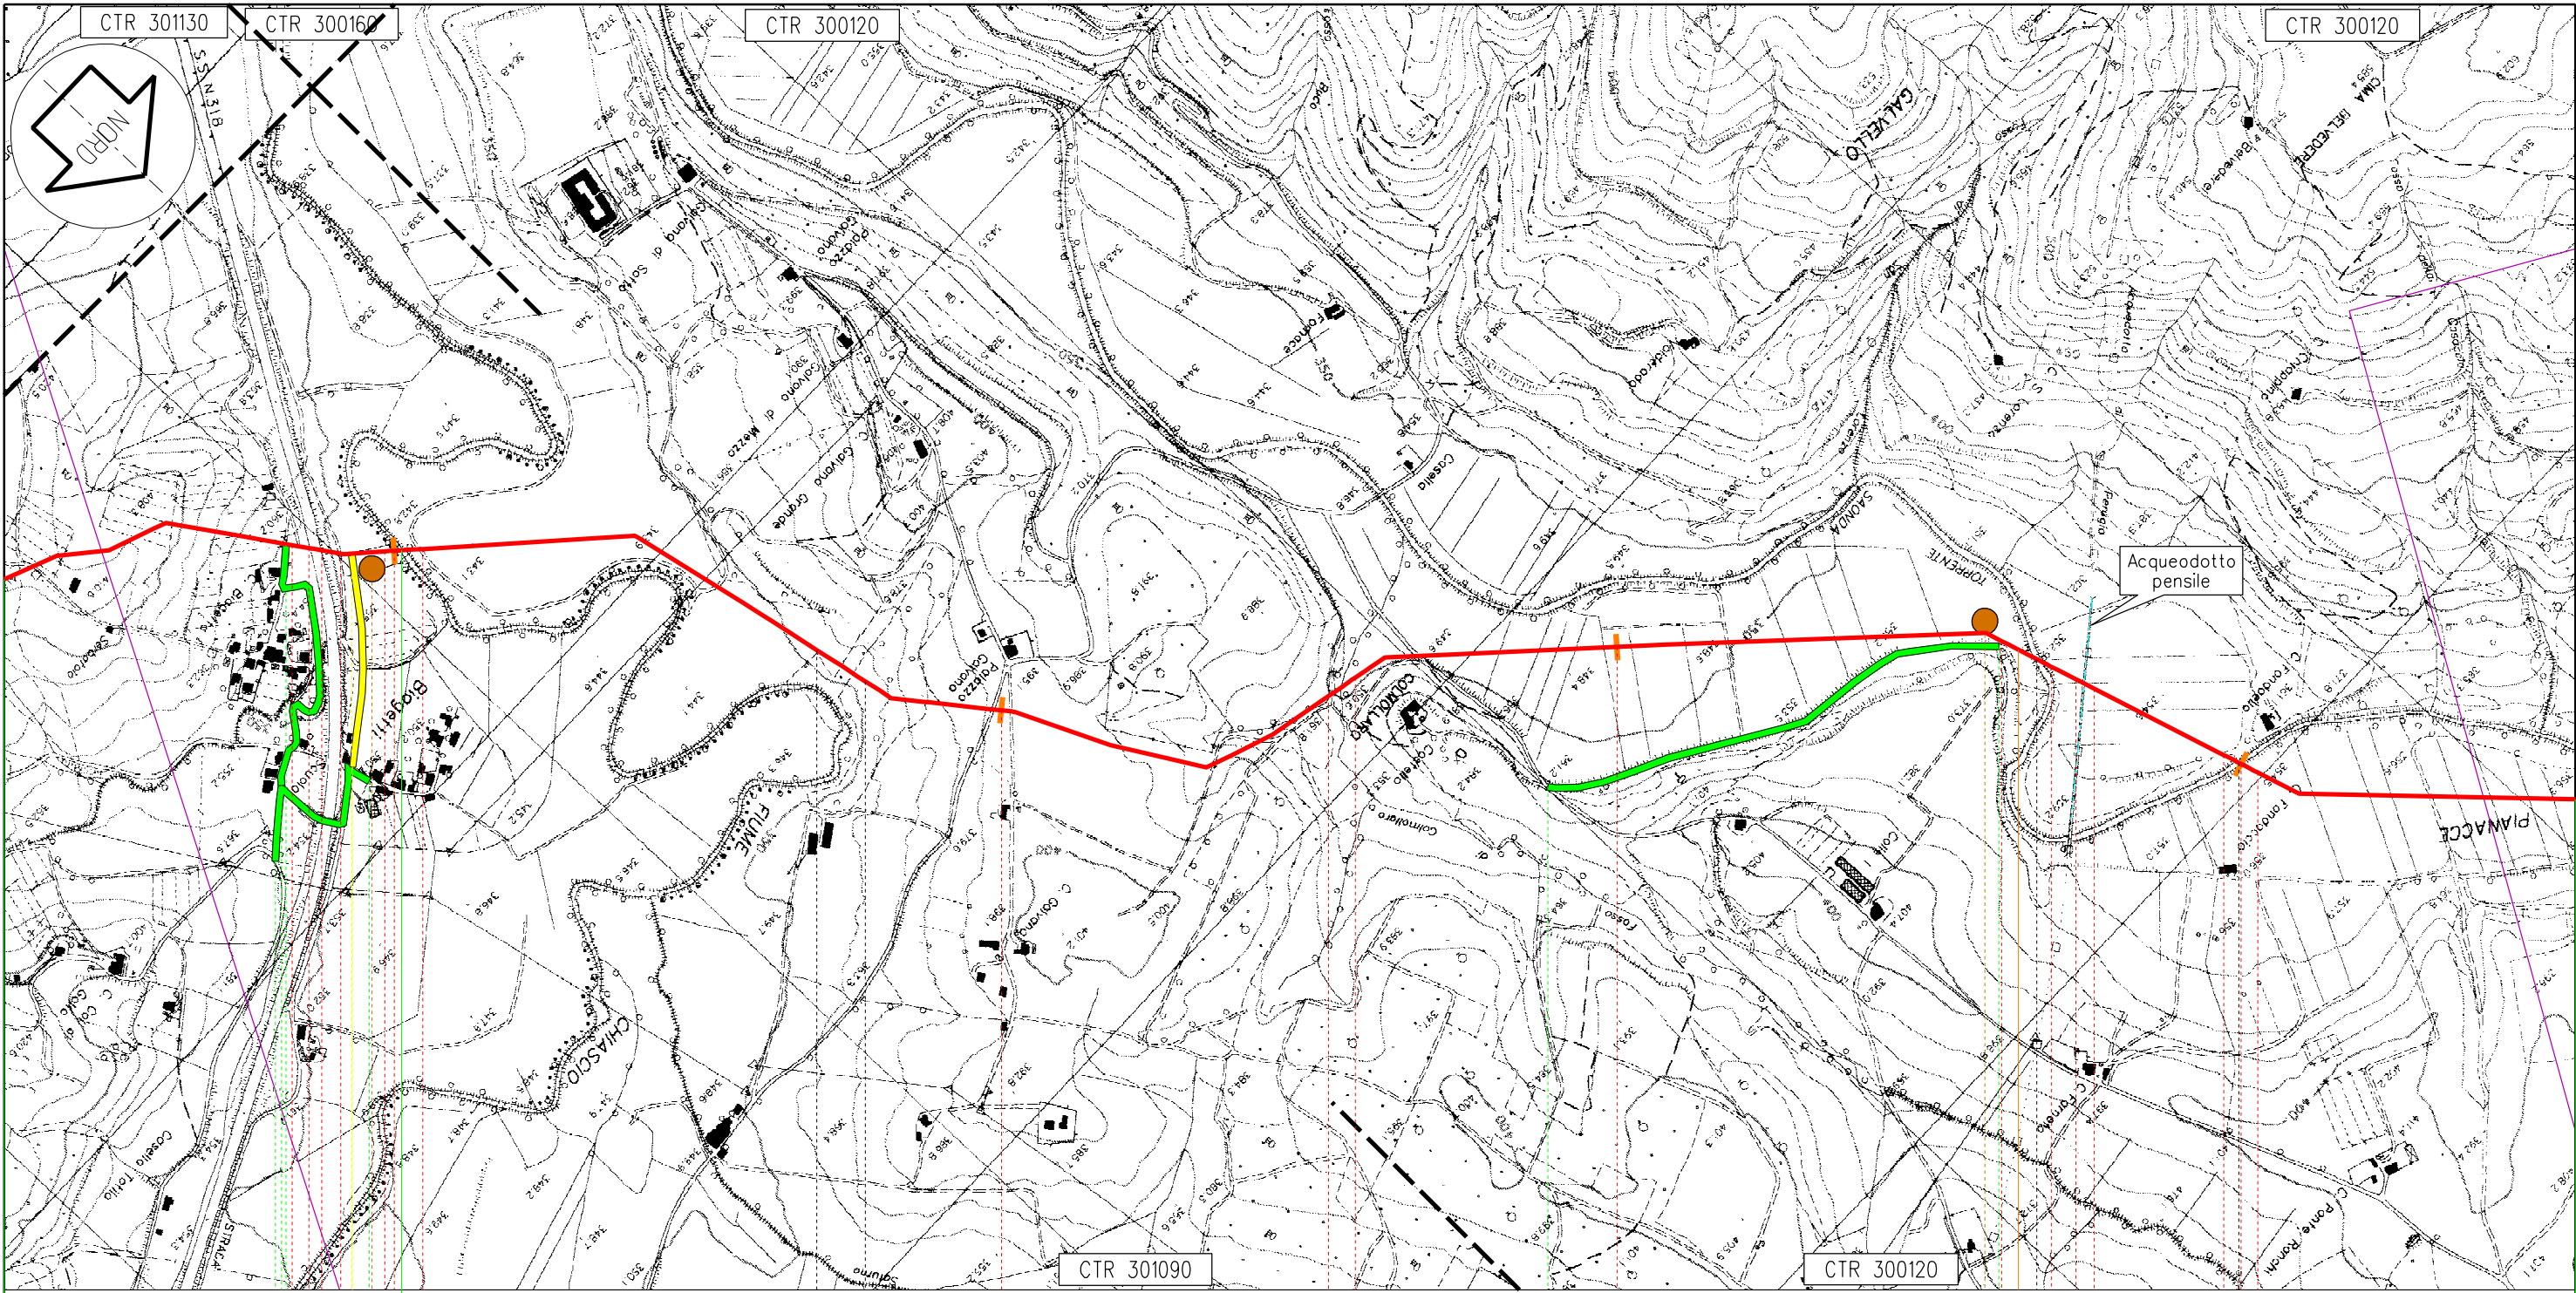

Gualdo Tadino

Gubbio

PG

36


37

38

39

113,815  
Metanodotto: Foligno - Sestino

n.5 km 38,620

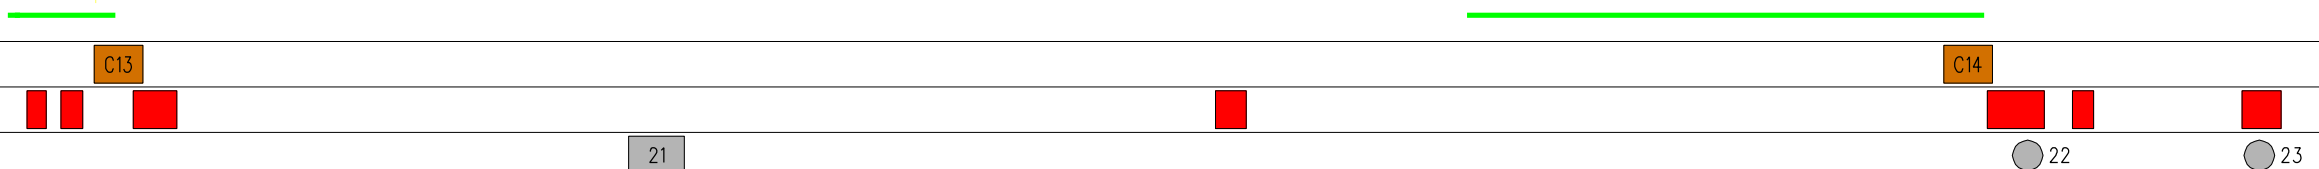

Il presente disegno e' di proprieta' aziendale - La societa' tutelera' i propri diritti a termine di legge.


Proprietario  
**Snam**  
Rete Gas  
Progettista  
**Snamprogetti**

METANODOTTO: FOLIGNO - SESTINO

TRACCIATO DI PROGETTO

DISEGNO LB-D-83201  
Foglio 12 di 30  
REVISIONE 2  
COMMESSA 663000  
SCALA 1:10.000

Tavola  
10

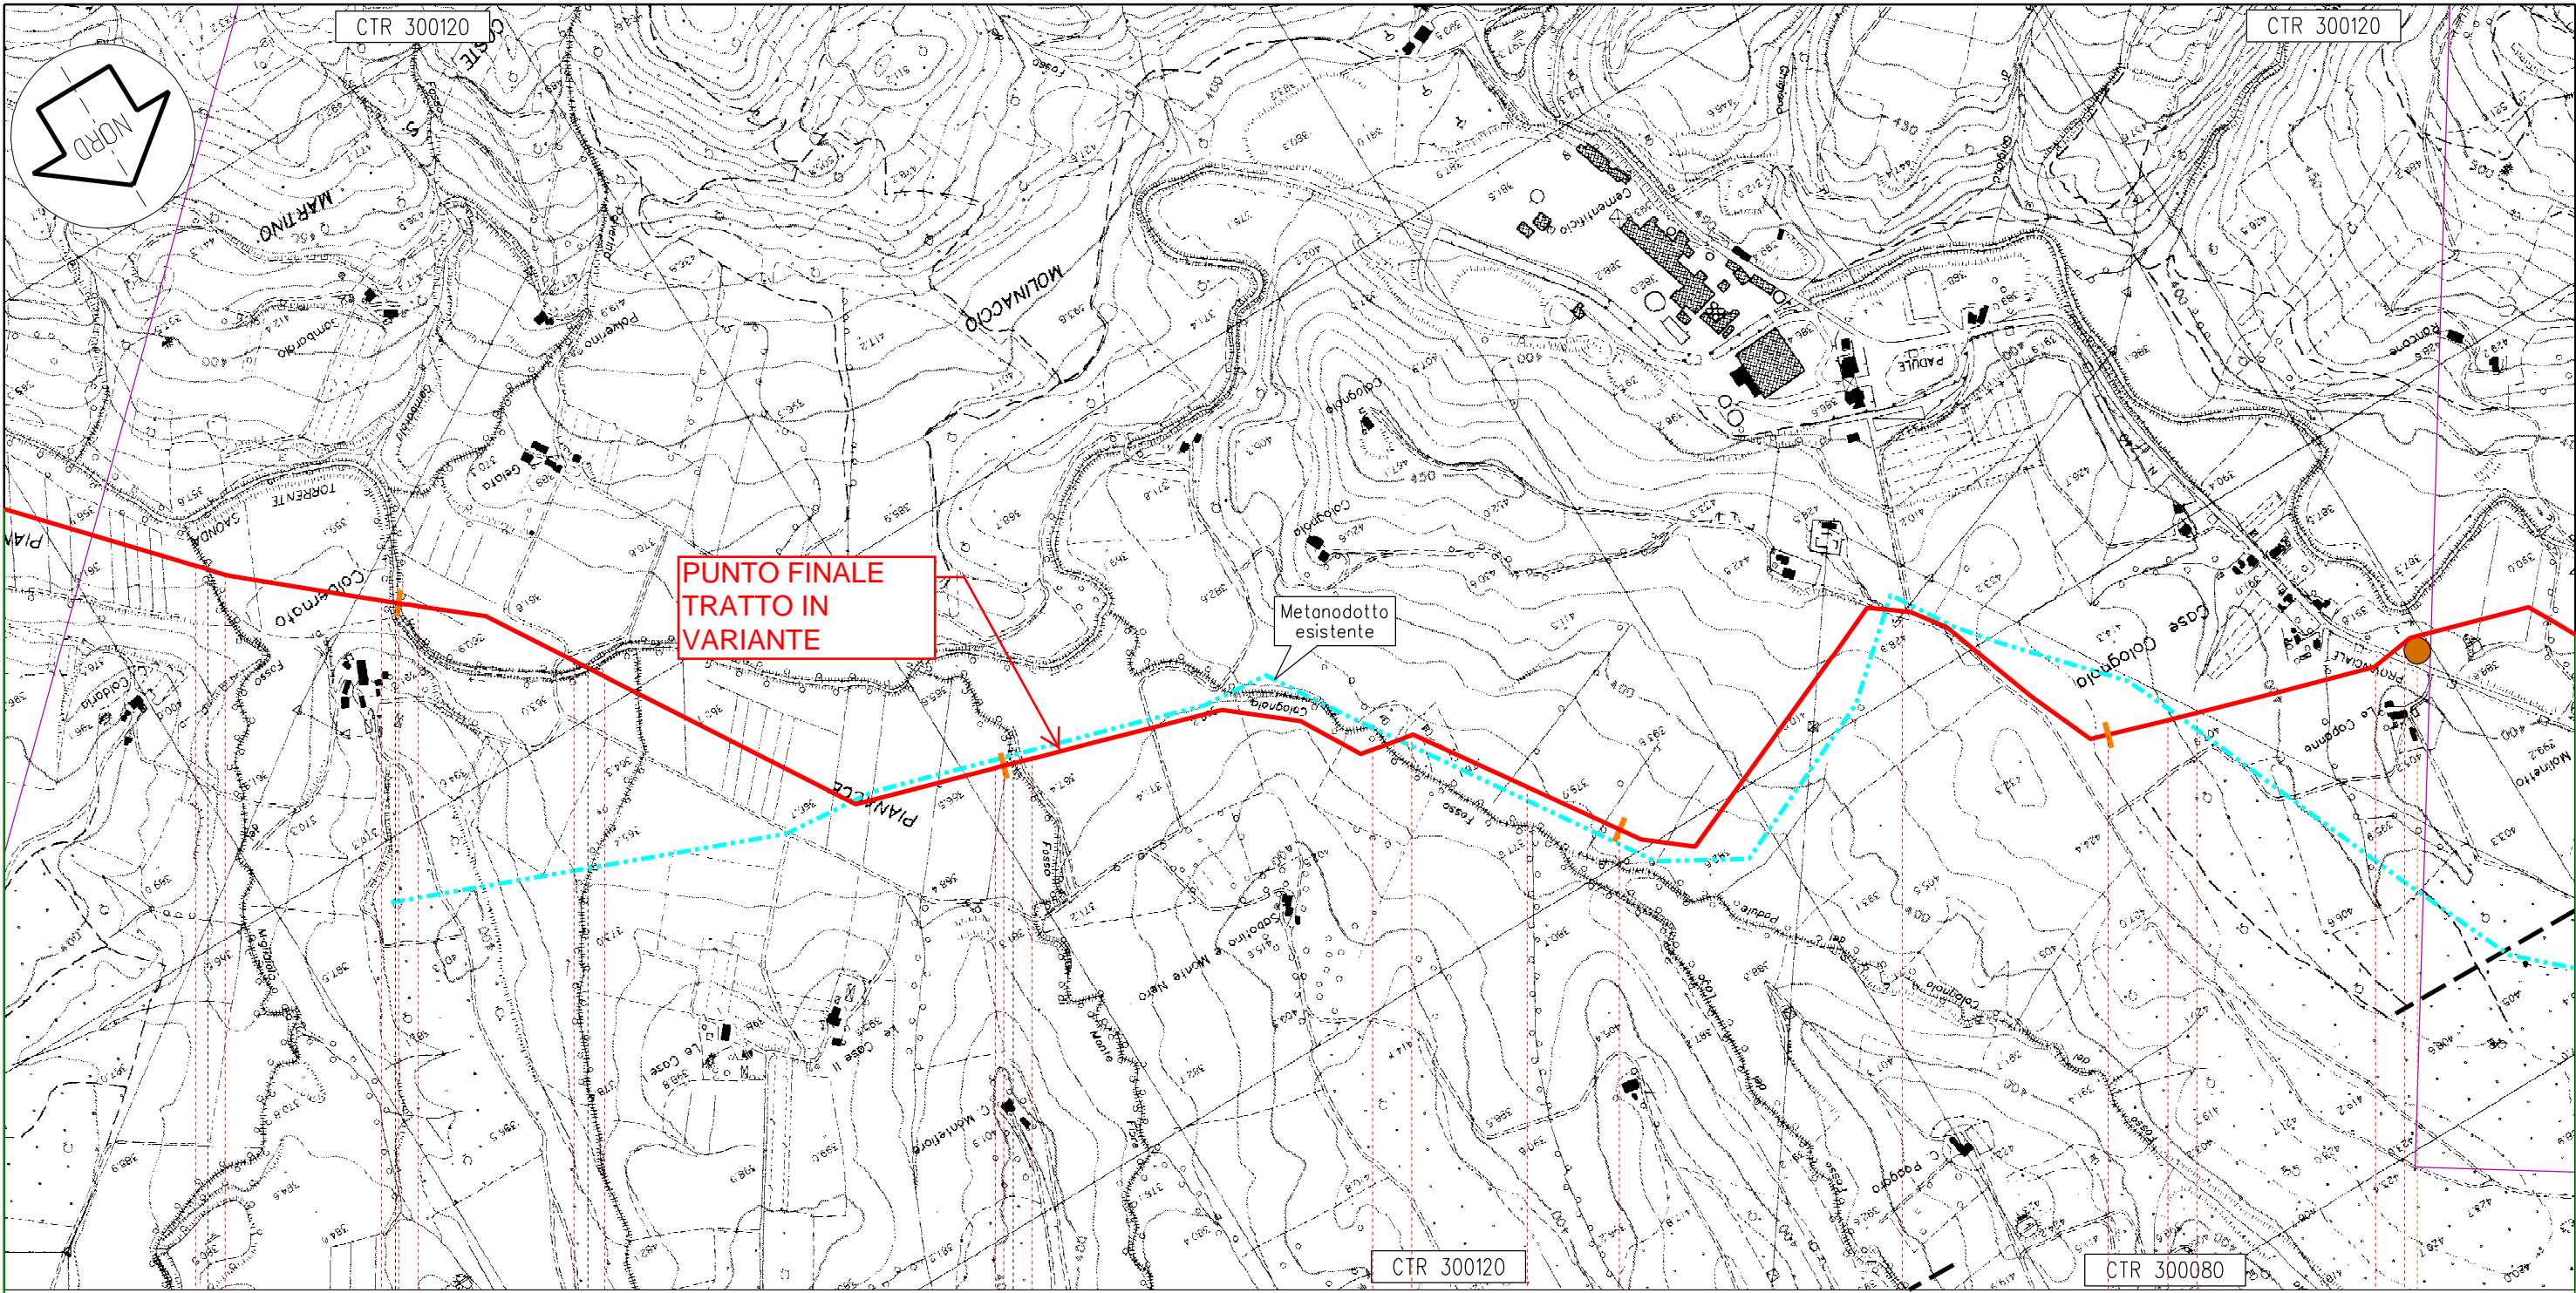

Gubbio

PG

113,815


Metanodotto: Foligno - Sestino

40

41

42

43

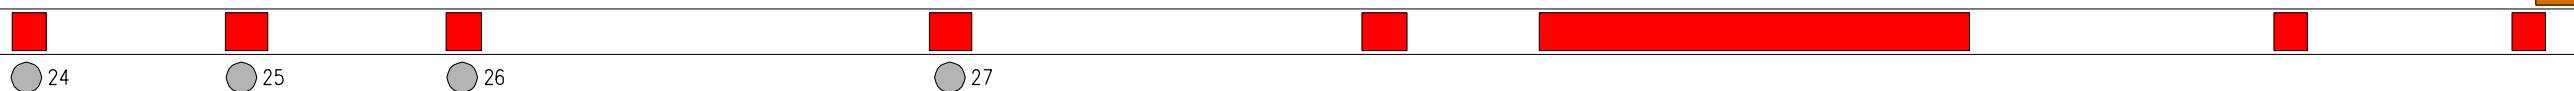

Proprietario  
**Snam**  
 Rete Gas  
 Progettista  
**Snamprogetti**

METANODOTTO: FOLIGNO - SESTINO

TRACCIATO DI PROGETTO

DISEGNO LB-D-83201  
 Foglio 13 di 30  
 REVISIONE 2  
 COMMESSA 663000  
 SCALA 1:10.000

Tavola  
 11

Il presente disegno e' di proprieta' aziendale - La societa' tutelera' i propri diritti a termine di legge.