



PLANIMETRIA CONFRONTO PROGETTO DEFINITIVO CON ESECUTIVO
Scala 1:200

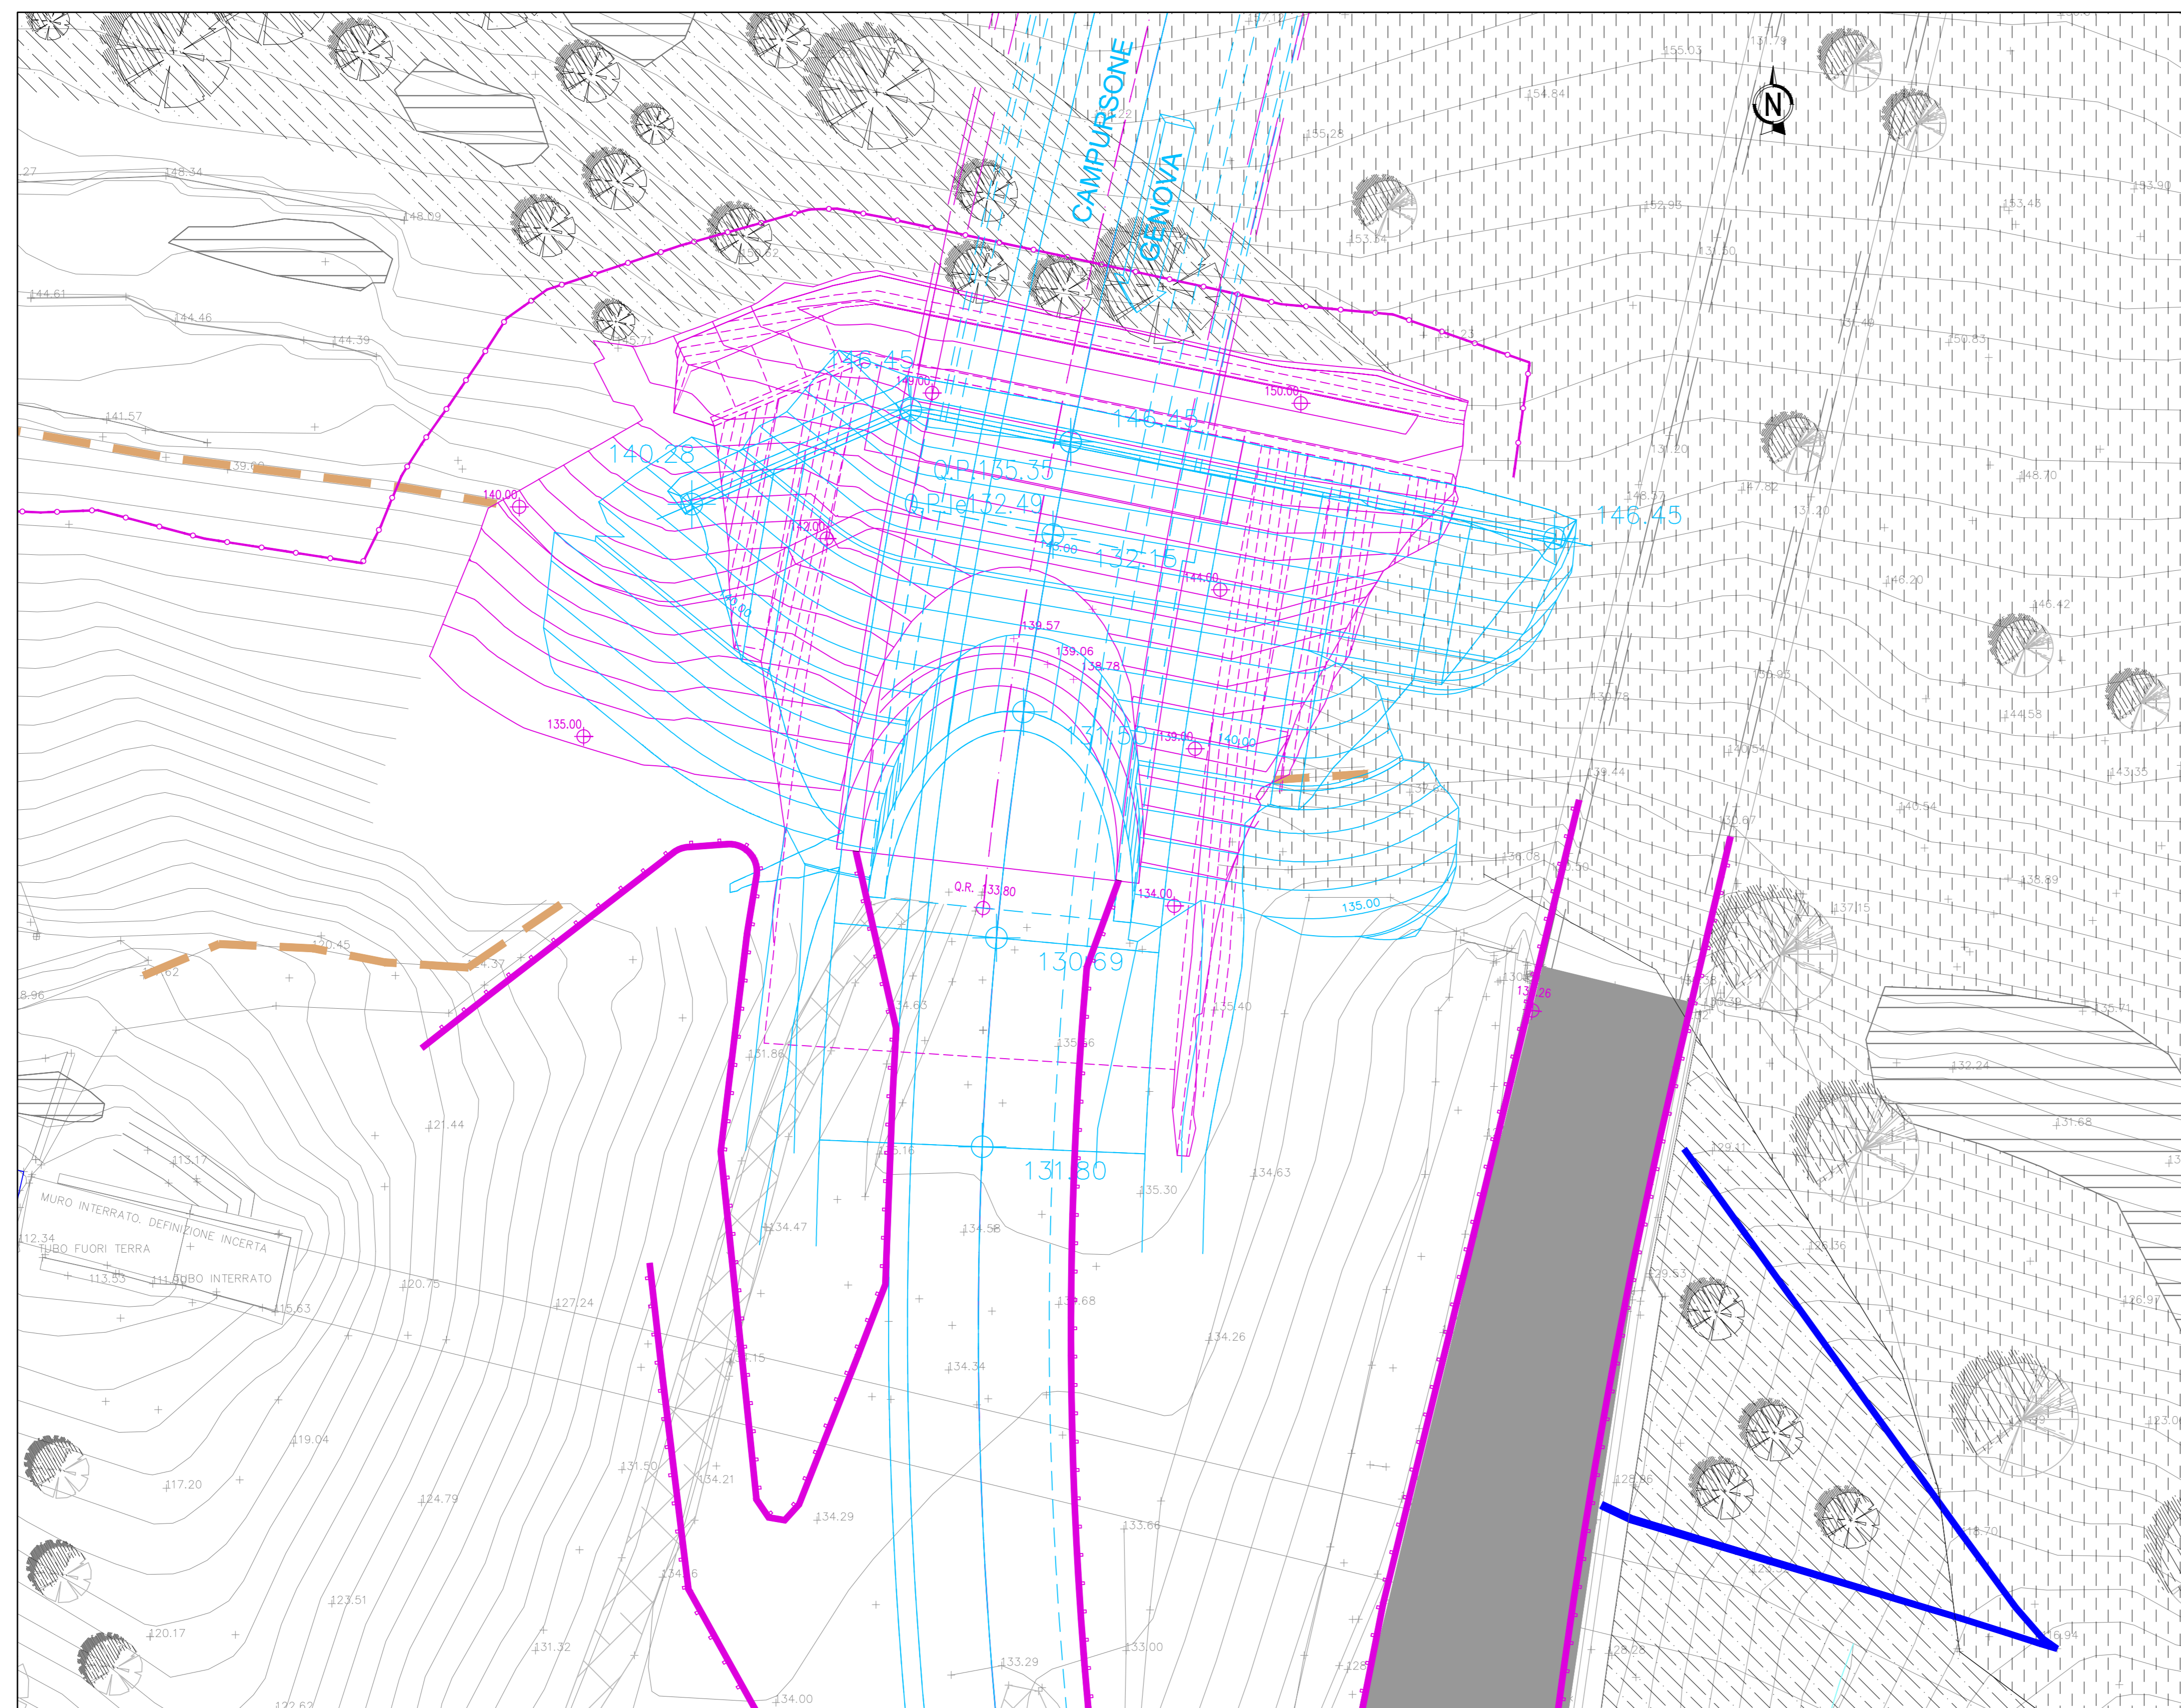

LEGENDA

- PROGETTO DEFINITIVO
- PROGETTO ESECUTIVO
- ▽ QUOTE PROGETTO DEFINITIVO
- ▽ QUOTE PROGETTO ESECUTIVO

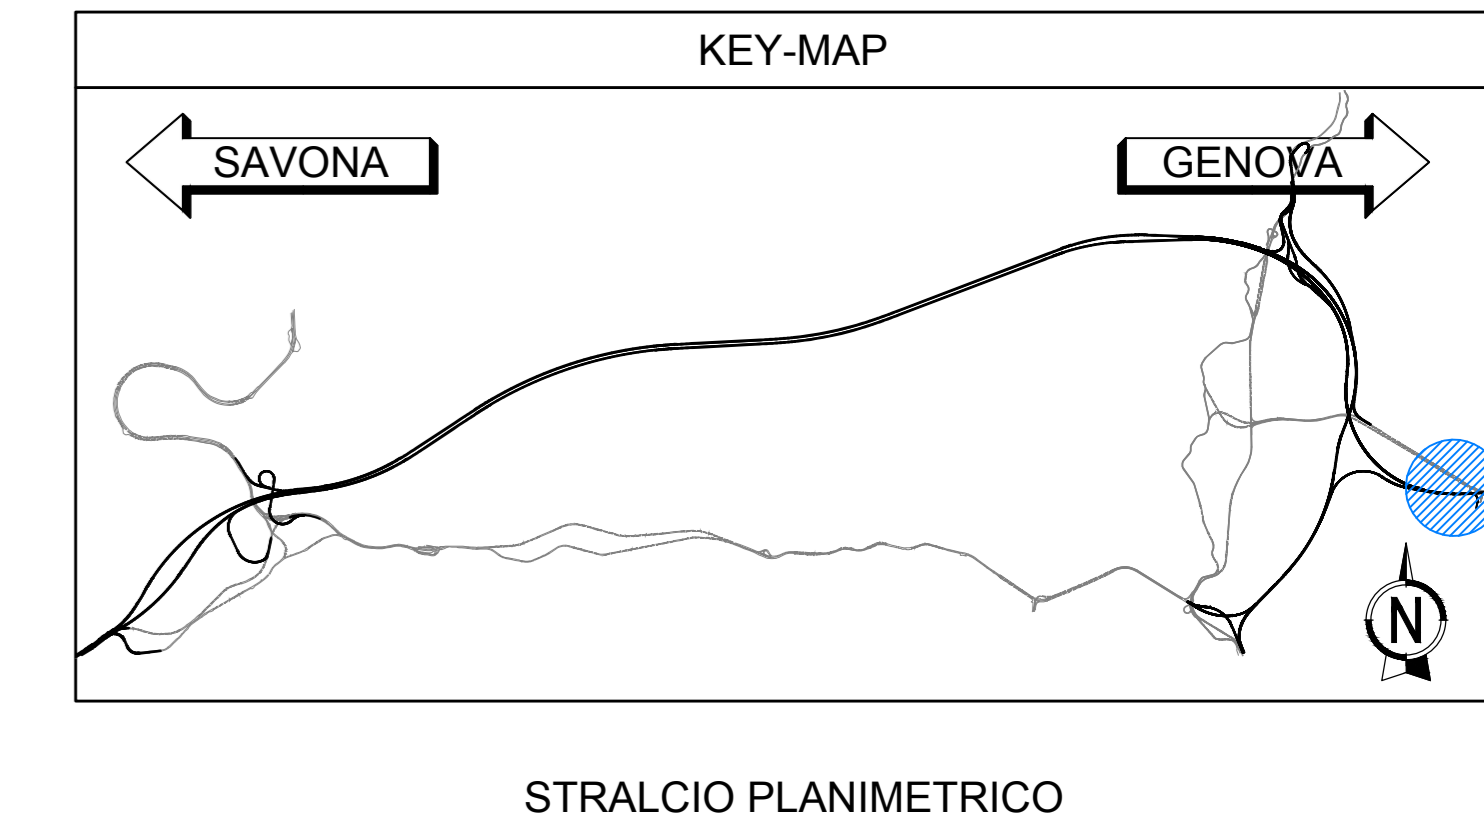

autostrade per l'italia

NODO STRADALE E AUTOSTRADALE DI GENOVA

Adeguamento del sistema
A7 - A10 - A12

Lotto 1B - Opere propedeutiche - Secondo stralcio

PROGETTO ESECUTIVO

S6 - INTERCONNESSIONE DI GENOVA EST

GALLERIA CAMPURSONE

Sistemazione finale Imbocco Galleria Campurzone lato Sud

Inserimento paesaggistico
Confronto fra PD e PE

IL PROGETTISTA SPECIALISTICO Avv. ENRICO FRANCESCHI Civ. Ingg. Maria N. 1988 RESPONSABILE ARCHITETTURA E PAESAGGIO	IL RESPONSABILE INTEGRAZIONE PRESTAZIONI SPECIALISTICHE Ing. Michele PIRELLINO Civ. Ingg. Genova N. A1104	IL DIRETTORE TECNICO Ing. Orlando MAGGI Civ. Ingg. Pavia N. 1496 PROGETTAZIONE NUOVE OPERE AUTOSTRADALI
--	--	--

CODICE IDENTIFICATIVO		ORDINATORE	
APPENDICE PROGETTO	APPENDICE ESECUTIVO	APPENDICE ELABORATO	NUMERO
110721	LL1B PE S6 G21	GP21S PAE00 DAUA	8403 2

 PROJECT MANAGER Ing. Sara FRESANI Civ. Ingg. Genova N. 9810A	 SUPPORTO SPECIALISTICO VERIFICATO	REVISIONE
		01 GENNAIO 2019 02 NOVEMBRE 2018 03 FEBBRAIO 2019

VISTO DEL COMMITTENTE IL RESPONSABILE DIRETTORE PROCEDIMENTO Ing. Adriano Sabetti	VISTO DEL CONCESSIONE IL RESPONSABILE DIRETTORE PROCEDIMENTO Ing. ...
---	---