


PLANIMETRIA IMBOCCO
SCALA 1:200
GALLERIA AMANDOLA
FASE DEFINITIVA




SAVONA

GENOVA

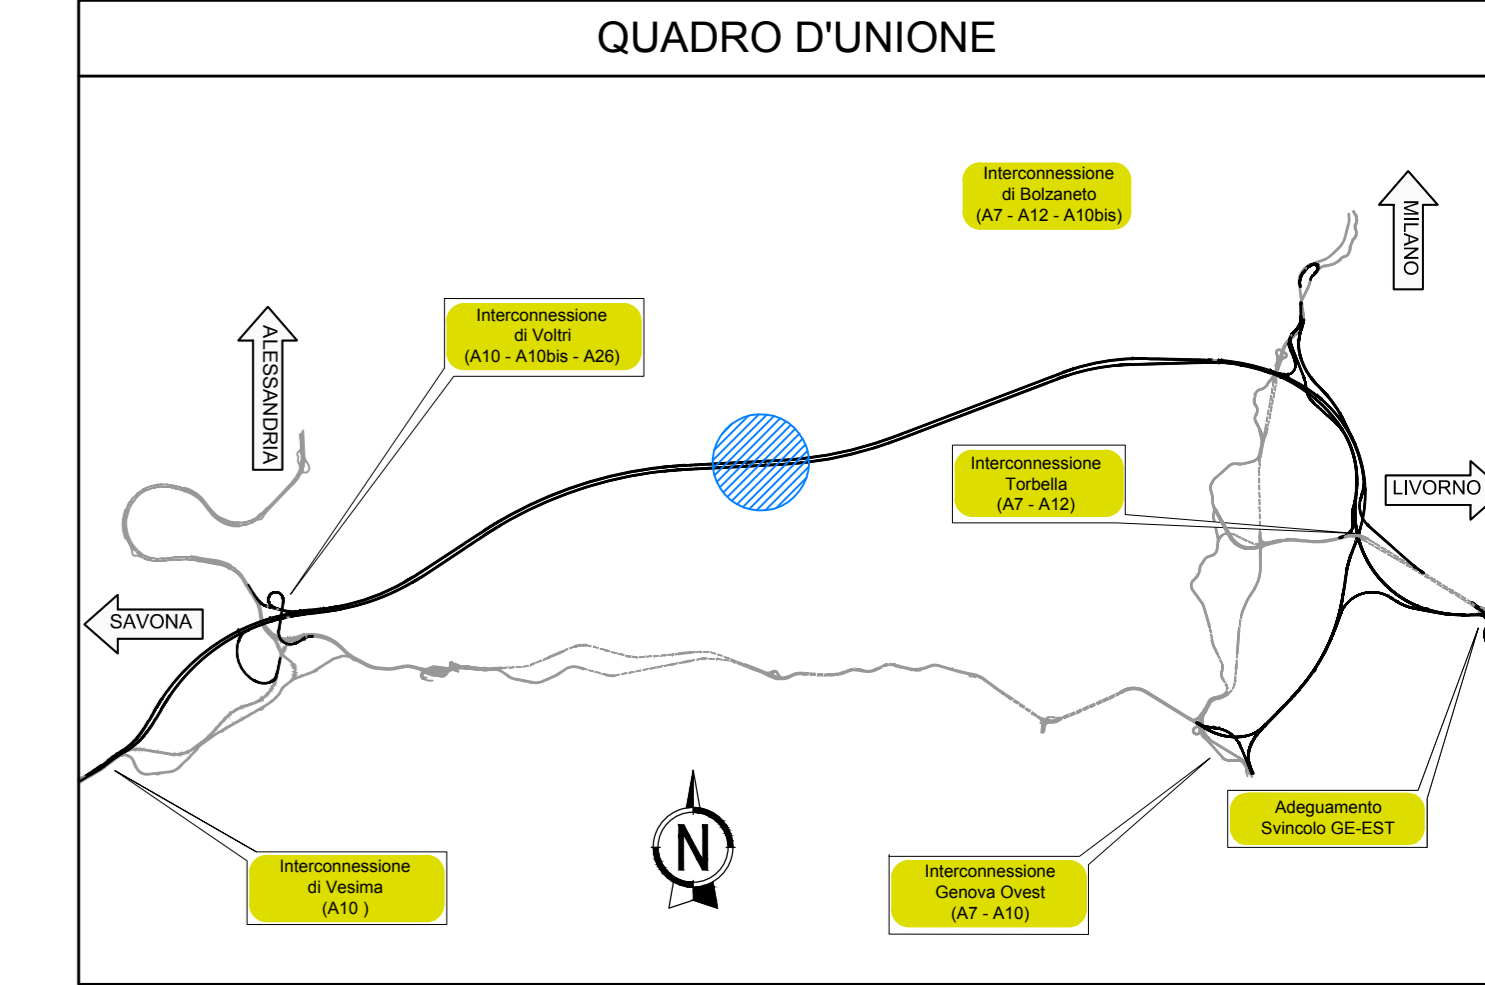

NOTE GENERALI

— SI SEGNA LA PRESENZA DI ELETTRODOTTI IN ESERCIZIO. L'IMPRESA DEVE UTILIZZARE ATTREZZATURE CHE CONSENTANO DI RISPETTARE I FRANCHI DI SICUREZZA STABILITI DALL' ALL. IX DEL D. Lgs. 81/08 O RICHIEDERE ALL'ENTE GESTORE LA DISTRIBUZIONE DELLA LINEA.

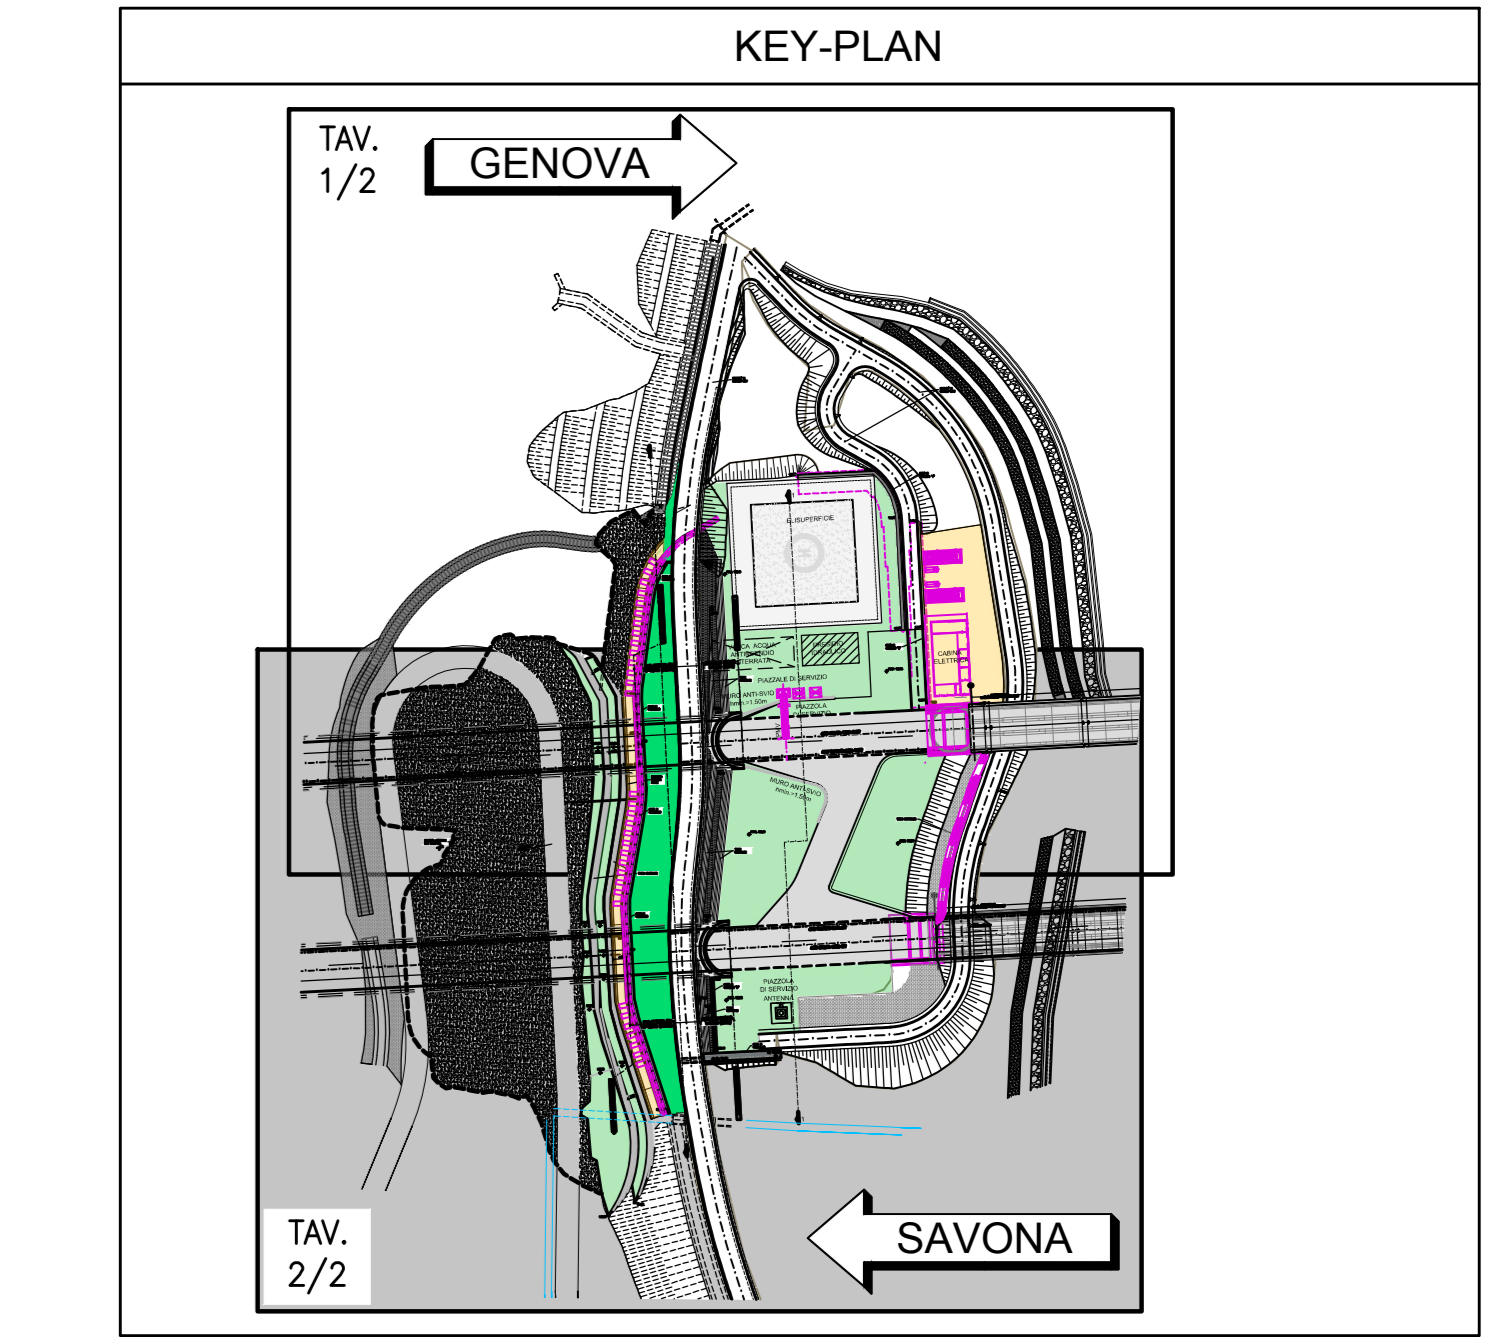

LEGENDA

- PROGETTO DEFINITIVO
- PROGETTO ESECUTIVO
- ⊕ QUOTE PROGETTO DEFINITIVO
- ⊕ QUOTE PROGETTO ESECUTIVO

autostrade per l'italia

NODO STRADALE E AUTOSTRADALE DI GENOVA

Adeguamento del sistema
A7 - A10 - A12

LOTTO 8 - AMBITO OVEST POLCEVERA
TERZO STRALCIO (8C)

PROGETTO ESECUTIVO

A1 - GRONDA DI PONENTE

GALLERIA AMANDOLA

Sist. finale imb. Gall. Amandola lato Est

Inserimento paesaggistico
Confronto fra PDe PE - Tav. 2/2

IL PROGETTISTA SPECIALISTICO Arch. ENRICO FRANCESCHI Ord. Arch. Milano N. 10085 RESPONSABILE ARCHITETTURA E PAESAGGIO		IL RESPONSABILE AUTORIZZAZIONE PRESTAZIONI SPECIALISTICHE Ing. SIMONA CORTI Ord. Ingg. Milano N. 81014		IL DIRETTORE TECNICO Ing. ORLANDO MAZZA Ord. Ingg. Pavia N. 1496	
110728	LL8C PE A1	G06	GP06E	P AE00 DAUA	2085 1
PROGETTO MANAGER Ing. Sara Frisari Ord. Ingg. Genova N. 9810A					REVISIONE N. DATA 1 OTTOBRE 2018 2 FEBBRAIO 2019 3 4
SPEA ENGINEERING			HYDEA		
Atlantia			Atlantia		

VISTO DEL COMMITTENTE
IL RESPONSABILE DIREZIONE PROCEDIMENTO
Ing. Adriano Sabatini

VISTO DEL CONCESSIONARIO
Ministero delle Infrastrutture e dei Trasporti
DIREZIONE REGIONALE DEL TERRITORIO, DELL'AMBIENTE E DEL PAESAGGIO
Ing. Roberto...