PORTO DI SALERNO
MOLO DI SOTTOFLUTTO
SEZIONI DI RILIEVO
SCALA 1:200

SEZIONE 5 - progr. 80.00m

1	Sovrastruttura =	36.75 m²
2	Scogli 2^ Cat. =	193.05 m²
3	Nucleo 1^ Cat.=	239.20 m²
4	Scanno imb. =	75.00 m²
5	Massi in cls =	137.85 m²
6	Scogli di 2^ categoria fuori sagoma =	80.26 m²
7	Escavo	

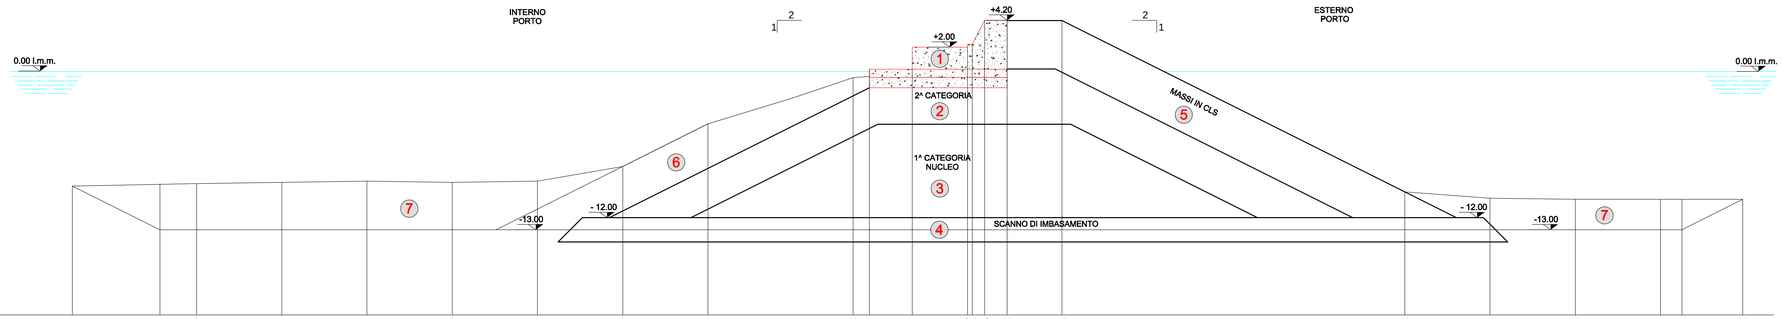

quota rif. -20.00

Picchetto	1	2	3	4	5	6	7	8	9	10	11	12	13	14	15	16	17	18	19	20	21	22	23
Quote di rilievo	-8.40	-8.26	-8.20	-8.10	-8.00	-8.10	-8.00	-7.80	-4.30	-0.50	-0.30	+0.35 +2.00	+2.00	+2.25	+4.20	+4.20	-4.20	-8.88	-10.40	-10.50	-10.50	-10.51	-10.50
Quote di progetto		-13.00									-13.00						-13.00					-13.00	
Distanze parziali		7.20	3.02	7.00	7.00	7.00	7.00	7.00	7.00	11.93	1.33	3.52	4.51	0.82	1.01	1.85	4.50		28.20	7.00	7.00	7.00	1.75	5.00
Distanze progressive	0.00	7.20	10.22	17.22	24.22	31.22	38.22	45.22	52.22	64.15	65.48	69.00	73.51	73.91	74.82	76.77	81.27		109.47	116.47	123.47	130.47	132.22	137.22

SEZIONE 6 - progr. 100.00m

1	Sovrastruttura =	36.75 m²
2	Scogli 2^ Cat. =	193.05 m²
3	Nucleo 1^ Cat.=	239.20 m²
4	Scanno imb. =	75.00 m²
5	Massi in cls =	137.85 m²
6	Scogli di 2^ categoria fuori sagoma =	145.45 m²
7	Escavo	

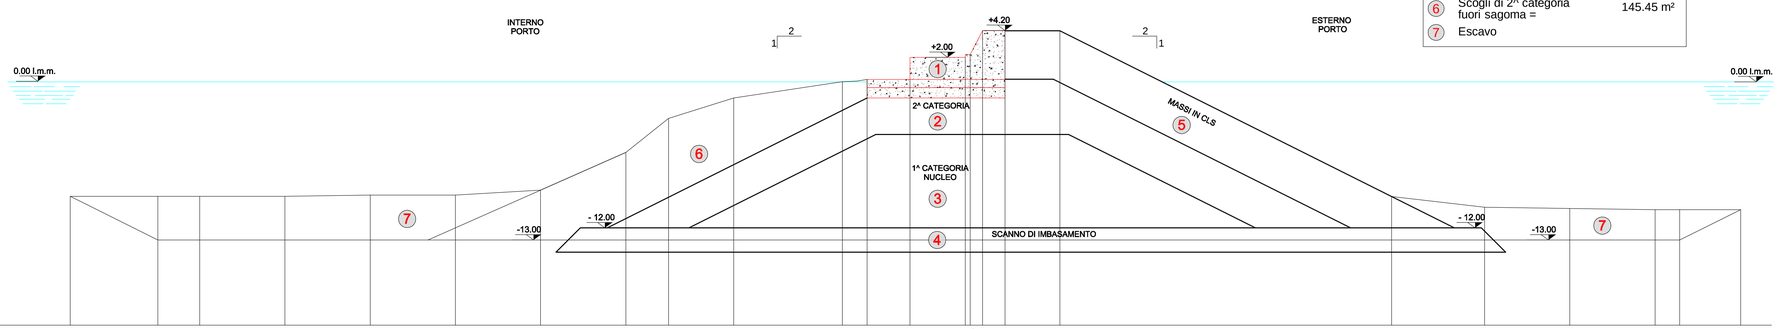

quota rif. -20.00

Picchetto	1	2	3	4	5	6	7	8	9	10	11	12	13	14	15	16	17	18	19	20	21	22	23	24
Quote di rilievo	-8.40	-8.40	-8.40	-8.40	-8.30	-8.30	-8.90	-5.80	-3.00	-1.34	-0.50	-0.30	+0.35 +2.00	+2.00	+2.25	+4.20	+4.20	-4.20	-9.43	-10.30	-10.40	-10.50	-10.50	-10.50
Quote di progetto		-13.00										-13.00						-13.00					-13.00	
Distanze parziali		7.20	3.44	7.00	7.00	7.00	7.00	7.00	3.50	5.36	8.92	2.03	3.52	4.51	0.82	1.01	1.85	4.50	27.28	7.64	7.00	7.00	2.02	5.00
Distanze progressive	0.00	7.20	10.64	17.64	24.64	31.64	38.64	45.64	49.14	54.50	63.42	65.45	68.97	73.48	74.30	75.31	76.74	81.24	108.52	116.16	123.16	130.16	132.18	137.18

AUTORITA' PORTUALE
SALERNO

PORTO COMMERCIALE DI SALERNO

LAVORI DI PROLUNGAMENTO DEL MOLO DI SOPRAFLUTTO E RESECAZIONE DEL TRATTO FINALE DEL MOLO DI SOTTOFLUTTO

PROGETTO DEFINITIVO

ELABORATO :
MOLO SOTTOFLUTTO - SEZIONE 5 E 6
Scala 1:200

R.U.P.
Ing. Elena Valentino

Progettisti
AREA TECNICA
Ing. Gianluigi Lalicata Arch. Corrado Olivieri

Geom. Pasquale Memoli Geom. Luigi Monetti Geom. Enrico Leone

Disegno
Geom. Carmine Memoli

data: Giugno 2013

numero elaborato
6.3

