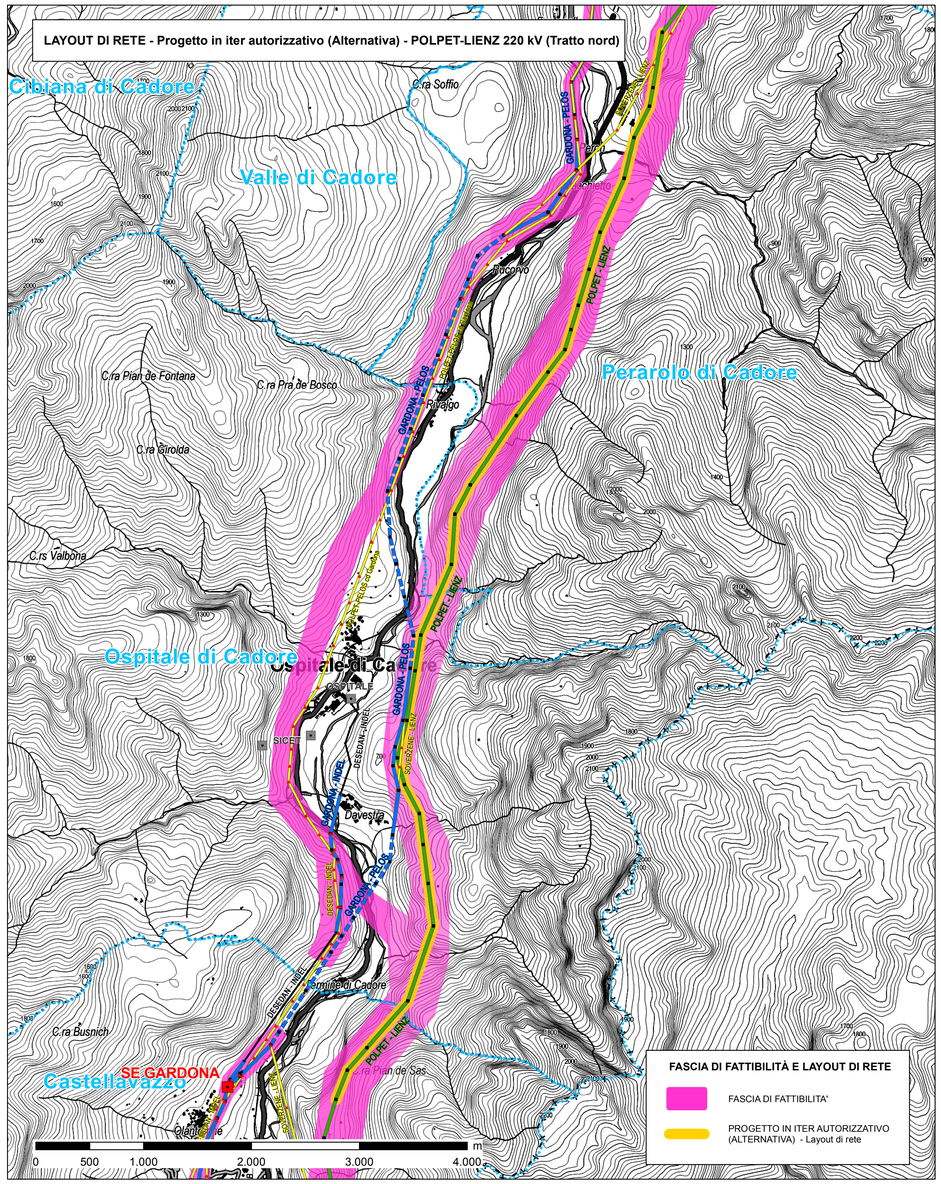

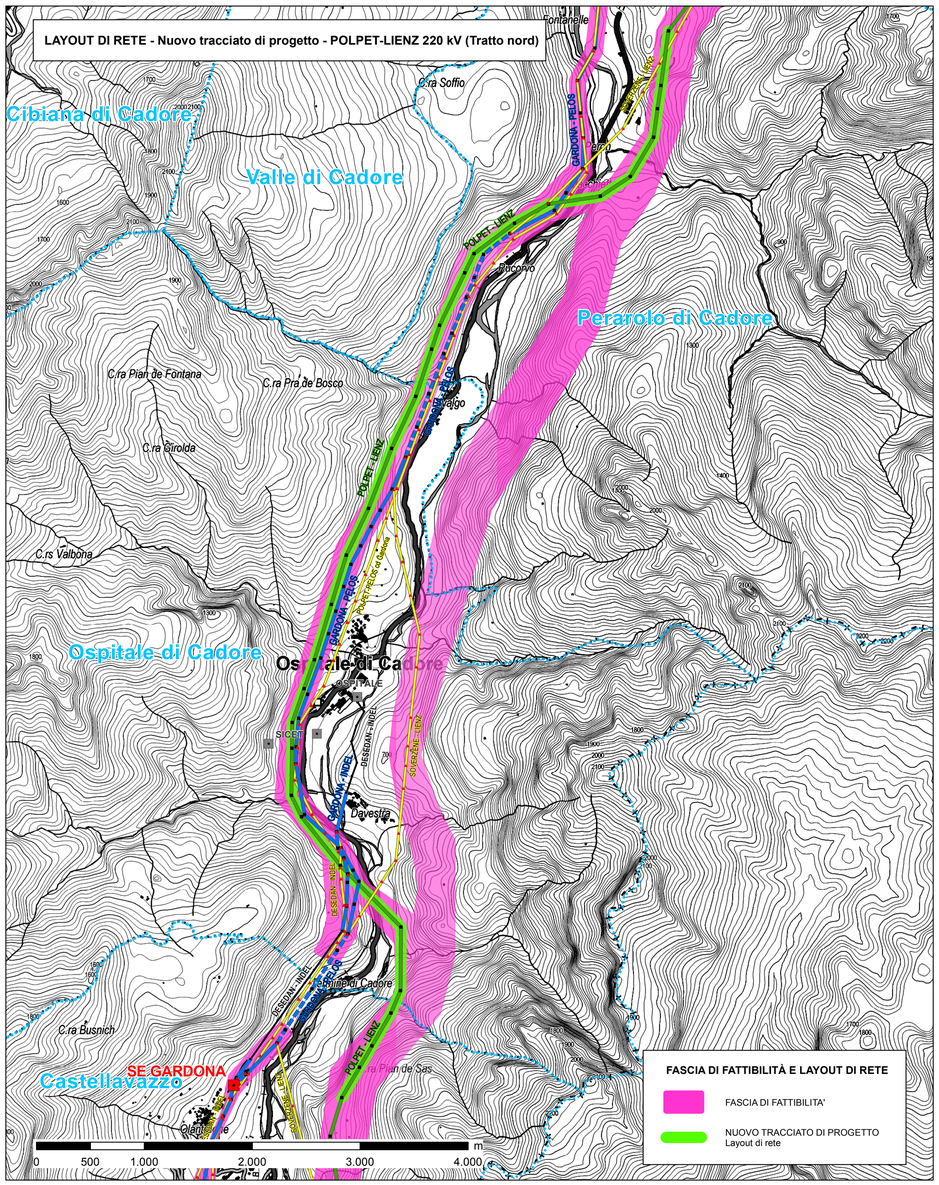

LEGENDA

N

Confine comunale

OPERE INTERESSATE DAL PROGETTO

Stazioni e centrali elettriche

- Ubicazione stazioni elettriche interessate dal progetto
- Altre centrali e/o stazioni elettriche

Elettrodotti esistenti

- Elettrodotti 220 kV e 132 kV

Elettrodotti da demolire

- Elettrodotti 220 kV e 132 kV

Elettrodotti 132 kV in progetto

- Elettrodotti aerei 132 kV
- Elettrodotti aerei 220 kV declassati a 132 kV
- Elettrodotti in cavo interrato 132 kV

Elettrodotti 220 kV in progetto

- Elettrodotti aerei 220 kV
- Elettrodotti in cavo interrato 220 kV

INQUADRAMENTO - SCALA 1:200.000

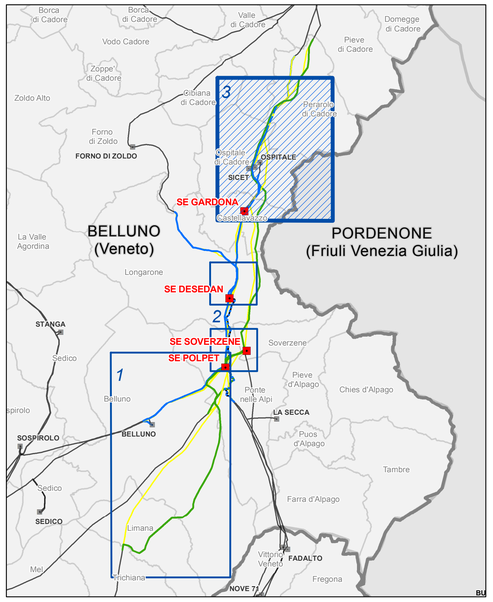

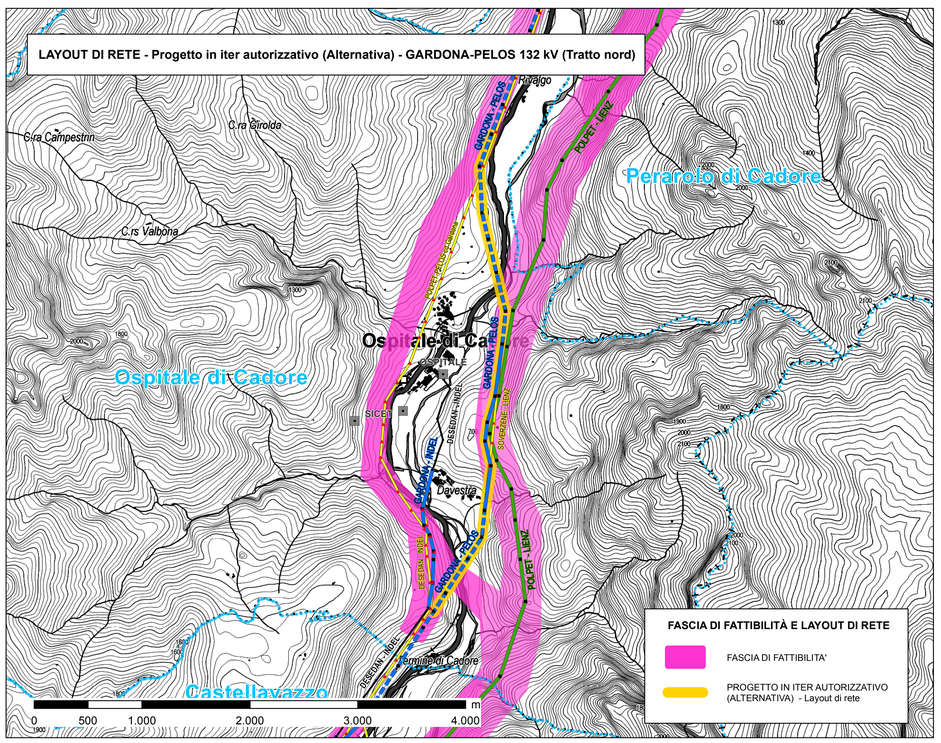

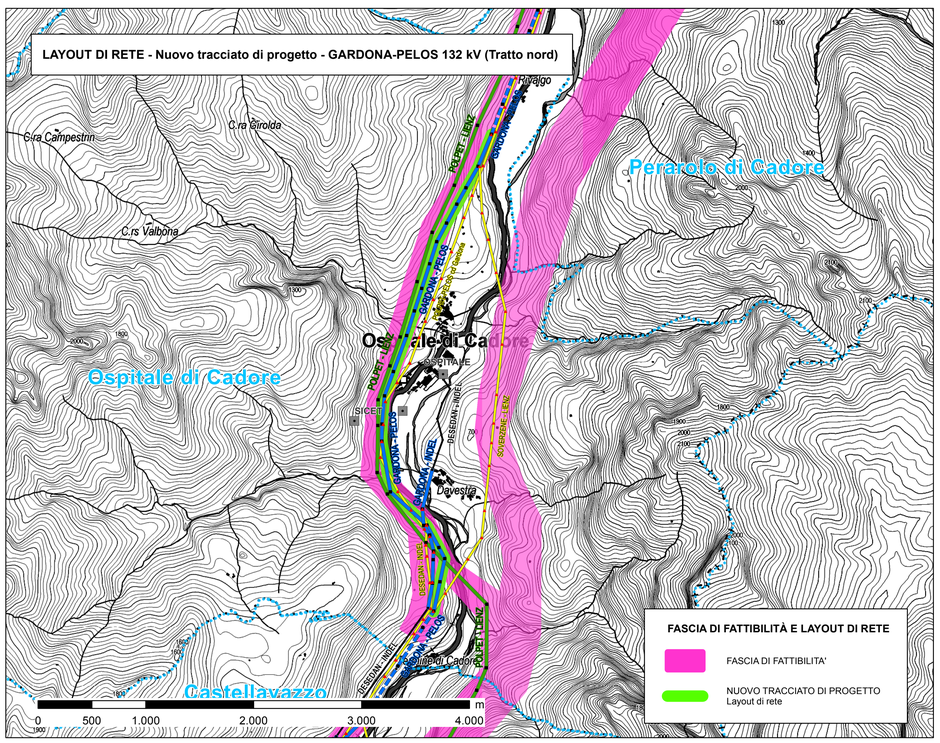

REVISIONI					
00	giugno 2013	prima emissione	GEOTECH	F.CARRARETTO	N.FERRACIN
N	DATA	DESCRIZIONE	ELABORATO	VERIFICATO	APPROVATO

PROGETTISTA	CODIFICA DELL'ELABORATO
GEOTECH S.r.l. SOCIETA' DI INGEGNERIA Via Ca' Rossa, 10 - 35129 Tel. 049/8774 - Fax. 049/8774... E-mail: info@geotech-srl.it sito: www.geotech-srl.it	D U 22215A1 B CX 11426
PROGETTO	TITOLO
OPERA N°0192	Razionalizzazione e Sviluppo della Rete di Trasmissione Elettrica Nazionale (RTN) nella media valle del Piave
RICAVATO DAL DOC. TERNA	**INTEGRAZIONI ALLO STUDIO DI IMPATTO AMBIENTALE**
CLASSIFICAZ. DI SICUREZZA	Analisi delle alternative progettuali e di tracciato

NOME DEL FILE	SCALA	FOGLIO
D U 22215A1 B CX 11426_3	1:25.000	3_3

Questo documento contiene informazioni di proprietà Terna SpA e deve essere utilizzato esclusivamente dal destinatario in relazione alle finalità per le quali è stato ricevuto. E' vietata qualsiasi forma di riproduzione o divulgazione senza l'esplicito consenso di Terna SpA.
This document contains information proprietary to TERNA S.p.A. and it will have to be used exclusively for the purposes for which it has been furnished. Whichever shape of spreading or reproduction without the written permission of TERNA S.p.A. is prohibit.