

Data: 31 luglio 2020, 09:02:26
Da: protocollo@pec.comune.desenzano.brescia.it <protocollo@pec.comune.desenzano.brescia.it>
A: consorziocepavdue@pec.saipem.com
 nuovaprandell@pec.it
 zenato@pec-mynet.it
 agriturismoarnea@pec.coldiretti.it
Oggetto: RICHIESTA MODIFICA CAVALCAFERROVIA CASCINA PERGOLA VECCHIA
Allegati: Pergola Vecchia.pdf.p7m (678.4 KB)
 Richiesta.pdf (3.6 MB)
 Segnatura.xml (3.2 KB)

Invio protocollo nr. 32966 Del 29/07/2020 oggetto : RICHIESTA MODIFICA CAVALCAFERROVIA CASCINA PERGOLA VECCHIA
 Documento principale : Pergola Vecchia.pdf.p7m
 Documenti secondari : Richiesta.pdf

Cepav Due
 E3-002855 del 31/7/20

posizione	info	act
PRE		
DIR		
DCI		X
AMB		
AMM		
PI	X	
APR		
ASDIR	X	
ASQ		
CAT		
DCO	X	
ENT		
ESP		X
ING	X	X
ITE		
PCR		
PER		
RGSS/RSPP		
REF		
RES		
LEG		



CITTÀ DI DESENZANO DEL GARDA
PROVINCIA DI BRESCIA

**SETTORE OPERE
E LAVORI PUBBLICI**

Prot. n.32966/6,5

Desenzano del Garda, 29.07.2020

Oggetto Richiesta modifica cavalcaferrovia Cascina Pergola Vecchia
IV35-PK 126+062,529

Spettabile
**CEPAV DUE
CONSORZIO ENI PER L'ALTA VELOCITA'**

Pec: consorziocepavdue@pec.saipem.com

e.p.c Sigg.ri
Parolini Giannantonio Tremonti

Vilma

PEC nuovaprandell@pec.it

Sig,
Zenato Roberto

PEC zenato@pec-mynet.it

Sig,
Podestà Dario

PEC agriturismoarnea@pec.coldiretti.it

- Vista la richiesta inviataci in data 07/07/2020 con Prot.n.29289 presentata dai Sigg.ri Parolini Giannantonio e Tremonte Vilma proprietari dei terreni ex Piano di Esproprio 72
Sig, Zenato Alberto proprietario e conduttore dei terreni ex Piano di Esproprio 54
Sig. Podestà Dario, proprietario e conduttore ex Piano di Esproprio 79
intesa alla modifica del Cavalcaferrovia da realizzare secondo il progetto esecutivo presentato da CEPAV DUE

con la presente questa Amministrazione, si fa portatrice della richiesta degli espropriandi, e pertanto si chiede a questo spett.le Consorzio di prendere in esame la sopraccitata richiesta, cui si allega alla presente, ed accettare le modifiche proposte così come da allegata bozza di modifica

IL SINDACO
Guido Malinverno

Testo firmato digitalmente ai sensi dell'art. 22 del D.Lgs. n. 82/2005 .

Via Carducci, 4 - 25015 Desenzano del Garda (BS)
Tel. 030 9994211 - Fax 030 9143700

Cod. Fisc. 00575230172 - P. IVA 00571140987
www.comune.desenzano.brescia.it



Desenzano del Garda, 6 luglio 2020

Spett.le
Arch. Guido Malinverno
Sindaco
Comune di Desenzano del Garda
Pec: protocollo@pec.comune.desenzano.brescia.it

e p.c. Spett.le
Consorzio Cepav Due
Sede legale: Viale De Gasperi, 16
20097 San Donato Milanese (MI)
Sede operativa: Via Achille Grandi, 20/C
25125 Brescia
Pec: consorziocepavdue@pec.saipem.com

OGGETTO: modifiche e analisi di progetto Linea AV/AC Torino-Venezia Tratta Milano-Verona
Lotto Funzionale Brescia-Verona
Provincia di Brescia - Comune di Desenzano del Garda – Cavalcaferrovia Cascina Pergola Vecchia
IV35 – PK 126+062,529

Gli scriventi:

Parolini Giannantonio e Tramonte Vilma soci e titolari della Tenuta Prandell s.s. con sede legale in Castelnuovo del Garda (VR) Via Garibaldi, 68 Fraz. Sandra – proprietario dei terreni Piano di Esproprio 72
pec. nuovaprandell@pec.it

Zenato Alberto legale rappresentante della Zenato Azienda Vitivinicola S.r.l. con sede legale in Peschiera del Garda (VR) Via S Benedetto, 8 – proprietario e conduttore dei terreni ex Piano di Esproprio 54
pec. zenato@pec-mynet.it

Podestà Dario residente a Desenzano del Garda (BS) Loc. Armea, 1 – proprietario e conduttore Piano di Esproprio 79 pec. agriturismoarimea@pec.coldiretti.it

a seguito della visione del progetto esecutivo sviluppato da Cepav2 per il Cavalcaferrovia in Località Cascina Pergola Vecchia identificato con il numero IV35 al PK 126+062,529 e agli incontri effettuati presso la sua spettabile amministrazione, a seguito di diversi colloqui eseguiti con i tecnici e progettisti con il General Contractor società Consorzio Cepav Due, è emerso quanto segue:

- Rispetto alla proposta accettata dal Comune di Desenzano del Garda nel 2016 e visibile nel disegno allegato con il colore blu, è migliorativo variare tale progetto con un cavalcaferrovia meno impattante sia dal punto di vista paesaggistico che di occupazione del suolo;
- Dalla disamina dei luoghi e dai vincoli esistenti sugli stessi, l'unica soluzione progettuale proposta e accettabile da tutti è quella visibile nel disegno allegato con il colore rosso, ovvero un cavalcaferrovia che andrebbe in parte a sovramontare l'esistente sebbene con un grado di inclinazione rispetto ai

- binari della costruente linea ferroviaria e autostrada di circa 18° al fine di ridurre gli angoli di curvatura delle rampe;
- Che dalla versione progettuale come da disegno allegato in colore rosso potrebbe soddisfare tutte e tre le proprietà scriventi anche per la viabilità alternativa in fase di cantiere;


tutto ciò premesso, gli scriventi sono a confermare il loro benessere alla realizzazione di tale opera e sono a chiedere a Questa Spettabile Amministrazione che si faccia portatrice degli interessi sia privati (che nel nostro caso vorrebbe dire minor superficie di esproprio e salvaguardia delle piantumazioni esistenti) che pubblici in quanto di minor impatto paesaggistico (visto che la viabilità subirebbe una minima variante rispetto all'esistente).

Certi nel seguito di tale proposta, l'occasione è gradita per porgere cordiali saluti

Parolini Giannantonio e Tramonte Vilma




Zenato Alberto

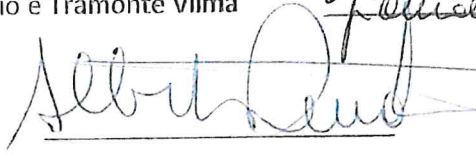


Podestà Dario



Allegati : disegno in bozza

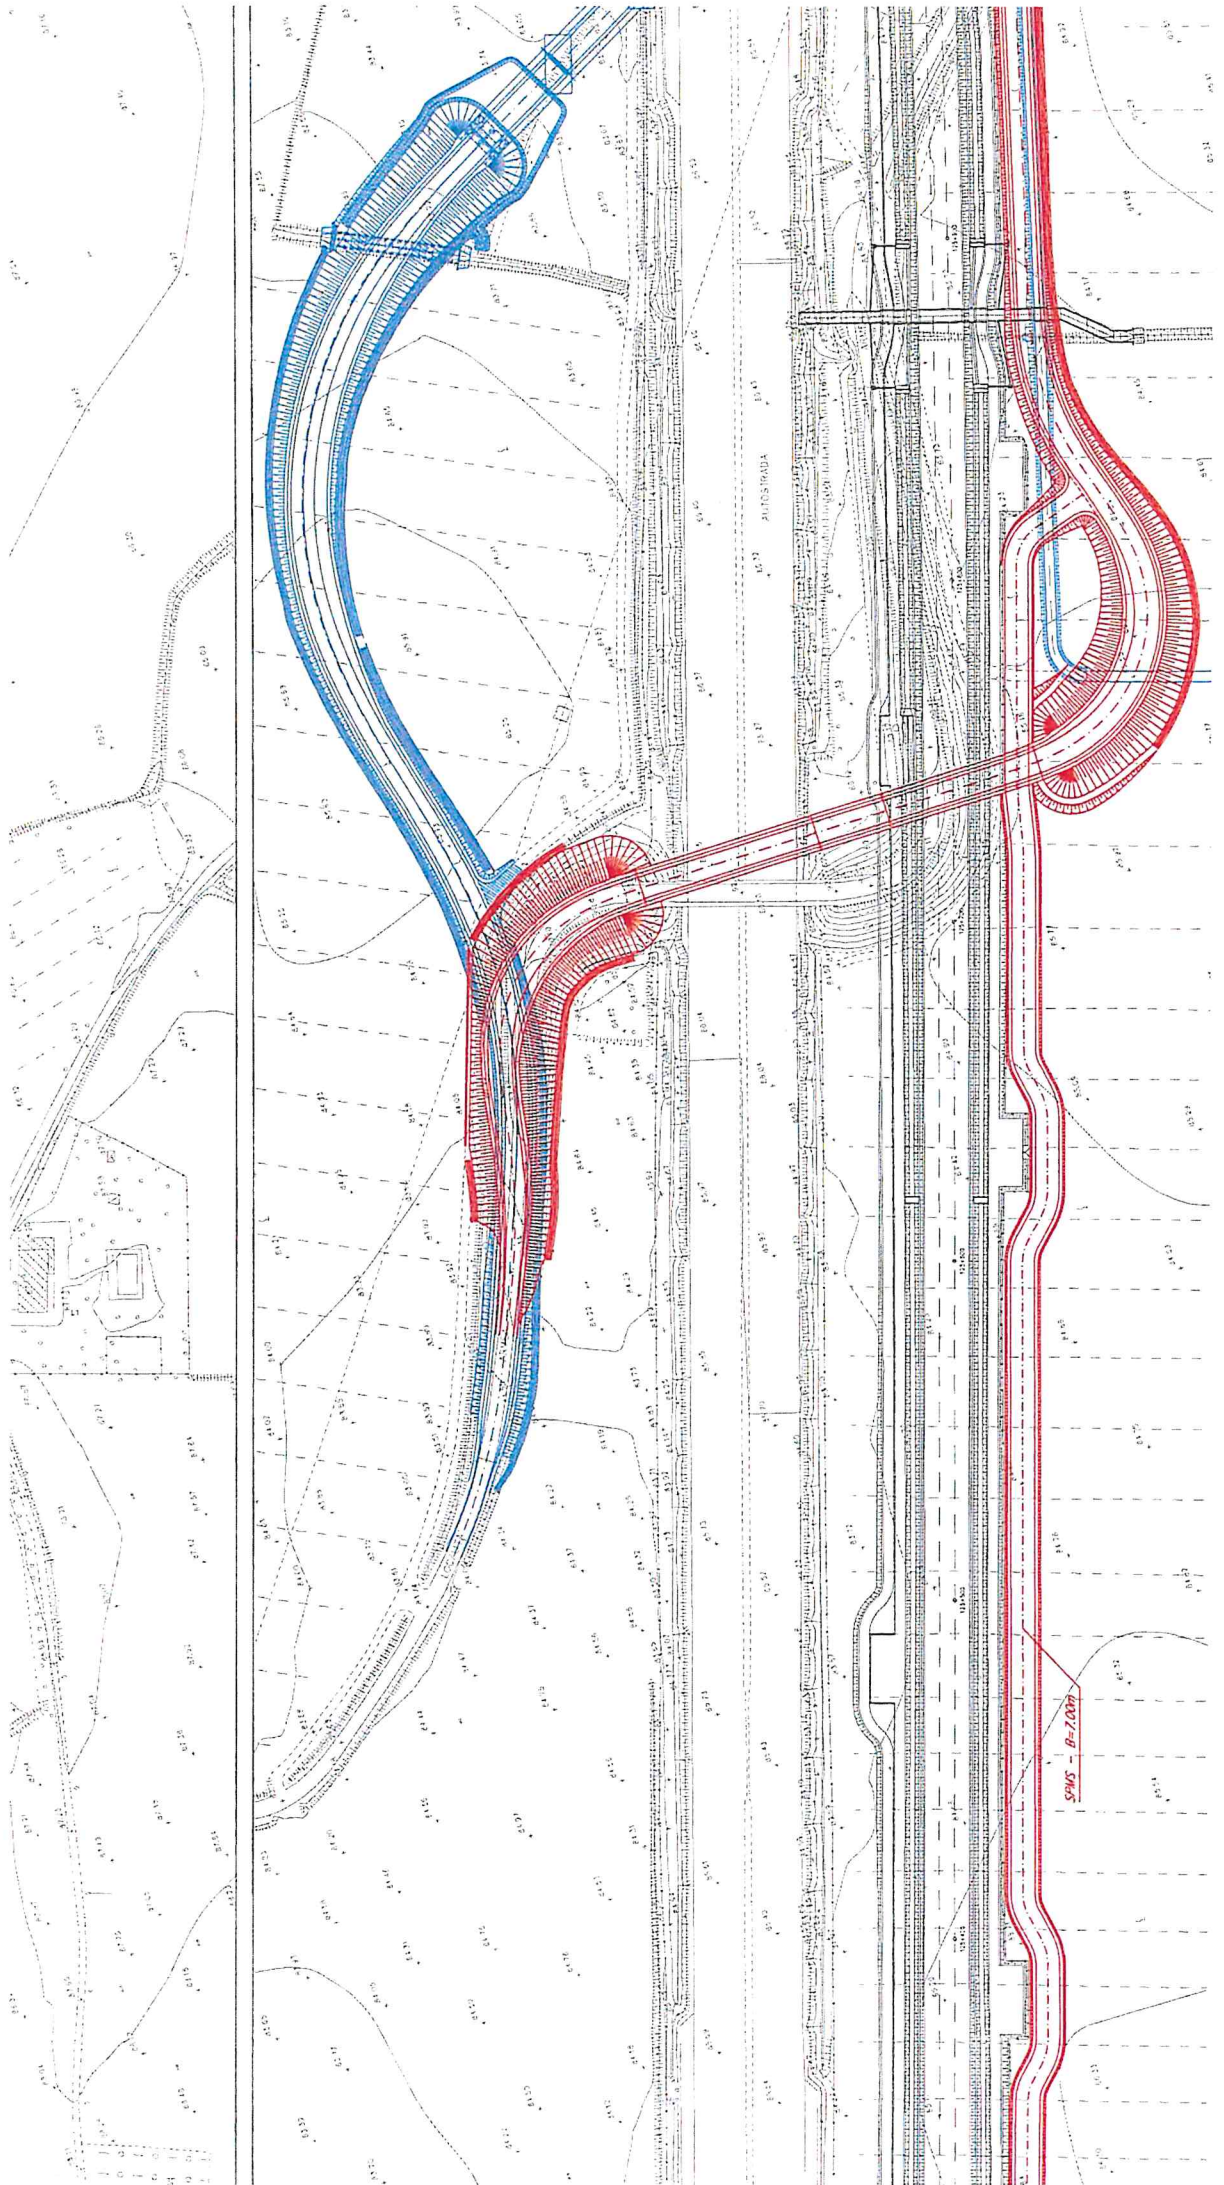

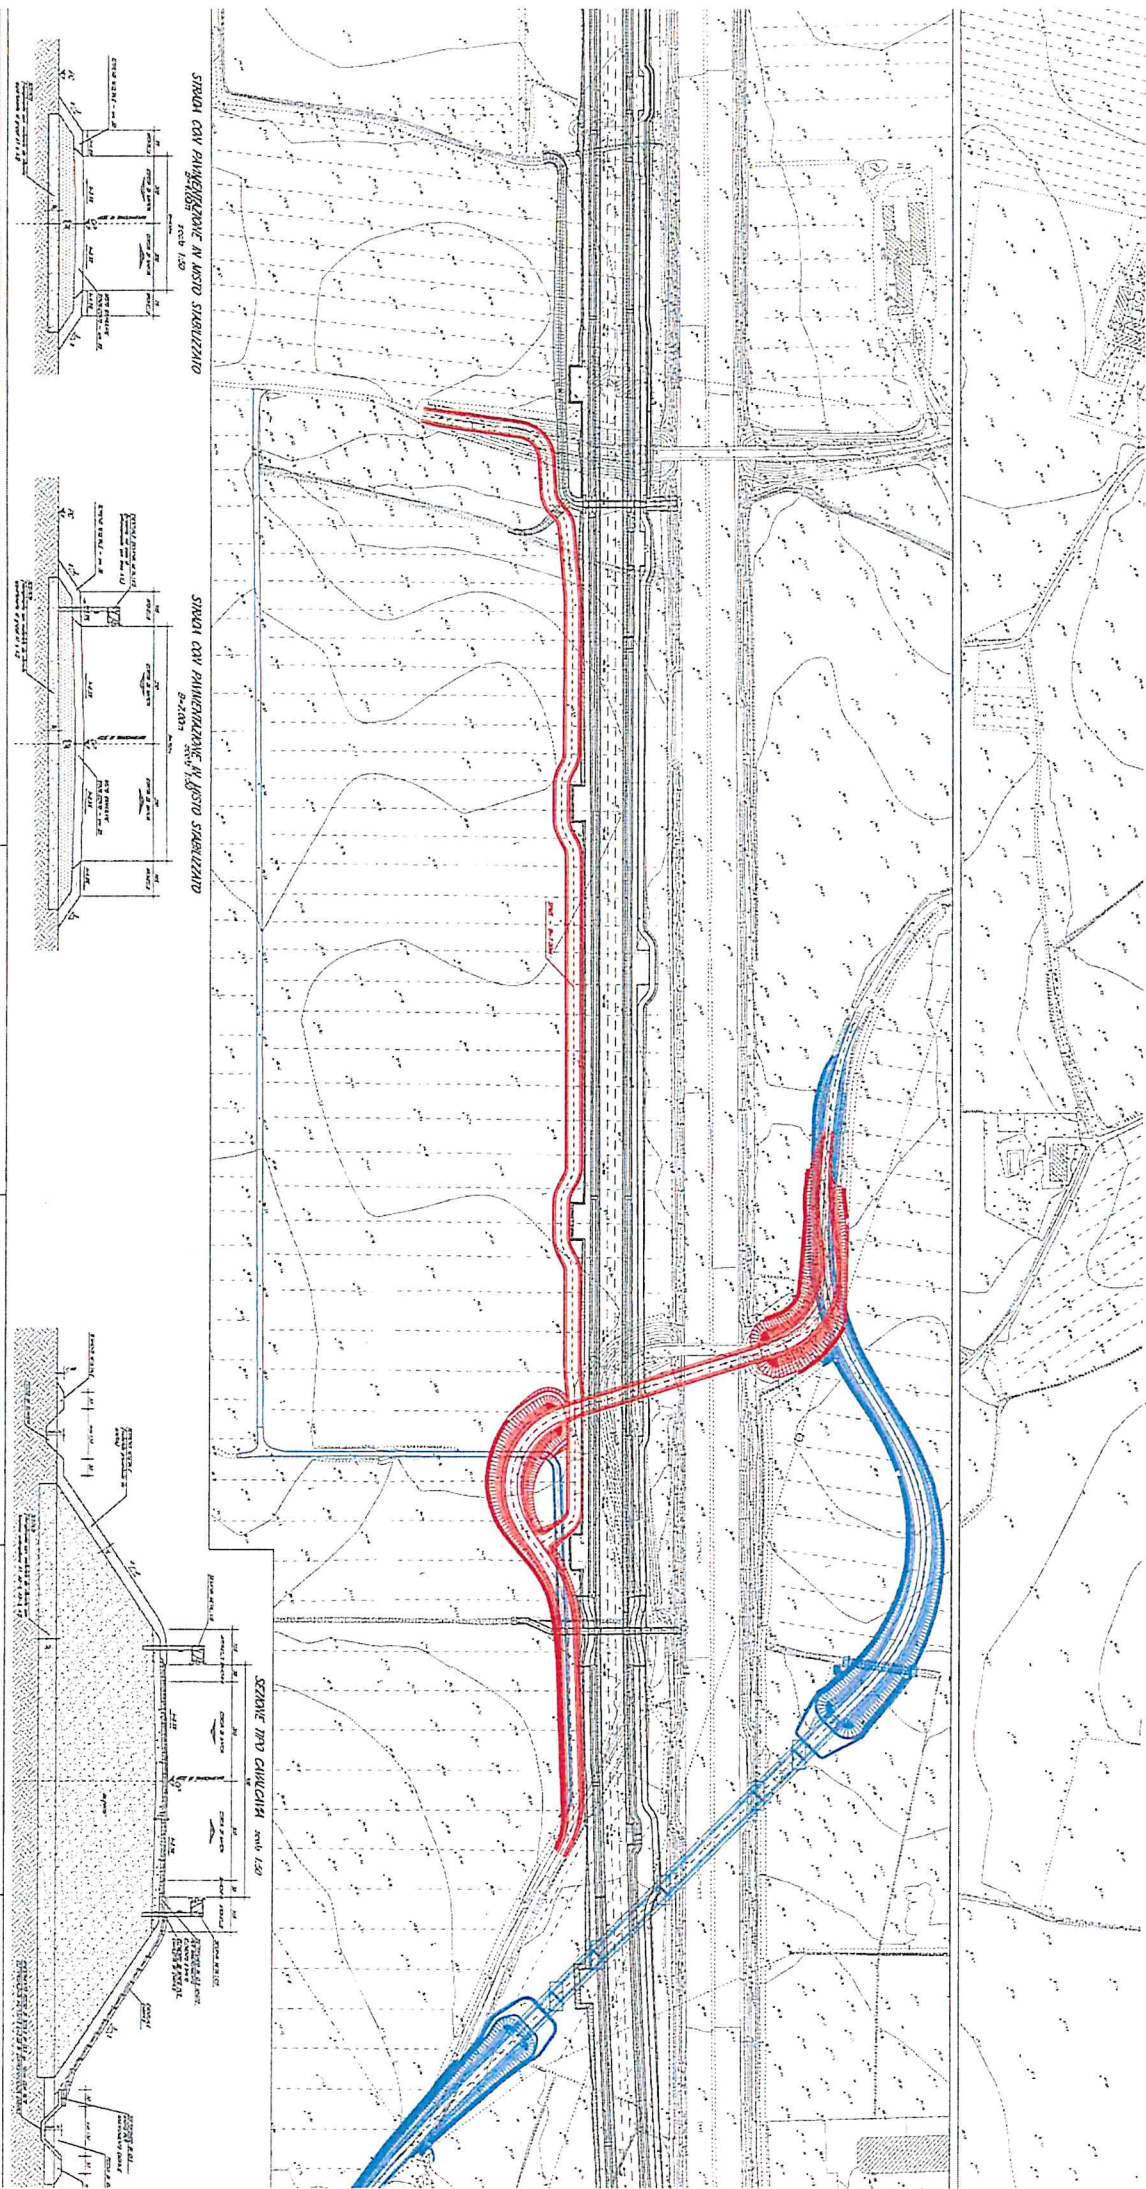

Data: 16 marzo 2021, 12:21:48
Da: sue@pec.comune.desenzano.brescia.it <sue@pec.comune.desenzano.brescia.it>
A: consorziocepavdue@pec.saipem.com
Oggetto: RISCONTRO A VS. NOTA E3/L-000768/21DEL 19/02/2021, PROT.GEN.COMUNE DESENZANO DEL GARDA N.11.587 DEL 23/02/2021-ADEGUAMENTO ELABORATI URBANISTICI. CAVALCAVIA CASCINA PERGOLA VECCHIA IN LOCALITA' ARMEA - COD.WBS IV35
Allegati: Cavalcavia Armea.pdf (299.7 KB)
 Cavalcavia Armea.pdf.p7m (301.2 KB)
 Segnatura.xml (2.1 KB)

Invio protocollo nr. 15328 Del 16/03/2021 oggetto : RISCONTRO A VS. NOTA E3/L-000768/21DEL 19 /02/2021, PROT.GEN.COMUNE DESENZANO DEL GARDA N.11.587 DEL 23/02/2021-ADEGUAMENTO ELABORATI URBANISTICI. CAVALCAVIA CASCINA PERGOLA VECCHIA IN LOCALITA' ARMEA - COD.WBS IV35
 Documento principale : Cavalcavia Armea.pdf
 Documenti secondari : Cavalcavia Armea.pdf.p7m

Cepav Due		
E3- 000349	del 16/3/21	
posizione	info	act
PRE		
DIR		
DCI		X
AMB		
AMM		
PI	X	
APR		
ASDIR		
ASQ		
CAT		
DCO		X
ENT	X	
ESP	X	
ING	X	
ITE		X
PCR		
PER		
RGSS/RSPP		
REF		
RES		
LEG		



CITTÀ DI DESENZANO DEL GARDA
PROVINCIA DI BRESCIA

Area Servizi al Territorio
Settore Urbanistica e Territorio

Spett. Consorzio Cepav Due
Via Achille Grandi, 20/C
25125 Brescia
consorziocepavdue@pec.saipem.com

VS RIFERIMENTO: Prog. IN0R – Tratta AV/AC Milano-Verona Lotto Funzionale Brescia Est – Verona Secondo Atto Integrativo del 6 giugno 2018. Delibera CIPE n. 42 del 10/07/2017. CUP: F81H91000000008.

OGGETTO: Riscontro a Vs nota E3/L-000768/21 del 19/02/2021, prot. gen. Comune Desenzano del Garda n. 11.587 del 23/02/2021 – Adeguamento elaborati urbanistici. CAVALCAVIA Cascina Pergola Vecchia in località Armea - cod. wbs IV35.

Facendo seguito alla Vs. nota in oggetto, si comunica che con D.G.C. n. 35 del 16/02/2021 è stato avviato il procedimento di variante al Piano di Governo del Territorio vigente ai sensi dell'art. 13 della L.R. n. 12/2005 e s.m.i..

Nell'ambito di tale revisione si provvederà ad adeguare gli elaborati urbanistici relativi al progetto del cavalcavia Pergola Vecchia in località Armea - cod. wbs IV35, oggetto della Vostra nota sopra citata.

A tal fine si chiede di porre a disposizione dell'ufficio comunale i relativi elaborati, ultima versione, in formato .dwg.

Si ringrazia per la collaborazione.

Cordiali saluti.

**Il Responsabile del Settore
Urbanistica e Territorio
Geom. Luigi Rossi**

(Documento firmato digitalmente
ai sensi del D. Lgs. 82/2005 e s.m.i. e norme collegate)