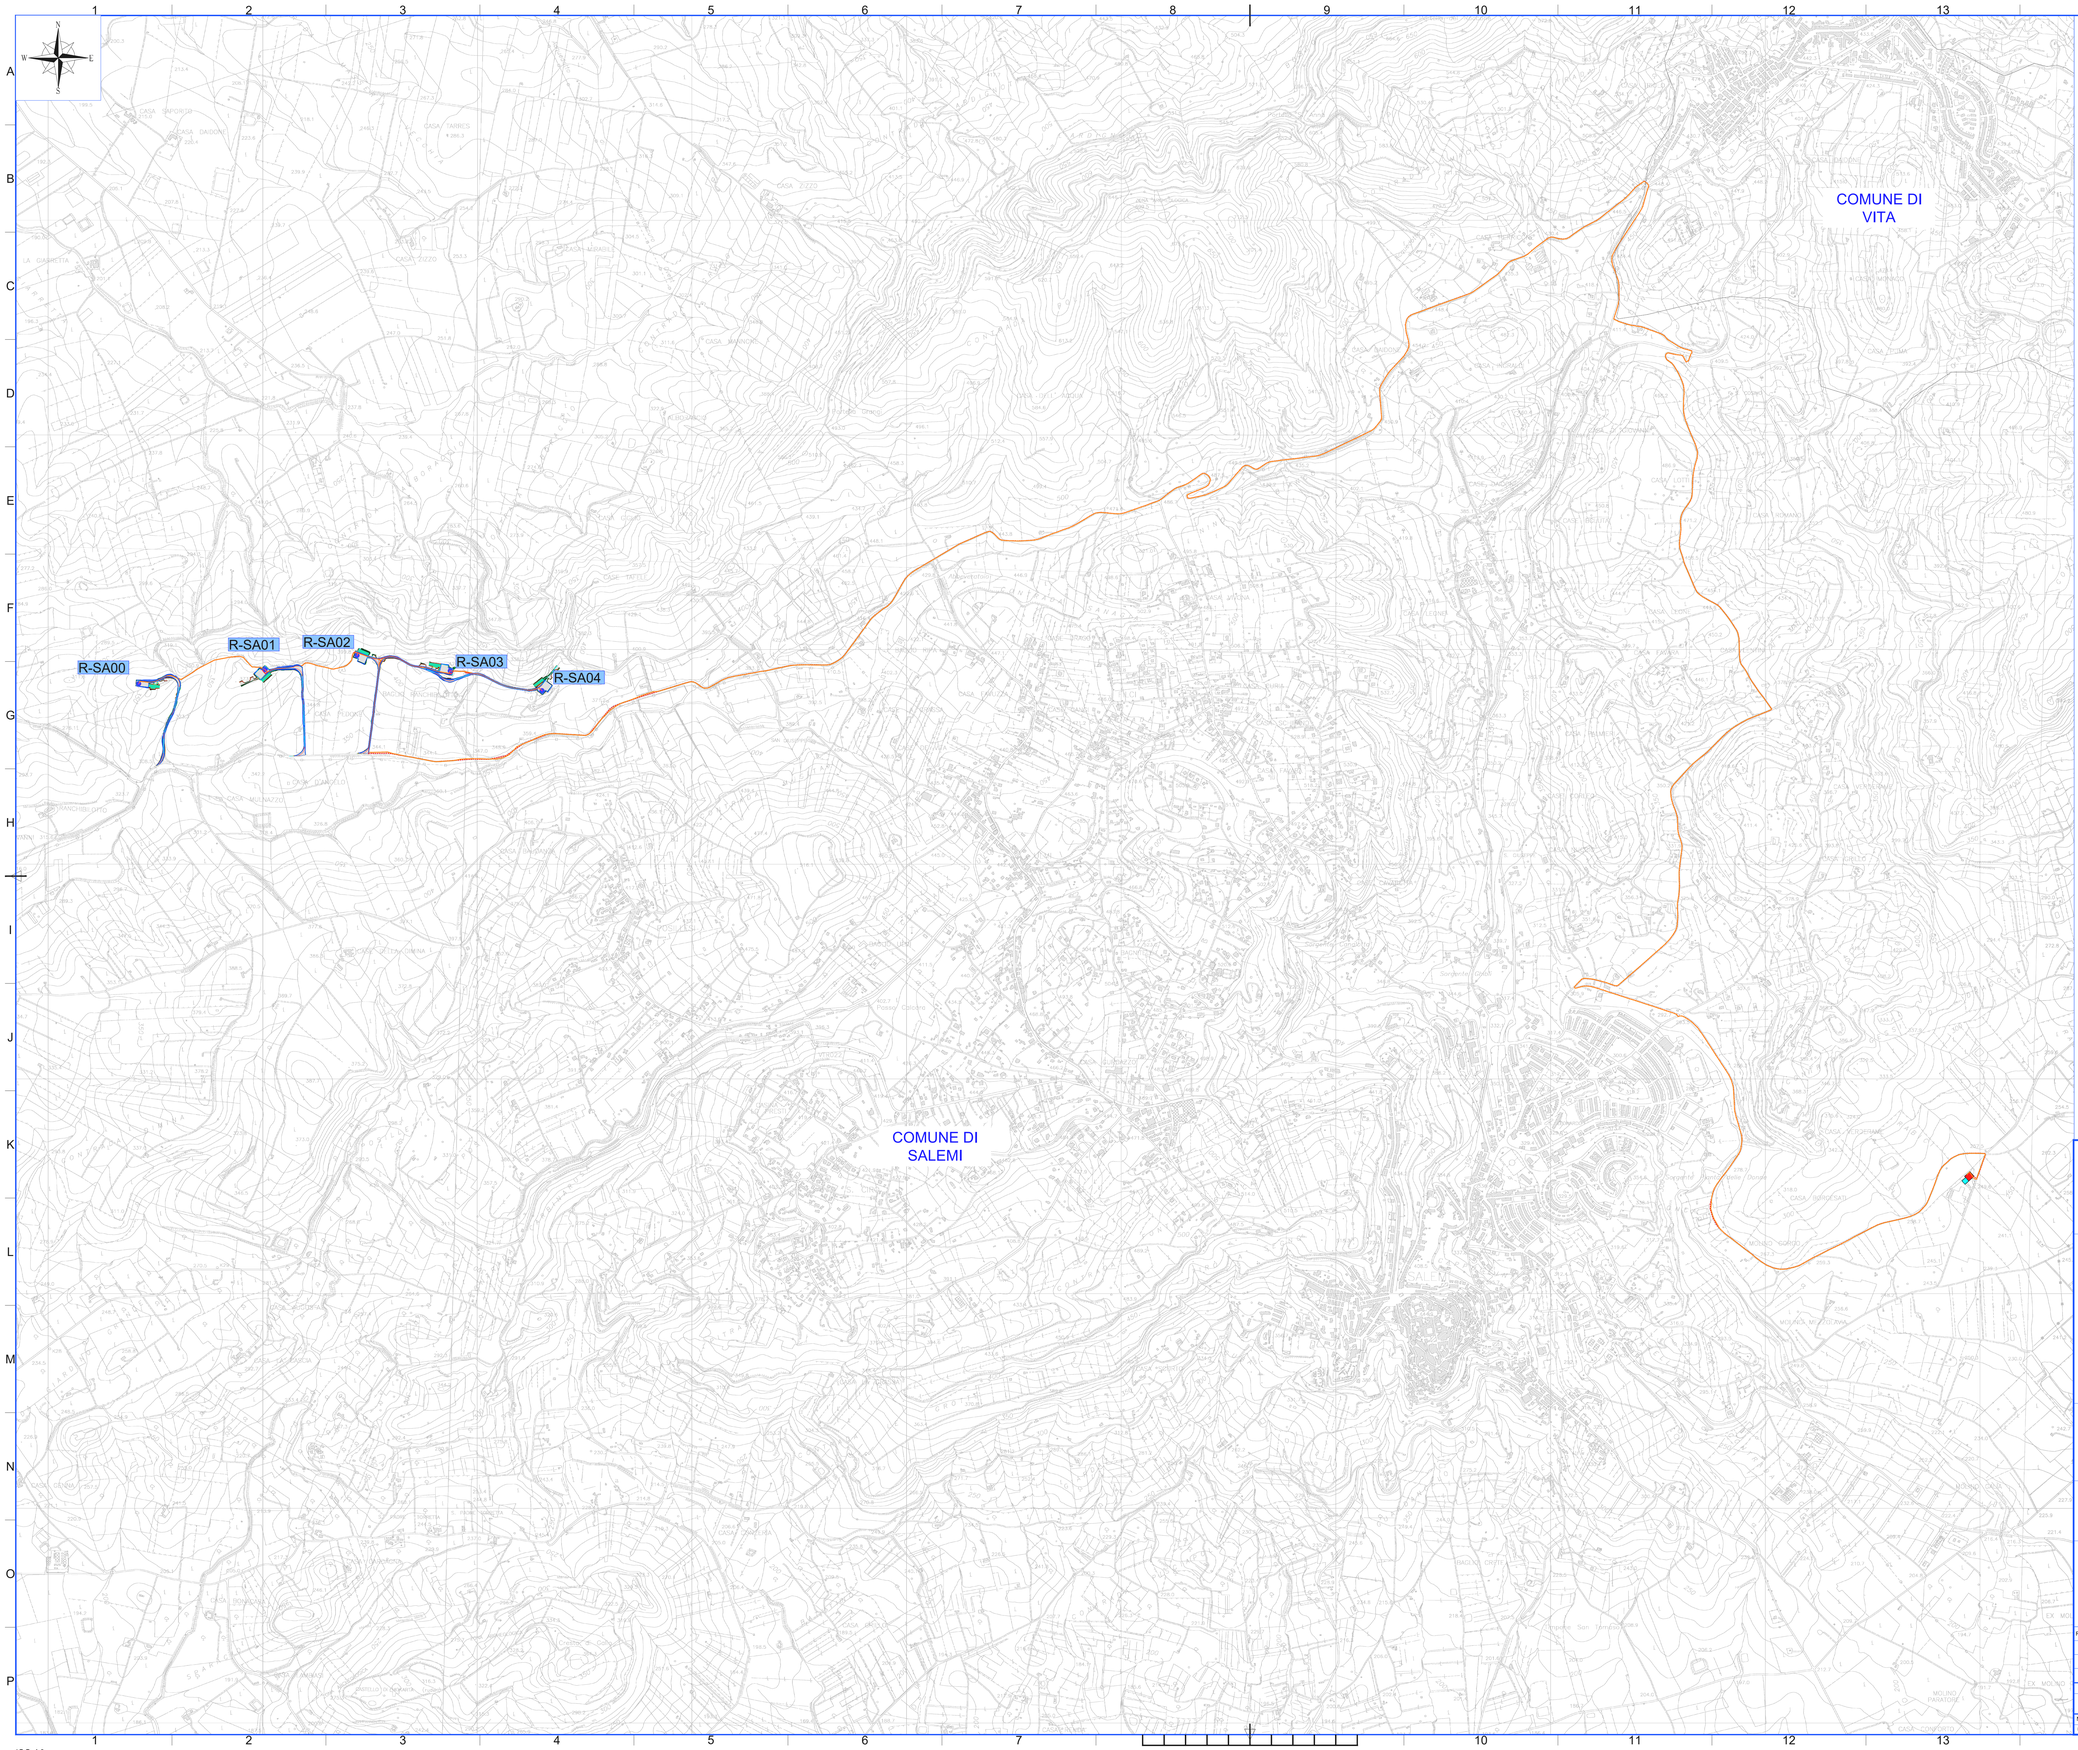

LEGENDA

R-SA01	Nome aerogeneratori
SSE	Sottostazione Elettrica "Salemi"
	PROGETTO ESECUTIVO
	Posizione aerogeneratori progetto esecutivo
	Percorso cavidotto MT progetto esecutivo
	Viabilità e piazzole progetto esecutivo
	aree temporanee
	PROGETTO AUTORIZZATO
	Posizione aerogeneratori progetto autorizzato
	Percorso cavidotto MT progetto autorizzato
	Viabilità e piazzole progetto autorizzato

REGIONE SICILIA
Provincia di Trapani
COMUNE DI SALEMI

PROGETTO

POTENZIAMENTO PARCO EOLICO SALEMI

PROGETTO ESECUTIVO

COMMITTENTE

ERG Wind Energy

ERG EVOLVING ENERGIES

PROGETTISTA

Hydro Engineering s.s.
di Damiano e Mariano Galbo
via Rossotti, 39
91011 Alcamo (TP) Italy

ORDINE DEGLI INGEGNERI prov. TRAPANI Ing. Mariano Galbo N. 724

OGGETTO DELL'ELABORATO

1- VIABILITA' E PIAZZOLE
1.1-PARTE GENERALE
PLANIMETRIA DI CONFRONTO TRA PROGETTO AUTORIZZATO ED ESECUTIVO

REV.	DATA	ATTIVITA'	REDATTO	VERIFICATO	APROVATO
0	Febbraio 2023	PRIMA EMISSIONE	IP	PA	MG

CODICE PROGETTISTA	DATA	SCALA	FORMATO	FOGLIO	CODICE COMMITTENTE IMP.	DISC.	TIPO DOC.	PROGR.	REV
-	Febbraio 2023	1:10.000	A0	1 di 1	SLM	EXE	TAV	0007	00

NOME FILE: SLM-EXE-TAV-0007_00_planimetria confronto autorizzato esecutivo.dwg

ERG Wind Sicilia 6 S.r.l. si riserva tutti i diritti su questo documento che non può essere riprodotto neppure parzialmente senza la sua autorizzazione scritta.

ISO A0