


Legenda

Esistente - Elettrodotto aereo a 150kV - Linea 385 "Centrale Ozieri - C.P. Buddusò"


XX
Posizione e numero sostegno **esistente** - da riutilizzare

XX
Progetto - **Nuova Realizzazione** - Posizione e numero nuovo sostegno

XX
Progetto - **Demolizioni** - Posizione e numero sostegno da demolire

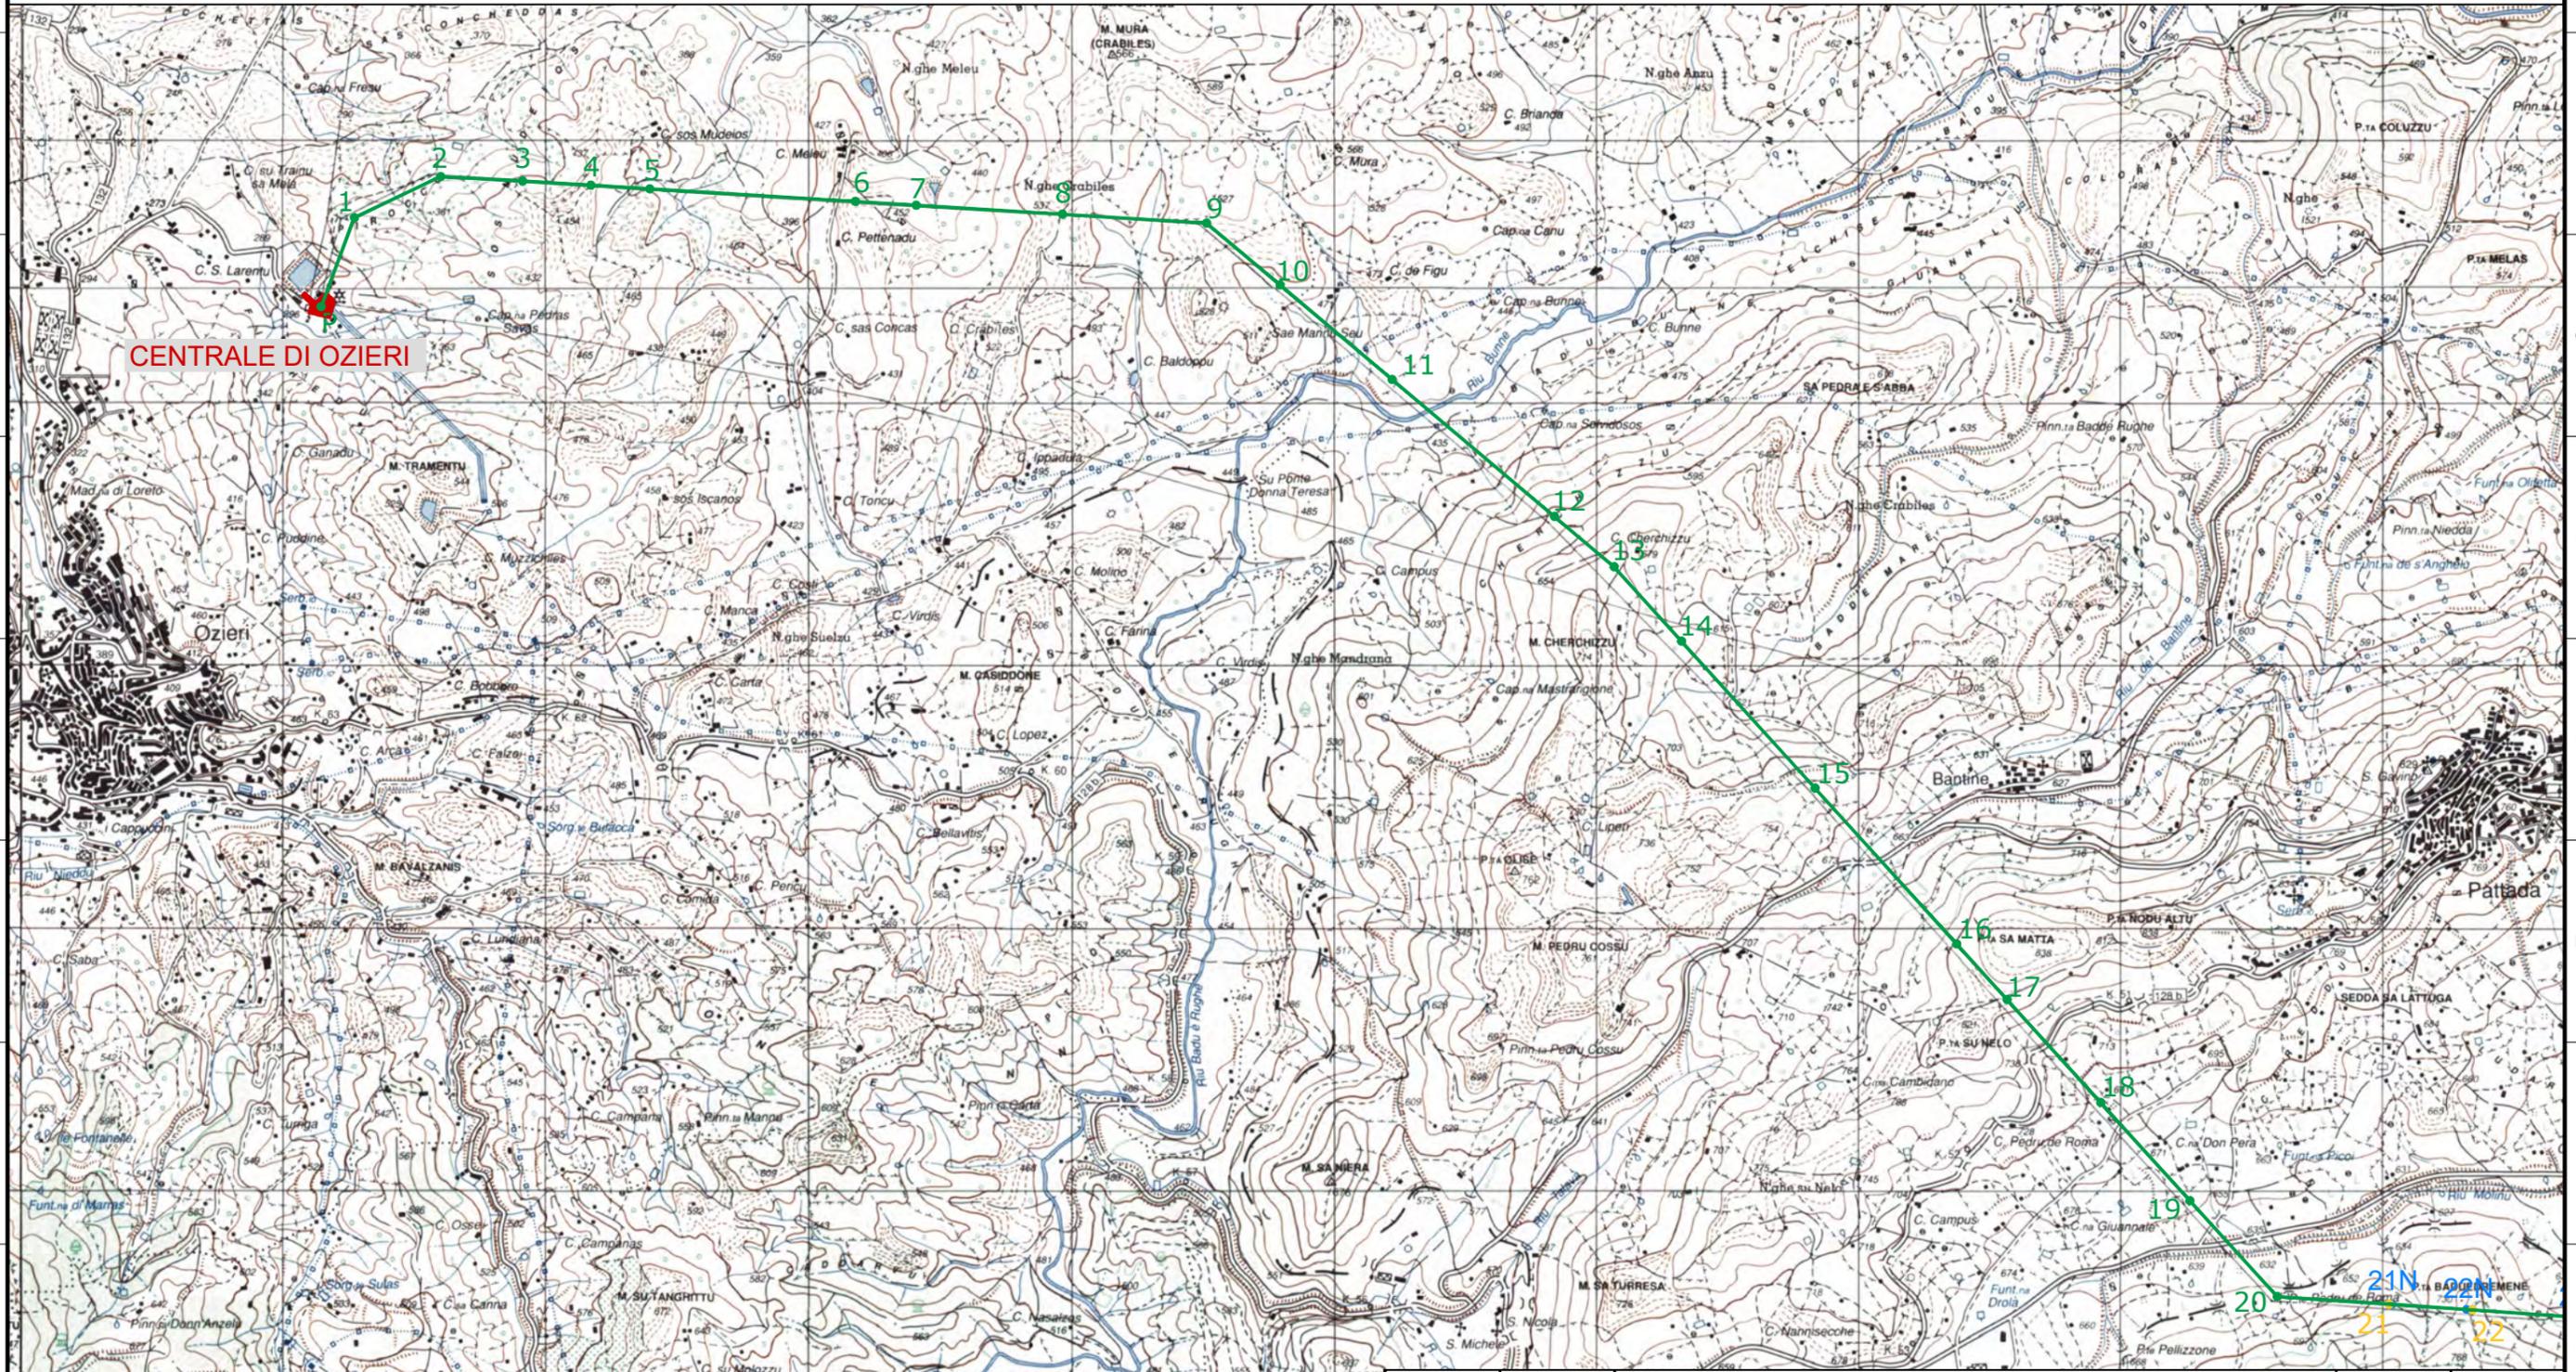

0	Luglio 2020	Emissione	3E	GES2
Revisione	Data	DESCRIZIONE	Redatto	Approvato
GREENENERGYSARDEGNA2		Commessa	Scala 1:25000	
		POTENZIAMENTO ELETTRODOTTO RTN 150 kV	Formato A3	
		"Chilivani-Ozieri-Buddusò-Siniscola 2"	Foglio 1 di 3	
		Titolo	Id. 020.20.01.W06	
3E Ingegneria S.r.l.		Corografia		

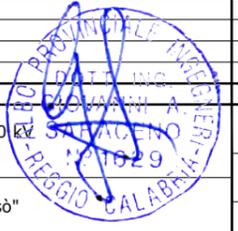

Legenda

— Esistente - Elettrodotto aereo a 150kV - Linea 385 "Centrale Ozieri - C.P. Buddusò"


● XX Posizione e numero sostegno **esistente** - da riutilizzare

● XX Progetto - **Nuova Realizzazione** - Posizione e numero nuovo sostegno

● XX Progetto - **Demolizioni** - Posizione e numero sostegno da demolire



0	Luglio 2020	Emissione	3E	GES2
Revisione	Data	DESCRIZIONE	Redatto	Approvato
GREENENERGYSARDEGNA2		Commissa	Scala 1:25000	
		POTENZIAMENTO ELETTRODOTTO RTN 150 kV	Formato A3	
		"Chilivani-Ozieri-Buddusò-Siniscola 2"	Foglio 2 di 3	
		Titolo	Id. 020.20.01.W06	
3E Ingegneria S.r.l.		Linea 385 "Centrale Ozieri - C.P. Buddusò"	Corografia	

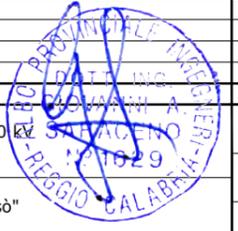


Legenda

— Esistente - Elettrodotto aereo a 150kV - Linea 385 "Centrale Ozieri - C.P. Buddusò"

● XX Posizione e numero sostegno **esistente** - da riutilizzare

● XX Progetto - **Nuova Realizzazione** - Posizione e numero nuovo sostegno

● XX Progetto - **Demolizioni** - Posizione e numero sostegno da demolire

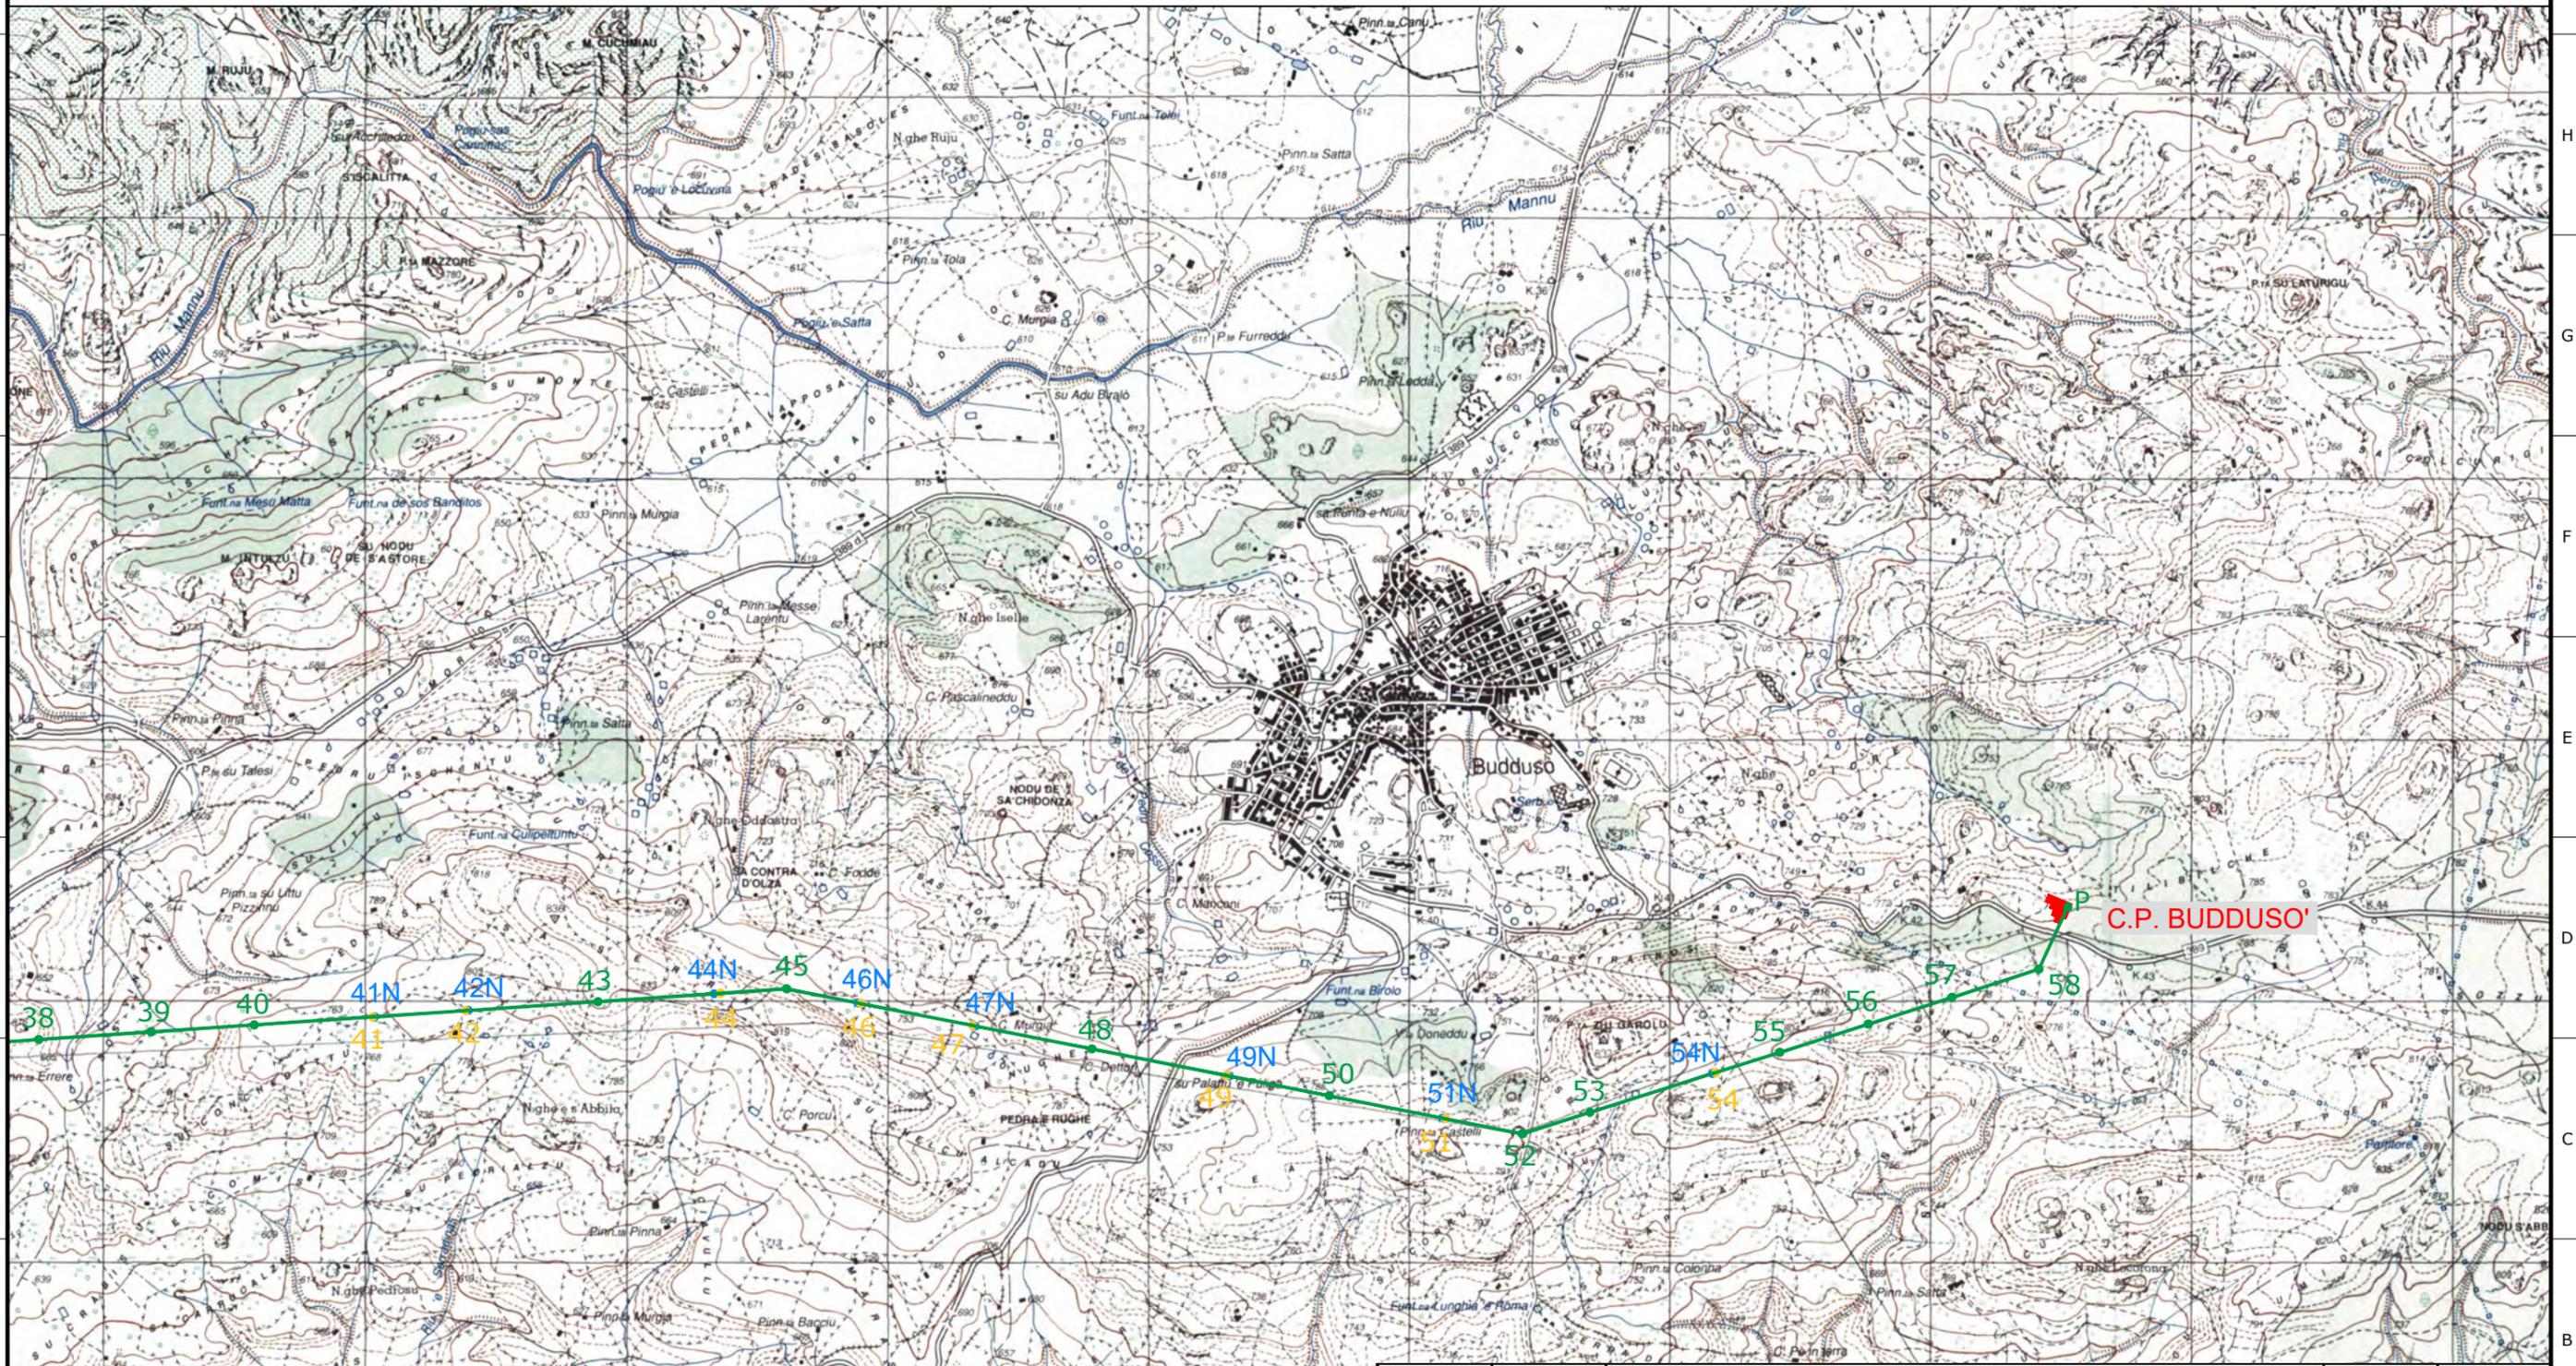

0	Luglio 2020	Emissione	3E	GES2
Revisione	Data	DESCRIZIONE	Redatto	Approvato
GREENENERGYSARDEGNA2	Commessa	POTENZIAMENTO ELETTRODOTTO RTN 150 kV "Chilivani-Ozieri-Buddusò-Siniscola 2"	Scala	1:25000
3E Ingegneria S.r.l.	Titolo	Linea 385 "Centrale Ozieri - C.P. Buddusò"	Formato	A3
	Corografia		Foglio	3 di 3
			Id.	020.20.01.W06

