

AL MINISTERO DELL'AMBIENTE DELLA  
TUTELA DEL TERRITORIO E DEL MARE  
DIREZIONE GENERALE PER LE  
VALUTAZIONI AMBIENTALI  
VIA C. COLOMBO, 44

00147 ROMA



Ministero dell'Ambiente e della Tutela del Territorio e  
del Mare - Direzione Generale Valutazioni Ambientali

E.prot DVA-2011-0031891 del 21/12/2011

**OGGETTO: OSSERVAZIONE ALLA REALIZZAZIONE DI NUOVO ELETTRODOTTO  
A 380 KV IN SEMPLICE TERNA TRA LA ESISTENTE STAZIONE E-  
LETTICA DI COLUNGA (BO) E LA ESISTENTE STAZIONE ELETTRI-  
CA DI CADENZANO (FI) E LE OPERE CONNESSE ALLA REALIZZA-  
ZIONE DELLO STESSO. TRATTA COMPRESA TRA I TRALICCI N. 4 -  
5 - 6 - 7 IN COMUNE DI SAN LAZZARO DI SAVENA (BO)**

La sottoscritta:

**FINI AUGUSTA**

nata a PIANORO (BO) il 18-07-1933

residente in SAN LAZZARO DI SAVENA (BO)

Via CROCE DELL'IDICE n° 10/B

In qualità di:

proprietaria di immobili, siti nel comune di San Lazzaro di Savena in Via Croce  
dell'Idice 10/B, interessati dall'intervento in oggetto,

**invia**

a Codesto Spettabile Ministero, una copia dell'osservazione di cui all'oggetto, presen-  
tata all'Ufficio Protocollo del Comune di San Lazzaro di Savena (BO) il 15 dicembre  
2011 con numero di Protocollo Generale 51767.

Data 15.12.11

Firma

Finì Augusta



# COMUNE DI SAN LAZZARO DI SAVENA

Spett.le COMUNE DI SAN LAZZARO DI SAVENA

Preg.ma Ing.

Elisabetta Ferri

Settore progetti ambientali

Piazza Bracci, 1

40068 SAN LAZZARO DI SAVENA

Spett.le REGIONE EMILIA ROMAGNA

Preg.ma Arch.

Rosanna Zavattini

Ufficio Valutazione Impatto Ambientale

(VIA)

Spett.le TERNA Rete Elettrica Nazionale S.p.a.

Via Battocchio, 4

40055 CASTENASO (BO)

**OGGETTO: OSSERVAZIONE ALLA REALIZZAZIONE DI NUOVO ELETTRODOTTO A 380 KV IN SEMPLICE TERNA TRA LA ESISTENTE STAZIONE ELETTRICA DI COLUNGA (BO) E LA ESISTENTE STAZIONE ELETTRICA DI CADENZANO (FI) E LE OPERE CONNESSE ALLA REALIZZAZIONE DELLO STESSO. TRATTA COMPRESA TRA I TRALICCI N. 4 - 5 - 6 - 7 IN COMUNE DI SAN LAZZARO DI SAVENA (BO)**

La sottoscritta:

**FINI AUGUSTA**

nata a PIANORO (BO) il 18-07-1933

residente in SAN LAZZARO DI SAVENA (BO)

Via CROCE DELL'IDICE n° 10/B

In qualità di:

proprietaria di immobili interessati dall'intervento in oggetto,

**ESAMINATO**

L'elaborato TERNA SRIARI10071 - TAV. 2.5.1/II sul quale sono riportati gli esistenti Tralicci della linea elettrica da dimettere e i nuovi Tralicci N. 4 - 5 - 6 - 7,

**OSSERVA**

che il traliccio di progetto N. 6 del nuovo Elettrodotto risulta spostato verso Nord rispetto all'esistente Traliccio di circa m. 90 (metri novanta), ed in particolare esso è previsto:

- in aderenza all'unico vialetto privato di accesso ai fabbricati di proprietà Fini Augusta ed eredi di Poli Guido e al fabbricato (di recente costruzione) di proprietà dei Sigg.ri Poli Sandra e Lambertini Luciano;
- in posizione ravvicinata e frontale rispetto ai due fabbricati ad uso residenziale ed ai fabbricati di pertinenza causandone un notevole deprezzamento.

Il nuovo Elettrodotto, si avvicina a detti fabbricati di circa m. 35 (metri trentacinque) aggravandone notevolmente la esistente servitù anche per le seguenti ragioni:

- incombente vicinanza del Traliccio N. 6 sull'unica stradina di accesso ai suddetti fabbricati diramata dalla strada comunale Via Croce dell'Idice;
- il traliccio N. 6 (spostato verso Nord di circa metri novanta rispetto al più vicino esistente traliccio) dominerebbe la visuale dalla porte e finestre del prospetto principale dei fabbricati, in quanto la posizione di progetto del Traliccio N. 6 è molto più vicina a detti fabbricati rispetto all'esistente traliccio.

#### SI CHIEDE

pertanto che venga riesaminata la ubicazione dei Tralicci di progetto senza discostarsi in modo significativo dalla ubicazione di quelli esistenti.

In alternativa i sottoscritti propongono una nuova dislocazione dei Tralicci N. 5 e N. 6 così come riportato sulle planimetrie estratte dagli elaborati di progetto della TERNA S.p.a. e allegati alla presente osservazione con la lettera "A" e la lettera "B".

Con questa soluzione si ottiene lo stesso risultato perseguito dai progettisti TERNA S.p.a. per il nuovo Elettrodotto scambiando semplicemente la campata di progetto 4 - 5 con la campata di progetto 6 - 7.

La Campata 5 - 6 rimarrebbe di lunghezza invariata ma senza aggravare la esistente servitù in quanto il traliccio N. 6 verrebbe posizionato lontano dal vialetto di accesso di cui in premessa e a margine di campo coltivato (non al centro come l'attuale).

La sottoscritta confida nel favorevole accoglimento della presente osservazione, che salvaguarda in parte il sereno vivere di tutta la propria famiglia che con sacrificio ha costruito e ristrutturato detti fabbricati e porge distinti saluti

Data 14/12/2011.....

Firma

.....Fini Augusta.....


ALL. "A"


ESTRATTO DALL'ELABORATO

TERNA

SRIARI 10074 - TAN. 2.5.1/II

SCALA 1:5000

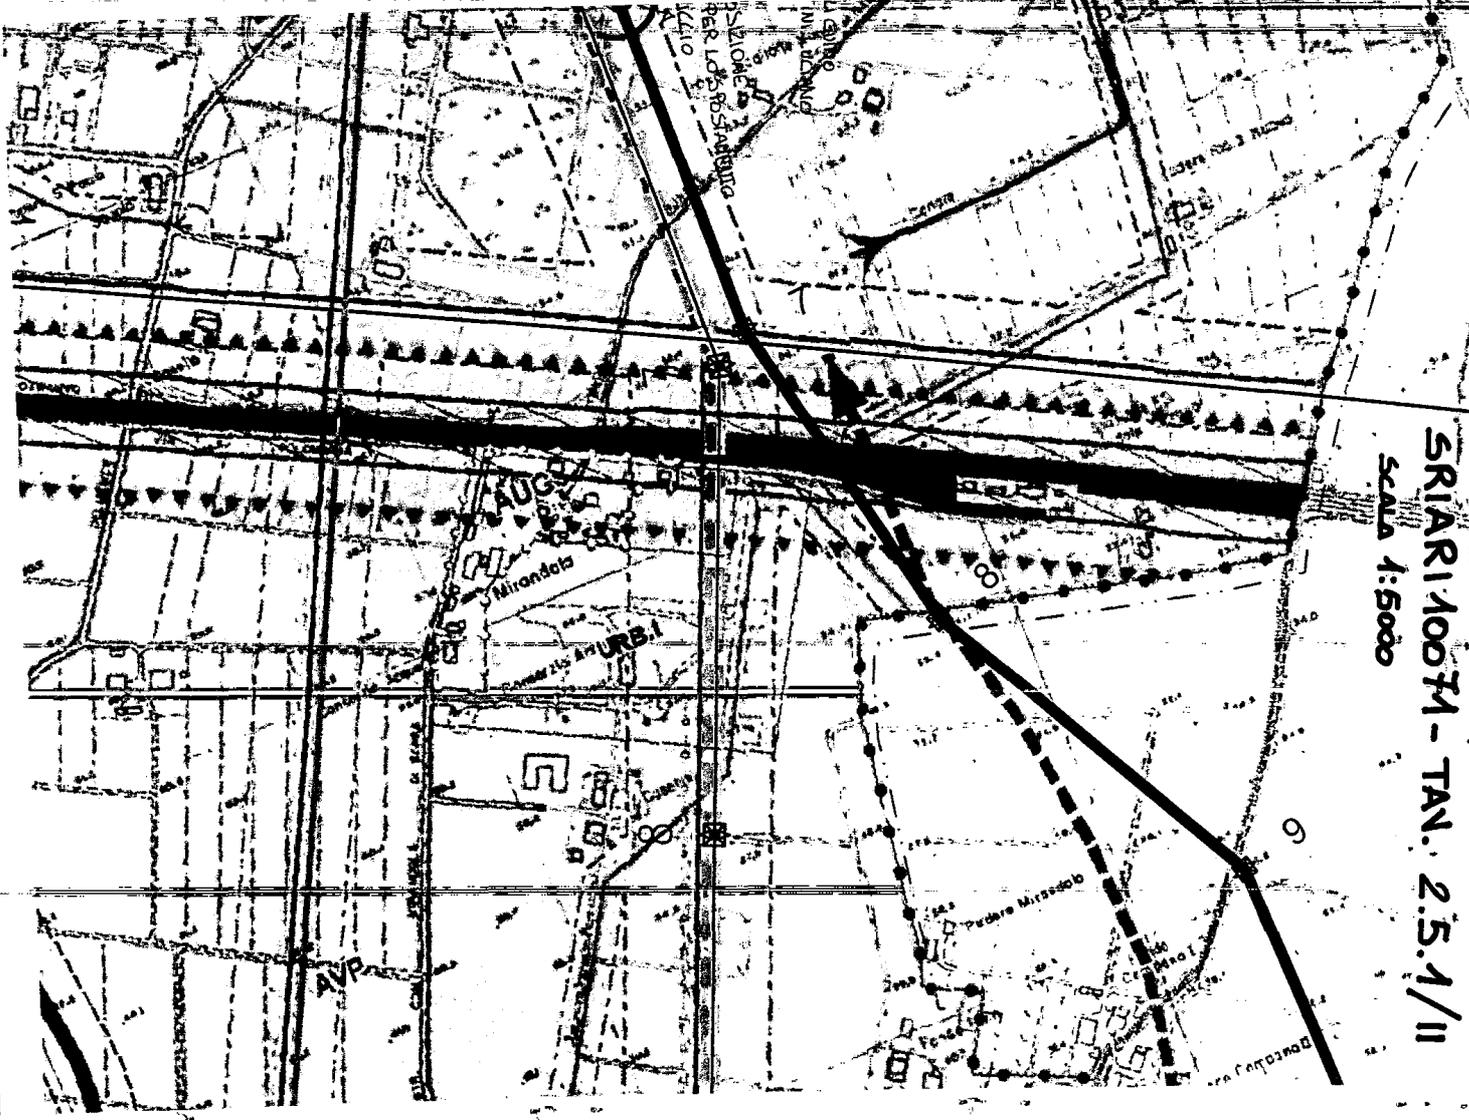

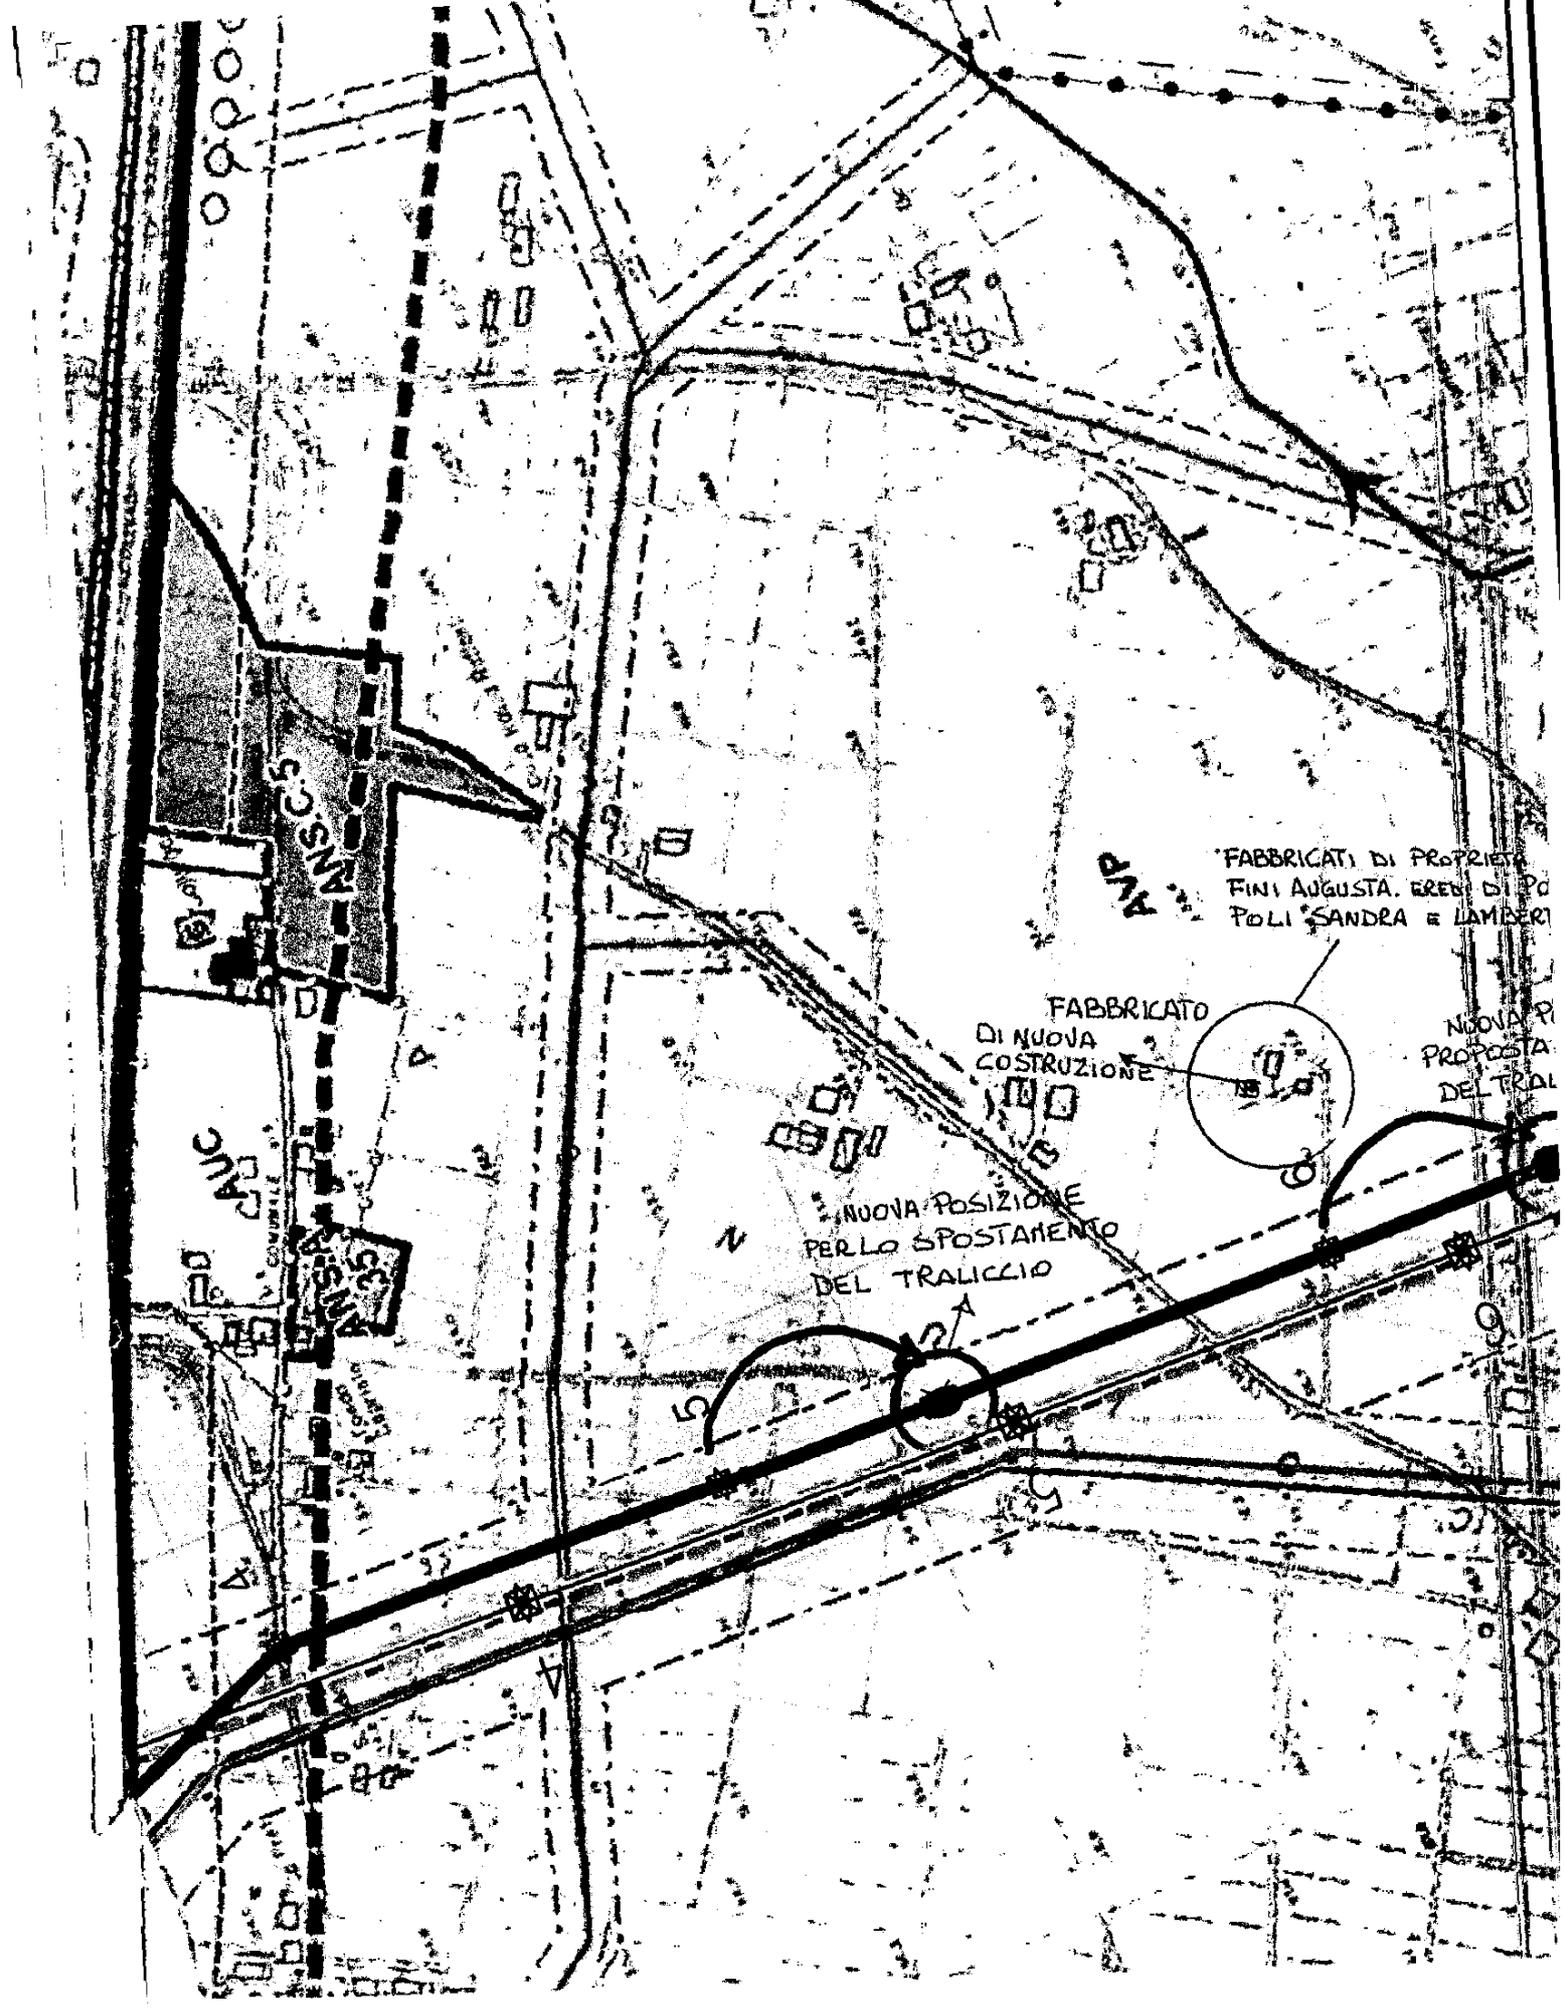

FABBRICATI DI PROPRIETA  
FINI AUGUSTA. ERETI DI PO  
POLI SANDRA E LAMBERTI

FABBRICATO  
DI NUOVA  
COSTRUZIONE

NUOVA POSIZIONE  
PER LO SPOSTAMENTO  
DEL TRALICCIO

NUOVA P  
PROPOSTA  
DEL TRALICCIO

CAUC

CONVILLE

SCALA 1:5000

# COMUNE DI SAN LAZZARO

