Firmato digitalmente da: Dario Tiberti
Data: 21/09/2023 16:46:38

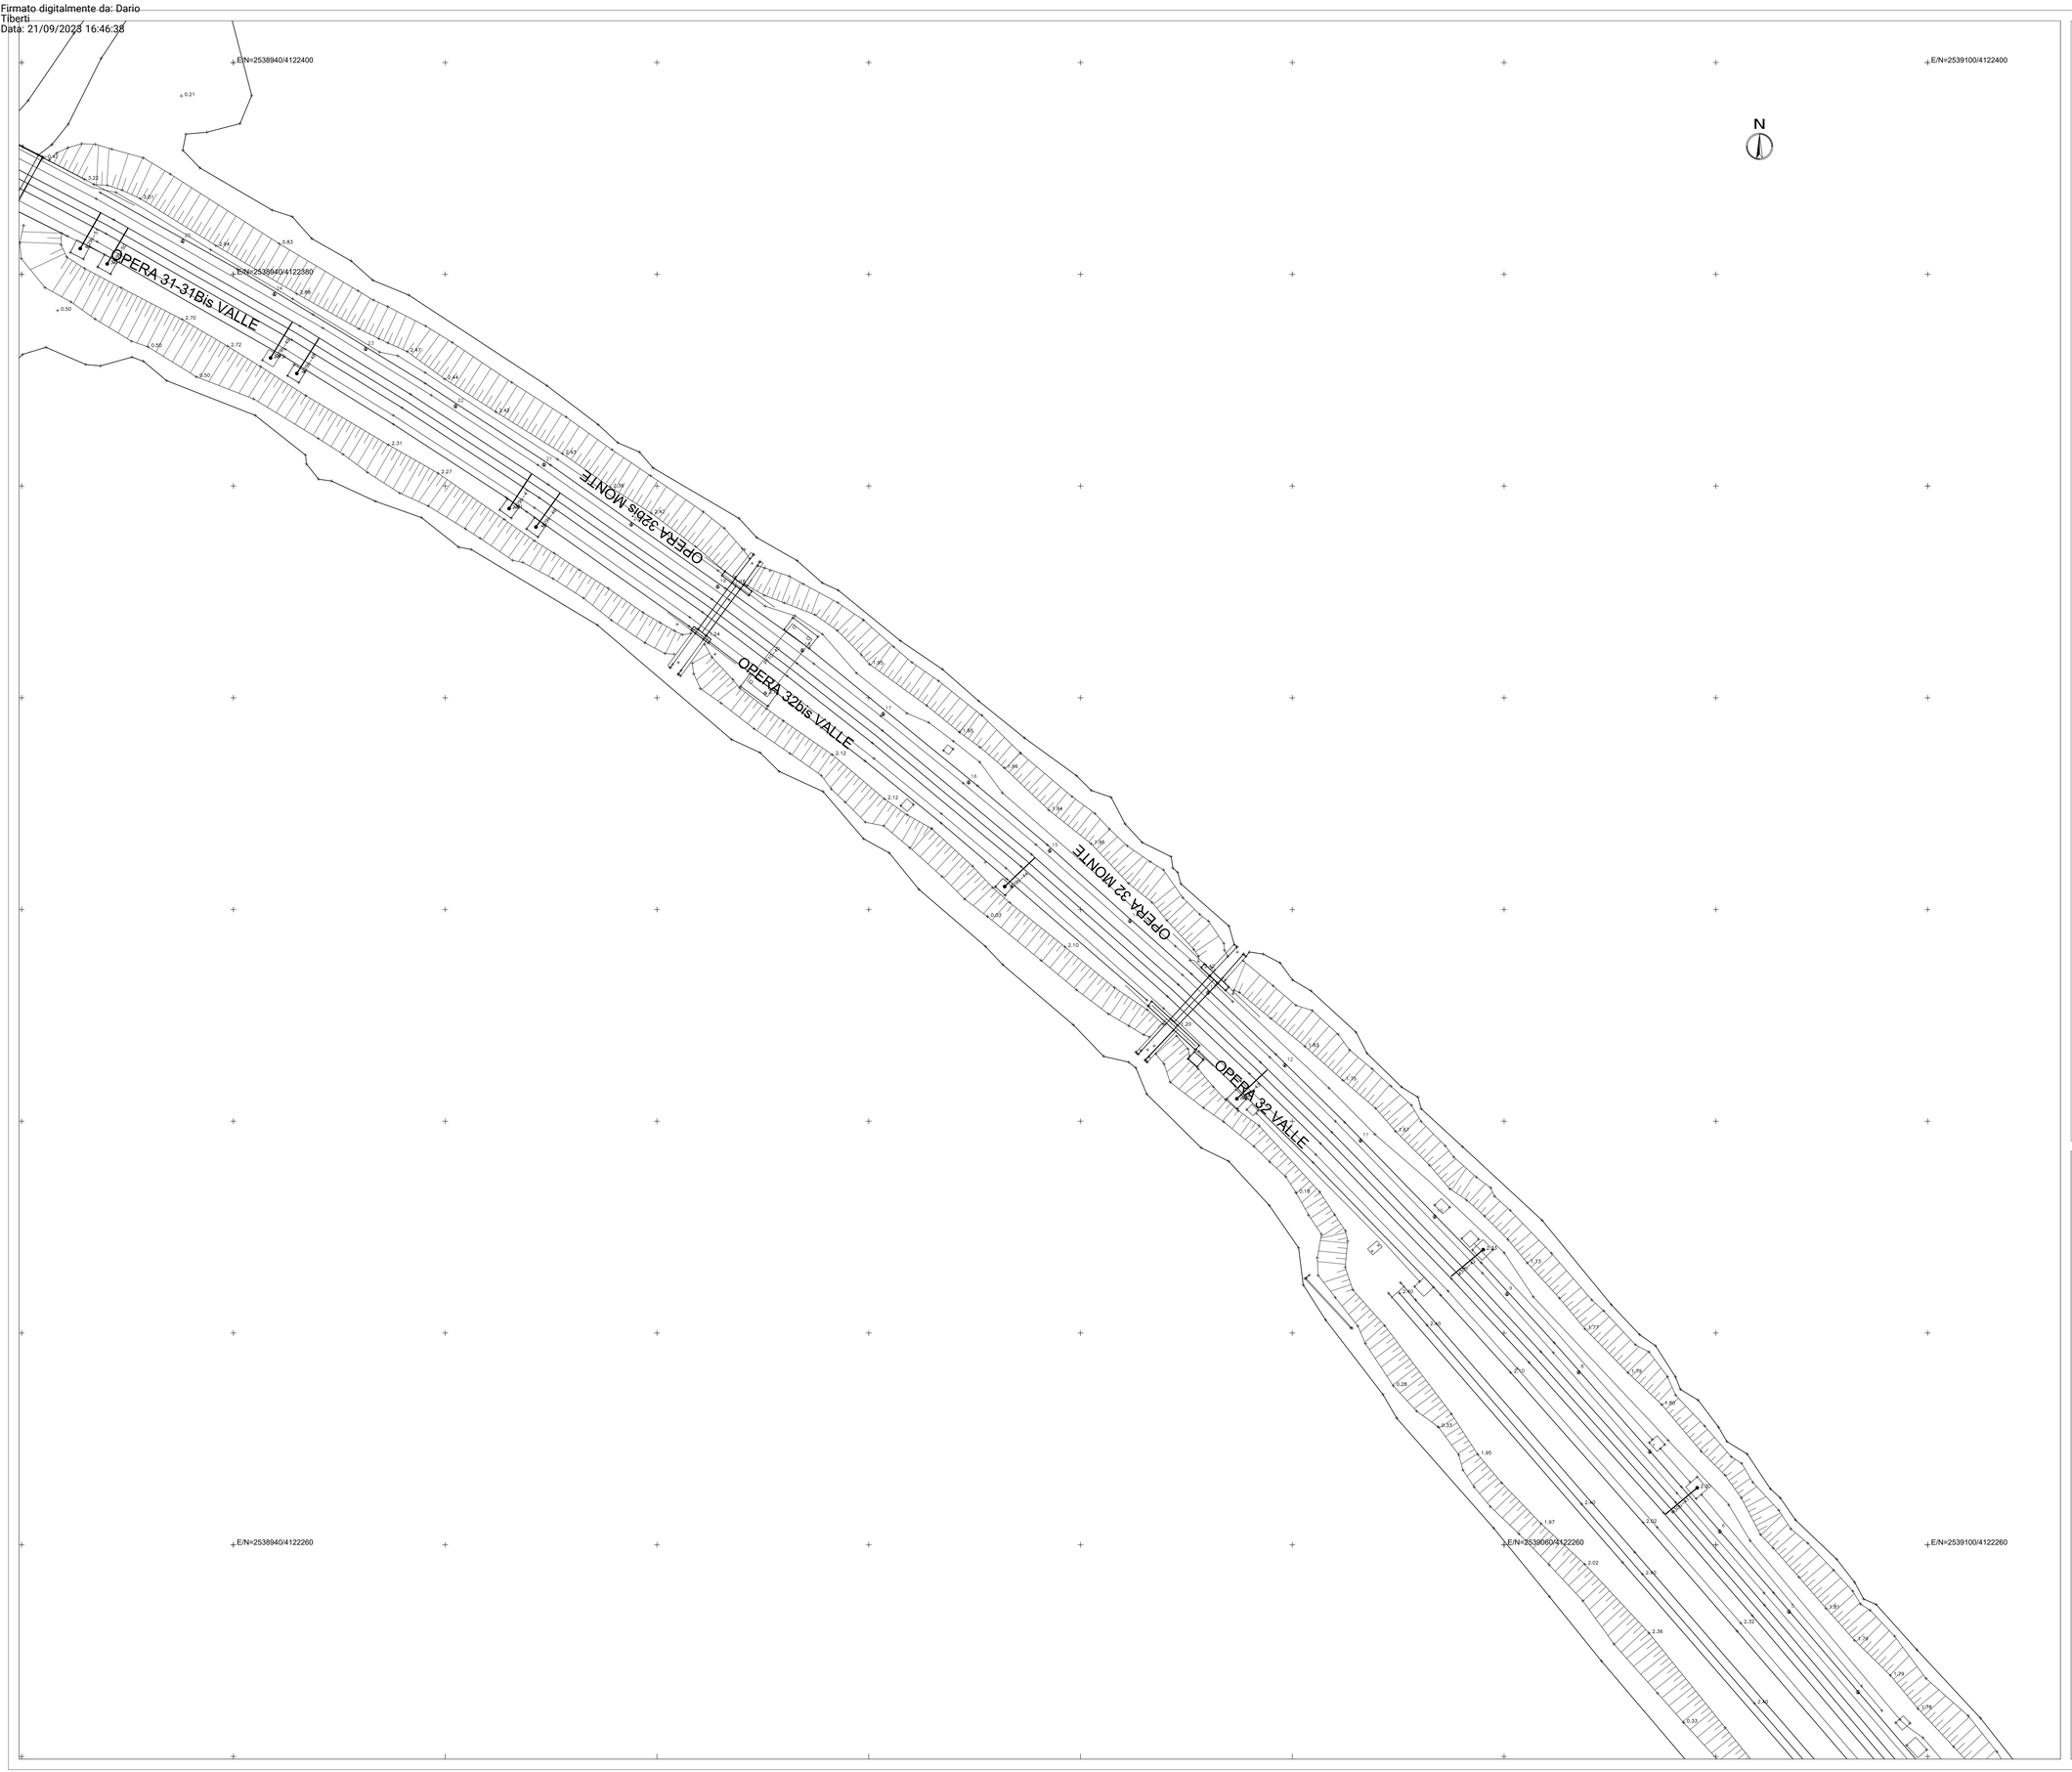

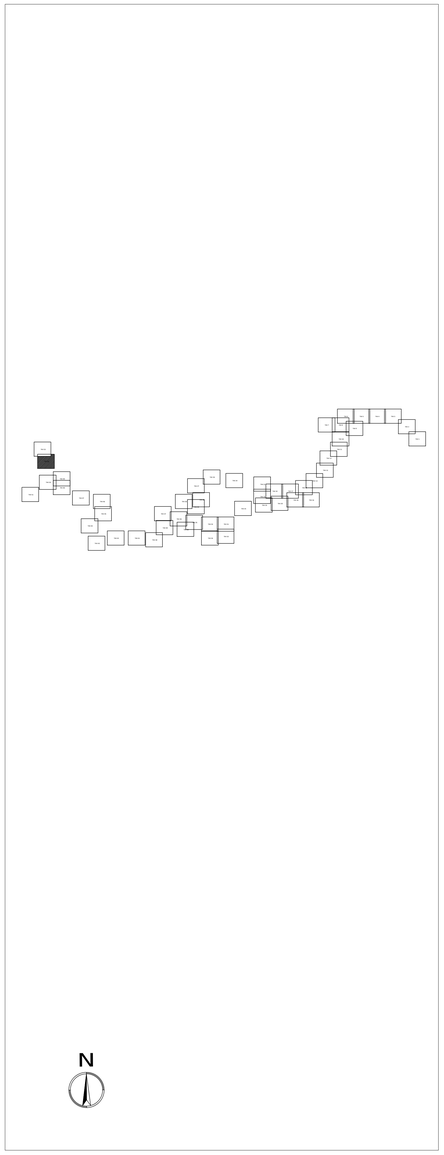

COMMITTENTE:

RFI RETE FERROVIARIA ITALIANA
GRUPPO FERROVIE DELLO STATO ITALIANE

PROGETTAZIONE:

ITALFERR
GRUPPO FERROVIE DELLO STATO ITALIANE

LINEA CATANIA - SIRACUSA

DIREZIONE TECNICA

U.O. PROGETTAZIONE LINEE, NODI E ARMAMENTO

PROGETTO DI FATTIBILITA' TECNICO ECONOMICA

COLLEGAMENTO FERROVIARIO CON IL PORTO DI AUGUSTA

RILIEVI CELERIMETRICI

PLANIMETRIA RILIEVO TOPOGRAFICO 2/53 - A04 - OPP 31-31BIS

SCALA: 1:200

COMMESSA	LOTTO	FASE	ENTE	TIPO DOC.	OPERA/DISCIPLINA	PROGR.	REV.
RS62	00	R	13	R9	IF0009	002	B

Rev.	Descrizione	Redatto	Data	Verificato	Data	Approvato	Data	Autorizzato Data
A	Emissione Esecutiva	F. Colletti	Aprile 2022	R. Alosio	Aprile 2022	P. Carlesimo	Aprile 2022	V. Conforti Maggio 2022
B	Emissione Esecutiva	F. Colletti	Maggio 2022	R. Alosio	Maggio 2022	P. Carlesimo	Maggio 2022	ITALFERR S.p.A. D.R. INGEGNERIA E ARCH. E NOD. Dott. Ing. VINCENZO CONFORTI Ordine degli Ingegneri di Catania n. 4198

File: RS62.0.0.R.13.R9.IF.00.0.9.002.B.dwg

n. Elab.: