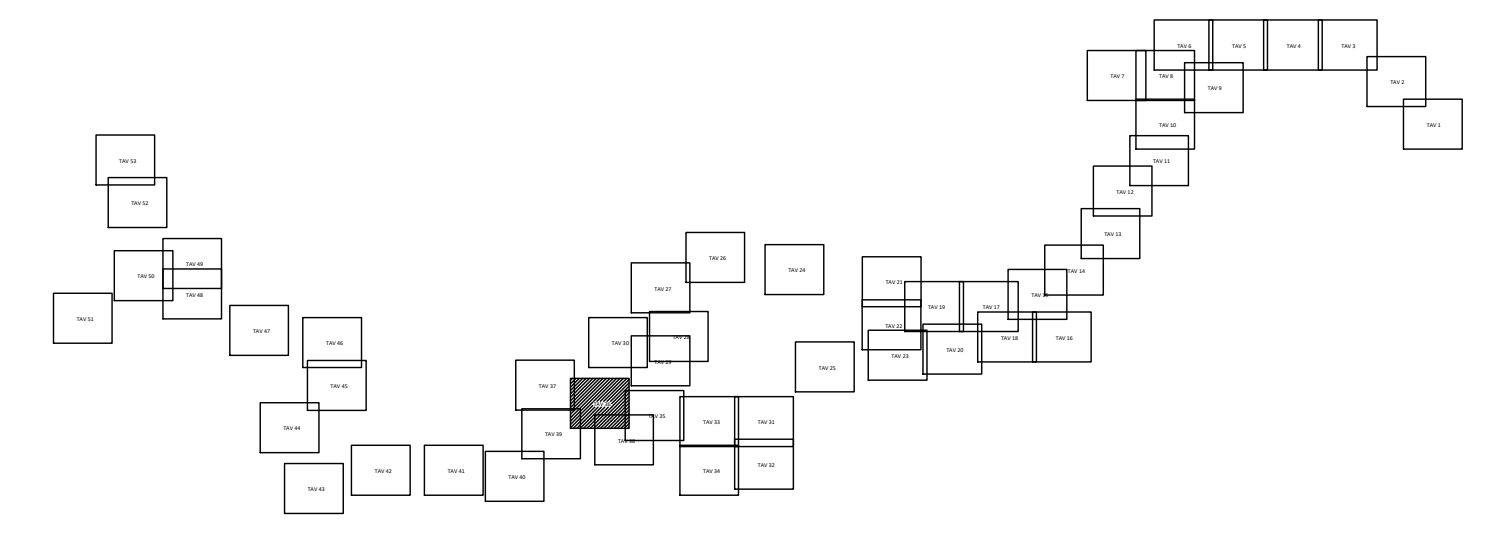
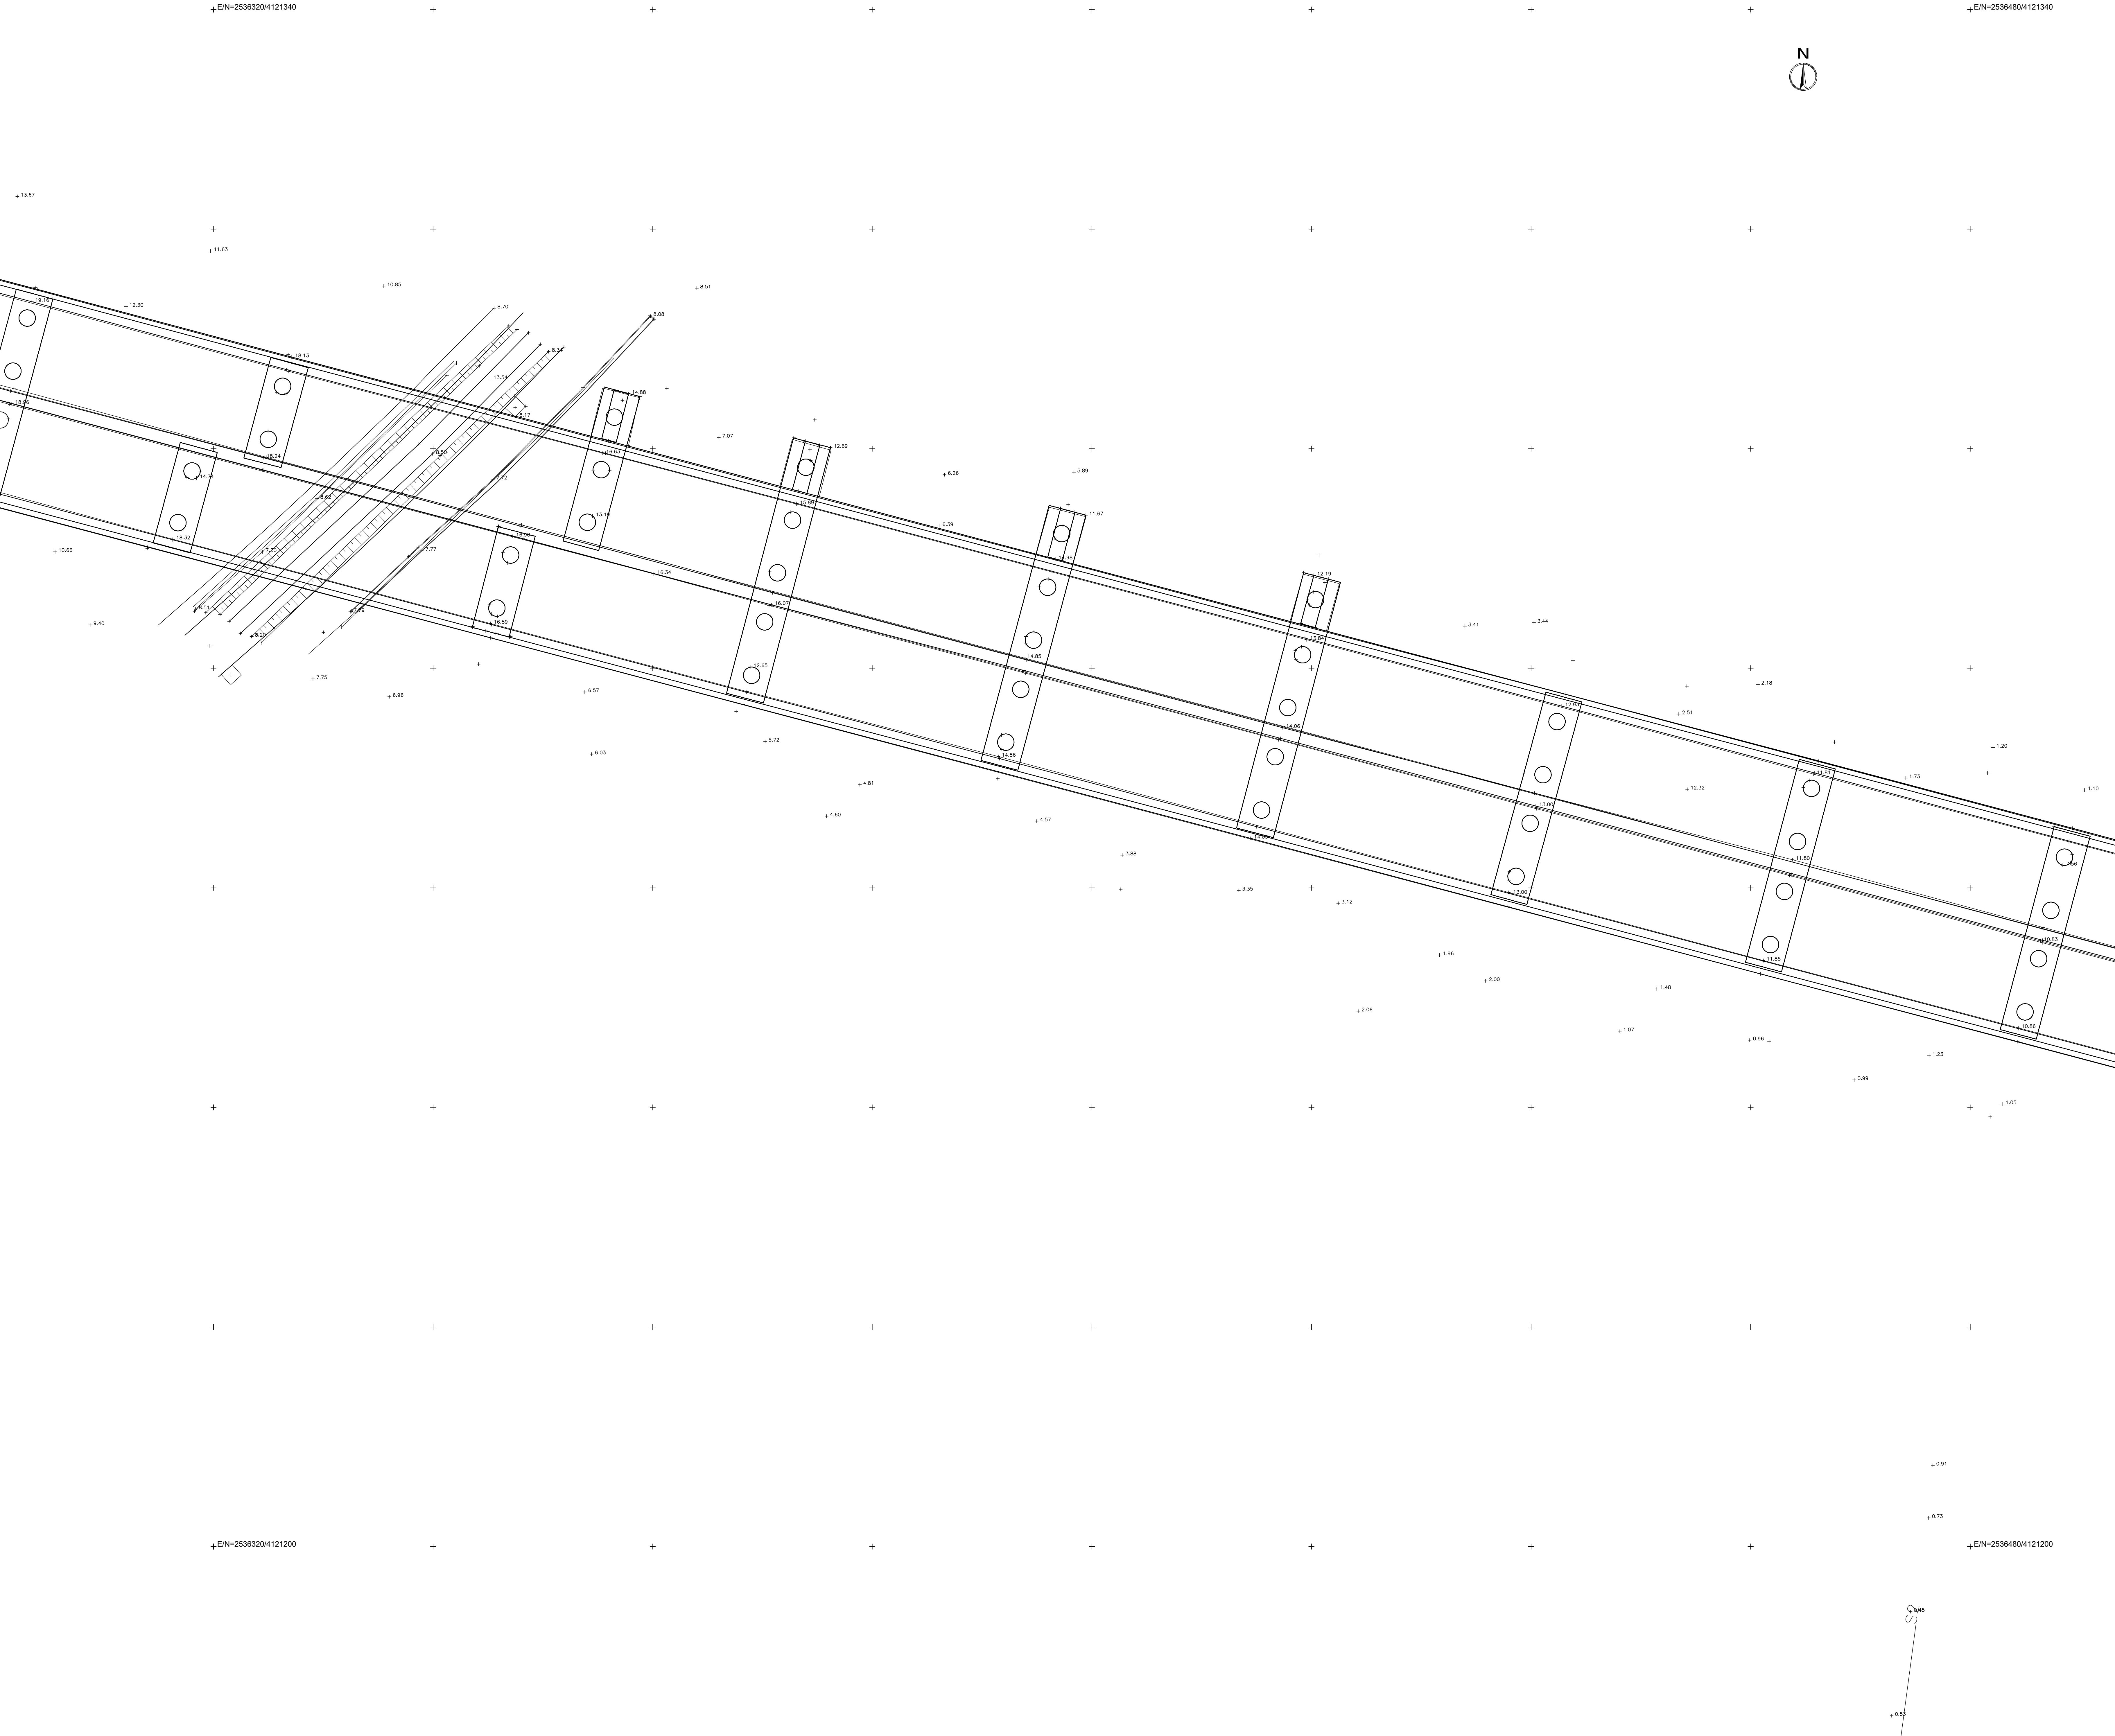


COMMITTENTE:

  
GRUPPO FERROVIE DELLO STATO ITALIANE

PROGETTAZIONE:

  
GRUPPO FERROVIE DELLO STATO ITALIANE

LINEA CATANIA - SIRACUSA

DIREZIONE TECNICA  
U.O. PROGETTAZIONE LINEE, NODI E ARMAMENTO

PROGETTO DI FATTIBILITA' TECNICO ECONOMICA

COLLEGAMENTO FERROVIARIO CON IL PORTO DI AUGUSTA

RILIEVI CELERIMETRICI  
PLANIMETRIA RILIEVO TOPOGRAFICO 36/53 - A 05 - OP 24

SCALA:  
1:200

| COMMESSA | LOTTO | FASE | ENTE | TIPO DOC. | OPERA/DISCIPLINA | PROGR. | REV. |
|----------|-------|------|------|-----------|------------------|--------|------|
| RS62     | 00    | R    | 13   | R9        | IF0009           | 036    | B    |

| Rev. | Descrizione         | Redatto        | Data        | Verificato | Data        | Approvato      | Data        | Autorizzato Data              |
|------|---------------------|----------------|-------------|------------|-------------|----------------|-------------|-------------------------------|
| A    | Emissione Esecutiva | F. Cappelletti | Aprile 2022 | R. Zito    | Aprile 2022 | F. Cappelletti | Aprile 2022 | V. Cappelletti<br>Maggio 2022 |
| B    | Emissione Esecutiva | F. Cappelletti | Maggio 2022 | R. Zito    | Maggio 2022 | F. Cappelletti | Maggio 2022 | V. Cappelletti<br>Maggio 2022 |
|      |                     |                |             |            |             |                |             |                               |
File: R962.0.0.R13.R9.F.00.0.9.036.B.dwg

n. Elab.: