RACCORDO LINEA AEREA ESISTENTE 220 kV ST CON SE RTN PARTANNA 3
(direzione SE Partanna 2)

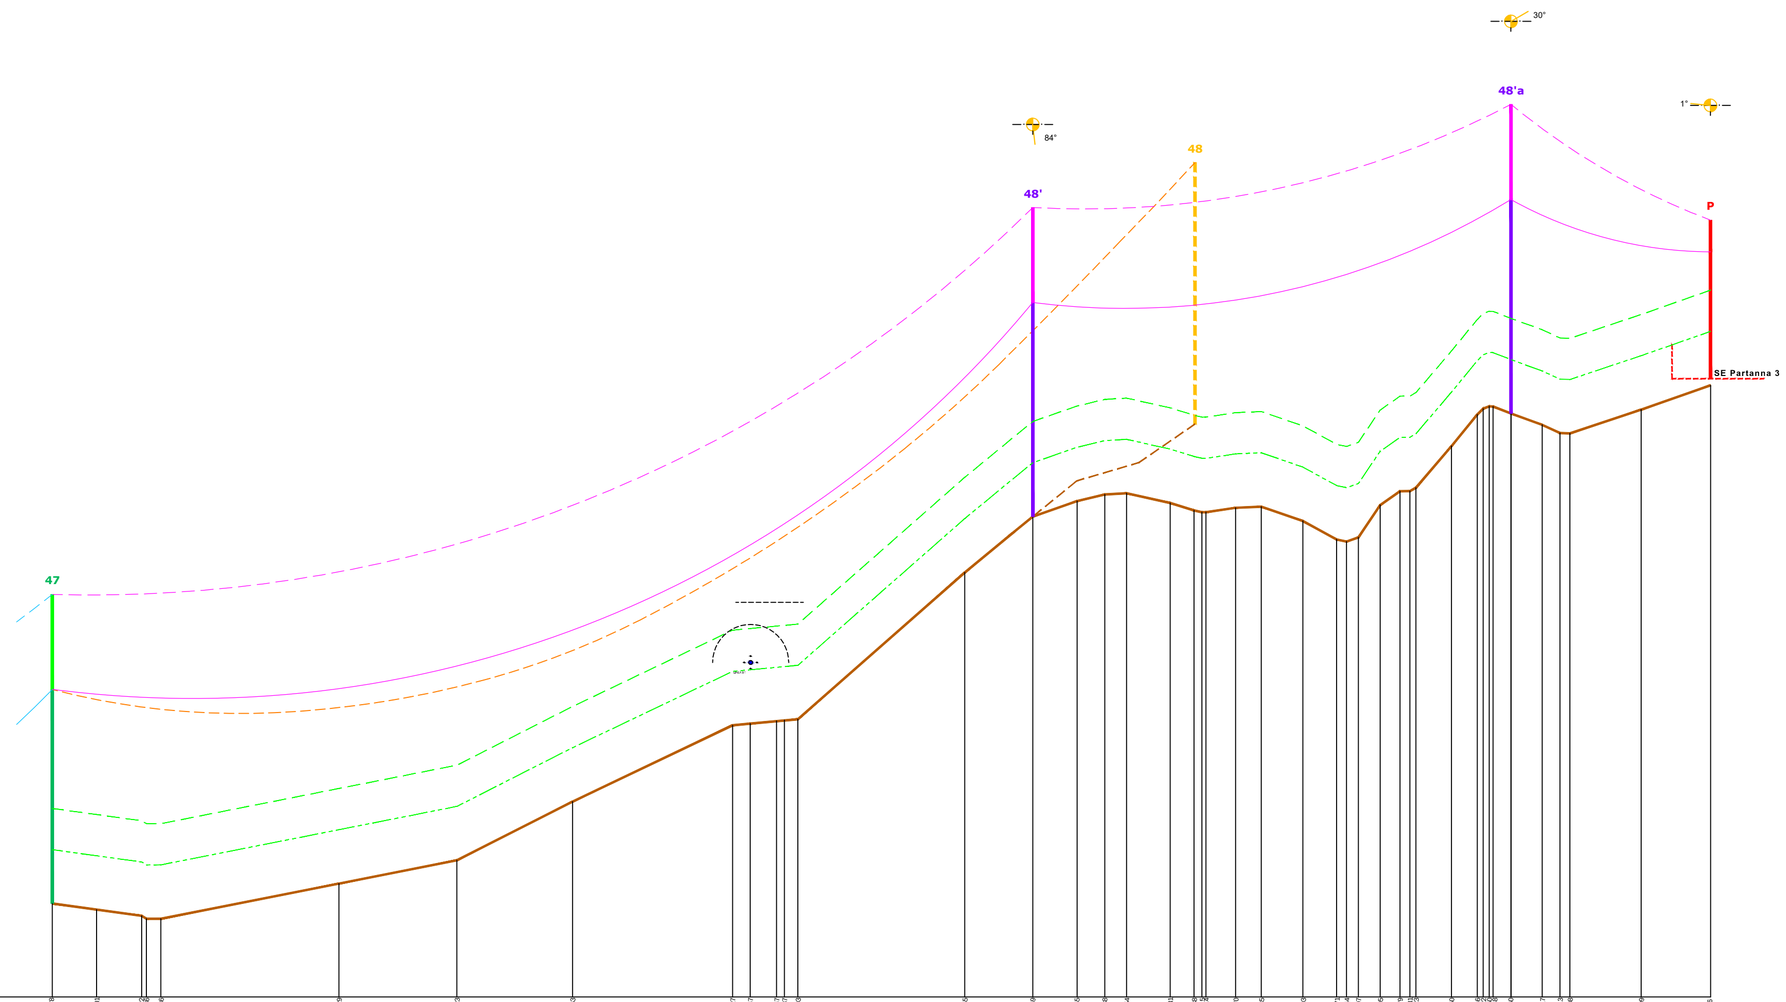

SCALA LUNGHEZZE: 1:1000
SCALA ALTEZZE: 1:250

Conduttore: Al/Acc 31,5 mm
Fune di guardia: Acc 11,5 mm con F.O.

Condizioni di riferimento conduttori: MFA
Condizioni di riferimento fune di guardia: MPA

Q. RIF.= 120 m s.l.m.

| | | |