CODIFICA AREE

Area 0.1 (lotti #3683#26+altre particelle)
Area 0.2 (lotti #2741#23)
Area 0.3 (lotti #3684#24+altre particelle)
Area 4.1 (lotto #3254)
Area 4.2 (lotto #2740)
Area 0.5 (lotto #3664)

STRINGA

ST.X.X.(CI/CT).YY.WW.ZZ
- PROGRESSIVO STRINGA
- PROGRESSIVO STRING BOX O INVERTER DI STRINGA
- PROGRESSIVO CABINA
- CI PER CABINA DI CONVERSIONE E TRASFORMAZIONE E CT PER CABINA DI TRASFORMAZIONE
- NUMERO AREA DA 01 A 05

CABINE DI CONVERSIONE E TRASFORMAZIONE

CI.X.X.YY
- PROGRESSIVO CABINA
- NUMERO AREA DA 01 A 05

CABINE DI TRASFORMAZIONE

CT.X.X.YY
- PROGRESSIVO CABINA
- NUMERO AREA DA 01 A 05

STRING BOX

SB.X.X.(CI/CT).YY.WW
- PROGRESSIVO STRING BOX CON W DA 01 A 13
- PROGRESSIVO CABINA
- CI PER CABINA DI CONVERSIONE E TRASFORMAZIONE E CT PER CABINA DI TRASFORMAZIONE
- NUMERO AREA DA 01 A 05

INVERTER DI STRINGA

IN.X.X.(CI/CT).YY.WW
- PROGRESSIVO INVERTER DI STRINGA CON W DA 01 A 05
- PROGRESSIVO CABINA
- CI PER CABINA DI CONVERSIONE E TRASFORMAZIONE E CT PER CABINA DI TRASFORMAZIONE
- NUMERO AREA DA 01 A 05

LEGENDA

- Cavidotti AT con sezione di scavo 160x60 cm (HxL)
- Cavidotti MT con singola terna di conduttori e sezione di scavo 130x50 cm (HxL)
- Cavidotti MT con doppia terna di conduttori e sezione di scavo 130x50 cm (HxL)
- Cavidotti MT con tre terne di conduttori e sezione di scavo 130x70 cm (HxL)
- Cavidotti MT con quattro terne di conduttori e sezione di scavo 130x90 cm (HxL)
- Cavidotti MT con cinque terne di conduttori e sezione di scavo 130x110 cm (HxL)
- Cavidotti MT con SEI terne di conduttori e sezione di scavo 130x130 cm (HxL)
- Cavidotti BT con sezione di scavo 90x30 cm (HxL)
- Cavidotti Ausiliiari con sezione di scavo 75x40 cm (HxL)
- Cavidotti BT interni con un circuito e sezione di scavo 110x30 cm (HxL)
- Cavidotti BT interni con due circuiti e sezione di scavo 110x50 cm (HxL)
- Cavidotti BT interni con tre circuiti e sezione di scavo 110x90 cm (HxL)
- Cavidotti BT interni con quattro circuiti e sezione di scavo 110x110 cm (HxL)
- Cavidotti BT interni con cinque circuiti e sezione di scavo 110x150 cm (HxL)
- Cavidotti BT interni con sei circuiti e sezione di scavo 110x180 cm (HxL)
- Cavidotti BT interni con sette circuiti e sezione di scavo 110x210 cm (HxL)
- Sostegno videosorveglianza e antintrusione
- String box /Inverter di stringa
- Cabina di raccolta
- Cabina di monitoraggio e magazzino
- Pozzetto prefabbricato carrabile dim. 50x50 cm
- Pozzetto prefabbricato carrabile dim. 100x100 cm
- Pozzetto prefabbricato carrabile dim. 120x120 cm
- Pozzetto prefabbricato carrabile dim. 160x160 cm

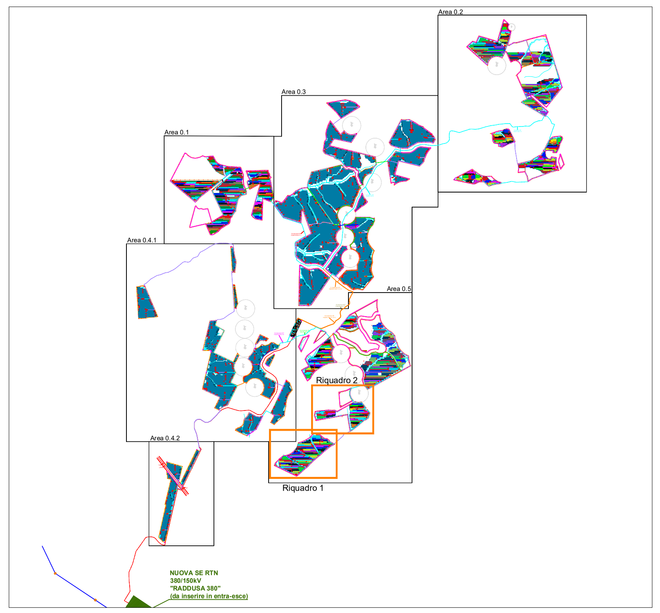

TRANSIZIONE ECOLOGICA | REGIONE SICILIA | COMUNE DI RAMACCA | COMUNE DI CASTEL DI IUDICA

NOME PROGETTO:

Costruzione ed esercizio di un impianto agrovoltaico avente potenza in immissione pari a ~~240.500~~ 205.490 MW, con relativo collegamento alla rete elettrica, sito nei comuni di Castel di Iudica e Ramacca (CT) - Impianto "FICURINIA".

ID. PROGETTO DEL MITE: ID_VIP 8434

PROCEDURA:

Valutazione di impatto ambientale ai sensi dell'art. 23 c. 1 del D.Lgs. 152/06 e ss.mm.ii..

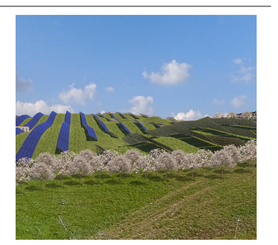

PROPONENTE:

ILOS
INE Ficurinia Srl
A Company of ILOS New Energy Italy

INE FICURINIA S.R.L.
Piazza Walther Von Vogelweide 8,
Bolzano (BZ) 39100
pec: ineficuriniasrl@legalmail.it
RESPONSABILE DI PROGETTO:
Ing. Jury Mancinelli

INE FICURINIA S.R.L.
Amministratore Unico
Legale rappresentante: Ing. Sergio Chiericoni

ELABORATO REDATTO DA:

ORDINE DEGLI INGEGNERI DELLA PROVINCIA DI RAGUSA
INGEGNERE
DIMILO
POMPONIO
Sez. A - 6222
SETTORE: A) CIVILE AMBIENTALE
INDUSTRIALE
B) INFORMAZIONE

IDENTIFICATORE ELABORATO:

RS06EPD045.13A0_rev01

CARTELLA:

IVIA_16

TITOLO ELABORATO:

Planimetria cavidotti e percorso cavi

SCALA:

varie

ARATO ENGINEERING

PROGETTAZIONE E COORDINAMENTO

Arato SRL
Dott. Ing. Gerda Stella Maria Bolognano
Ordine degli Ingegneri Prov. di Reggio Calabria, n. A 2508
Via Dante, 14 - 74023 Grottaglie (TA)
info@aratoref.com

BFP

OPERE ELETTRICHE

Studio Tecnico BFP SRL
Dott. Ing. Dario Pompeiano
Ordine degli Ingegneri Prov. di Bari, n. A6222
Via Degli Arredatori, 8 - 70026 Modugno (BA)
info@bfpgroup.net

ACUSTICA

Dott. Ing. Mariella Lalanza
Ordine degli Ingegneri Prov. di Taranto, n. A2166
Via Crispi 276 - 74027 S. Giorgio Jonico (TA)
marielralalanza@gmail.com

GeA Archeologia Preventiva

ARCHEOLOGIA

GeA Archeologia Preventiva
Dott. Ing. Giuseppe Fumari
Ordine degli Ingegneri Prov. di Catania, n. A6223
Via Dei Platani, 44
95126 Catania (CT)
info@ariatecnit.com

expert

GEOLOGIA E IDROLOGIA

Dott. Geol. Domenico Bosco
Ordine dei Geologi della Sicilia, n. 1005
Via Vincenzo di Maria Rita Arcidiacono
Giarre (CT) 95014
95024 Acireale (CT)

D Ingegneria S.r.l.

IDRAULICA

D Ingegneria S.r.l.
Dott. Ing. Alfredo Frisi
Ordine degli Ingegneri Prov. di Catania, n. A2333
via Galermo, 308 - 95123 Catania (CT)
dingegneria@gmail.com

Sat sp srl-s/r.l.

STUDIO PEDO-AGRONOMICO

Dott. Agr. Arturo Urso
Ordine dei Dottori Agronomi e Forestali,
Prov. di Catania, n. 1380
Via Rusmenti, 11
95131 Catania (CT)
sfurlo.cna@gmail.com

STRUTTURE ED OPERE CIVILI

Dott. Ing. Giuseppe Fumari
Ordine degli Ingegneri Prov. di Catania, n. A6223
Viale del Ricetto, 44
95126 Catania (CT)
sep.furnari@gmail.com

N. REV.	DATA	REVISIONE	ELABORATO	VERIFICATO	VALIDATO
0	apr-22	Emissione	Ing. Mancinelli/ Maldrenon	Ing. Pompeiano	INE FICURINIA S.R.L.
1	set-23	Integrazioni con modifica scelta/ubicazione del progetto in riscontro a richiesta MASE prot. n. prot. CTVA. REGISTRO UFFICIALE U.0009770 15-06-2023	Ing. Mancinelli/ Lapenna	Ing. Pompeiano	INE FICURINIA S.R.L.

Questo documento contiene informazioni di proprietà di INE FICURINIA S.R.L. e deve essere utilizzato esclusivamente dal destinatario in relazione alle finalità per le quali è stato ricevuto. E' vietata qualsiasi forma di riproduzione o di divulgazione senza l'esplicito consenso di INE FICURINIA S.R.L..

FOGLIO 1/3 INQUADRAMENTO AREA 0.5