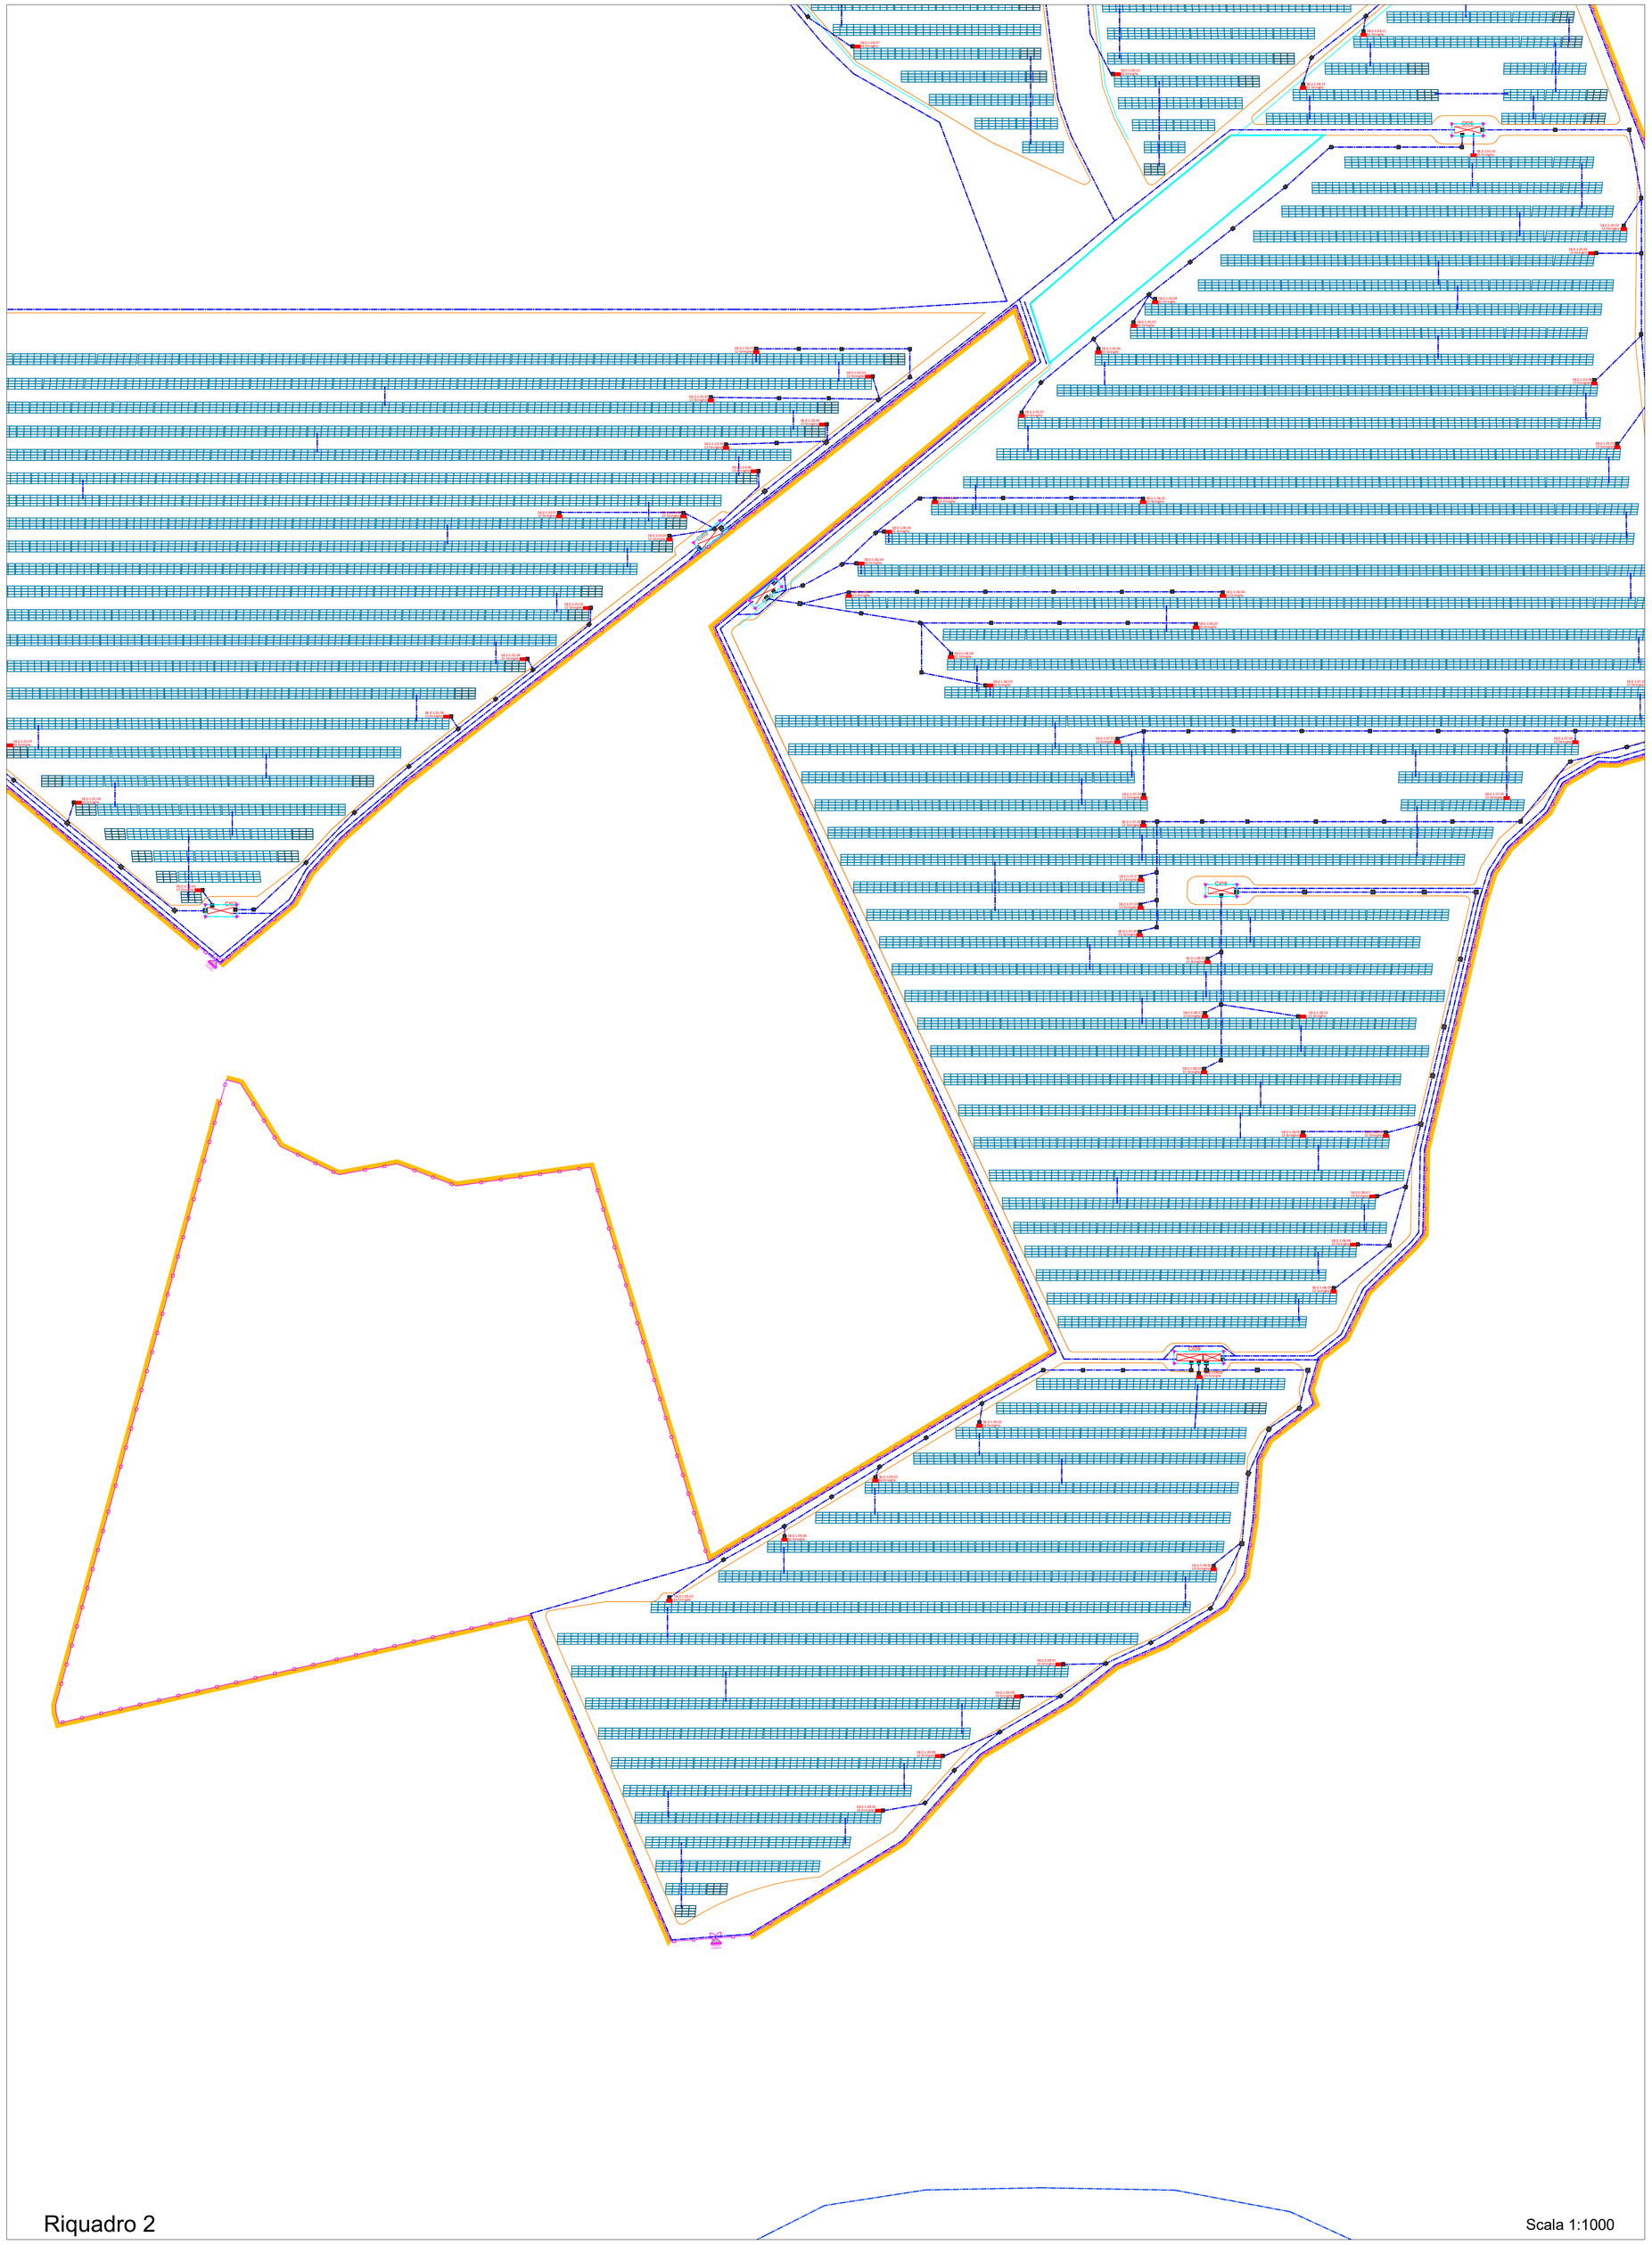

FOGLIO 2/2 INQUADRAMENTO AREA 0.1

CODIFICA AREE

Area 0.1 (lotti #3683#26+altre particelle)
Area 0.2 (lotti #2741#23)
Area 0.3 (lotti #3684#24+altre particelle)
Area 4.1 (lotto #3254)
Area 4.2 (lotto #2740)
Area 0.5 (lotto #3664)

STRINGA

ST.X.X.(CI/CT).YY.WW.ZZ
- PROGRESSIVO STRINGA
- PROGRESSIVO STRING BOX O INVERTER DI STRINGA
- PROGRESSIVO CABINA
- CI PER CABINA DI CONVERSIONE E TRASFORMAZIONE E CT PER CABINA DI TRASFORMAZIONE
- NUMERO AREA DA 01 A 05

CABINE DI CONVERSIONE E TRASFORMAZIONE

CI.X.X.YY
- PROGRESSIVO CABINA
- NUMERO AREA DA 01 A 05

CABINE DI TRASFORMAZIONE

CT.X.X.YY
- PROGRESSIVO CABINA
- NUMERO AREA DA 01 A 05

STRING BOX

SB.X.X.(CI/CT).YY.WW
- PROGRESSIVO STRING BOX CON W DA 01 A 13
- PROGRESSIVO CABINA
- CI PER CABINA DI CONVERSIONE E TRASFORMAZIONE E CT PER CABINA DI TRASFORMAZIONE
- NUMERO AREA DA 01 A 05

INVERTER DI STRINGA

IN.X.X.(CI/CT).YY.WW
- PROGRESSIVO INVERTER DI STRINGA CON W DA 01 A 05
- PROGRESSIVO CABINA
- CI PER CABINA DI CONVERSIONE E TRASFORMAZIONE E CT PER CABINA DI TRASFORMAZIONE
- NUMERO AREA DA 01 A 05

LEGENDA

- Dispersore a corda di rame nuda da 35 mm²
- Dispersore a corda di rame nuda da 50 mm²
- Dispersore di terra a picchetto in acciaio zincato di lunghezza 1,5 m entro pozzetto carrabile 20x20 cm
- Sostegno videosorveglianza e antintrusione
- String box /Inverter di stringa
- Cabina di raccolta
- Cabina di monitoraggio e magazzino

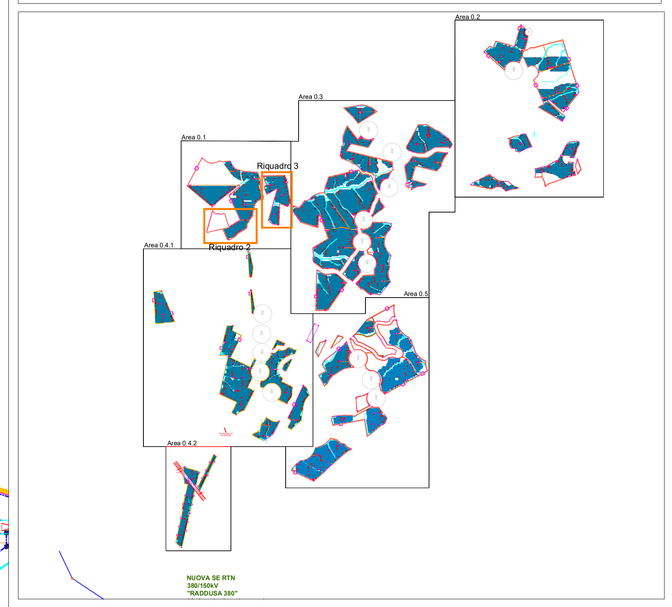

TRANSIZIONE ECOLOGICA | REGIONE SICILIA | COMUNE DI RAMACCA | COMUNE DI CASTEL DI IUDICA

NOME PROGETTO:
Costruzione ed esercizio di un impianto agrovoltaico avente potenza in immissione pari a ~~240.500~~ 205,490 MW, con relativo collegamento alla rete elettrica, sito nei comuni di Castel di Iudica e Ramacca (CT) - Impianto "FICURINIA".

ID. PROGETTO DEL MITE: ID_VIP 8434

PROCEDURA:
Valutazione di impatto ambientale ai sensi dell'art. 23 c. 1 del D.Lgs. 152/06 e ss.mm.ii..

PROPONENTE:
INE FICURINIA S.R.L
Piazza Walther Von Vogelweide 8,
Bolzano (BZ) 39100
pec: inefficuriniasrl@legalmail.it
RESPONSABILE PROGETTO:
Ing. Jury Mancinelli

INE FICURINIA S.R.L
Piazza Walther Von Vogelweide 8,
Bolzano (BZ) 39100
Legale rappresentante: Ing. Sergio Chierchini

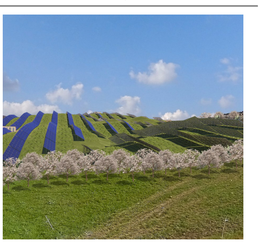

IDENTIFICATORE ELABORATO:
RS06EPD051.2A0_revD1

CARTELLA:
VIA_16

TITOLO ELABORATO:
Layout impianto di terra

SCALA:
varie

ELABORATO REDATTO DA:
ORDINE DEGLI INGEGNERI DELLA PROVINCIA DI BARI
INGEGNERE DANILO POMPONIO
Sez. A - 6222
SETTORE: a) CIVILE E AMBIENTALE b) INDUSTRIALE c) DELL'INFORMAZIONE

PROGETTAZIONE E COORDINAMENTO
Arato SRL
Dott. Ing. Gaia Stella Maria Bolignano
Ordine degli Ingegneri, Prov. di Reggio Calabria, n. A 2508
Via Diaz, 74 - 74023 Grottaglie (TA)
info@aratosrl.com

OPERE ELETTRICHE
Studio Tecnico BFP SRL
Dott. Ing. Dario Pomponio
Ordine degli Ingegneri, Prov. di Bari, n. A6322
Via Cristoforo Colombo, 8 - 70026 Modugno (BA)
info@bfpgroup.eu

ACUSTICA
Dott. Ing. Marcello Latanza
Ordine degli Ingegneri, Prov. di Taranto, n. A2166
via Costa 25/k - 74027 S. Giorgio Jonico (TA)
marcellolatanza@gmail.com

ARCHEOLOGIA
GeA Archeologia Preventiva
Dott. Archeologo Ghisella Perrino; Abilitazione MiBACT 2192
Via De Gasperi, 4 - 95030 Sant'Agata Li Battiati (CT)
info@aseicsrl.com

GEOLOGIA E IDROLOGIA
Dott. Cost. Domenico Bosa
Ordine del Geologi della Sicilia, n. 1005
Giovanpietr di Maria Rita Acciaiaccio
via Pantelleria, 10
95024 Acireale (CT)

IDRAULICA
Di Ingegneria S.r.l.
Dott. Ing. Alfredo Foti
Ordine degli Ingegneri, Prov. di Catania, n. A2333
Viale dei Platani, 39 - 95123 Catania (CT)
diingegneria@gmail.com

STUDIO PEDO-AGRONOMICO
Dott. Agr. Arturo Urso
Ordine dei Dottori Agronomi e Forestali,
Prov. di Catania, n. 1280
Via Sabotino, 46
95131 Catania (CT)
arturo.urso@gmail.com

STRUTTURE ED OPERE CIVILI
Dott. Ing. Giuseppe Furnari
Ordine degli Ingegneri, Prov. di Catania, n. A6223
Viale dei Platani, 44
95126 Catania (CT)
ing.furnari@gmail.com

N. REV.	DATA	REVISIONE	ELABORATO	VERIFICATO	VALIDATO
0	apr-22	Emissione	Ing.Mancinelli/Ing. Marcianetti	Ing. Pomponio	INE FICURINIA S.R.L.
1	set-23	Integrazioni con modifica ubicazione del progetto in raccolta a richiesta MASE prot. n_amb.CTVA REGISTRO UFFICIALE U.0006731.04-08-2023	Ing. Mancinelli/Ing. Laperna	Ing. Pomponio	INE FICURINIA S.R.L.

Questo documento contiene informazioni di proprietà di INE FICURINIA S.R.L. e deve essere utilizzato esclusivamente dal destinatario in relazione alle finalità per le quali è stato inoviato. E' vietata qualsiasi forma di riproduzione o di divulgazione senza l'esplicito consenso di INE FICURINIA S.R.L..