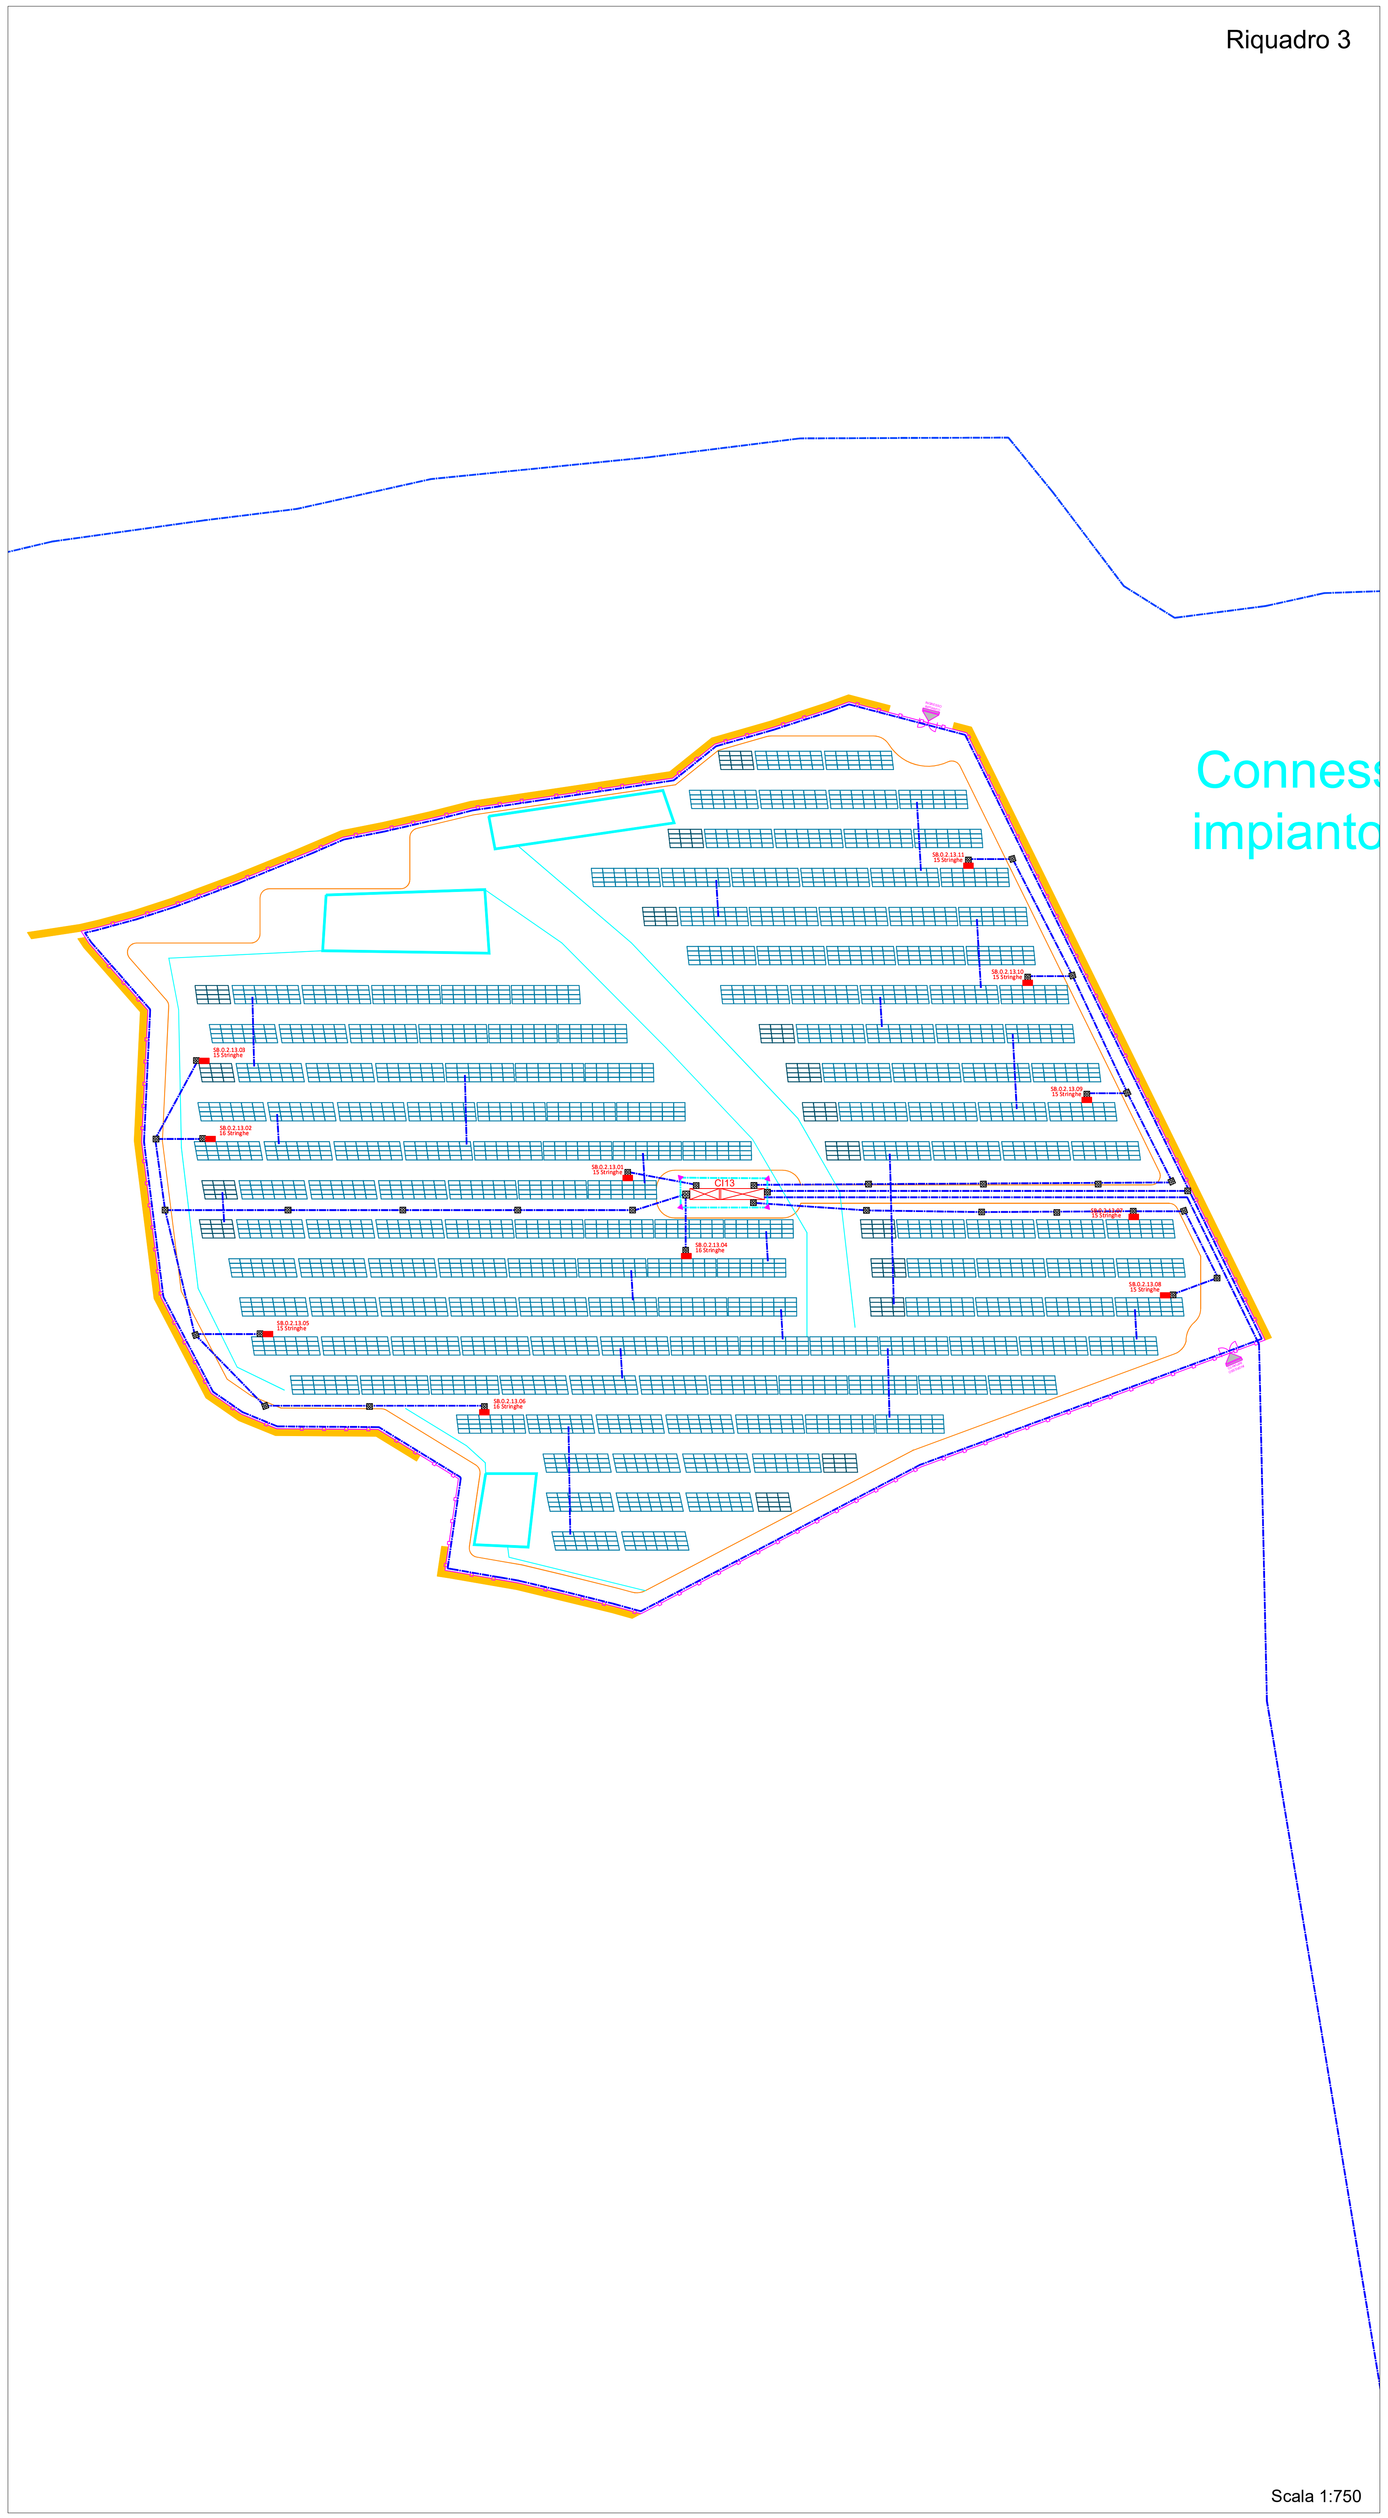

CODIFICA AREE

Area 0.1 (lotti #3683#26+altre particelle)
Area 0.2 (lotti #2741#23)
Area 0.3 (lotti #3684#24+altre particelle)
Area 4.1 (lotto #3254)
Area 4.2 (lotto #2740)
Area 0.5 (lotto #3664)

STRINGA

ST.X.X.(CI/CT).YY.WW.ZZ
- PROGRESSIVO STRINGA
- PROGRESSIVO STRING BOX O INVERTER DI STRINGA
- PROGRESSIVO CABINA
- CI PER CABINA DI CONVERSIONE E TRASFORMAZIONE E CT PER CABINA DI TRASFORMAZIONE
- NUMERO AREA DA 01 A 05

CABINE DI CONVERSIONE E TRASFORMAZIONE

CI.X.X.YY
- PROGRESSIVO CABINA
- NUMERO AREA DA 01 A 05

CABINE DI TRASFORMAZIONE

CT.X.X.YY
- PROGRESSIVO CABINA
- NUMERO AREA DA 01 A 05

STRING BOX

SB.X.X.(CI/CT).YY.WW
- PROGRESSIVO STRING BOX CON W DA 01 A 13
- PROGRESSIVO CABINA
- CI PER CABINA DI CONVERSIONE E TRASFORMAZIONE E CT PER CABINA DI TRASFORMAZIONE
- NUMERO AREA DA 01 A 05

INVERTER DI STRINGA

IN.X.X.(CI/CT).YY.WW
- PROGRESSIVO INVERTER DI STRINGA CON W DA 01 A 05
- PROGRESSIVO CABINA
- CI PER CABINA DI CONVERSIONE E TRASFORMAZIONE E CT PER CABINA DI TRASFORMAZIONE
- NUMERO AREA DA 01 A 05

LEGENDA

- Dispersore a corda di rame nuda da 35 mm²
- Dispersore a corda di rame nuda da 50 mm²
- Dispersore di terra a picchetto in acciaio zincato di lunghezza 1,5 m entro pozzetto carrabile 20x20 cm
- Sostegno videosorveglianza e antintrusione
- String box /Inverter di stringa
- Cabina di raccolta
- Cabina di monitoraggio e magazzino

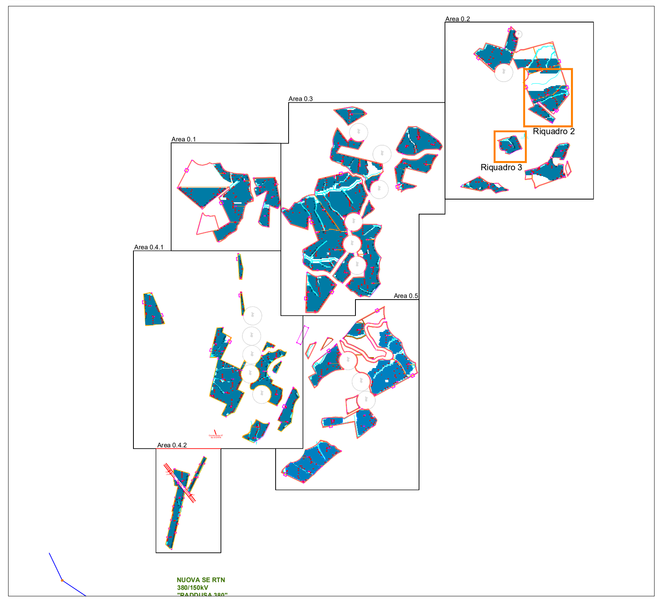

TRANSIZIONE ECOLOGICA | REGIONE SICILIA | COMUNE DI RAMACCA | COMUNE DI CASTEL DI IUDICA

NOME PROGETTO:

Costruzione ed esercizio di un impianto agrovoltaico avente potenza in immissione pari a ~~240,500~~ 205,490 MW, con relativo collegamento alla rete elettrica, sito nei comuni di Castel di Iudica e Ramacca (CT) - Impianto "FICURINIA".

ID. PROGETTO DEL MITE: ID_VIP 8434

PROCEDURA:

Valutazione di impatto ambientale ai sensi dell'art. 23 c. 1 del D.Lgs. 152/06 e ss.mm.ii..

PROPONENTE:

ILOS — INE Ficurinia Srl — A Company of ILOS New Energy Italy

INE FICURINIA S.R.L.
Piazza Walther Von Vogelweide 8,
Bolzano (BZ) 39100
pec: ineficurniasrl@legalmail.it

RESPONSABILE PROGETTO:
Ing. Jury Mancinelli

INE FICURINIA S.R.L.
A Company of ILOS New Energy Italy
P.IVA e C.F. n° 03031130218
Sede legale: Piazza Walther Von Vogelweide 8, 39100 Bolzano (BZ)

Legale rappresentante: Ing. Sergio Chiesform

IDENTIFICATORE ELABORATO:

RS06EPD051.4A0_rev01

CARTELLA:

VIA_16

TITOLO ELABORATO:

Layout impianto di terra

SCALA:

varie

ELABORATO REDATTO DA:

ORDINE DEGLI INGEGNERI DELLA PROVINCIA DI BARI — INGEGNERE DANILO POMPONO — Sez. A - 6222 — SETTORE: INDUSTRIALE, DELL'INFORMAZIONE, CIVILE E AMBIENTALE

PROGETTAZIONE E COORDINAMENTO
ARATO ENGINEERING
Arato Srl.
Dott. Ing. Gaeta Stella Maria Bolognino
Ordine degli Ingegneri, Prov. di Reggio Calabria, n. A 2508
Via Diaz, 74 - 74023 Grottaglie (TA)
info@aratoeng.com

OPERE ELETTRICHE
BFP
Studio Tecnico BFP Srl.
Dott. Ing. Pompeo Fornaro
Ordine degli Ingegneri, Prov. di Bari, n. A6222
Via Degli Arredatori, 8 - 70026 Modugno (BA)
info@bfpgroup.net

ACUSTICA
Dott. Ing. Marcello Latanza
Ordine degli Ingegneri, Prov. di Taranto, n. A2166
via Costa 25/b - 74027 S. Giorgio Jonico (TA)
marcellolatanza@gmail.com

ARCHEOLOGIA
CeA Archeologia Preventiva
Geik Archeologia Preventiva
Dott. Archeologo Graziella Pennisi; Abilitazione MiBACT 2192
Via Dei Mille, 39 - 95030 Sant'Agata Li Battiati (CT)
info@cealand.com

GEOLOGIA E IDROLOGIA
geexpert
Dott. Geol. Domenico Brea
Ordine dei Geologi della Sicilia, n. 1005
Giovanni e Maria Rita Arcidiacono
via Panettieria, 19
95024 Acireale (CT)

IDRAULICA
I3 Ingegneria S.r.l.
I3 Ingegneria S.r.l.
Dott. Ing. Carmelo Follari
Ordine degli Ingegneri, Prov. di Catania, n. A2333
via Galermo, 306 - 95123 Catania (CT)
i3ingegneria@gmail.com

STUDIO PEDO-AGRONOMICO
Sal Ag Ideaville
Dott. Agr. Arturo Urso
Ordine dei Dottori Agronomi e Forestali, Prov. di Catania, n. 1280
Via Dante, 353 - 95121
95121 Catania (CT)
arturo.urso@gmail.com

STRUTTURE ED OPERE CIVILI
Dott. Ing. Giuseppe Furnari
Ordine degli Ingegneri, Prov. di Catania, n. A6223
Via Galermo, 306
95126 Catania (CT)
sep.furnari@gmail.com

N. REV.	DATA	REVISIONE	ELABORATO	VERIFICATO	VALIDATO
0	apr-22	Emissione	Ing. Manovirilo/ Martinoere	Ing. Pompeo	INE FICURINIA S.R.L.
1	set-23	Integrazione con modifica sostanziale del progetto in riscontro a richiesta MASE prot. n._ame CTVA. REGISTRO UFFICIALE U 0008731 08-08-2023	Ing. Manovirilo/ Laperna	Ing. Pompeo	INE FICURINIA S.R.L.

Questo documento contiene informazioni di proprietà di INE FICURINIA S.R.L. e deve essere utilizzato esclusivamente dal destinatario in relazione alle finalità per le quali è stato rilevato. E' vietata qualsiasi forma di riproduzione o di divulgazione senza l'esplicito consenso di INE FICURINIA S.R.L..

FOGLIO 2/3 INQUADRAMENTO AREA 0.2