



TRANSIZIONE ECOLOGICA



REGIONE SICILIA



COMUNE DI RAMACCA



COMUNE DI CASTEL DI IUDICA

NOME PROGETTO:

Costruzione ed esercizio di un impianto agrovoltaiico avente potenza in immissione pari a ~~240,500~~ 205,490MW, con relativo collegamento alla rete elettrica, sito nei comuni di Castel di Iudica e Ramacca (CT) - Impianto "FICURINIA".

ID. PROGETTO DEL MITE: ID\_VIP 8434

PROCEDURA:

Valutazione di impatto ambientale ai sensi dell'art. 23 c. 1 del D.Lgs. 152/06 e ss.mm.ii..

PROPONENTE:



INE FICURINIA S.R.L.  
Piazza Walther Von Vogelweide 8,  
Bolzano (BZ) 39100  
pec: ineficuriniasrl@legalmail.it  
RESPONSABILE PROGETTO:  
Ing. Jury Mancinelli



INE FICURINIA S.R.L.  
a company of ILOS New Energy Italy  
P.IVA e C.F. IT 163311751002  
Sede legale: Piazza Walther Von Vogelweide 8,  
39100 Bolzano (BZ)  
ineficuriniasrl@legalmail.it

Legale rappresentante: Ing. Sergio Chiericoni

IDENTIFICATORE ELABORATO:

RS06SIA150A0\_rev.01

CARTELLA:

VIA\_16

TITOLO ELABORATO:

Analisi dello stato della componente paesaggio: simulazione fotografica ante e post operam - lotto 2741

SCALA:

-

ELABORATO REDATTO DA:

Dott. Ing. Giada Stella BOLIGNANO  
Iscrizione all'Albo n° A 2508  
alla Sezione degli Ingegneri (Sez. A)

- Settore civile e ambientale
- Settore industriale
- Settore dell'informazione



ORDINE DEGLI INGEGNERI  
DELLA PROVINCIA DI REGGIO CALABRIA

PROGETTAZIONE E COORDINAMENTO



Arato SRL  
Dott. Ing. Giada Stella Maria Bolignano  
Ordine degli Ingegneri, Prov. di Reggio Calabria, n. A 2508  
Via Diaz, 74 - 74023 Grottaglie (TA)  
info@aratosrl.com

OPERE ELETTRICHE



Studio Tecnico BFP SRL  
Dott. Ing. Danilo Pomponio  
Ordine degli Ingegneri, Prov. di Bari, n. A6222  
Via Degli Arredatori, 8 - 70026 Modugno (BA)  
info@bfpgroup.net

ACUSTICA



Dott. Ing. Marcello Latanza  
Ordine degli Ingegneri, Prov. di Taranto, n. A2166  
via Costa 25/b - 74027 S. Giorgio Jonico (TA)  
marcellolatanza@gmail.com

ARCHEOLOGIA



GeA Archeologia Preventiva  
Dott. Archeologa Ghiselda Pennisi, Abilitazione MIBACT 2192  
Via De Gasperi, 4 - 95030 Sant'Agata Li Battiati (CT)  
info@aratosrl.com

GEOLOGIA E IDROLOGIA



Dott. Geol. Domenico Boso  
Ordine dei Geologi della Sicilia, n. 1005  
Geoexpert di Maria Rita Arcidiacono  
via Panebianco, 10  
95024 Acireale (CT)

IDRAULICA

**i3 Ingegneria S.r.l.**

**i3 Ingegneria S.r.l.**  
Dott. Ing. Alfredo Foti  
Ordine degli Ingegneri, Prov. di Catania, n. A2333  
via Galermo, 306 - 95123 Catania (CT)  
i3ingegneria@gmail.com

STUDIO PEDO-AGRONOMICO





Dott. Agr. Arturo Urso  
Ordine dei Dottori Agronomi e Forestali,  
Prov. di Catania, n. 1280  
Via Pulvirenti, 10  
95131 Catania (CT)  
arturo.urso@gmail.com

STRUTTURE ED OPERE CIVILI





Dott. Ing. Giuseppe Furnari  
Ordine degli Ingegneri, Prov. di Catania, n. A6223  
Viale del Rotolo, 44  
95126 Catania (CT)  
sep.furnari@gmail.com

N. REV.	DATA	REVISIONE	ELABORATO	VERIFICATO	VALIDATO
0	apr-22	Emiss one	Ing. Balducci/Ing. D'Elia/Ing. Vizzarro	Ing. Bolignano	INE FICURINIA S.R.L.
1	sett-23	Integrazioni con modifica sostanziale del progetto in riscontro a richiesta MASE prot. n. ante.CTVA. REGISTRO UFFICIALE.U.0006731.08-06-2023	Ing. Balducci/Ing. D'Elia	Ing. Bolignano	INE FICURINIA S.R.L.

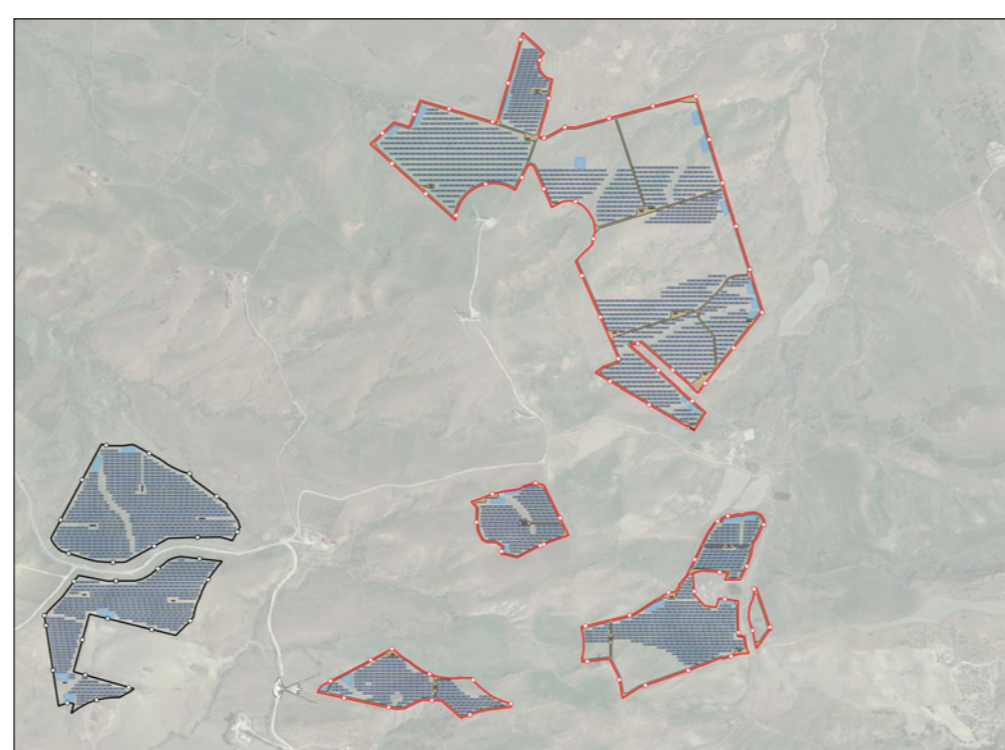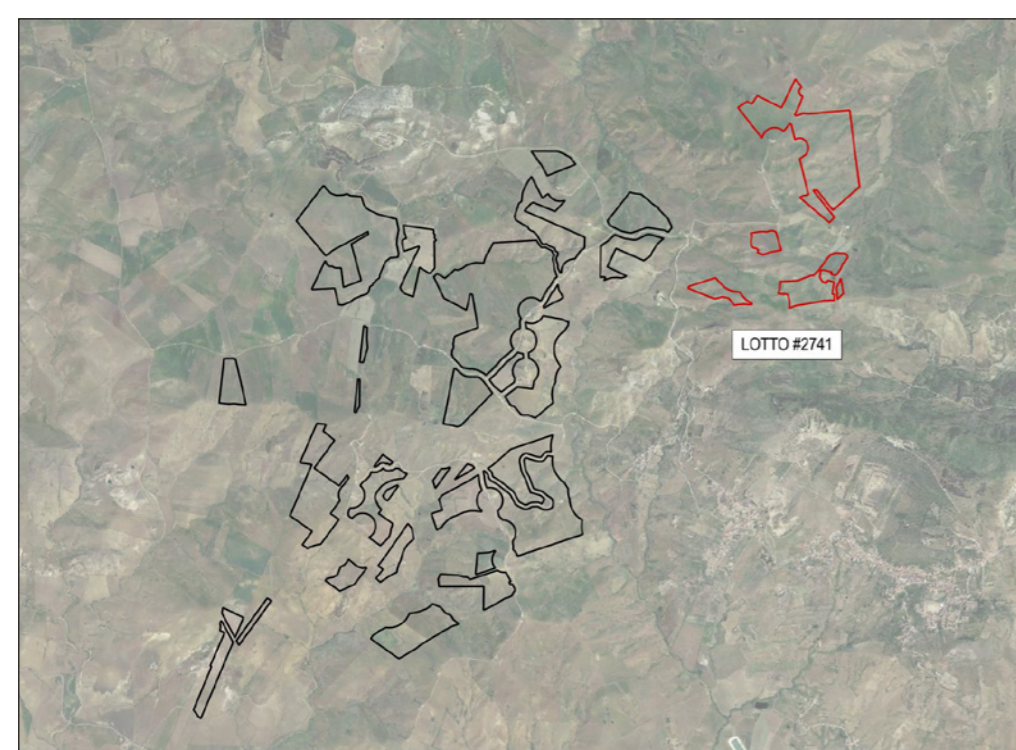

Vista ante operam mese di giugno



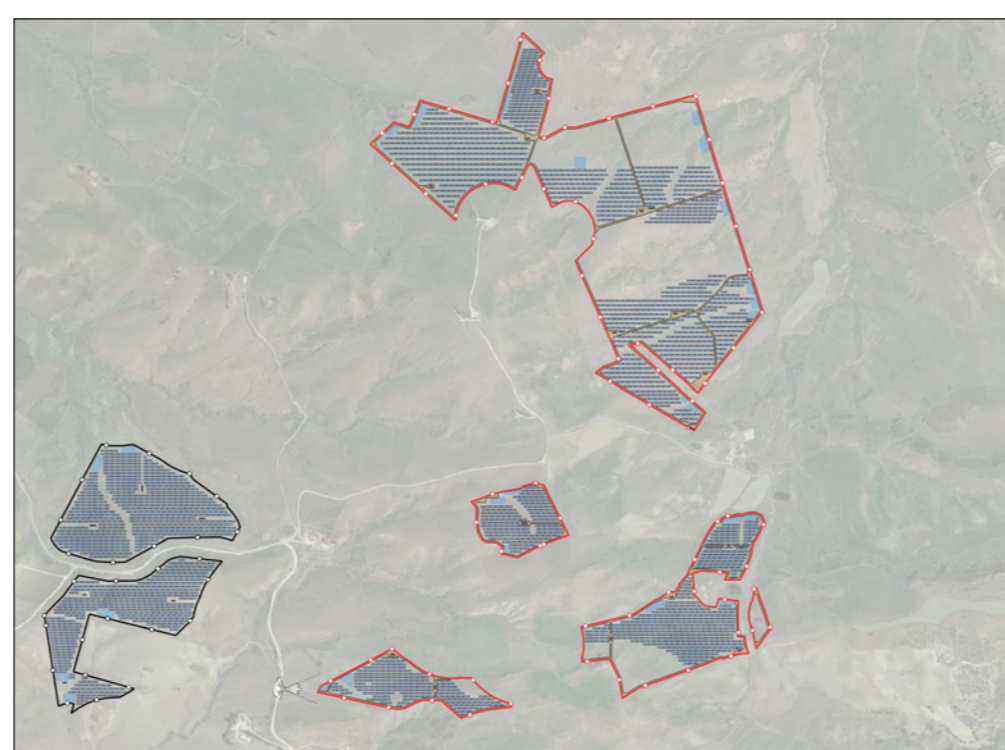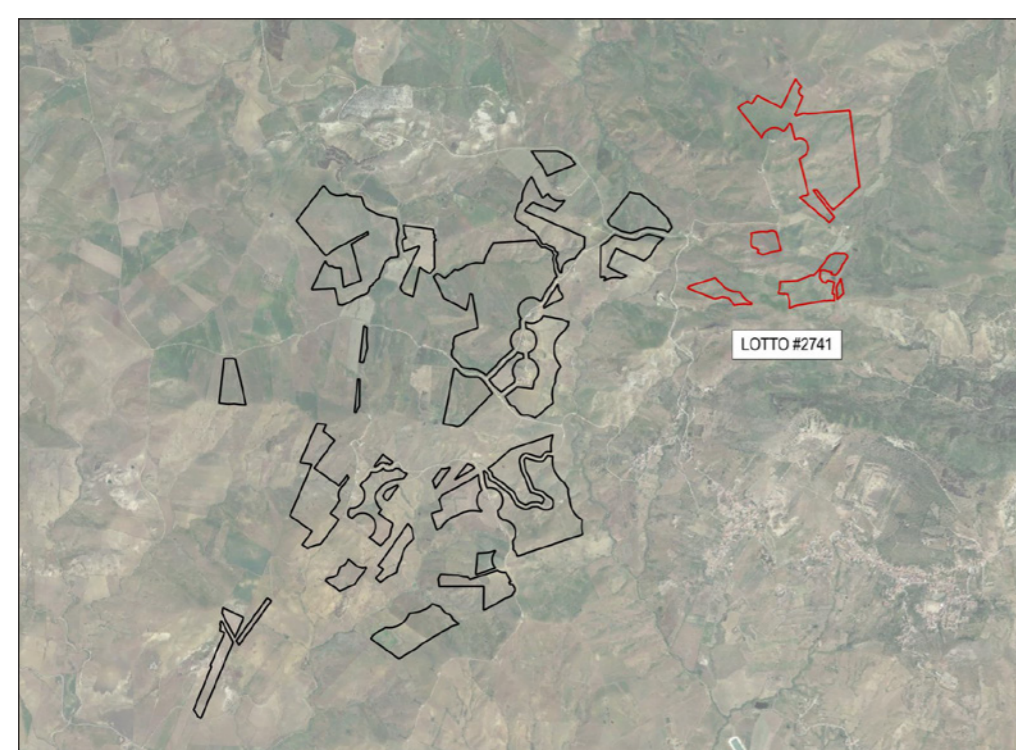

Vista in primo piano dell'impianto 2741 e dell'area esterna non vincolata nella disponibilità del proponente e coltivata ad essenza. La fotosimulazione si riferisce all'impianto a maturazione (3 anni di vita) e nel periodo di giugno quando l'orzo è idoneo alla raccolta.

