

Costruzioni Miotti S.p.A.

...dal 1920 una grande realtà nel mondo delle costruzioni

Raccomandata A.R.

Anticipata a mezzo PEC

Clavorosicuro



Ministero dell'Ambiente e della Tutela del Territorio e del Mare - Direzione Generale Valutazioni Ambientali

Espr. IVA - 2012 - 0024596 del 12/10/2012

Spett.le
Ministero dell'Ambiente e della Tutela del Territorio e del Mare
Dir. Gen. per la Salvaguardia Ambientale
Servizio V.I.A.
Via C. Colombo n. 44
00147 ROMA

Spett.le
Ministero per i Beni e le Attività Culturali
Dir. Gen. per la qualità e la tutela del paesaggio, le belle arti, l'architettura e l'arte contemporanea
Via San Michele n. 22
00153 ROMA

Spett.le
Regione del Veneto
Segreteria Regionale per l'Ambiente
Unità complessa V.I.A.
Calle Priuli, Cannaregio n. 99
30121 VENEZIA

e p. c.:

Spett.le
Provincia di Vicenza
Servizio VIA e Cave
Contrà San Marco n. 30
36100 VICENZA

Spett.le
Comune di Pianezze San Lorenzo
Via IV Novembre 11
36060 - PIANEZZE SAN LORENZO(VI)

Pianezze San Lorenzo, 5 ottobre 2012



Oggetto: Osservazioni sul Progetto definitivo denominato "Superstrada Pedemontana Veneta - Lotto 2 tratta B dal Km 29-300 al Km 38+700" - Braccio ovest della S.P. 111 "Nuova Gasparona in corrispondenza della rotatoria "Marostica Ovest" sulla galleria artificiale "Marostica Ovest"

Il sottoscritto Luigi Miotti, nella sua qualità di legale rappresentante della Costruzioni Miotti S.p.A., con sede in Pianezze San Lorenzo (VI), Via Pio X n. 13, c.f. e p. IVA n. 02155400241, Registro Imprese VI n. 6767/012, vista la pubblicazione in data 8 agosto 2012 dell'Avviso predisposto dal Commissario Delegato per l'emergenza determinatasi nel

settore del traffico e della mobilità nel territorio delle Province di Treviso e Vicenza (OPCM 3802/2009), formula la presente osservazione al progetto indicato in oggetto.

La scrivente Società, fondata nel 1920 come impresa di costruzioni, opera nel settore delle costruzioni edili civili, industriali e delle infrastrutture, ha attualmente alle proprie dirette dipendenze 55 lavoratori, ai quali vanno aggiunte 40 unità interessate da occupazione indiretta, è dotata della seguente attestazione di qualificazione per l'esecuzione e la progettazione di lavori pubblici:

- prestazioni per progettazione e costruzione per importo illimitato;
- categoria OG1 edifici civili e industriali per importo illimitato;
- categoria OG3 strade e autostrade fino a 10.329,138;
- categoria OG6 acquedotti, gasdotti, opere di irrigazione fino a 10.329,138;
- categoria OG8 opere fluviali, di difesa, di sistemazione idraulica fino a 2.582.284,00;
- categoria OG13 opere di ingegneria naturalistica fino a 516.457,00;
- categoria OS1 lavori di terra fino a 1.032.913,00;
- categoria OS3 impianti idrico - sanitario fino a 516.457,00;
- categoria OS21 opere strutturali speciali fino a 1.032.913,00;
- categoria OS24 verde e arredo urbano fino a 1.032.913,00;
- categoria OS28 impianti termici e di condizionamento fino a 516.457,00

Come indicato in premessa, la sede amministrativa, legale ed operativa dell'impresa è localizzata nel territorio del Comune di Pianezze San Lorenzo (VI), più precisamente in Via Pio X n. 13, su di un'area di complessivi mq. 12.000, dei quali mq. 3.000 coperti, insistenti sul foglio 5, mappale 386.

Nel sito aziendale, oltre al fabbricato a destinazione uffici amministrativi e tecnici (progettazione) e magazzino, l'area scoperta è adibita a ricovero attrezzature e mezzi d'opera, stoccaggio materiali edili e del materiale inerte da impiegare nelle lavorazioni o da queste derivante, nonché da un impianto di trattamento dei rifiuti, anch'essi derivanti dall'attività caratteristica dell'impresa.

In particolare, le superfici destinate alle richiamate attività di stoccaggio ed alla correlata attività di recupero ammontano complessivamente a mq. 3.500 e trovano collocazione lungo il versante nord dell'insediamento aziendale.

Com'è possibile ricavare dalla sovrapposizione di un dettaglio dell'elaborato del progetto definitivo contrassegnato dal codice PVDGEAPGE2B000-0030009DA0 con il perimetro dell'area di proprietà/utilizzo della Costruzioni Miotti S.p.A., il previsto sviluppo del tratto della ripristinata SP 111 posto ad ovest della rotatoria "Marostica Ovest", da realizzare sulla omonima galleria artificiale sede della superstrada di progetto, interferisce radicalmente con le aree di stoccaggio e con l'impianto di trattamento sopra indicati.

Non potendo trovare altra collocazione all'interno del perimetro di proprietà aziendale, il loro smantellamento arrecherebbe un danno gravissimo alla capacità produttiva della Società, il cui ristoro patrimoniale, pur non potendo compensare le ripercussioni sul piano operativo, dovrebbero comunque essere poste a carico del concessionario dell'opera in oggetto, assumendo a riferimento non certo i valori correnti dei terreni agricoli, bensì il valore effettivo di siti produttivi strategici per la funzionalità aziendale.

In considerazione di quanto sopra evidenziato, la Costruzioni Miotti S.p.A., nel comune interesse proprio e dell'entità concessionario/concedente, propone a quest'ultimi una puntuale rettifica del progetto attualmente sottoposto a procedura di V.I.A., che può essere come di seguito riassunto ed è rappresentato nell'allegato elaborato grafico.

- 1) Allungamento per circa 50 mt verso ovest della galleria artificiale in progetto e conseguente allungamento della relativa paratia d'imbocco.
- 2) Conseguente traslazione verso nord della bretella di ripristino della SP 111 in uscita della rotatoria sovrastante la citata galleria artificiale.

Si sottolinea che la descritta soluzione, oltre ad eliminare l'interferenza delle opere di progetto con l'insediamento della Costruzioni Miotti S.p.A., rende superflua la realizzazione del setto/muro prefabbricato di sostegno.

La scrivente Società confida nell'accoglimento della presente osservazione/proposta.


Con osservanza.

per Costruzioni Miotti S.p.A.


(dott. Luigi Miotti)


COSTRUZIONI MIOTTI S.p.A.
PANEZZO S.L. (VI)

- allegato 1: Individuazione sede Costruzioni Miotti S.p.A.
- allegato 2: Layout esterno Costruzioni Miotti S.p.A.
- allegato 3: ipotesi di spostamento bretella

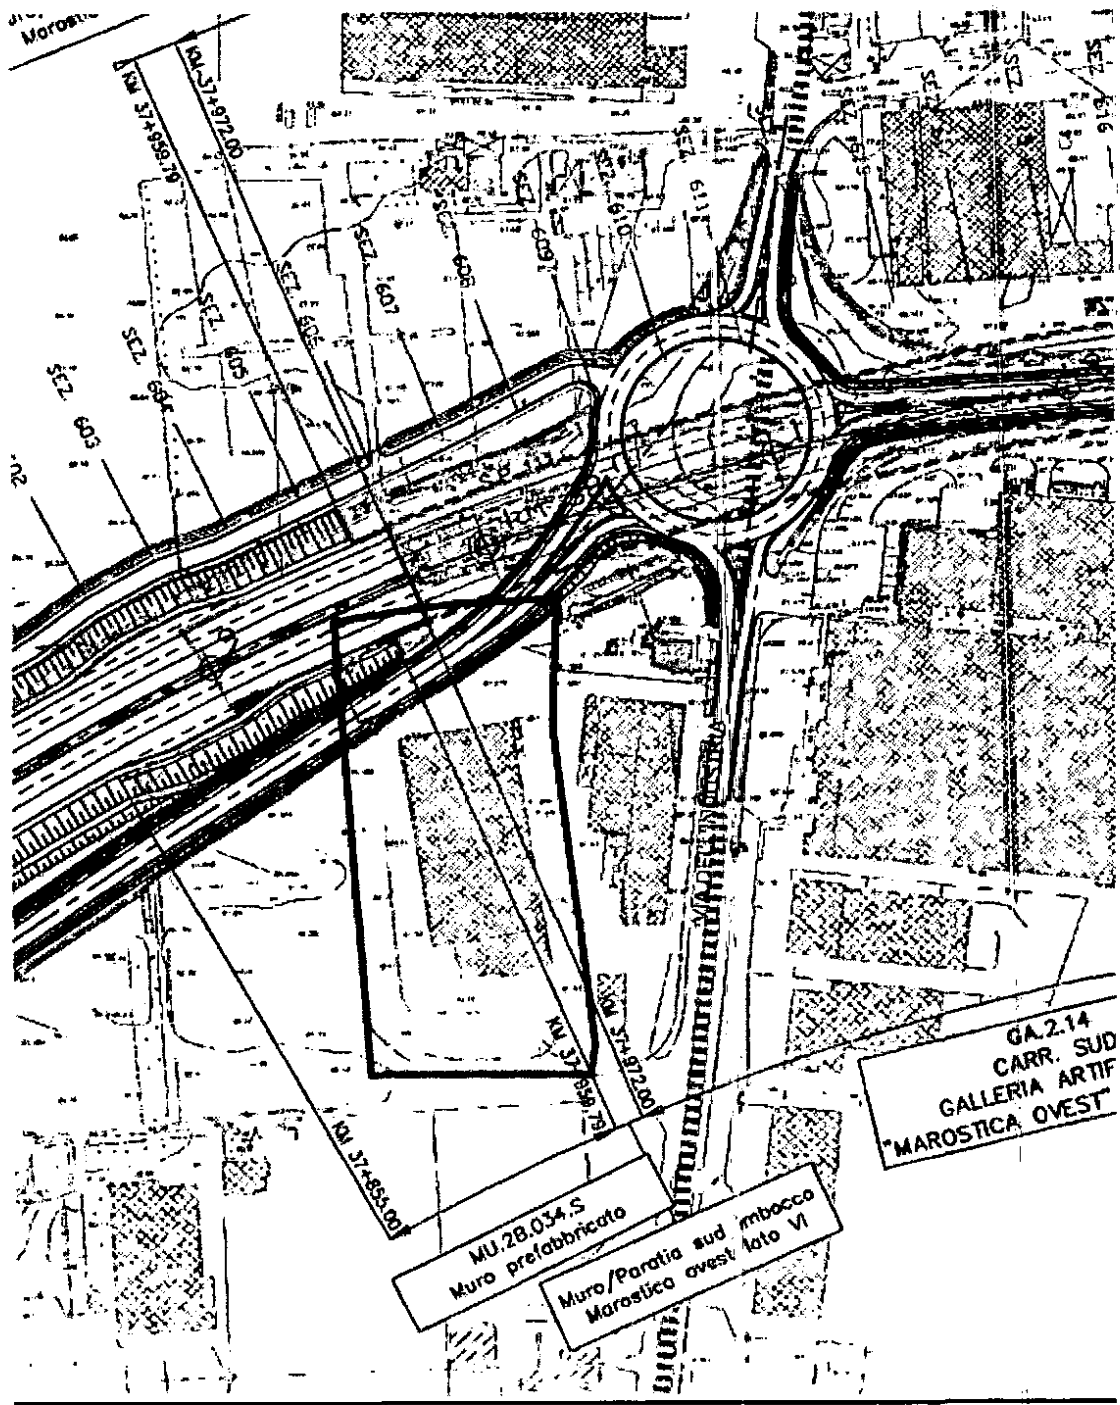

Allegato 1: Individuazione sede Costruzioni Miotti S.p.A.

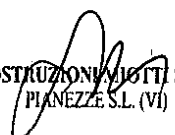
COSTRUZIONI MIOTTI S.p.A.
PIANEZZE S.L. (VI)

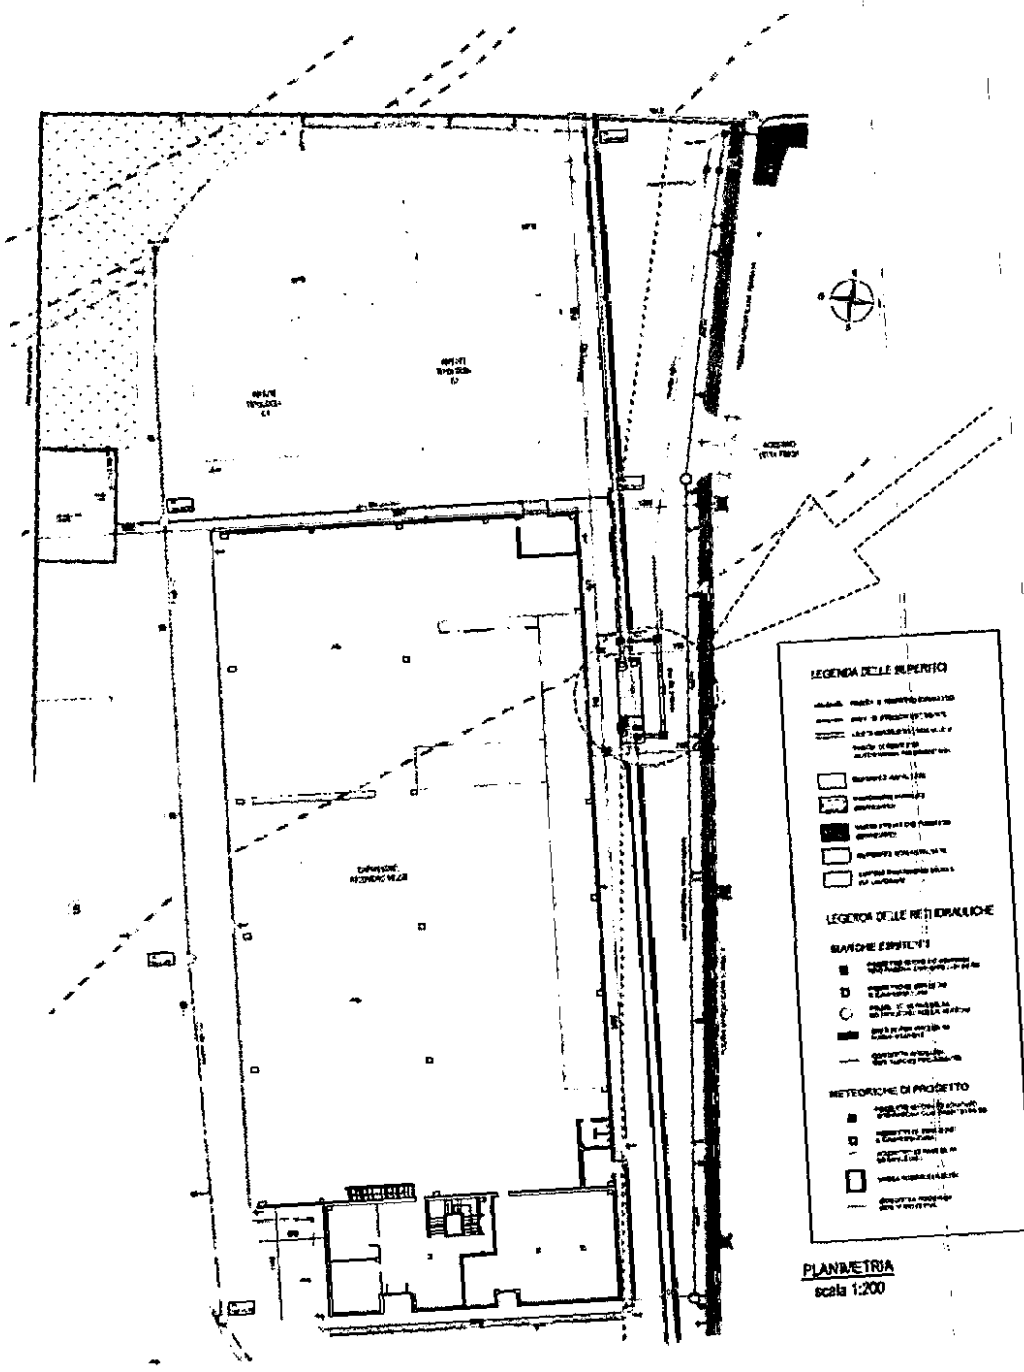

LEGENDA DELLE SUPERFICIE

LEGENDA DELLE RETI IDRAULICHE



PLANIMETRIA
scala 1:200

Allegato 2: Layout esterno Costruzioni Miotti S.p.A.

COSTRUZIONI MIOTTI S.p.A.
PIANENZA S.p.A. (VI)

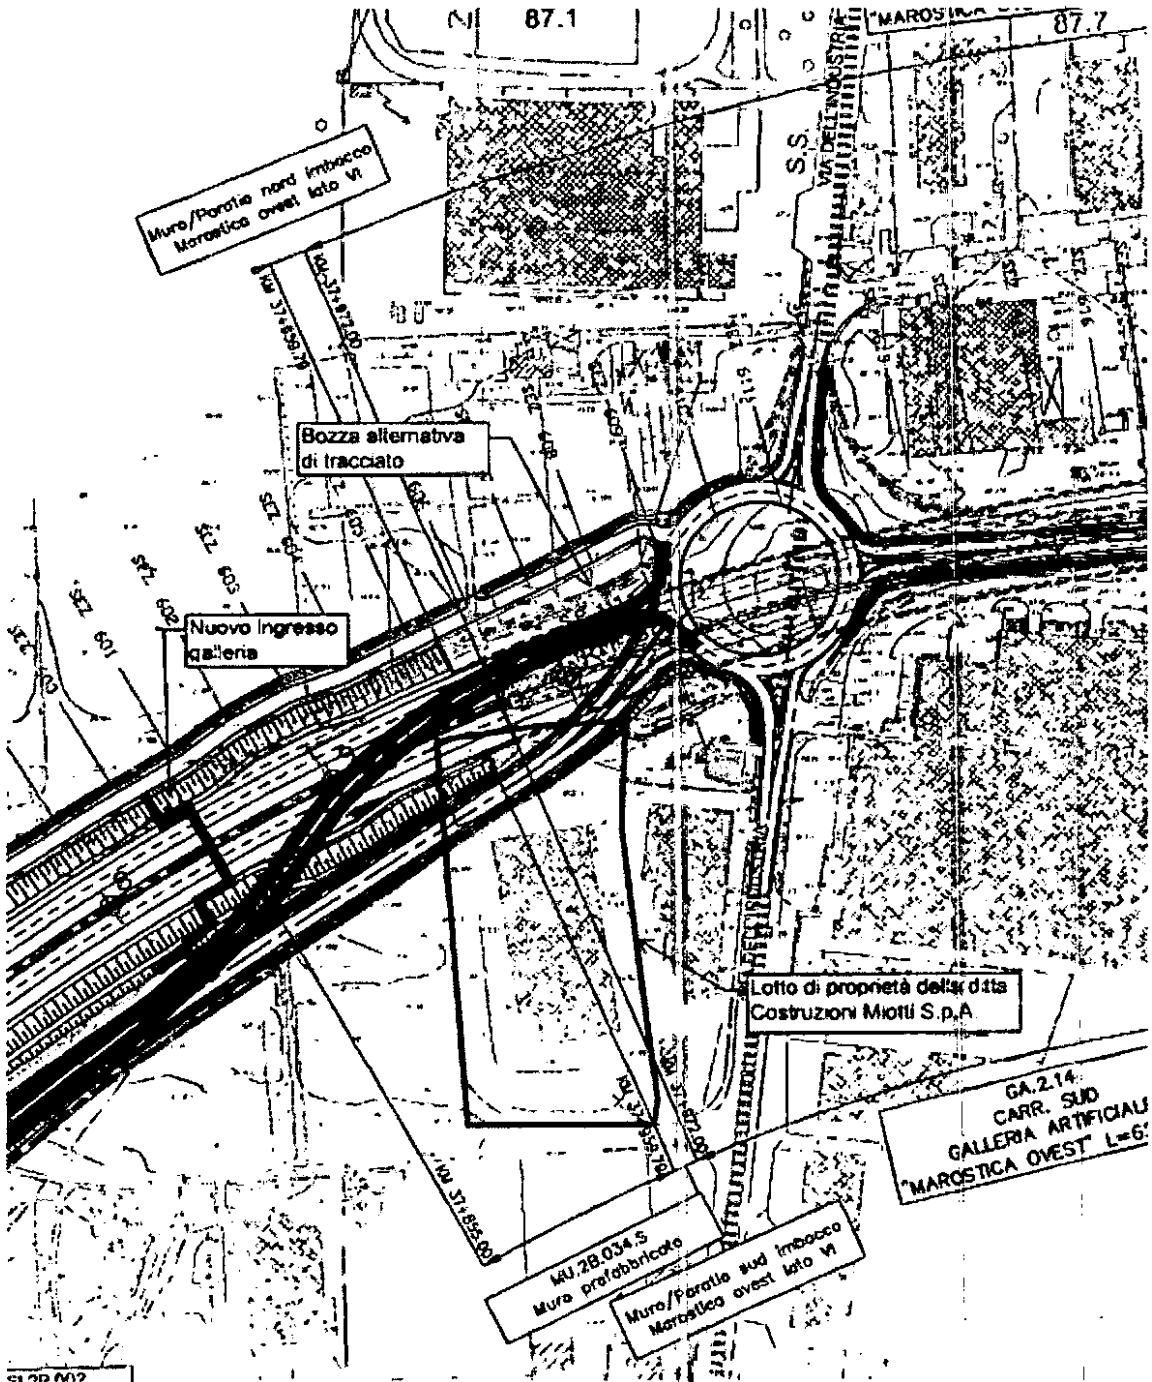

Allegato 3: ipotesi di spostamento bretella

COSTRUZIONI MIOTTI S.p.A.
 PIANEZZE S.L. (VI)