




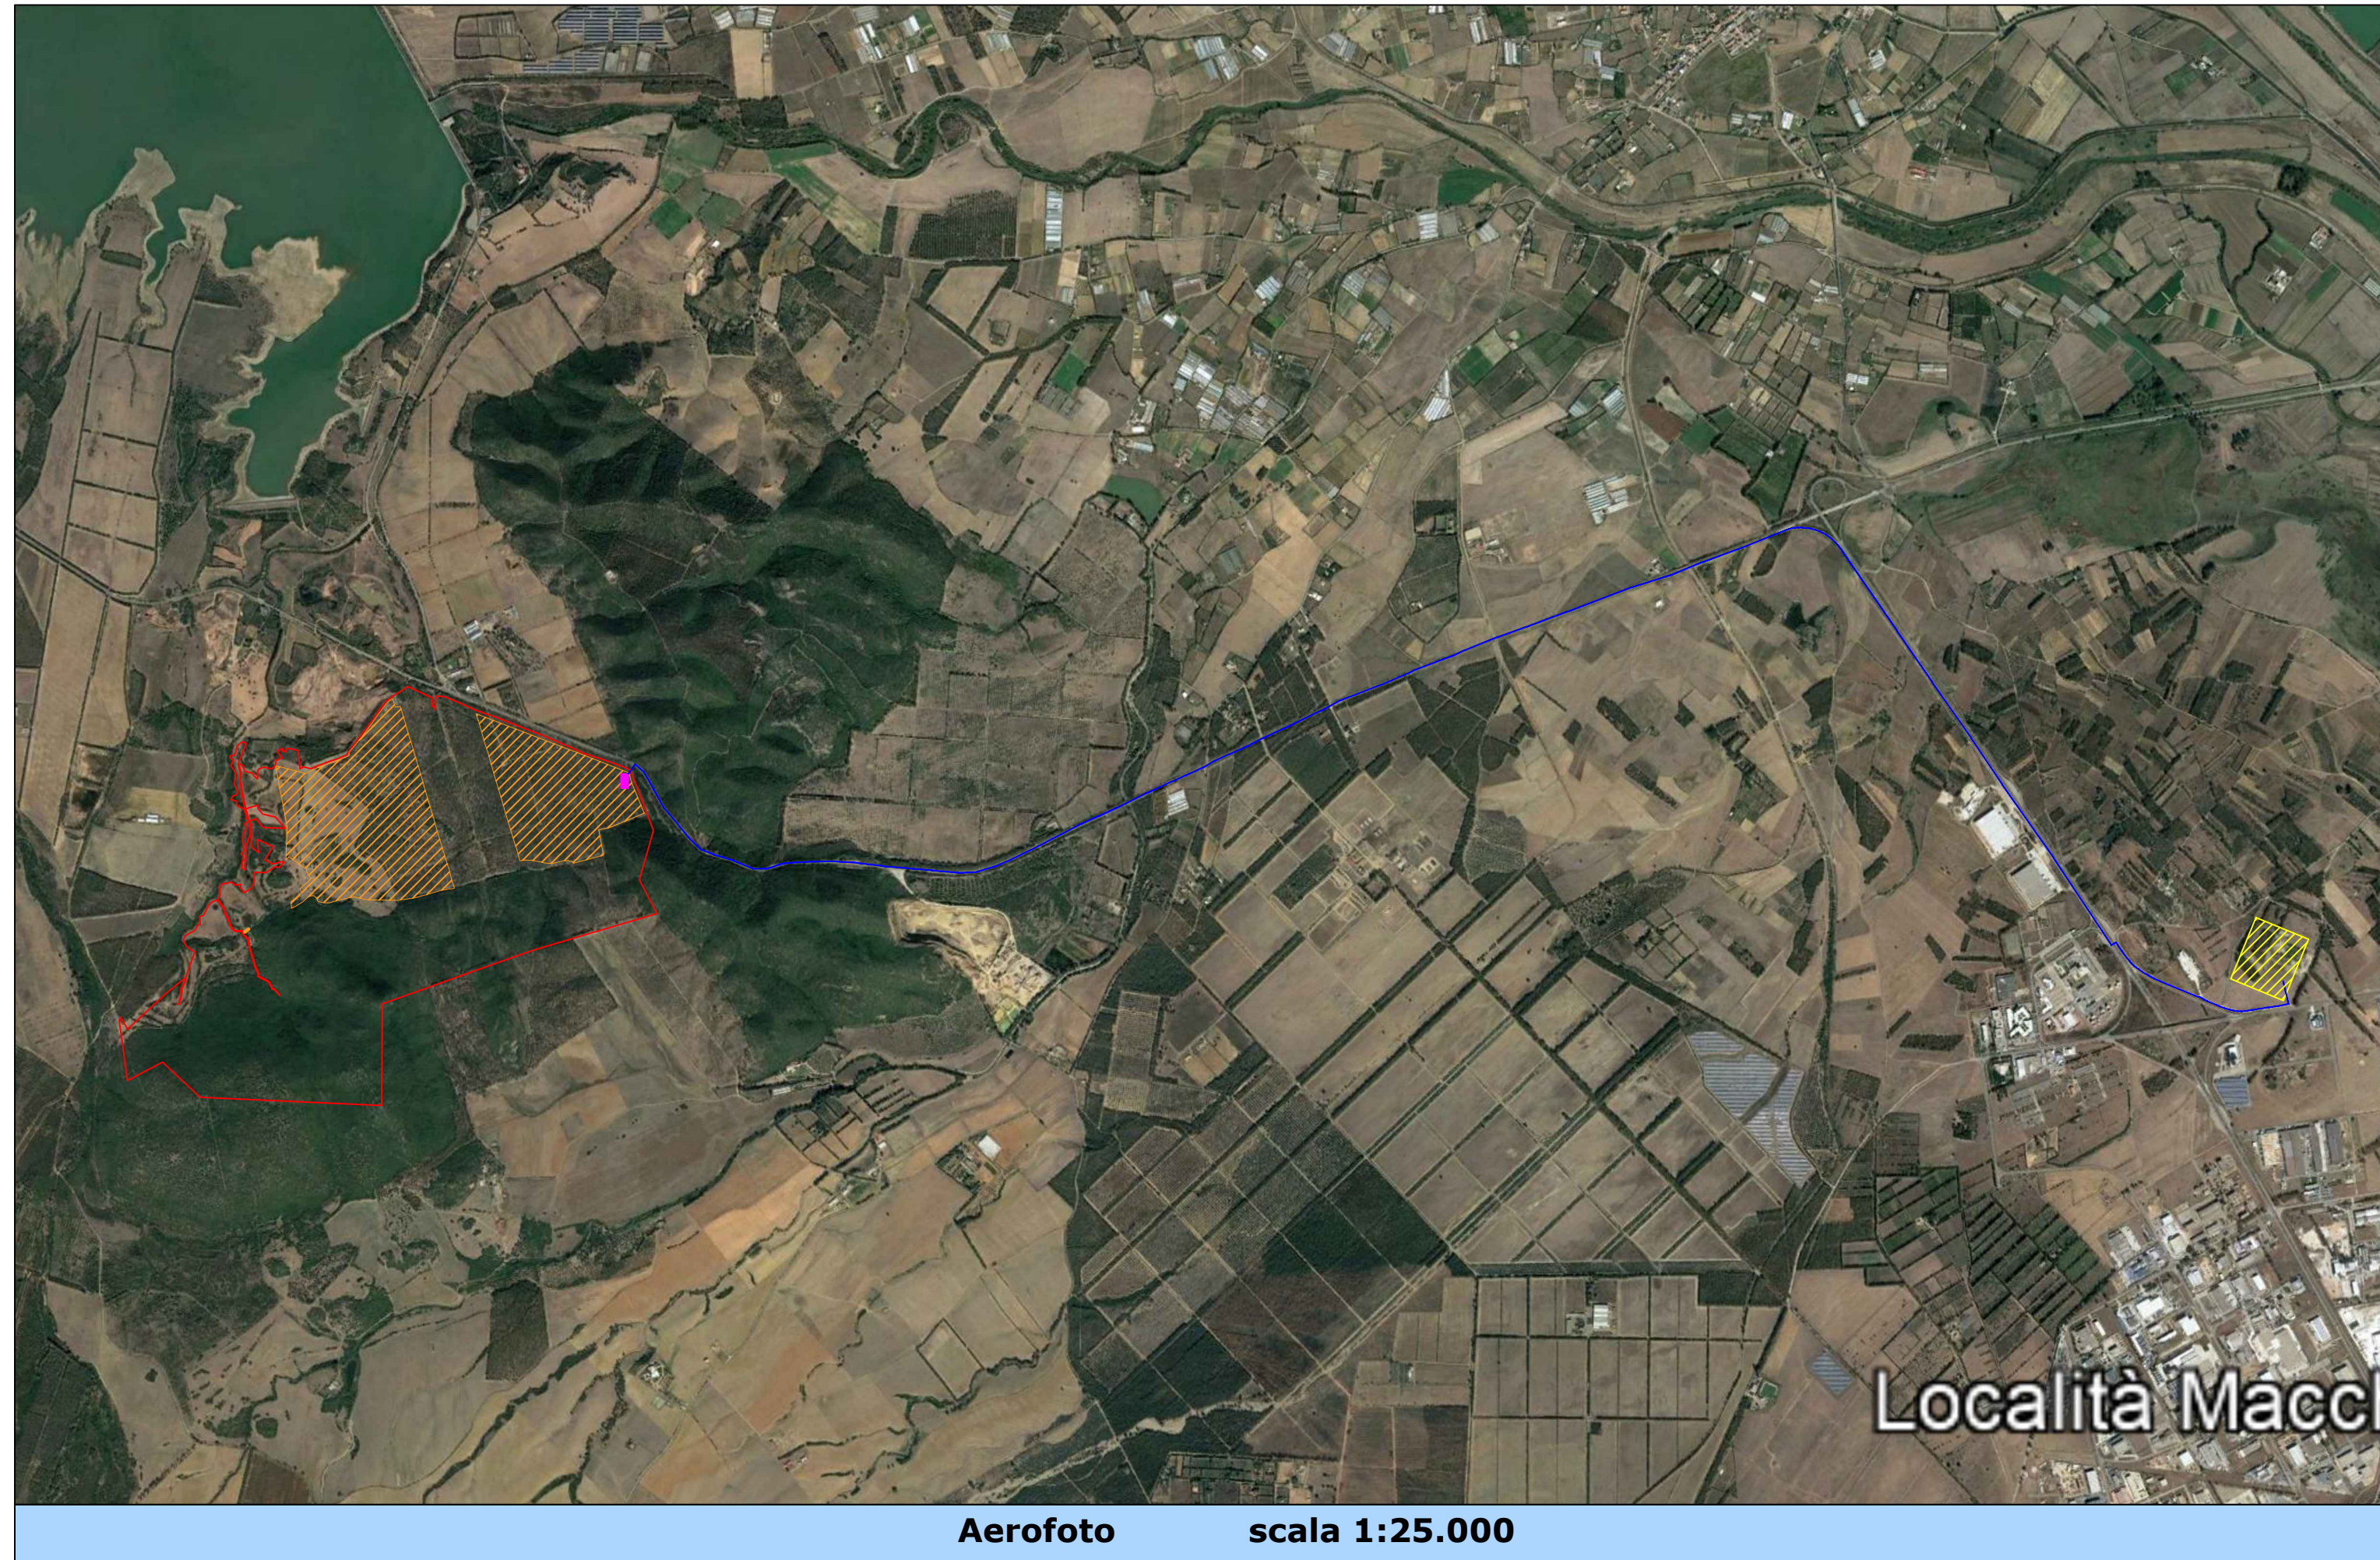


Aerofoto scala 1:25.000

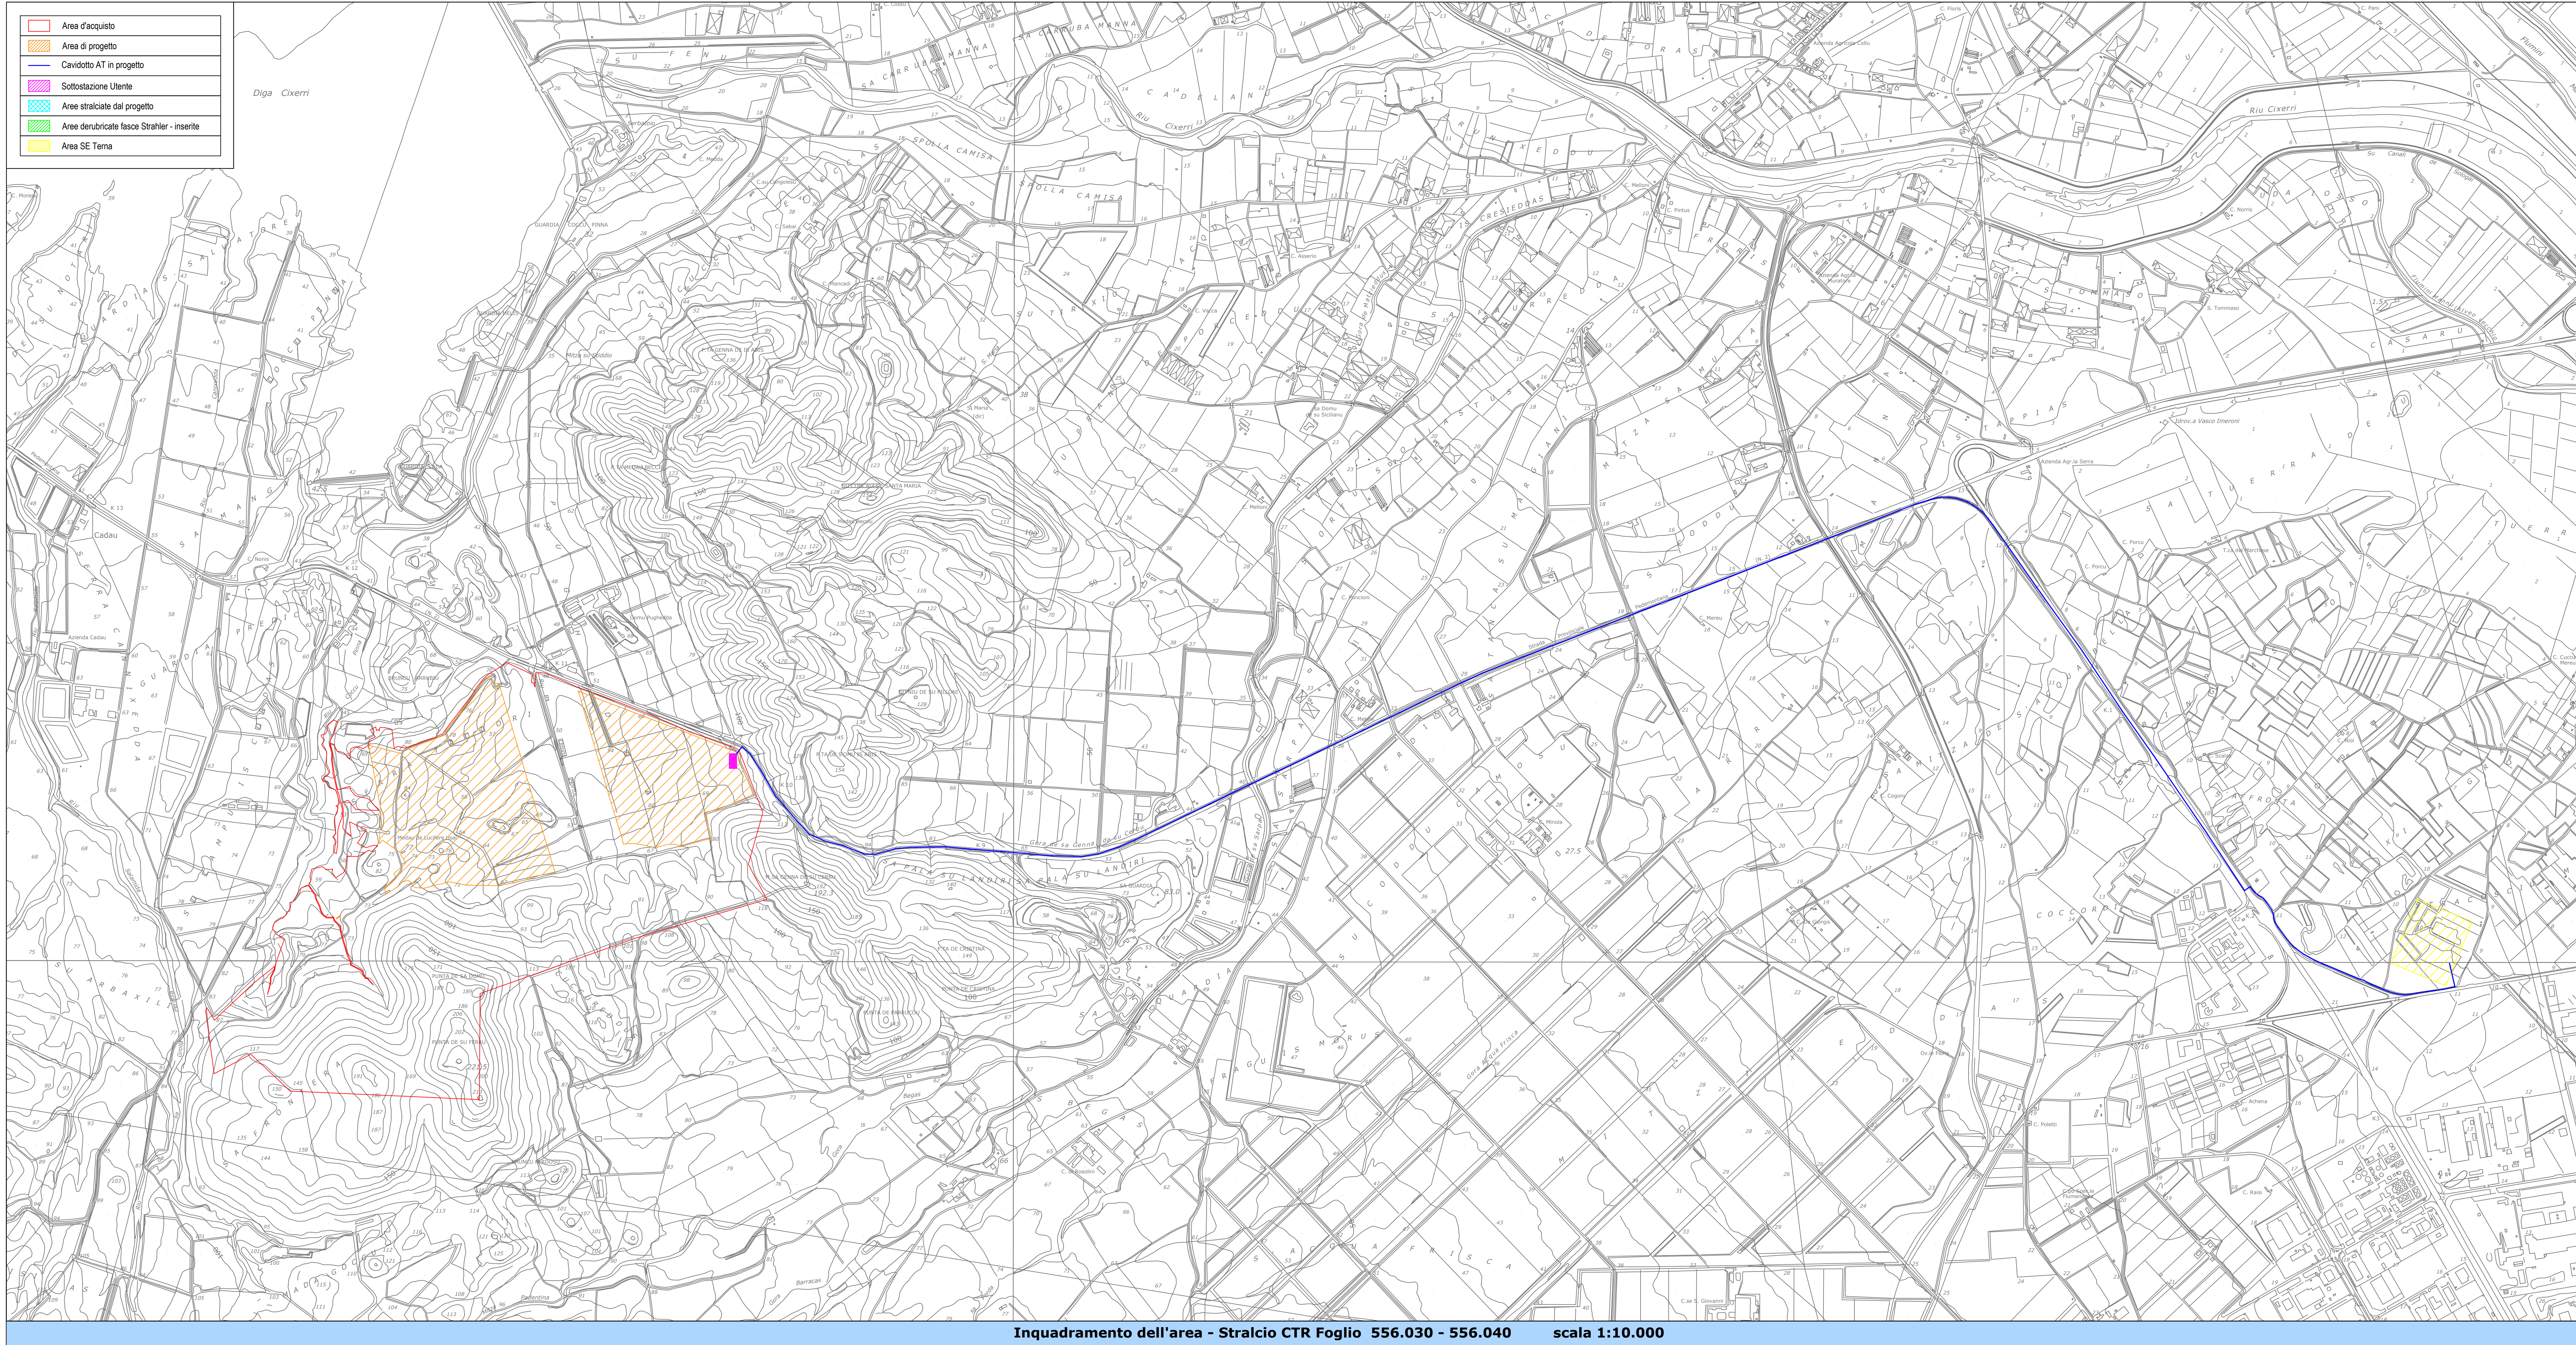

Inquadramento dell'area - Stralcio CTR Foglio 556.030 - 556.040 scala 1:10.000

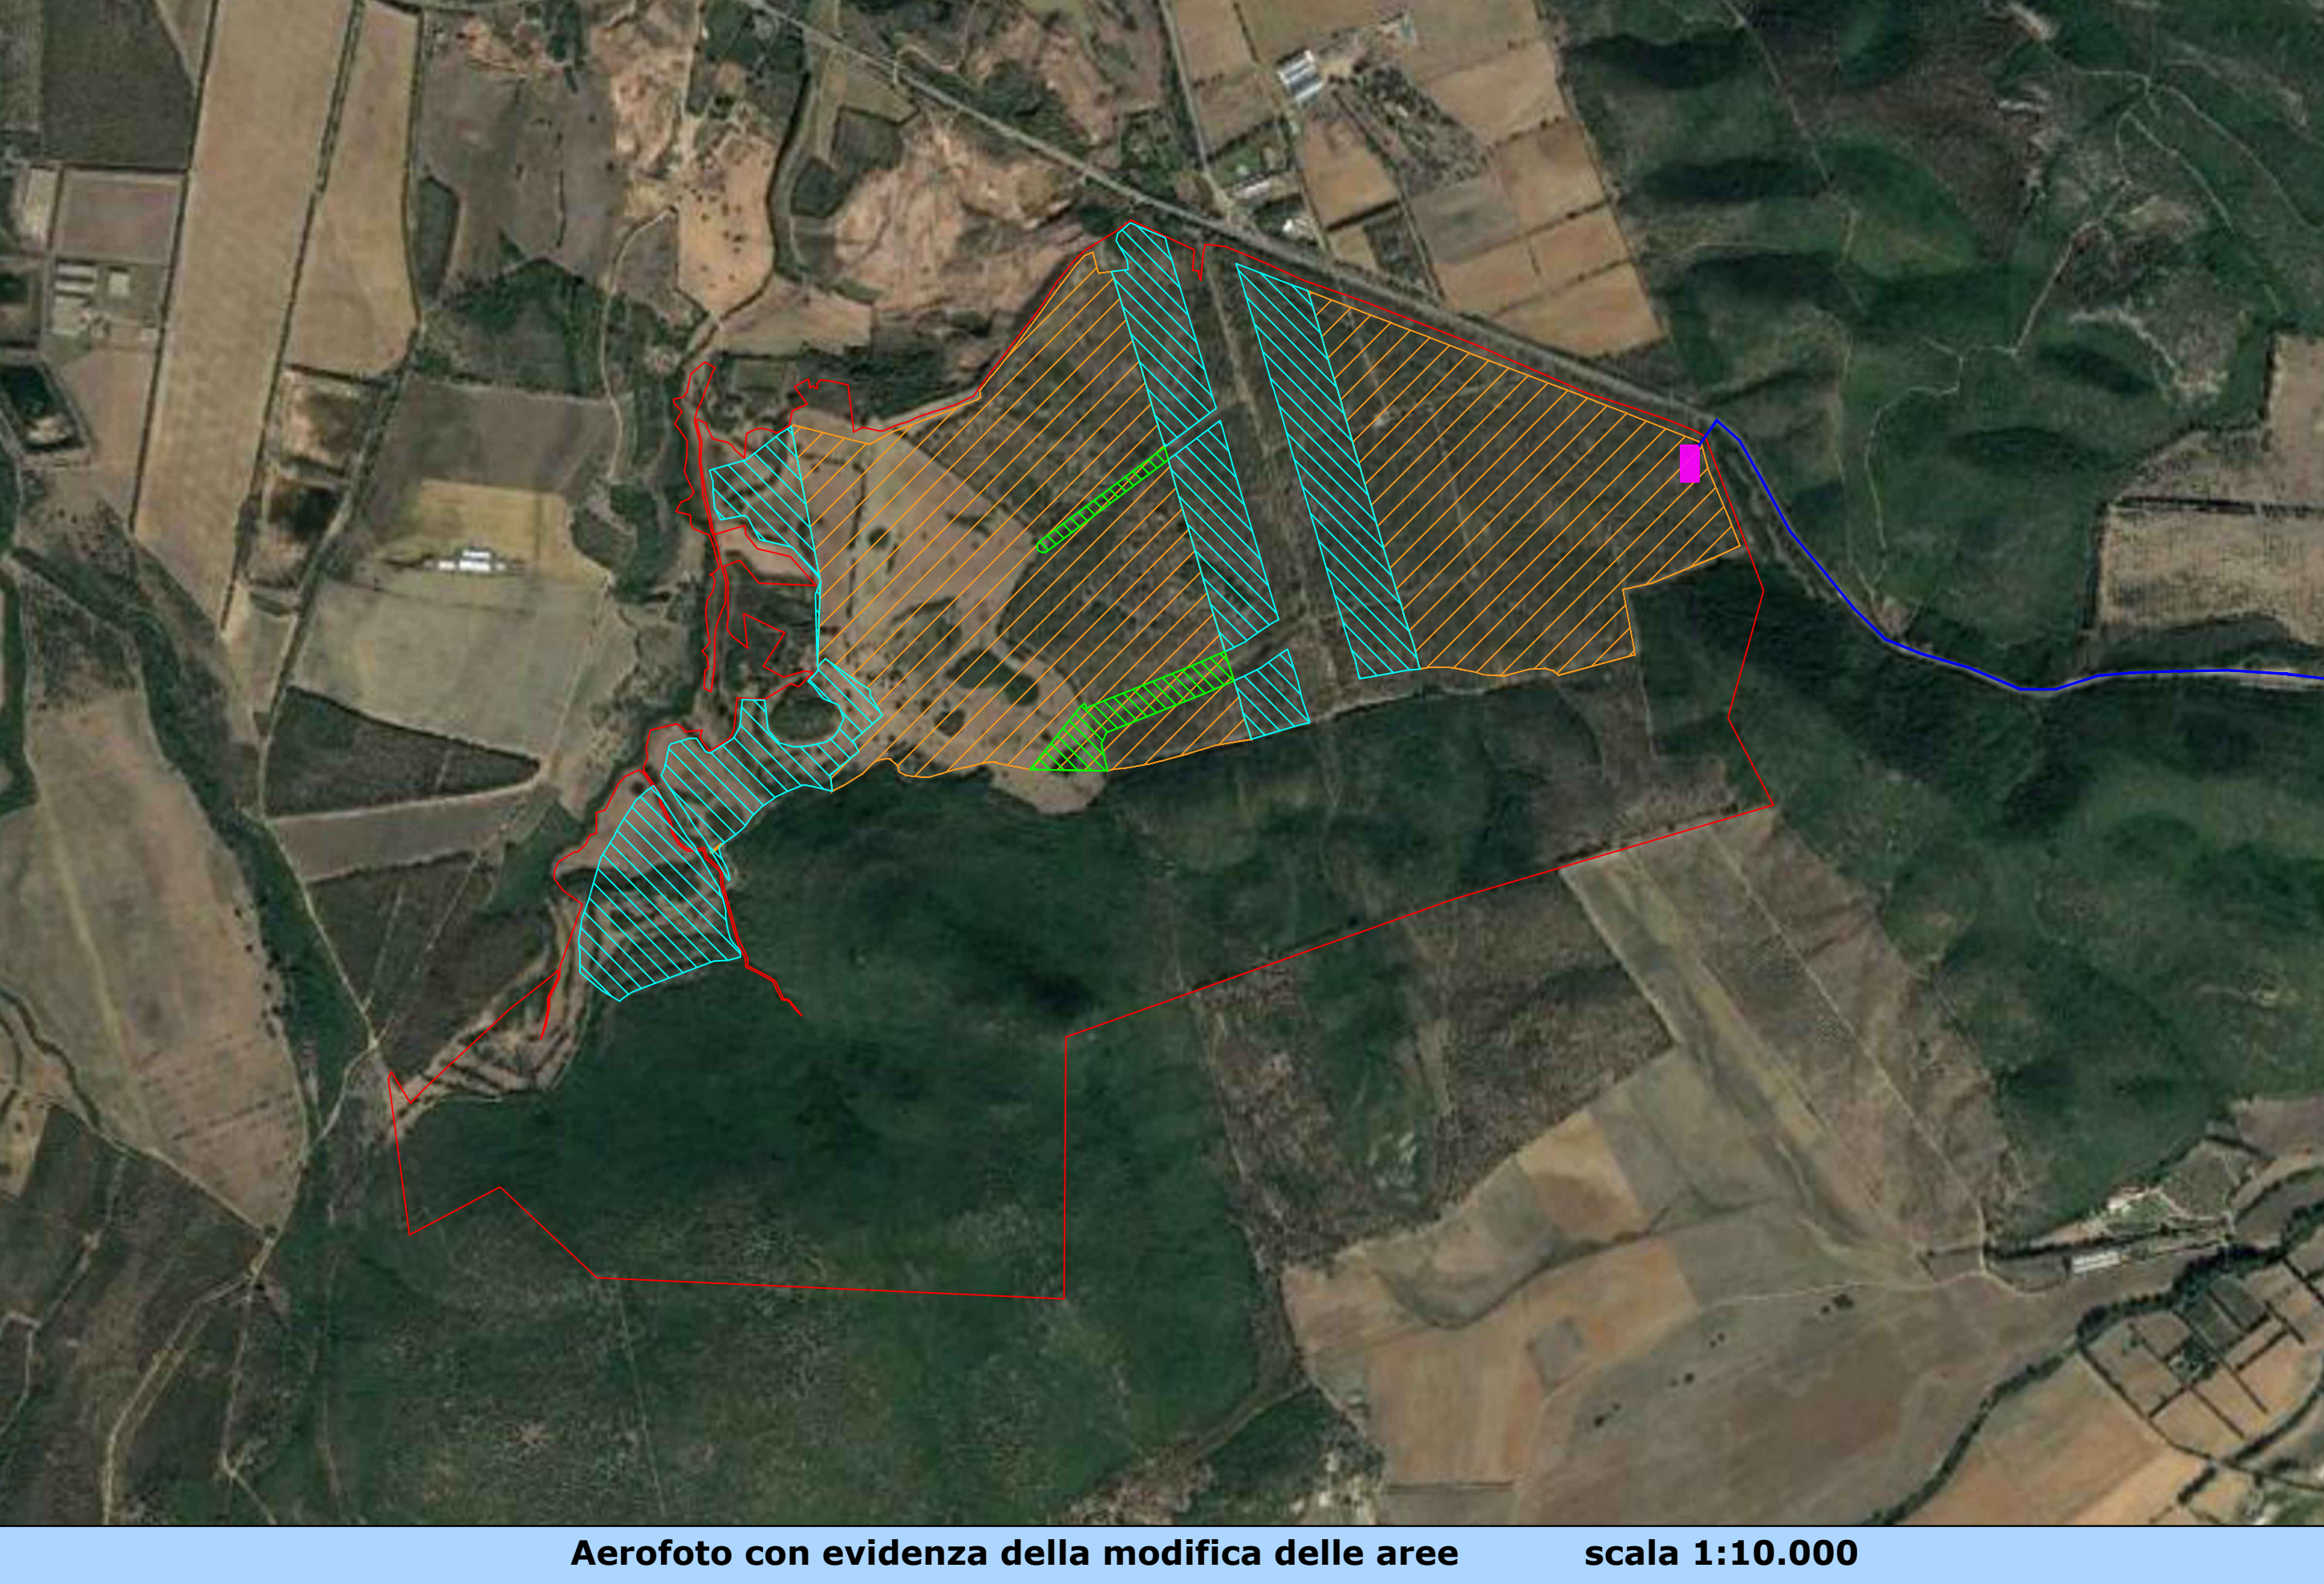

Aerofoto con evidenza della modifica delle aree scala 1:10.000

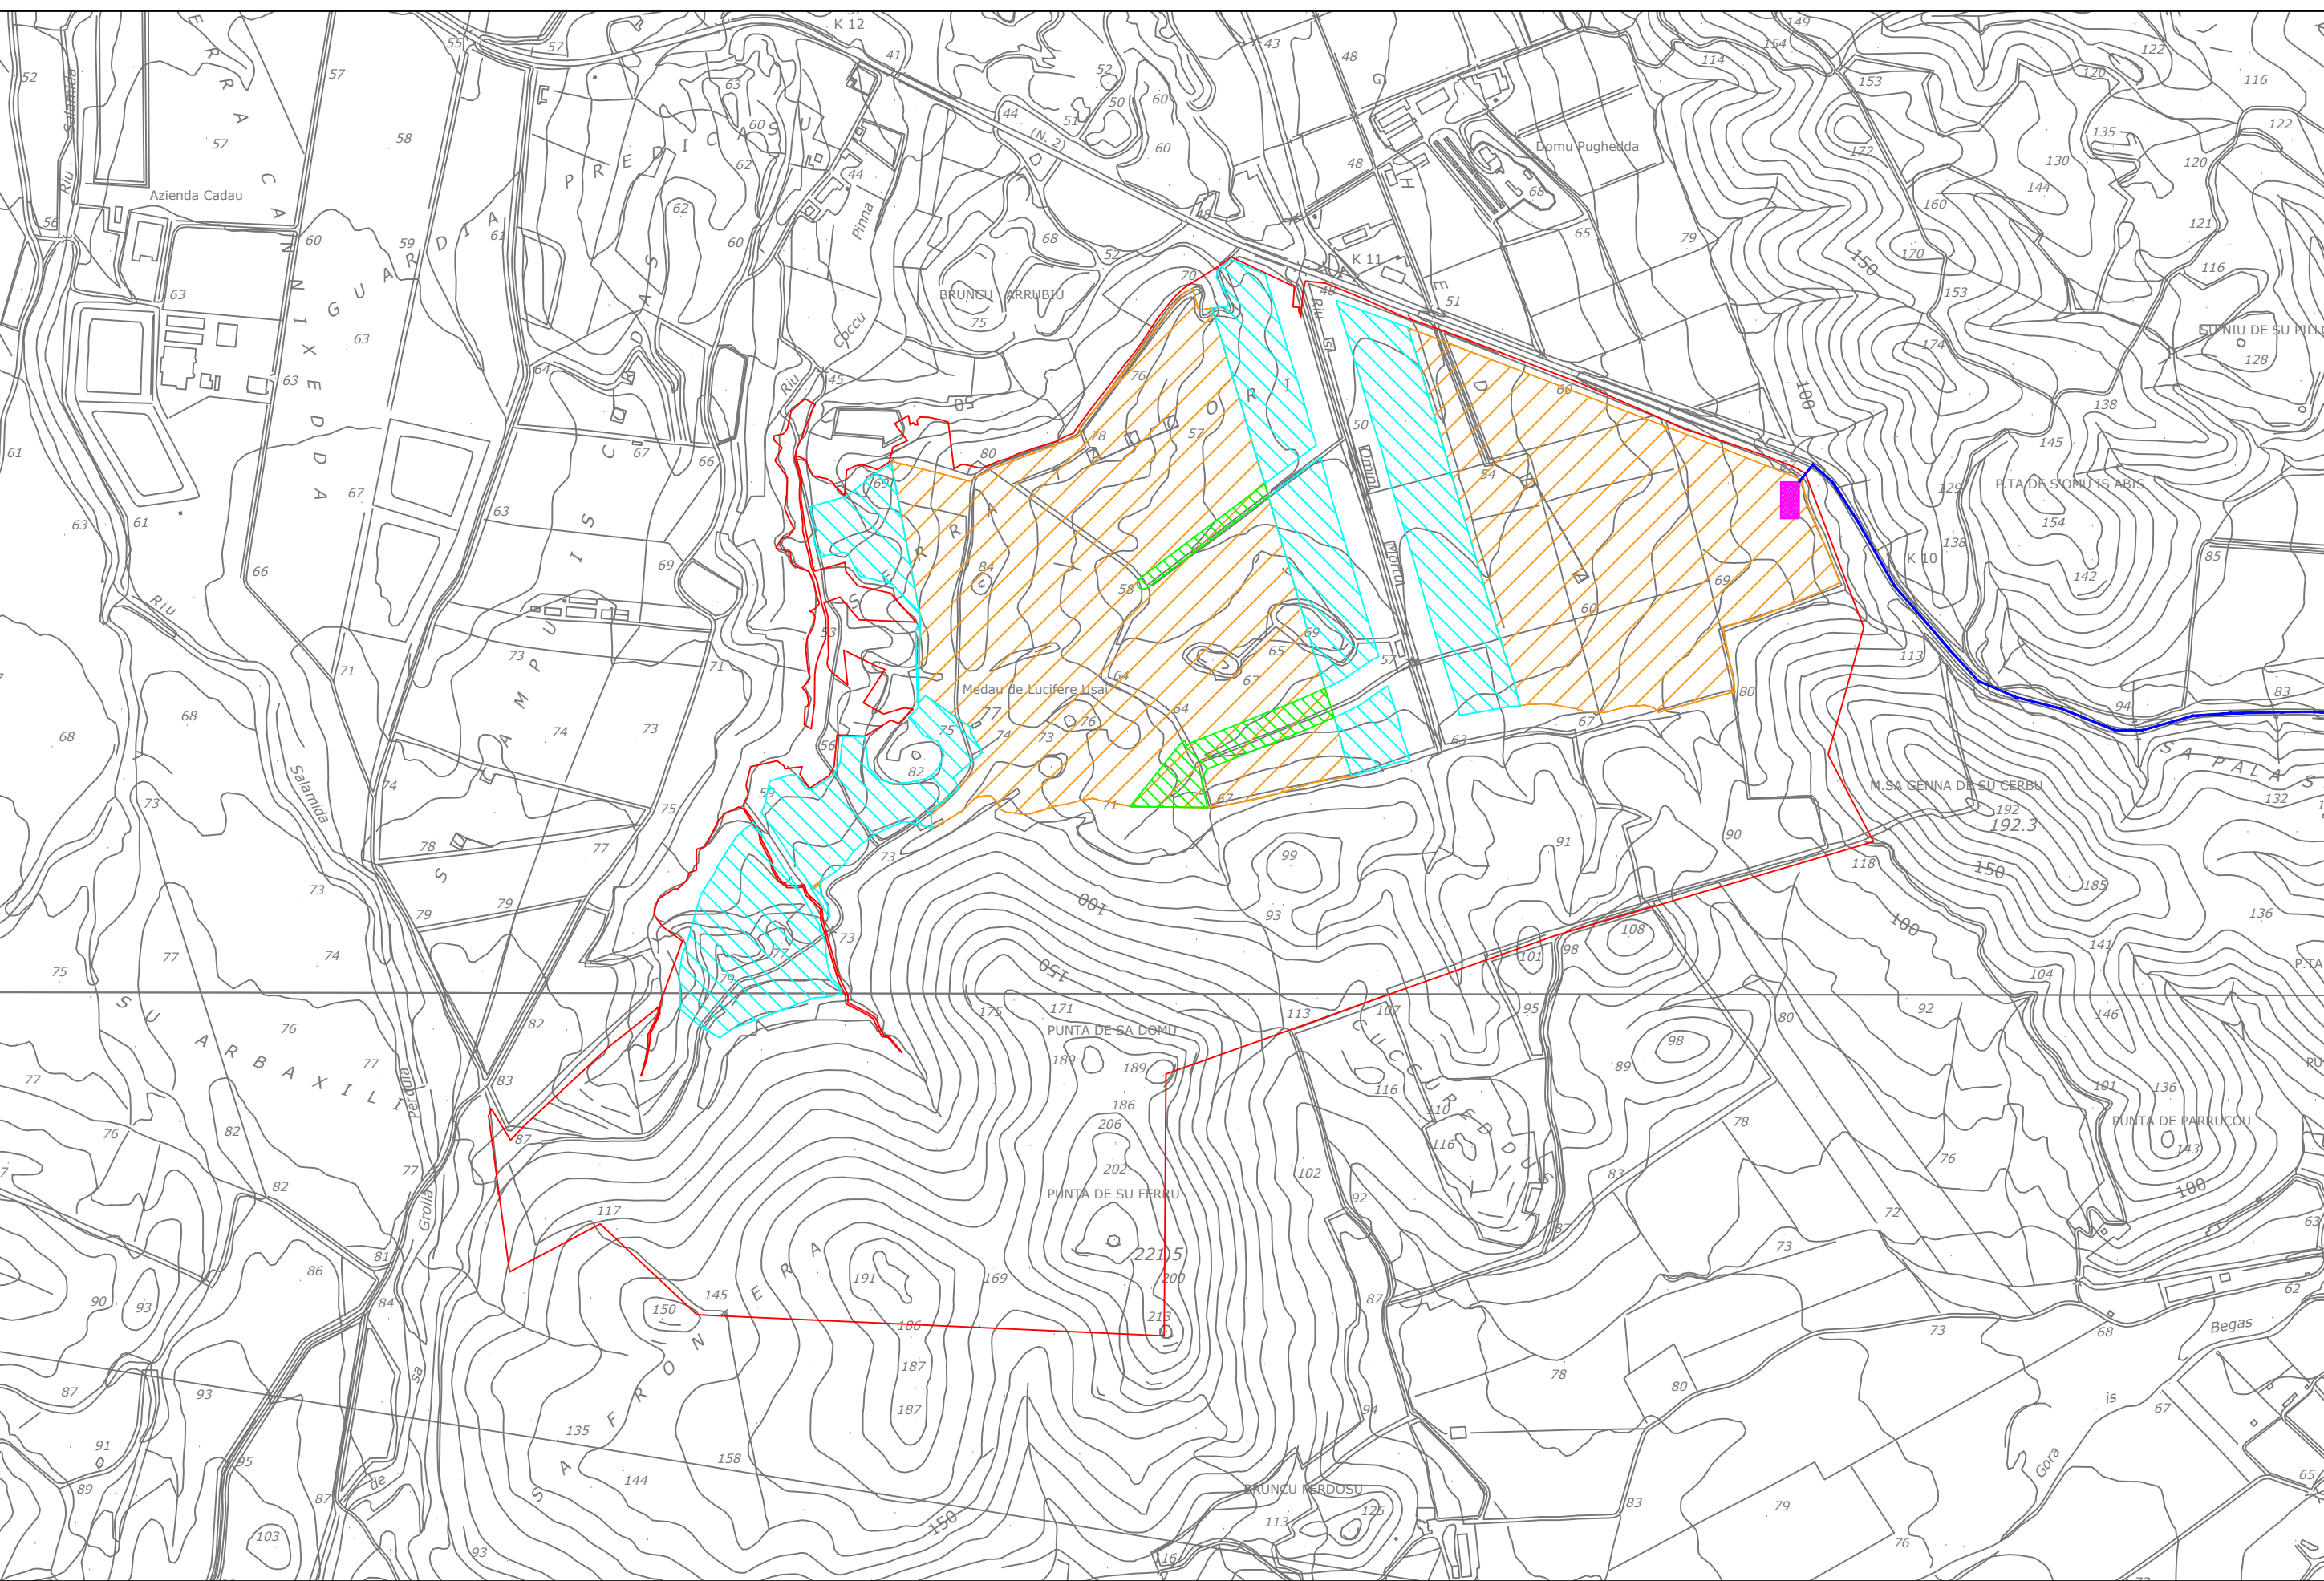

CTR con evidenza della modifica delle aree scala 1:10.000

ISTANZA DI VIA
(Artt. 23-24-25 del D. Lgs 152/2006 e ss.mm.ii.)
Integrazioni post osservazioni e pareri

DIOMEDE srl
Via Narvati 41
07100 Viterbo (VT)
P. IVA 01572690001

PROGETTISTI INCARICATI

Arch. DANIELE CONTICCHIO

Ing. MARCO GRANDE

Ing. DANIELE MARRAS

Ing. LORENA VACCA

PROGETTO DI UN IMPIANTO FOTOVOLTAICO A TERRA COLLEGATO ALLA RTN
Potenza nominale 92,6408 MWp
Località "Serra Taccon" - Comune di Uta (CA)

TITOLO ELABORATO

INQUADRAMENTI: IGM - CTR - AEROFOTO

REV.	DATA	DESCRIZIONE	REDAITTO	CONTROLLATO	APPROVATO
01	Definitivo	Agosto 2023	1:10000-1:25000	TAVPROG001	
REV.	FASE PROGETTUALE	DATA	SCALA	SIGNIFICATO	