


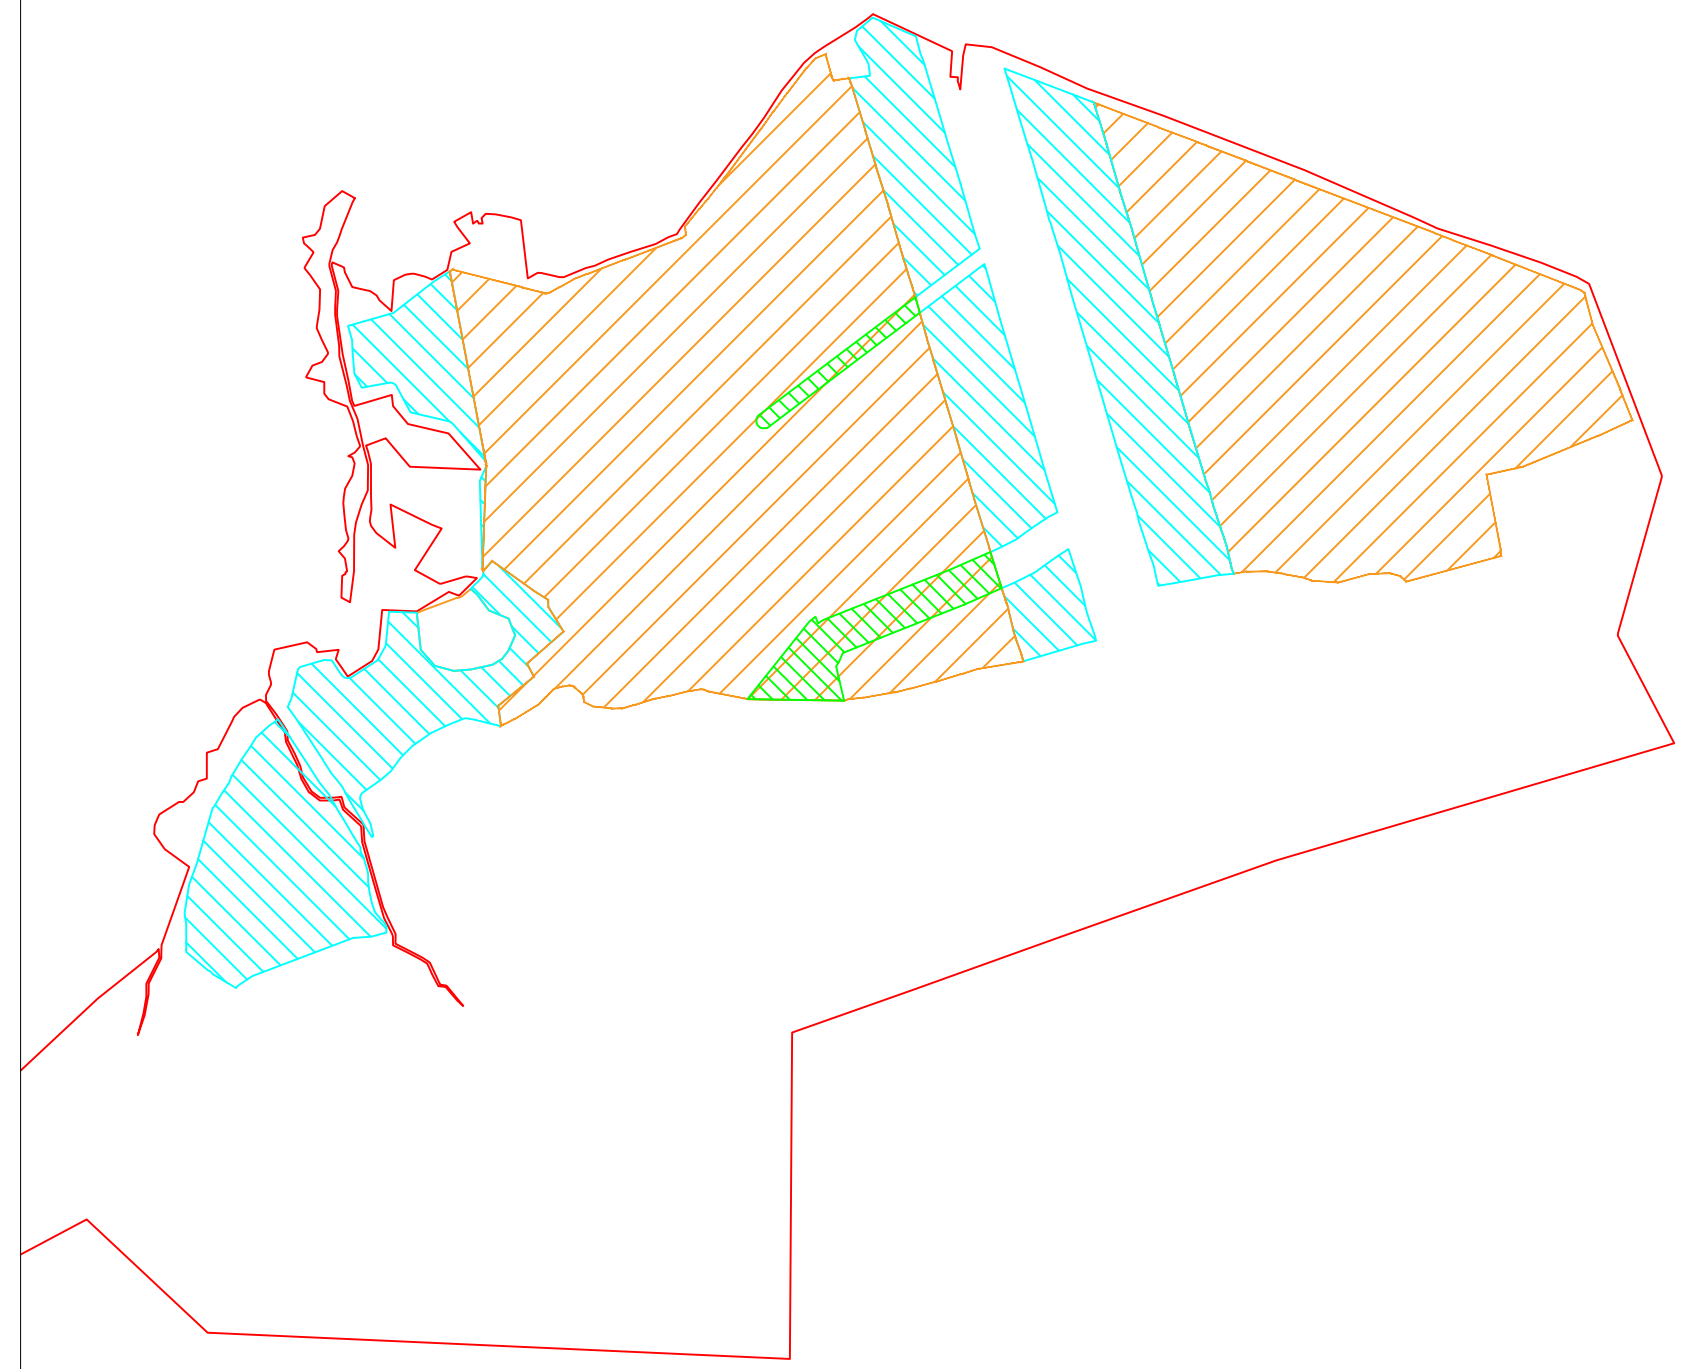

Individuazione aree stralciate Sc 1:10.000

—	Aree d'acquisto
—	Limite area di progetto - recinzione
—	Viabilità interna
—	Cabina Inverter MSA-MVPS-6000
—	Cabina di Consegna MT
—	Cabina di Consegna AT
—	Control Room
—	Tracciato Linea MT
—	Tracciato Linea AT
—	Sottostazione Utente
—	Aree stralciate dal progetto
—	Aree derubricate fasce Strahler - inserite

Legenda



ISTANZA DI VIA
(Artt. 23-24-25 del D. Lgs 152/2006 e ss.mm.ii.)
Integrazioni post osservazioni del pubblico prot. MASE n. 0005081 del 03.04.2023



Arch. DANIELE CORTICHO Ing. MARCO GRANDE Ing. DANIELE MARRAS Ing. LORENA VACCA
PROGETTO DI UN IMPIANTO FOTOVOLTAICO A TERRA COLLEGATO ALLA RTN
Potenza nominale 92,6408 MWp
Località "Serra Tacconi" - Comune di Uta (CA)



TAVOLA COMPARATIVA				
REV.	DESCRIZIONE	REDAZIONE	CONTROLLATO	APPROVATO
01	Definitivo	Agosto 2023	1:3000	TAVPROG005a
REV.	FASE PROGETTUALE	DATA	SCALA	IDENTIFICAZIONE











Layout Impianto_Progetto di partenza Sc 1:3000

Layout Impianto_Progetto aggiornato Sc 1:3000