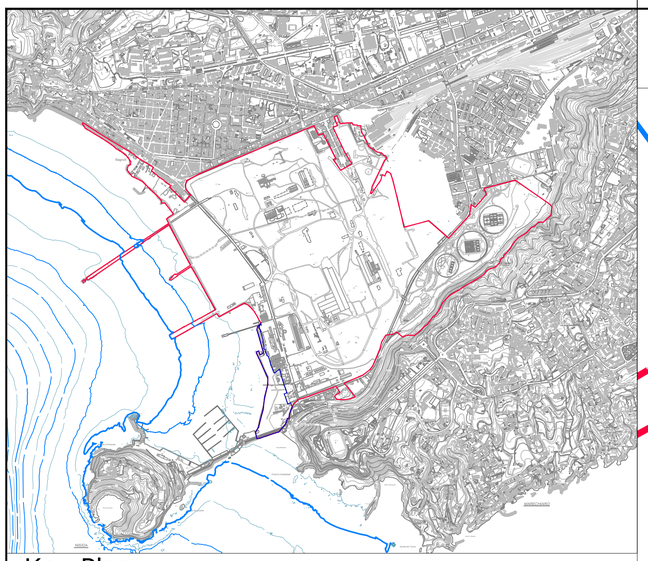

Key Plan

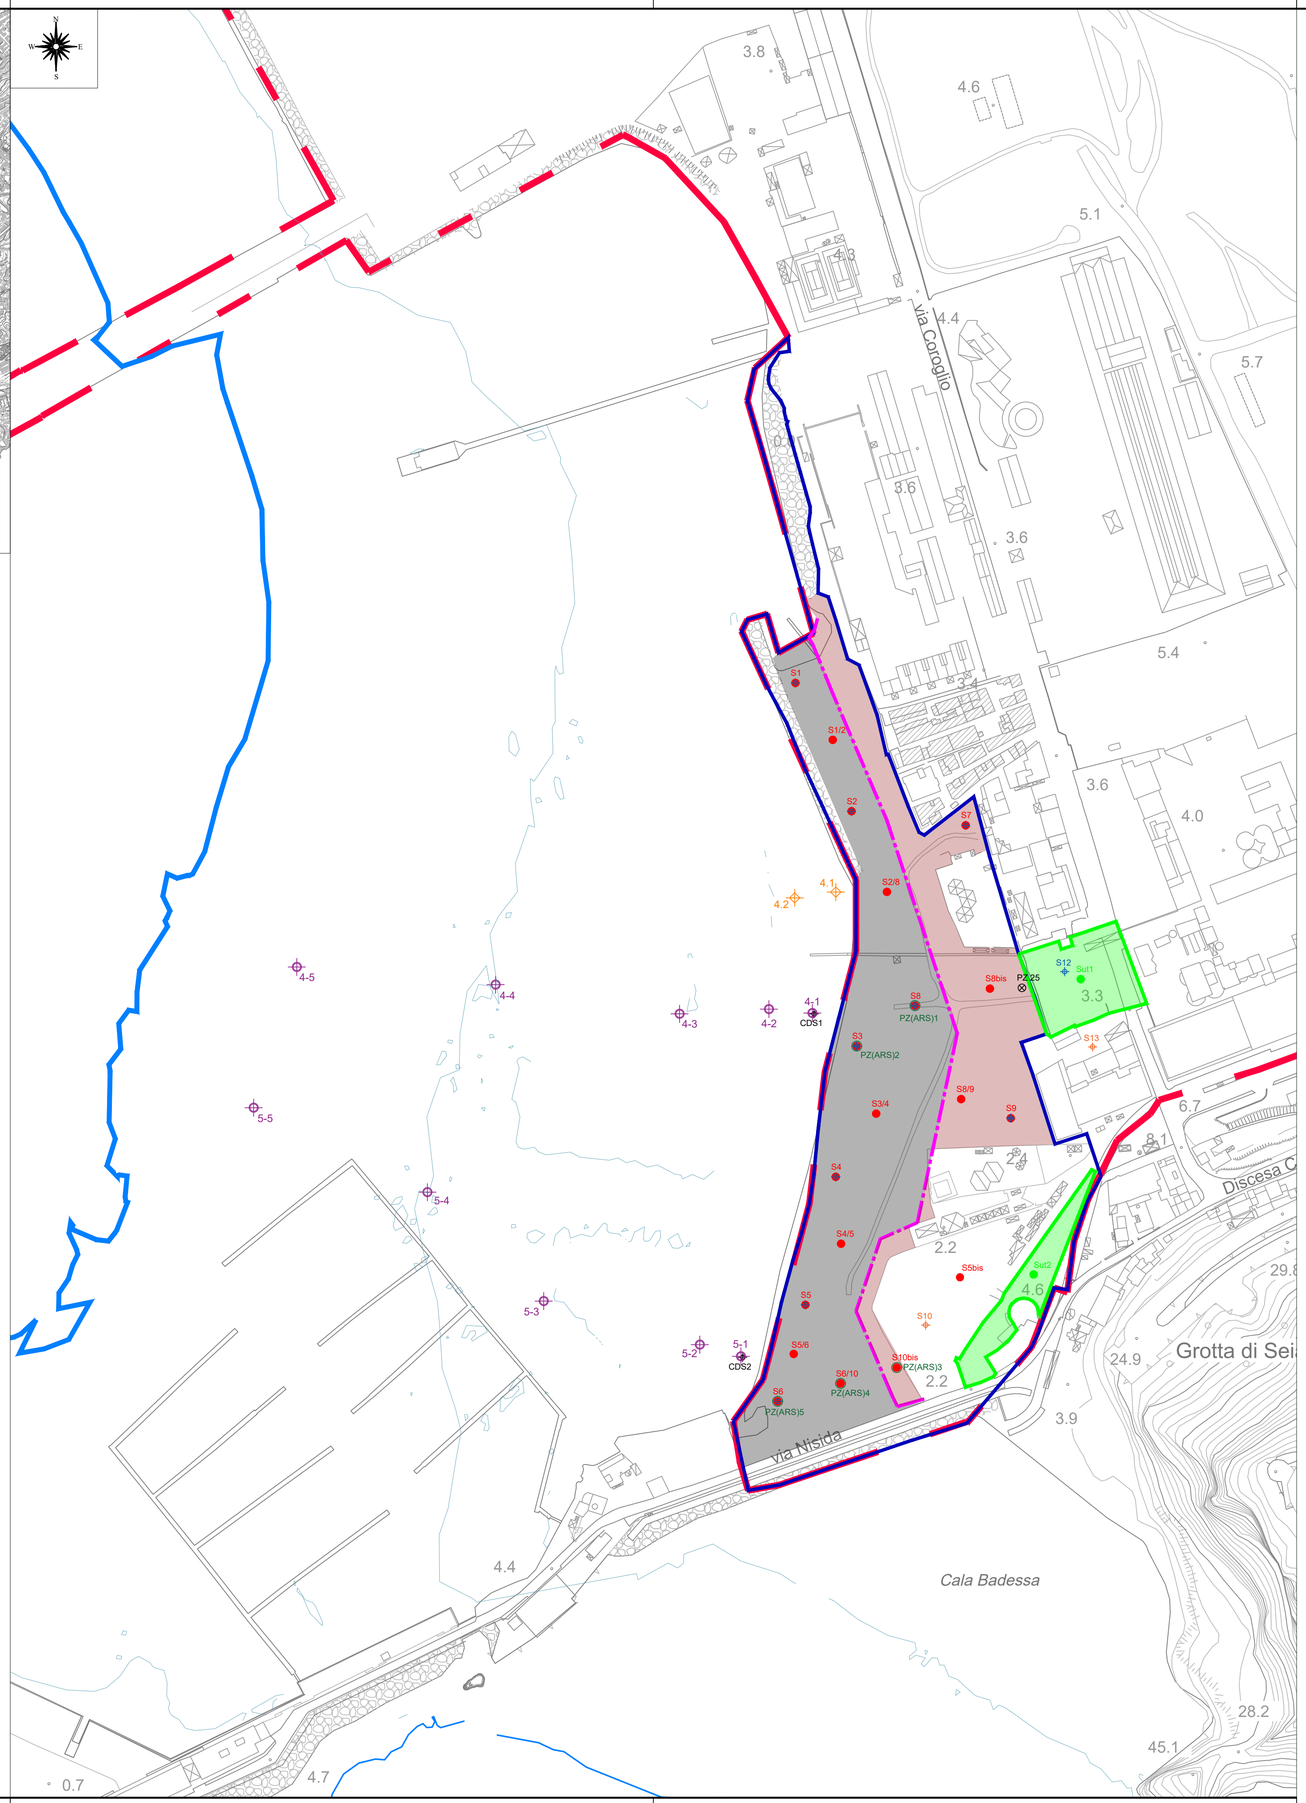

LEGENDA

- Perimetro SRIN aree a terra
- Perimetro Arenile Sud (ex PFTE)
- Diaframma
- Perimetro uso temporaneo
- Arenile Diaframma/costa
  29358.917 mq
- Arenile Coroglio/Diaframma
  15121.796 mq
- Aree ad uso temporaneo
- Sx — Sondaggi Caratterizzazione AS18 2021
- Sx — Sondaggi Caratterizzazione AS25 2021
- Sx/x — Sondaggi PdCC AS2 2023
- Sx/x — Sondaggi in aree ad uso temporaneo AS2 2023
- PZ(ARS)x — Piezometri realizzati - PdCC AS2 2023
- PZ25 — Piezometro esistente
- CDSx — Prelievi sulla colonna d'acqua - PdCC AS2 2023
- 4.x — Prelievi sulla colonna d'acqua - AS19 2021
- 4-x — Prelievi sulla colonna d'acqua - PdC 2023

Batimetria

- Isobata in metri (interlinea 5 metri)
- Isobata di riferimento in metri (7 metri)
- Isobata in metri (interlinea 10 metri)

Coordinate indagini

ID sondaggio	Anno	X (WGS84 UTM33)	Y (WGS84 UTM33)
S1	2021-2023	430224,983	4517271,394
S1/2	2023	430249,323	4517234,227
S2	2021-2023	430261,587	4517187,635
S2/8	2023	430284,695	4517134,970
S3-PZ(ARS)2	2021-2023	430265,008	4517034,264
S3/4	2023	430277,676	4516990,232
S4	2021-2023	430251,310	4516948,939
S4/5	2023	430254,807	4516905,259
S5	2021-2023	430231,481	4516865,383
S5BIS	2023	430332,534	4516883,352
S5/6	2023	430223,856	4516833,322
S6-PZ(ARS)5	2021-2023	430213,330	4516802,414
S6/10-PZ(ARS)4	2023	430254,453	4516814,057
S7	2021-2023	430336,162	4517178,425
S8-PZ(ARS)1	2021-2023	430303,046	4517060,691
S8BIS	2023	430351,931	4517071,811
S8/9	2023	430333,140	4516999,699
S9	2021-2023	430365,545	4516987,244
S10	2021	430310,050	4516852,180
S10BIS-PZ(ARS)3	2023	430291,092	4516824,430
S12	2021	430400,816	4517082,931
S13	2021	430419,034	4517033,784
SUT1	2023	430411,211	4517077,951
SUT2	2023	430380,466	4516885,188
ID stazione monitoraggio colonna d'acqua	**Anno**	**X (WGS84 UTM33)**	**Y (WGS84 UTM33)**
4.1	2021	430251,380	4517134,860
4.2	2021	430224,570	4517131,120
CDS1	2023	430237,098	4517055,306
CDS2	2023	430190,476	4516831,119
4-1	2023	430236,069	4517055,928
4-2	2023	430207,721	4517058,468
4-3	2023	430149,342	4517055,364
4-4	2023	430029,248	4517074,416
4-5	2023	429899,471	4517085,991
5-1	2023	430189,447	4516831,740
5-2	2023	430162,554	4516839,416
5-3	2023	430060,650	4516867,828
5-4	2023	429984,690	4516938,925
5-5	2023	429871,225	4516994,053

ROBORTELLA STACUL EDOARDO
Ordine degli Ingegneri della Provincia di Rovigo e Basso Polesine
26.08.2023 15:24:03 GMT+01:00

FSC Fondo per lo Sviluppo e la Coesione

AREA DI RILEVANTE INTERESSE DI BAGNOLI - COROGLIO (NA)

MINISTERO DELL'AMBIENTE E DELLA SICUREZZA ENERGETICA

PIANO DI SVILUPPO E COESIONE DEL MINISTERO DELL'AMBIENTE E DELLA SICUREZZA ENERGETICA

D.P.C.M. 15.10.2015
Interventi per la bonifica ambientale e rigenerazione urbana dell'area di Bagnoli - Coroglio.

APPALTO MISTO DI SERVIZI DI INGEGNERIA E ARCHITETTURA PER LA PROGETTAZIONE DEFINITIVA E COORDINAMENTO DELLA SICUREZZA IN FASE DI PROGETTAZIONE PER APPALTO INTEGRATO, COMPRENSIVO DI SERVIZI DI INDAGINI E DI LAVORI DI TEST DI DIMOSTRAZIONE TECNOLOGICA, OLTRE AI SERVIZI DI DIREZIONE DEI LAVORI E DI COORDINAMENTO DELLA SICUREZZA IN FASE DI ESECUZIONE, AFFERENTE ALL'INTERVENTO DENOMINATO "RIMOZIONE COLMATA, BONIFICA DEGLI ARENILI EMERSI "NORD" E "SUD" E RISANAMENTO E GESTIONE DEI SEDIMENTI MARINI COMPRESI NELL'AREA DI RILEVANTE INTERESSE NAZIONALE DI BAGNOLI-COROGLIO" (NA)"
CIG: 87792756EA - CUP: C65E19000350001 - CUP: C65E19000390001

Presidenza del Consiglio dei Ministri
IL COMMISSARIO STRAORDINARIO DEL GOVERNO
PER LA BONIFICA AMBIENTALE E RIGENERAZIONE URBANA DELL'AREA DI RILEVANTE INTERESSE NAZIONALE BAGNOLI - COROGLIO

STAZIONE APPALTANTE

INVITALIA

RESPONSABILE UNICO DEL PROCEDIMENTO: Ing. Lorenzo MORRA

RAGGRUPPAMENTO TEMPORANEO
_PROGER S.p.A. (mandataria)
_AMBIENTE S.p.A.
_RINA CONSULTING S.p.A.
_ARCADIS ITALIA S.r.l.
_FINALCA INGEGNERIA S.r.l.
_3BA S.r.l.
_DHI SRL A SOCIO UNICO
_ASPS Servizi Archeologici a.n.c.

Coordinatore della Progettazione e Responsabile della Integrazione delle Relazioni Specialistiche PMI
_Ing. M. Balzarini (RINA)
Responsabile Paesaggio, Ambiente, Naturalizzazione, Agroalimentare, Zootecnica, Ruralità, Foreste (CAT.P.03)
_Ing. L. Rossi (ARCADIS)
Responsabile Paesaggio, Ambiente, Naturalizzazione, Agroalimentare, Zootecnica, Ruralità, Foreste (CAT.P.01)
_Ing. E. Scanferla (PROGER)
Responsabile Strutture (CAT. S.03)
_Ing. A. Tomarchio (RINA)
Archeologo
_Dott. F. Tiboni (ASPS)
Responsabile Paesaggistica
_Ing. F. Tamburini (AMBIENTE)
Responsabile Aspetti Naturalistici e S.I.A.
_Ing. L. Bertolé (ARCADIS)
Responsabile della Modellazione Numerica
_Ing. A. Pedroncini (DHI)
Responsabile Impianti (CAT. IB.06)
_Ing. G. Morlando (FINALCA)
Responsabile Acustica
_Ing. C. Di Michele (PROGER)
Responsabile Geologia
_Geol. M. Sandrucci (PROGER)
Coor. Sicurezza in fase di Progettazione
_Ing. N. Sciarra (PROGER)
BIM MANAGER
_Geom. G. Pietrolungo (PROGER)
Responsabile Rilievi
_Geol. L. Bignotti (AMBIENTE)
Responsabile Indagini
_Geol. M. Mannocci (AMBIENTE)
Resp. Test dimostrazione Tecno. -Rimozione Sedimenti
_Geol. R. Costa (ARCADIS)
Resp. Test dimostrazione Tecno. -Capping
_Geol. P. Mauri (AMBIENTE)

BALZARINI MARINO
Ordine degli Ingegneri della Provincia di Rovigo
Rovigo
26.08.2023 08:55:35 GMT+01:00

Funzione Servizi di Ingegneria

Direzione Area Tecnica
Ambiente:
Ing. Edoardo Robortella Stacul

PROGETTO DEFINITIVO

ELABORATO

PLANIMETRIA CON INDICAZIONE DELLE INDAGINI EFFETTUATE

rodolfo costa
26.08.2023
13:57:07
GMT+01:00

	DATA	NOME	FIRMA
REDATTO	07/2023	M. Stoppa (ARCADIS)	
VERIFICATO	07/2023	Ing. L.Rossi (ARCADIS)	
APPROVATO	07/2023	Ing. Edoardo Robortella Stacul	
DATA	07/2023		

REVISIONE	DATA	AGGIORNAMENTI
Rev. 0	20/07/2023	PRIMA EMISSIONE
Rev. 1	-	
Rev. 2	-	

SCALA
1:2000

CODICE FILE
2021E0314NV-01-D-00-GE-IN-PLA-03-00

PROGER RINA ambiente ARCADIS