

Modulo per la presentazione delle osservazioni per i piani/programmi/progetti sottoposti a procedimenti di valutazione ambientale di competenza statale

Presentazione di osservazioni relative alla procedura di:

- Valutazione Ambientale Strategica (VAS) – art.14 co.3 D.Lgs.152/2006 e s.m.i.
- Valutazione di Impatto Ambientale (VIA) – art.24 co.3 D.Lgs.152/2006 e s.m.i.
- Verifica di Assoggettabilità alla VIA – art.19 co.4 D.Lgs.152/2006 e s.m.i.

(Barrare la casella di interesse)

Il/La Sottoscritto/a _____

(Nel caso di persona fisica, in forma singola o associata)

Il Sottoscritto GARETH MARK SWALES

in qualità di legale rappresentante della Pubblica Amministrazione/Ente/Società/Associazione

CANICHIDDEUSI WIND SRL – CORSO DI PORTA VITTORIA 9 – 20122 MILANO P.IVA 12673200965

(Nel caso di persona giuridica - società, ente, associazione, altro)

PRESENTA

ai sensi del D.Lgs.152/2006, le **seguenti osservazioni** al

- Piano/Programma, sotto indicato
- Progetto, sotto indicato

(Barrare la casella di interesse)

ID: 10474 Progetto per la realizzazione di un impianto eolico composto da n. 8 aerogeneratori di

potenza unitaria pari a 6 MW, per una potenza complessiva pari a 48 MW, denominato "Borgo Eredita" sito nel Comune di Calatafimi Segesta (TP) in località Borgo Eredita e delle relative opere di connessione alla RTN site nei Comuni di Santa Ninfa (TP) e Gibellina (TP)

*(inserire la denominazione completa del piano/programma (procedure di VAS) o del progetto (procedure di VIA, Verifica di Assoggettabilità a VIA e **obbligatoriamente il codice identificativo ID: xxxx del procedimento**)*

N.B.: eventuali file allegati al presente modulo devono essere unicamente in formato PDF e NON dovranno essere compressi (es. ZIP, RAR) e NON dovranno superare la dimensione di 30 MB. Diversamente NON potranno essere pubblicati.

OGGETTO DELLE OSSERVAZIONI

(Barrare le caselle di interesse; è possibile selezionare più caselle):

- Aspetti di carattere generale (es. struttura e contenuti della documentazione, finalità, aspetti procedurali)
- Aspetti programmatici (coerenza tra piano/programma/progetto e gli atti di pianificazione/programmazione territoriale/settoriale)
- Aspetti progettuali (proposte progettuali o proposte di azioni del Piano/Programma in funzione delle probabili ricadute ambientali)
- Aspetti ambientali (relazioni/impatti tra il piano/programma/progetto e fattori/componenti ambientali)
- Altro (specificare) Interferenza del progetto eolico "Borgo Eredita" con il progetto eolico "Canichiddeusi"

(ID_VIP 9377) in capo alla scrivente società

ASPETTI AMBIENTALI OGGETTO DELLE OSSERVAZIONI

(Barrare le caselle di interesse; è possibile selezionare più caselle):

- Atmosfera
 - Ambiente idrico
 - Suolo e sottosuolo
 - Rumore, vibrazioni, radiazioni
 - Biodiversità (vegetazione, flora, fauna, ecosistemi)
 - Salute pubblica
 - Beni culturali e paesaggio
 - Monitoraggio ambientale
 - Altro (specificare) Interferenze: effetti scia, effetto selva
-

TESTO DELL' OSSERVAZIONE

OSSERVAZIONE PRESENTATA DALLA SCRIVENTE SOCIETA' PER LE INTERFERENZE CHE IL PROGETTO EOLICO "BORGO EREDITA", POTREBBE GENERARE NEI CONFRONTI DEL PROGETTO EOLICO "CANICHIDDEUSI" (ID_VIP 9377) IN CAPO ALLA SCRIVENTE SOCIETA':

Il progetto eolico "Borgo Eredita" proposto dalla società Edison Rinnovabili S.p.A. in data 10 ottobre 2023, prevede la realizzazione di n. 8 aerogeneratori nel comune di Calatafimi Segesta.

Con la presente segnaliamo che 2 aerogeneratori degli 8 proposti, denominati "BE01" e "BE02", sono localizzati in prossimità dell'area di impianto del ns progetto eolico CANICHIDDEUSI, e più precisamente dall'aerogeneratore denominato "CAN_11", e interferiscono con lo stesso. Difatti le mutue distanze tra gli aerogeneratori sono le seguenti:

- CAN_11 – BE01: distanza di circa 102m;
- CAN_11 – BE02: distanza di circa 500m.

Si chiede pertanto alla società Edison Rinnovabili S.p.A. di delocalizzare gli aerogeneratori BE01 e BE02, oggetto dell'interferenza con il ns progetto eolico "CANICHIDDEUSI".

Il Sottoscritto dichiara di essere consapevole che, ai sensi dell'art. 24, comma 7 e dell'art.19 comma 13, del D.Lgs. 152/2006 e s.m.i., le presenti osservazioni e gli eventuali allegati tecnici saranno pubblicati sul Portale delle valutazioni ambientali VAS-VIA del Ministero dell'Ambiente e della Tutela del Territorio e del Mare (www.va.minambiente.it).

Tutti i campi del presente modulo devono essere debitamente compilati. In assenza di completa compilazione del modulo l'Amministrazione si riserva la facoltà di verificare se i dati forniti risultano sufficienti al fine di dare seguito alle successive azioni di competenza.

ELENCO ALLEGATI

Allegato 1 - Dati personali del soggetto che presenta l'osservazione

Allegato 2 - Copia del documento di riconoscimento in corso


Allegato 3 - **Planimetria con indicazione degli aerogeneratori del progetto "Borgo Eredita" che interferiscono con il progetto eolico "CANICHIDDEUSI"** (inserire numero e titolo dell'allegato tecnico se presente e unicamente in formato PDF)

Milano, 08/11/2023

Il dichiarante



ALLEGATO 3: PLANIMETRIA CON INDICAZIONE DEGLI AEROGENERATORI DEL PROGETTO EOLICO "BORGO EREDITA" CHE INTERFERISCONO CON IL PROGETTO EOLICO "CANICHIDDEUSI"

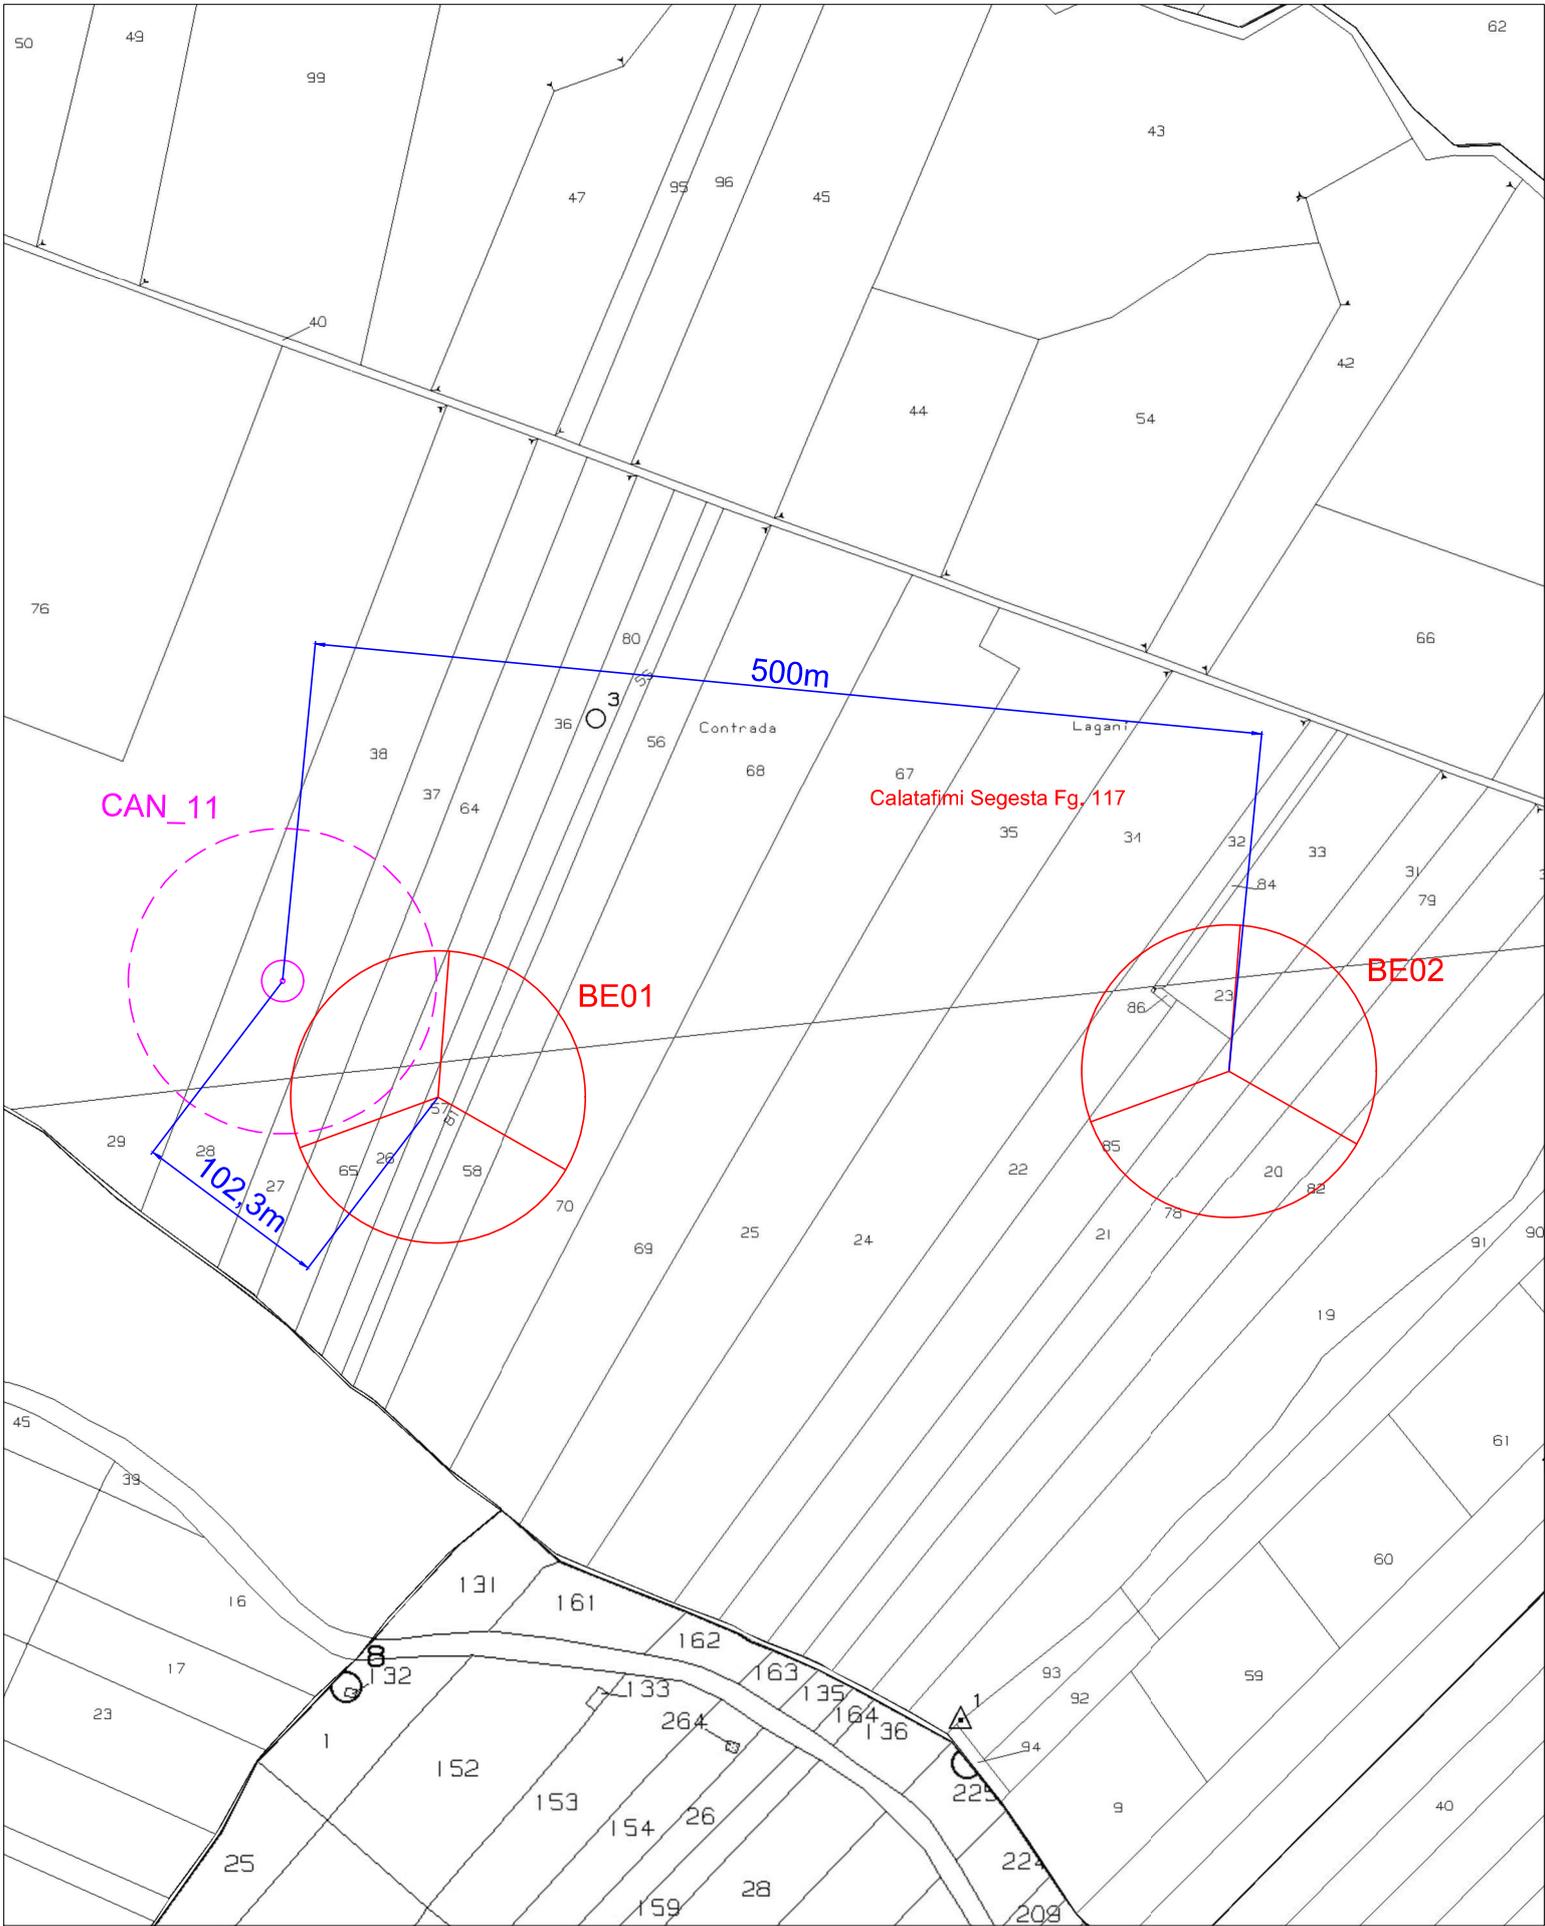

- ⊙ Aerogeneratore del progetto eolico "Canichiddeusi" della società "Canichiddeusi Wind S.r.L.
- ⊖ Proiezione aerea pale aerogeneratore del progetto eolico "Canichiddeusi" della società "Canichiddeusi Wind S.r.L.
- ⊗ Parco eolico "Borgo Eredita" proposto dalla società Edison Rinnovabili S.p.A.