



Ministero dell'Ambiente e della Tutela del Territorio e del Mare - Direzione Generale Valutazioni Ambientali

E.prot DVA-2011-0013394 del 03/06/2011

MINISTERO DELL'AMBIENTE  
E DELLA TUTELA DEL  
TERRITORIO E DEL MARE

MINISTERO PER I BENI E  
LE ATTIVITA' CULTURALI

REGIONE PIEMONTE


26/05/11

RIVOLI



OGGETTO: TRATTA NAZIONALE TAV, CANTIERE DI RIVOLI

Non sono un NOTAV, anzi, le grandi opere in corso  
sempre più acute perché sono il simbolo dello sviluppo  
ed una sfida all'intelligenza: lo studiano e sono  
diventato ingegnere civile e vorrei mettere al servizio  
della comunità il mio sapere ed il mio intuito per  
poter migliorare alcune eventuali scelte e sottoporre  
ipotesi diverse. Da quando ho preso visione dei  
documenti progettuali preliminari, ho percorso numerose  
volte la strada Rivalta, la strada che da Rivalta  
porta all'ospedale San Luigi ed a parte di Rivalta  
e mi è apparsa sempre più chiara la possibilità  
di spostare l'area di cantiere prevista nel Comune  
di Rivoli, enorme in una zona paesaggistica valida,  
nei pressi della fure dei binari del Lato di Orbassano,  
area più compromessa dalla cave sul Tangone.  
L'idea è quella di evitare la devastazione territoriale

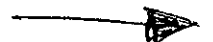

nel Comune di Rivello per la costruzione della galleria artificiale, operazione inutile a fronte della ipotesi di far proseguire la galleria naturale che attraversa le Colline Moreniche ad una quota più bassa rispetto a quella riportata negli allegati A e B per affiorare nella zona indicata nell'allegato C.

#### VANTAGGI:

- 1) MINOR IMPATTO AMBIENTALE
- 2) COLLEGAMENTO DEL CANTIERE AGEVATO ALLA TANGENZIALE
- 3) GRANDI AREE PER LO SMALTIMENTO
- 4) TRATTAMENTO DEGLI INERTI VICINO AD UNA CASA ESISTENTE
- 5) COLLEGAMENTO RAVVICINATO AL SITO DI ORBASSANO
- 6) POSSIBILITÀ DI CREARE UGUALMENTE LA COLLINA ARTIFICIALE DEL COSAPDETTO "ECO TUNNEL"

#### SVANTAGGI:

- COSTI MAGGIORI DOVUTO AL TRATTO AGGIUNTIVO DI SCAVO CON TBM
- PENDENZE MAGGIORI IN CORRISPONDENZA DEL SITO

Il motivo che posso fare è quello di farci un giro in auto sul posto e soffermarsi sulla valutazione COSTI - BENEFICI di questa soluzione che porterebbe ad un costo relativamente più alto rispetto all'ammontare dell'intero peso, ma ad un beneficio importante per una parte di territorio altrimenti ancora rimangiato.




PUNTO DI VISTA DI UN  
COMUNE INGEGNERE DEL  
COMUNE DI RIVOLI

A




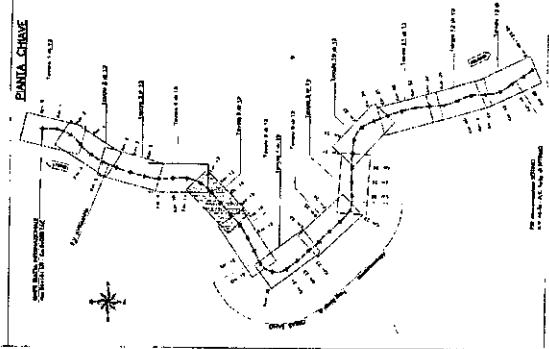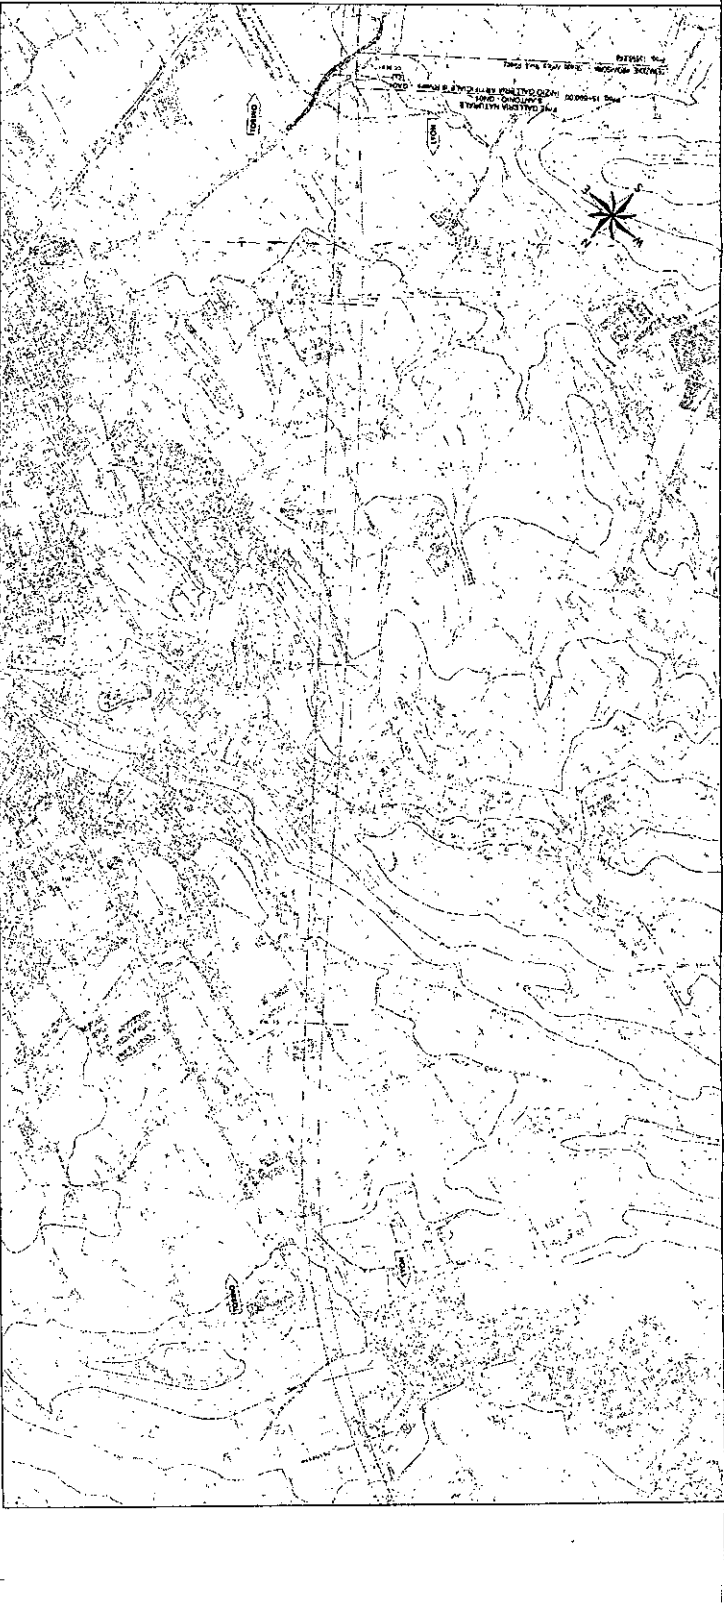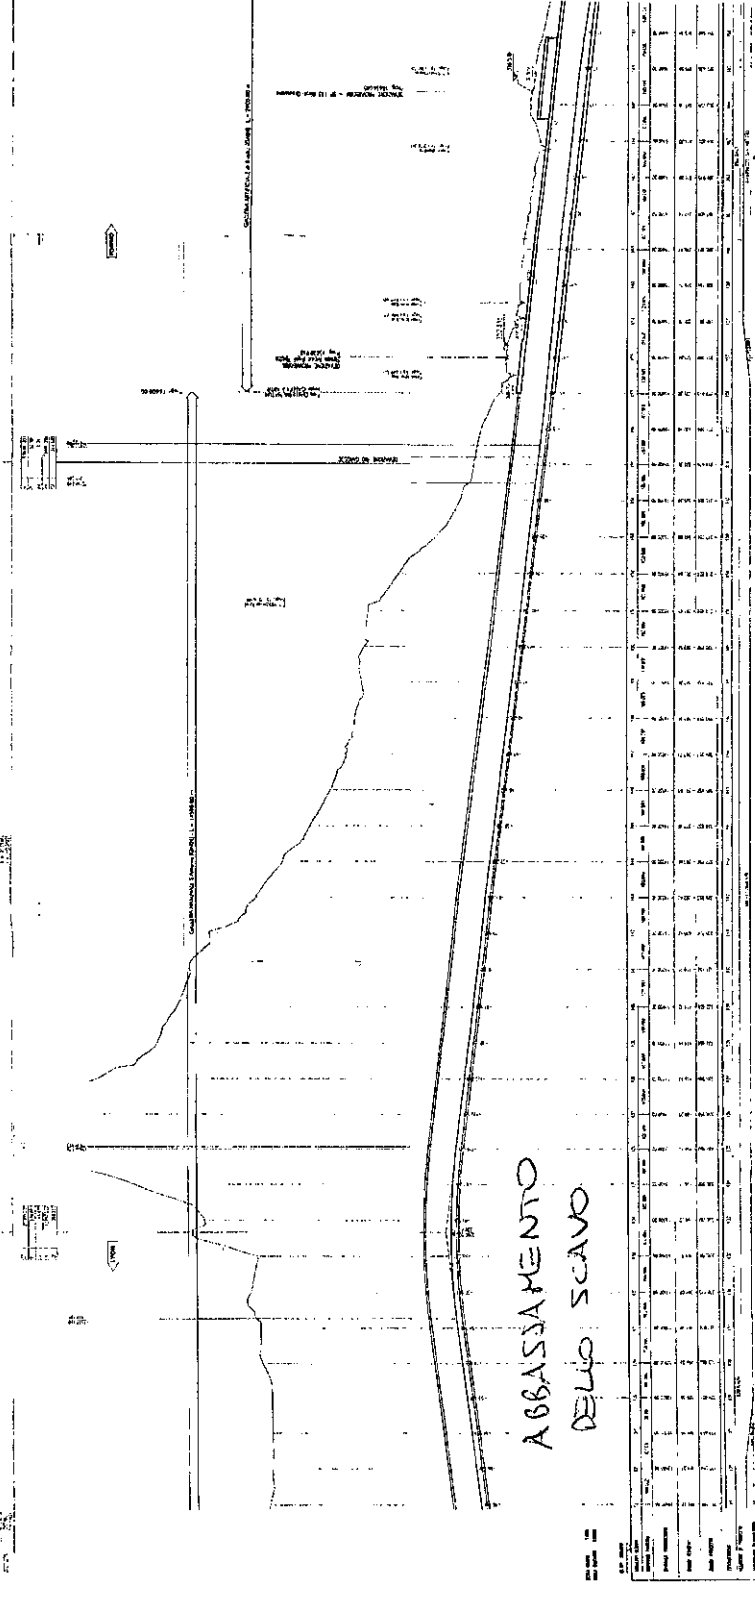

**RAIL**  
RAIL  
CANTIERI TORINO 2000 S.p.A.

**RAIL**  
RAIL

UD. : PROGETTAZIONE LINEE E INOP  
 PROGETTO PRELIMINARE LO. N. 442/01  
 NUOVA LINEA TORINO-JONE  
 ITALIA NAZIONALE  
 CONCESSIONE DI SERVIZIO - Linee Ferroviarie - Settore Torino


Plano profilo: ax cartografico 5:01:13

CANTIERE	PROF. RIF.	PROF. CHIAMATA	PROF.
5042	R 13	(1000)	896 A

TABELLE DEL VERTICALE

1	2	
---	---	---	---	---	---	---	---	---	----	----	-----

B

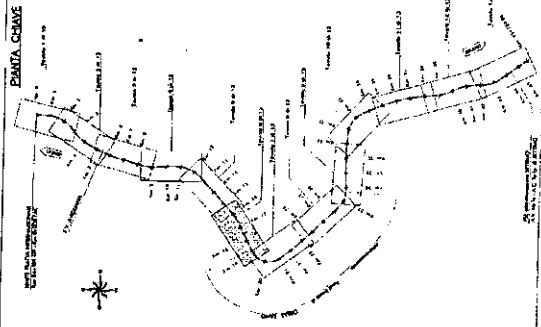


GRUPPO


U.O. PROGETTAZIONE LINEE E NODI  
 PROGETTO PRELIMINARE LO N. 44/01  



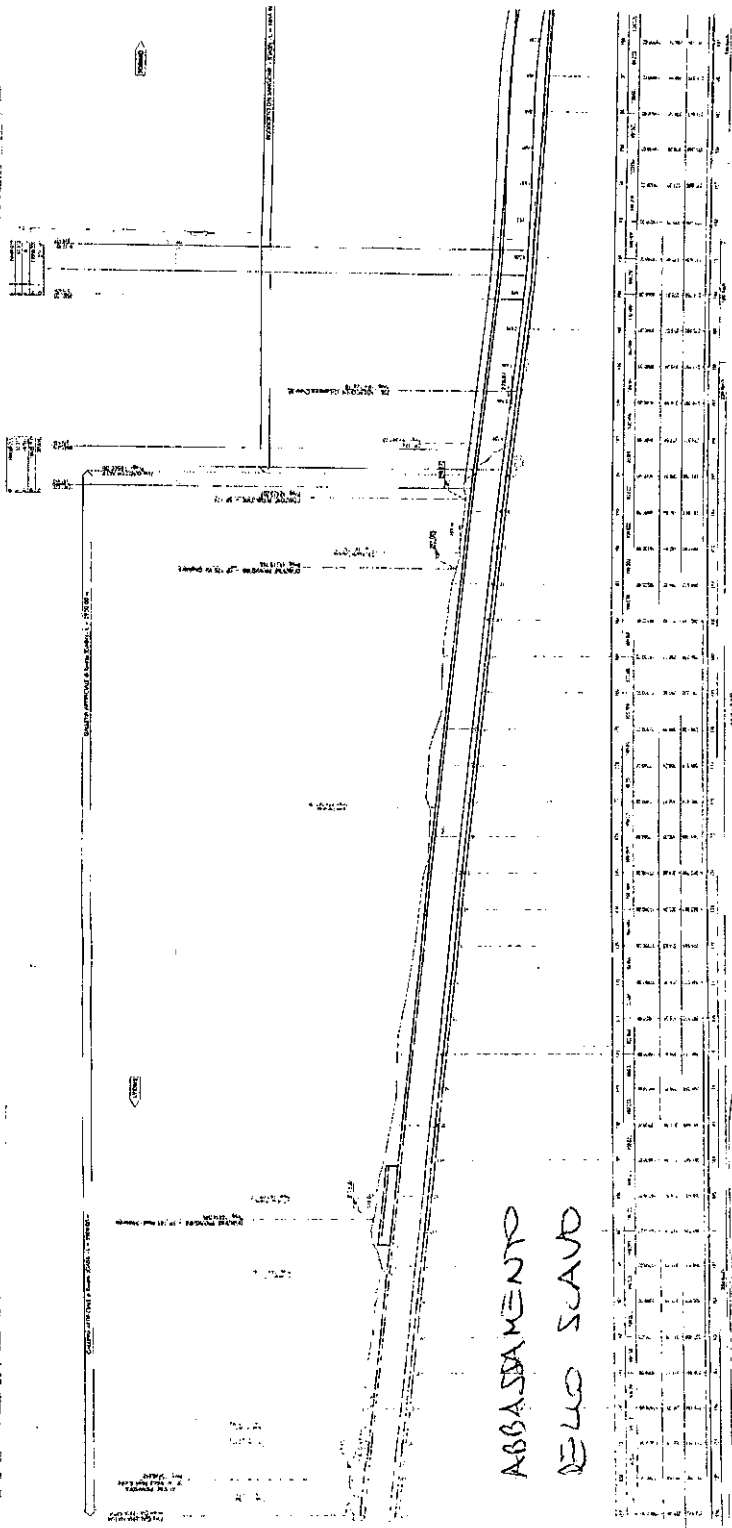

ABBASSAMENTO  

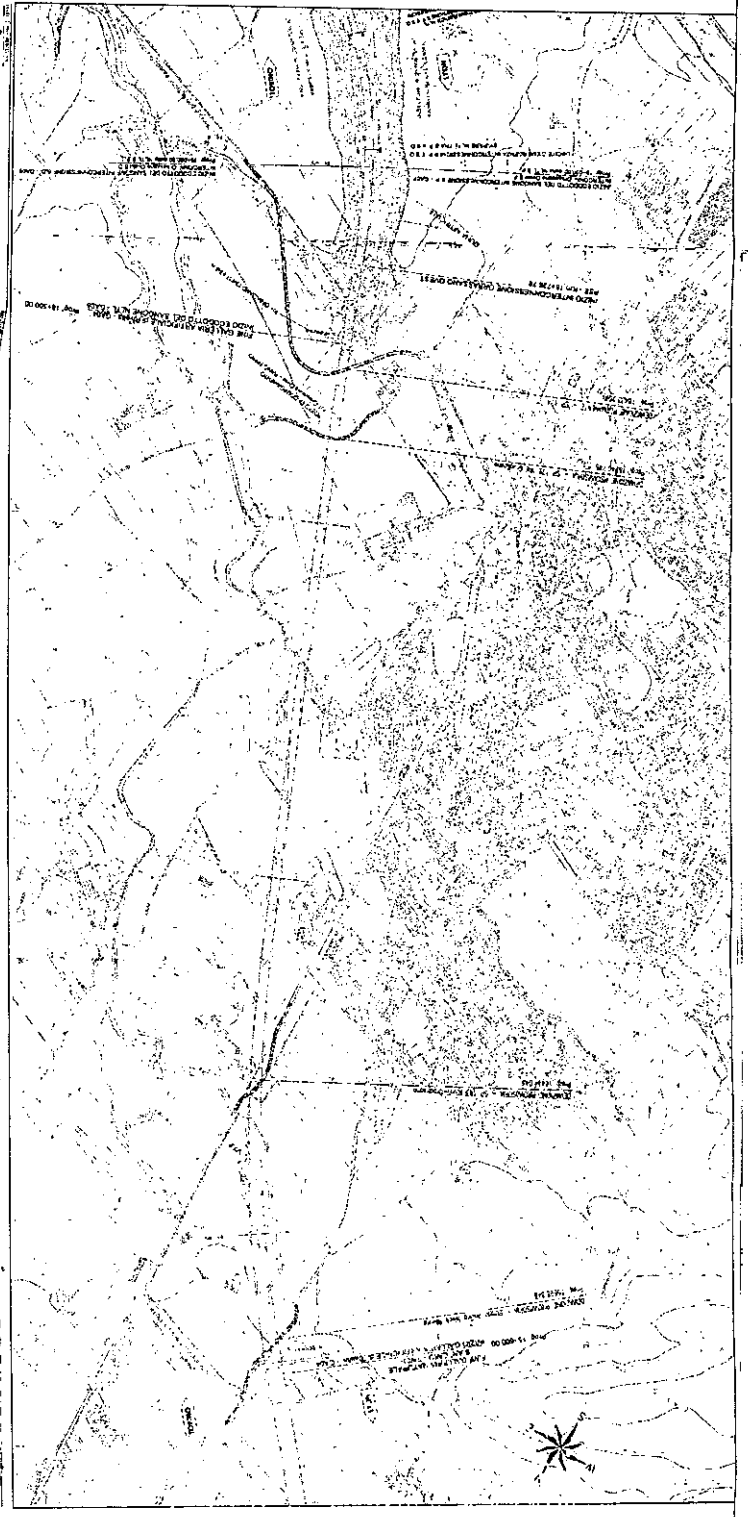

# Tutto

Orbassano (TO), Strada Beinascò Rivalta

COLLEGAMENTO  
ALLA TANGENZIALE



C

Scrivi le tue note:

AREA DI  
CANTIERE

CAVA  
ESISTENTE

4

7