




Sezione D-D

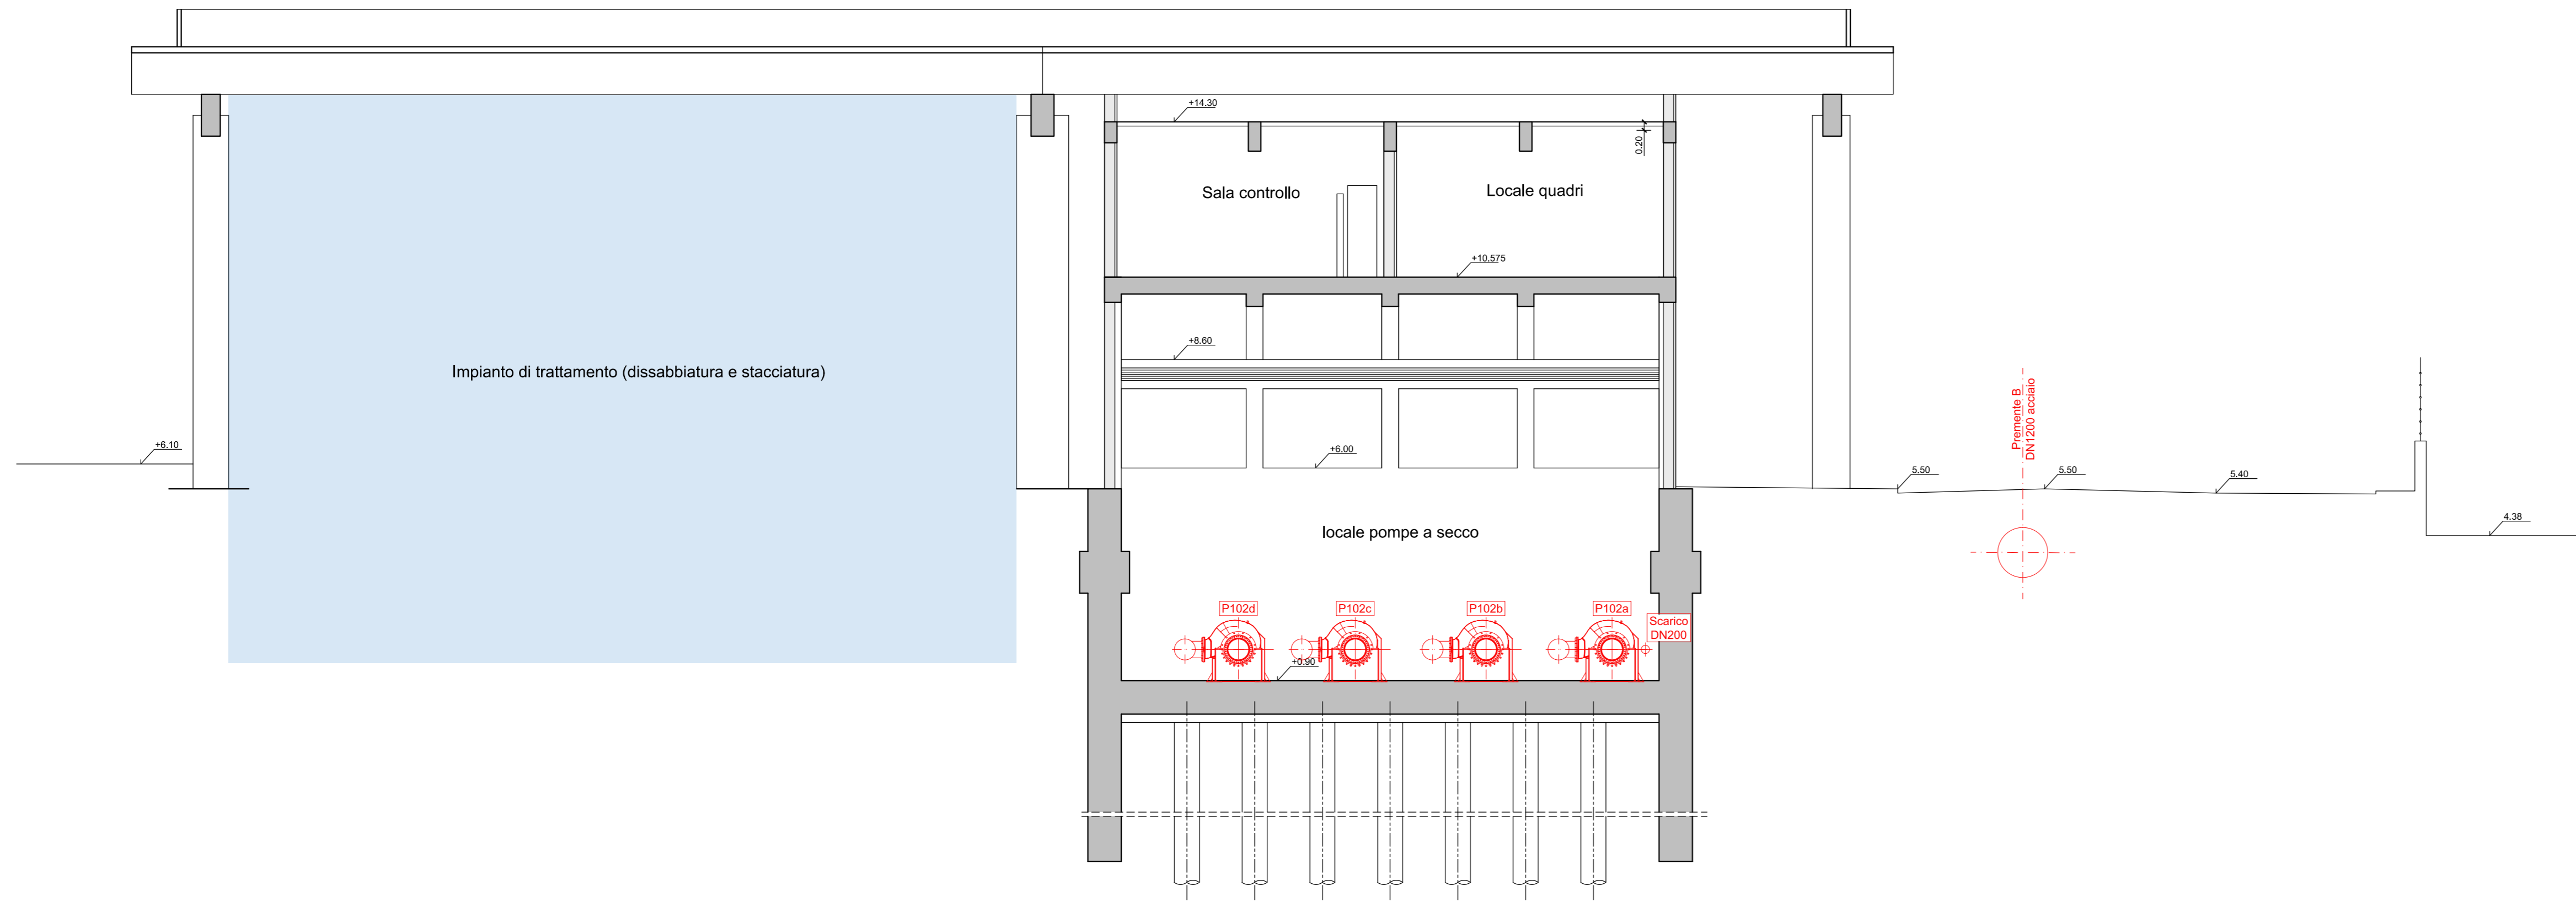

Sezione B-B

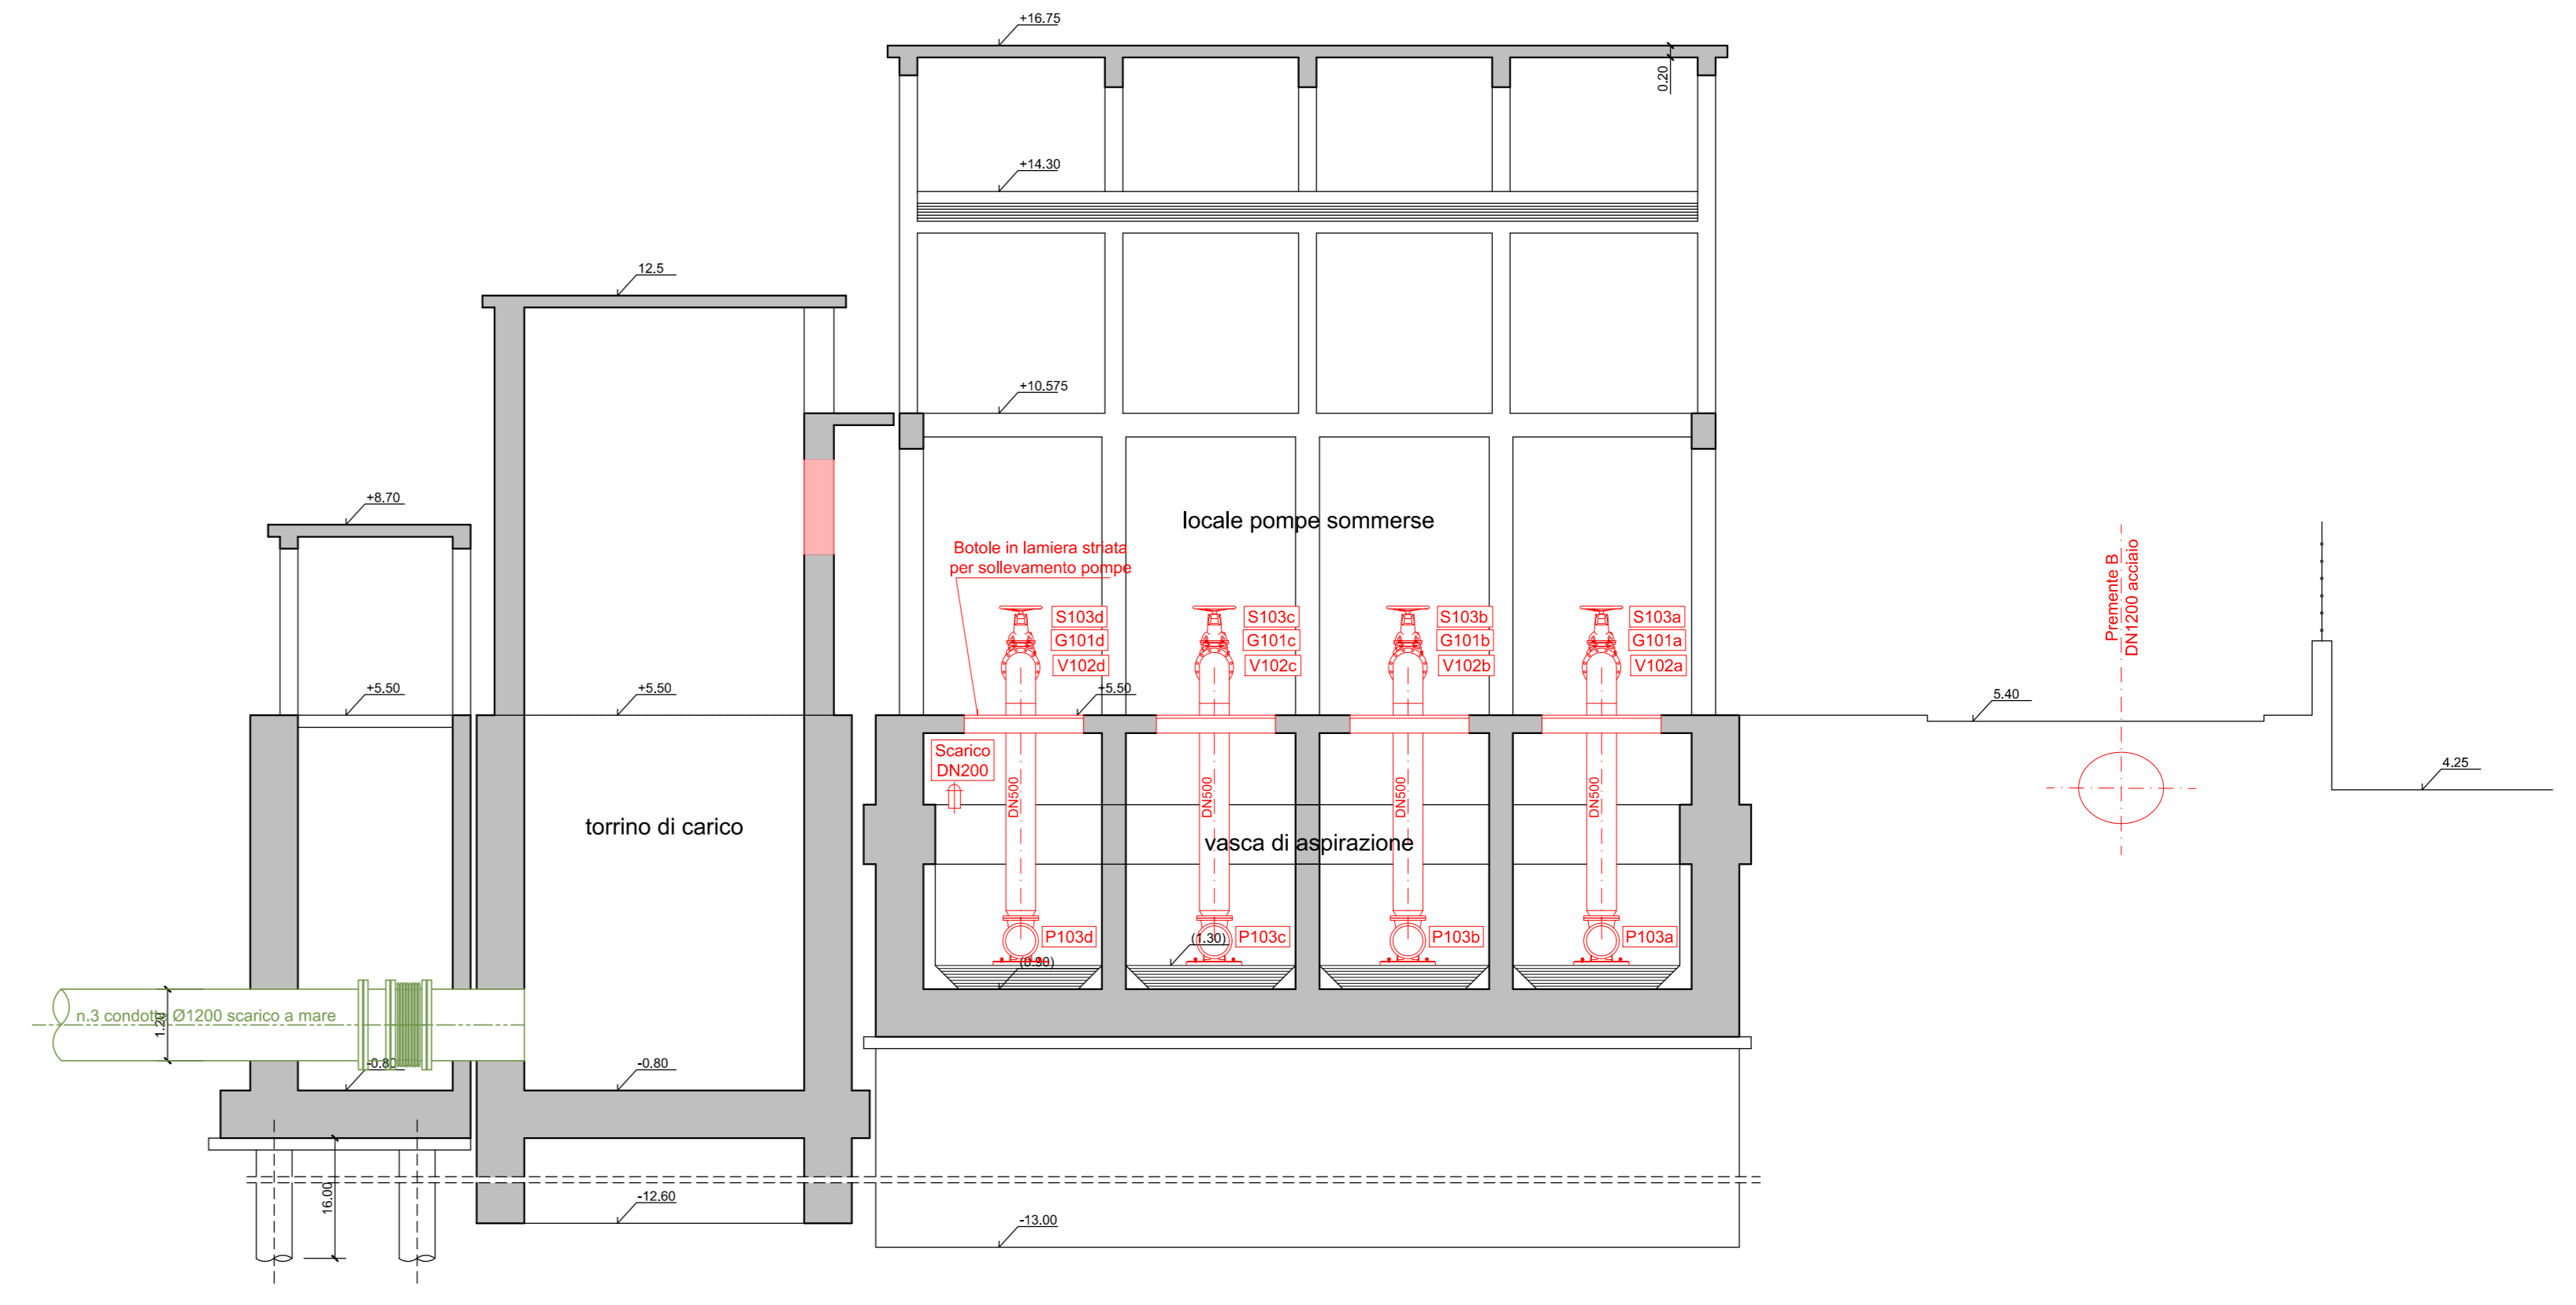

Sezione C-C

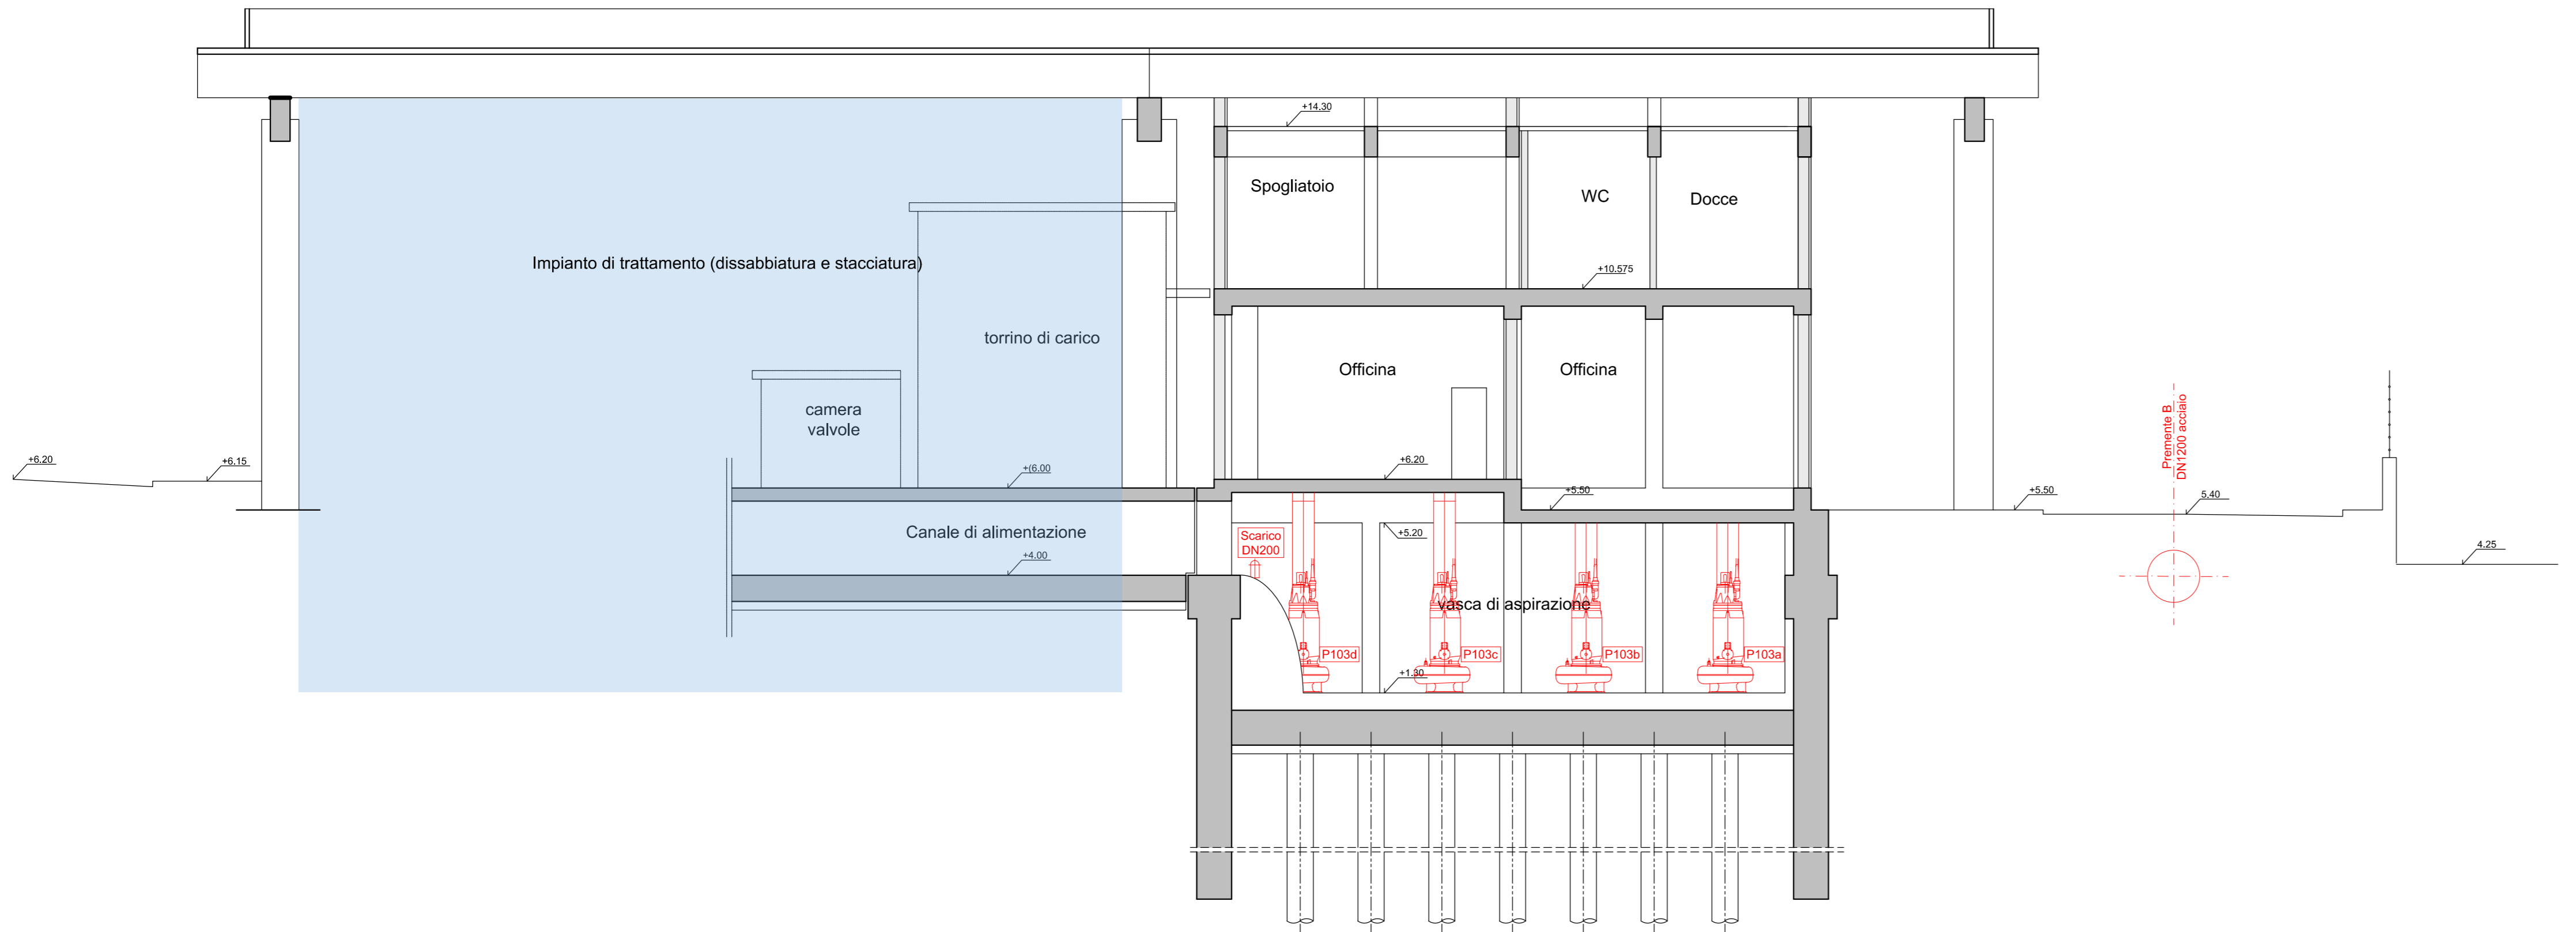

N.B.: Sono riportate di colore rosso le opere e le didascalie di progetto

AREA DI RILEVANTE INTERESSE NAZIONALE DI BAGNOLI - COROGLIO (NA)

D.P.C.M. 15.10.2015
Interventi per la bonifica ambientale e rigenerazione urbana dell'area di Bagnoli - Coroglio

Infrastrutture, reti idriche, trasportistiche ed energetiche dell'area del Sito di Interesse Nazionale di Bagnoli - Coroglio



Presidenza del Consiglio dei Ministri
E COMISSARIO STRAORDINARIO DEL GOVERNO PER LA BONIFICA AMBIENTALE E RIGENERAZIONE URBANA DELL'AREA DI RILEVANTE INTERESSE NAZIONALE DI BAGNOLI - COROGLIO



STAZIONE APPALTANTE

INVITALIA S.p.A. - Settore Ambiente - in osservanza art. 33 del D.L. n. 133/2014, convertito con legge n. 166/2014, e del D.P.C.M. 15 ottobre 2015, al art. 4 del regolamento di attuazione del Programma di Recupero Ambientale e di Rigenerazione Urbana dell'Area di Rilevante Interesse Nazionale di Bagnoli - Coroglio

RESPONSABILE UNICO DEL PROCEDIMENTO: Ing. **CLAUDIO SENICOTTI**



Agente nazionale per l'attuazione degli investimenti e lo sviluppo d'impresa S.p.A.

PROGETTO DI FATTIBILITA' TECNICA ED ECONOMICA



GRUPPO DI LAVORO INTERNO:
Rapporti tecnici: Ing. **VIRGILIO CANCI**
ACQ: **ARMANDO FRIGIO**
Collaboratori: Ing. **GIUSEPPE FERRI**, Ing. **PAOLO DE MARCO**, Ing. **FRANCESCO PISANO**, Ing. **ANDREA GIACCHINO**
Ing. **NICOLA LAURO**, Ing. **ANDREA MARELLI**, Ing. **ANDREA TIRAPICCO**, Ing. **MARCO FASOLI**

RAGGRUPPAMENTO TEMPORANEO DI PROFESSIONISTI


PROGETTO DEFINITIVO

Elaborato		INFRASSTRUTTURE IDRICHE HUB DI COROGLIO		DATA: GIU. 2023		SCALE: 1 : 100		CODICE ELABORATO: I-SX.05.02.08.02	
Progetto Sollevamenti per Cuma Sezioni tavola 2 di 2				REDAITTO: GIU. 2023		VERIFICATO: GIU. 2023		APPROVATO: GIU. 2023	
REVISIONI		DATA		AGGIORNAMENTI		SCALE		CODICE FILE	
0		GIU. 2023		Emissione		1 : 100			