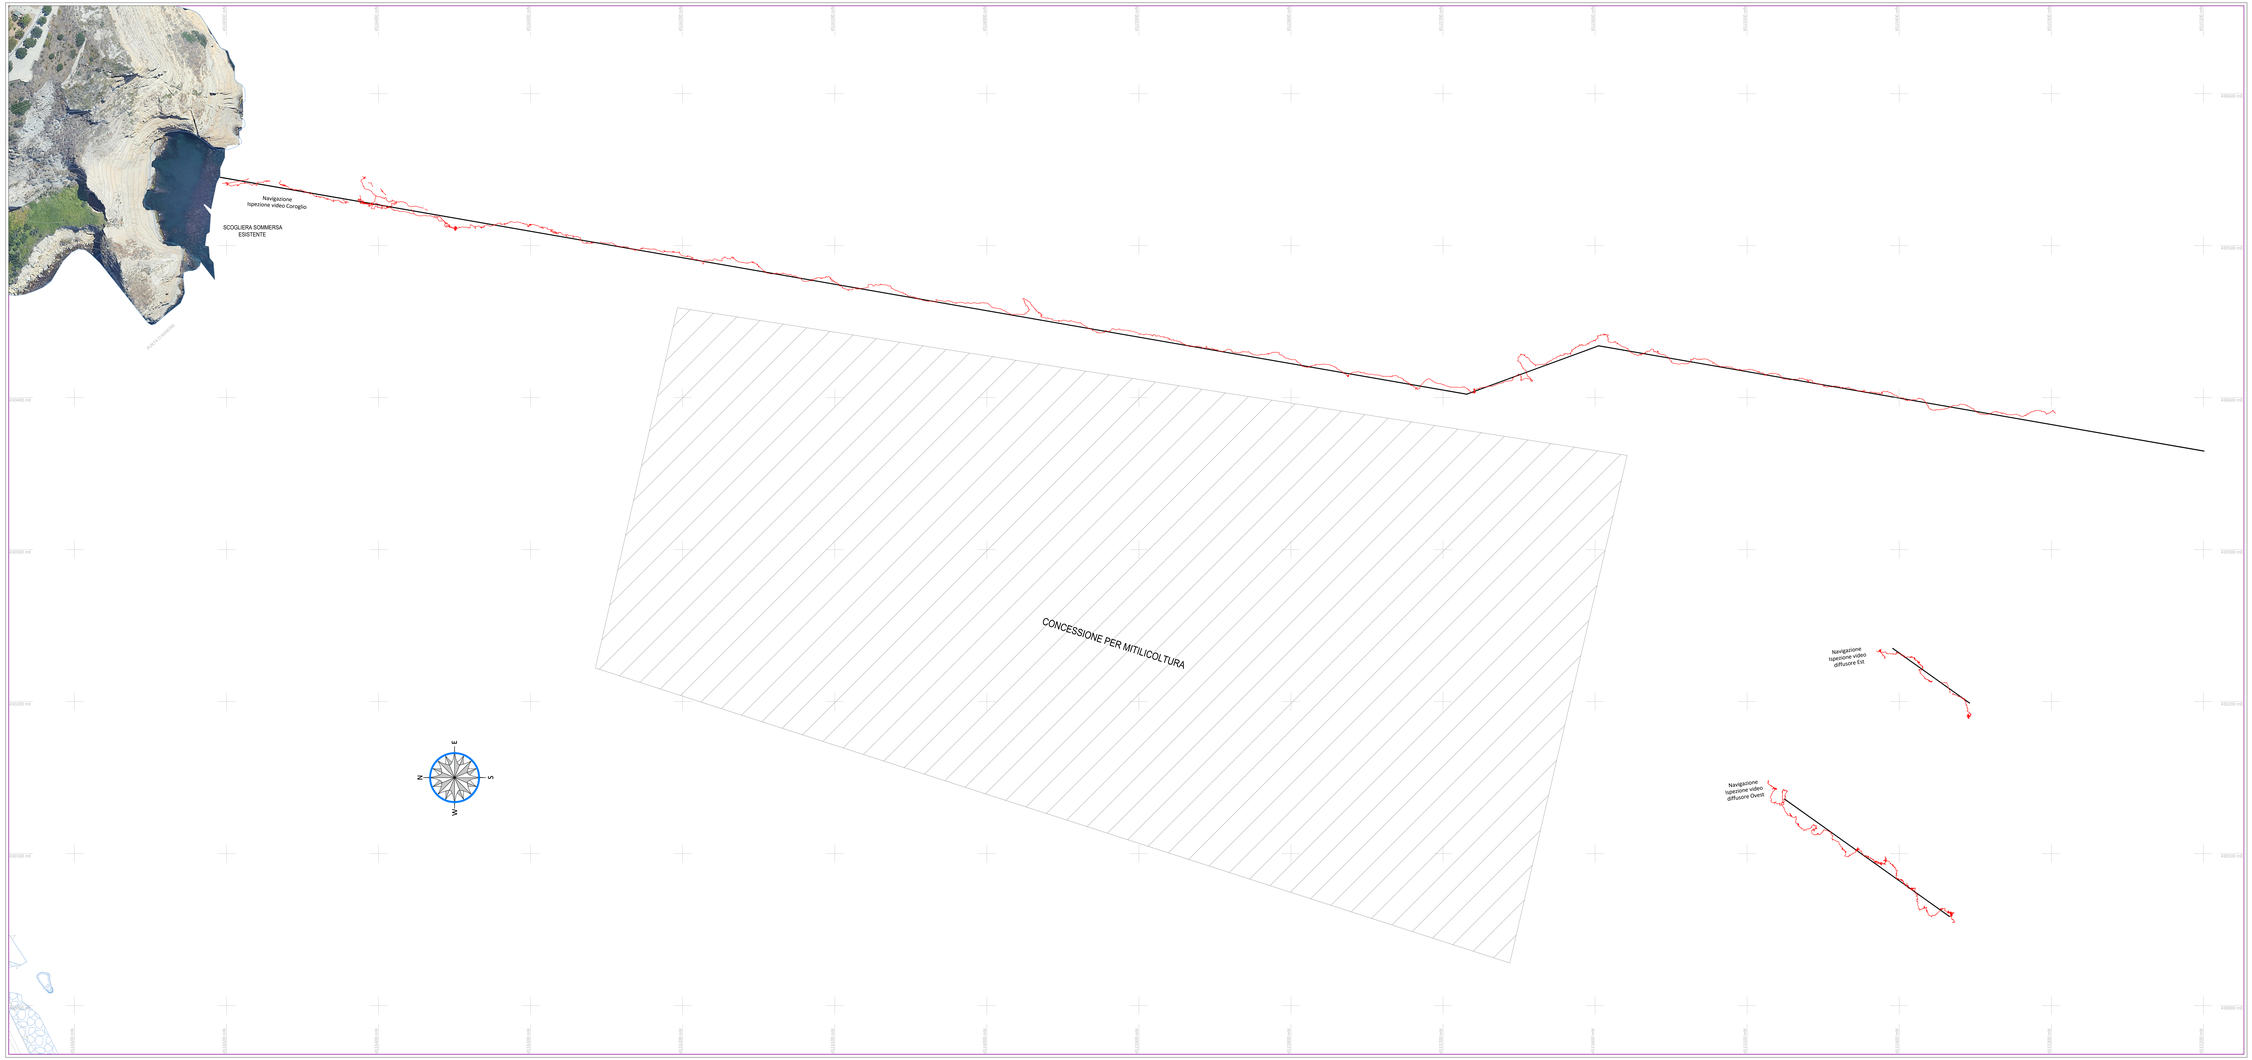

LEGENDA

SIMBOLI CARTOGRAFICI

Reticolato chilometrico ETRS 89

GENERALE

Base Cartografica

Video ispezione subacquea - Navigazione ROV

PARAMETRI GEODETICI e CARTOGRAFICI

DATUM : ETRS 89
PROIEZIONE : T.M.

ZONA	: 33	ELLISSOIDE	: GRS 80
FALSO EST	: 500000	SEMIASSE MAGGIORE	: 6378137
FALSO NORD	: 0	SCHIACCIAMENTO	: 298.257222101
MERIDIANO CENTRALE	: 15° E		
FATTORE DI SCALA	: 0.9996		

SCALA 1 : 1000

0 20 40 60 80 100m

AREA DI RILEVANTE INTERESSE NAZIONALE
DI BAGNOLI - COROGLIO (NA)

D.P.C.M. 15.10.2015

Interventi per la bonifica ambientale e rigenerazione urbana dell'area di Bagnoli - Coroglio

Infrastrutture, reti idriche, trasportistiche ed energetiche dell'area del Sito di Interesse Nazionale di Bagnoli - Coroglio

Presidenza del Consiglio dei Ministri
U. COORDINAMENTO PROGRAMMI DEL GOVERNO
PER LA BONIFICA AMBIENTALE E RIGENERAZIONE URBANA
DIPARTIMENTO PER LA PROGRAMMAZIONE ECONOMICA
ENAPRO - CORIFILA

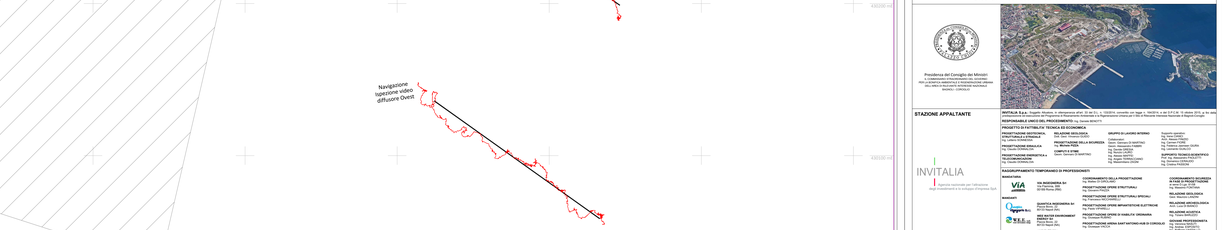

STAZIONE APPALTANTE

INVITALIA
Agenzia nazionale per l'attrazione degli investimenti e lo sviluppo d'impresa SpA

Funzione Servizi di Ingegneria

Direzione Area Tecnica
Opere civili:
Arch. Giulia LEONI

INVITALIA S.p.a. Soggetto Attuatore in attuazione alle DD del 11. 11.2020/14, correttiva con legge n. 156/2014, e del D.P.C.M. 15 ottobre 2015, g. ta. dal Ministero dell'Ambiente e della Tutela del Territorio e del Mare, Direzione Generale per i Beni e le Attività Culturali e Paesaggio (Circolare

RESPONSABILE UNICO DEL PROCEDIMENTO Ing. Sandro BRACETTI

PROGETTO DI FATTIBILITA' TECNICA ED ECONOMICA

PROGETTAZIONE GEOTECHNICA
Ing. Luigi Mario BARRA

PROGETTAZIONE IDRAULICA
Ing. Luigi Mario BARRA

PROGETTAZIONE AMBIENTALE e PAESAGGISTICA
Ing. Daniela CORONA

RELAZIONE GEOLOGICA
Geologo Pietro ALIBRANDI

PROGETTAZIONE DELLA SICUREZZA
Ing. Michele TIZZA

COMPUTI E STIME
Ing. Giovanni GIUSTINO

GRUPPO DI LAVORO INTERNO:
Collaboratori:
Ing. Giovanni DI GIUSTINO
Geom. Alessandro FIORE
Ing. Fabio GIORDANO
Ing. Nicola LOURO
Ing. Giovanni MARTINO
Ing. Gianfranco MANGONE
Ing. Maria Teresa VIOLONE

Funzione consulenza:
Ing. Luigi BARRA
Ing. Vincenzo CORBO
Ing. Sandro BRACETTI
Ing. Francesco Saverio TEURLIA
Ing. Luigi FIORILLO

SUPPORTO TECNICO SCIENTIFICO
Ing. Luigi Mario BARRA
Ing. Sandro BRACETTI
Ing. Francesco Saverio TEURLIA

RAGGRUPPAMENTO TEMPORANEO DI PROFESSIONISTI:

MANDATARIA








Ing. Romeo Rocco

PROGETTAZIONE OPERE STRUTTURALI
Ing. Stefano DI CAPOLUPO

PROGETTAZIONE OPERE STRUTTURALI SPECIALI
Ing. Stefano DI CAPOLUPO

PROGETTAZIONE OPERE IMPIANTISTICHE ELETTRICHE
Ing. Paolo CIPARELLI

PROGETTAZIONE OPERE DI VIABILITA' ORDINARIA
Ing. Vincenzo CORBO

PROGETTAZIONE OPERA SANT'ANTONIO ABB DI CORVULO
Ing. Vincenzo CORBO

PROGETTAZIONE OPERE IDRAULICHE A MITE
Ing. Stefano DI CAPOLUPO

PROGETTAZIONE OPERE A MARE E IMPIANTO TAC 2
Ing. Vincenzo CORBO

RAGGRUPPAMENTO SICUREZZA IN FASE DI PROGETTAZIONE E DI ESECUZIONE
Ing. Maurizio CAPONE

RELAZIONE GEOLOGICA
Geologo Pietro ALIBRANDI

RELAZIONE IDROLOGICA E IDRAULICA
Ing. Francesco Saverio TEURLIA

RELAZIONE ACUSTICA
Ing. Luigi FIORILLO

Ing. Romeo Rocco

PROGETTAZIONE AMBIENTALE
Ing. Antonio MARZOCCHELLA
Ing. Stefania MARZOCCHELLA
Ing. Maurizio CAPONE
Ing. Stefano CAPONE
Ing. Luigi FIORILLO

OSSERVATORI
Ing. Antonio MARZOCCHELLA
Geom. Luigi BARTHOLLI
Ing. Stefania MARZOCCHELLA
Ing. Gianluca CORVELLO

COMPUTI E STIME
Ing. Antonio MARZOCCHELLA
Geom. Luigi BARTHOLLI

PROGETTO DEFINITIVO

Elaborato:	DATA:	NOME	FIRMA
INFRASTRUTTURE IDRICHE TERZA CONDOTTA DI SCARICO A MARE	REDATTO: MAGGIO 2023	PA	
	VERIFICATO: MAGGIO 2023	AD	
Area Coroglio Video-ispezioni subacquee: carta delle navigazioni ROV	APPROVATO: MAGGIO 2023	RC	
	DATA: MAGGIO 2023	CODICE ELABORATO:	

REVISIONE	DATA	AGGIORNAMENTI	SCALA: 1 : 1.000	PL.05.04.05.06
0	MAGGIO 2023	Emissione	CODICE FILE:	
			2021R-031_PL.05.04.05.06.dwg	