NORMALIZZAZIONE INTERNA STANDARDIZATION	DISEGNI DI RIFERIMENTO / REFERENCE DRAWINGS	NUMERO DISEGNO/ DWG. NUMBER
.	PLANIMETRIA SUDDIVISIONE AREE	0418.00.BTDD12454
.	.	.
.	.	
.	.	

N.I. N.C.

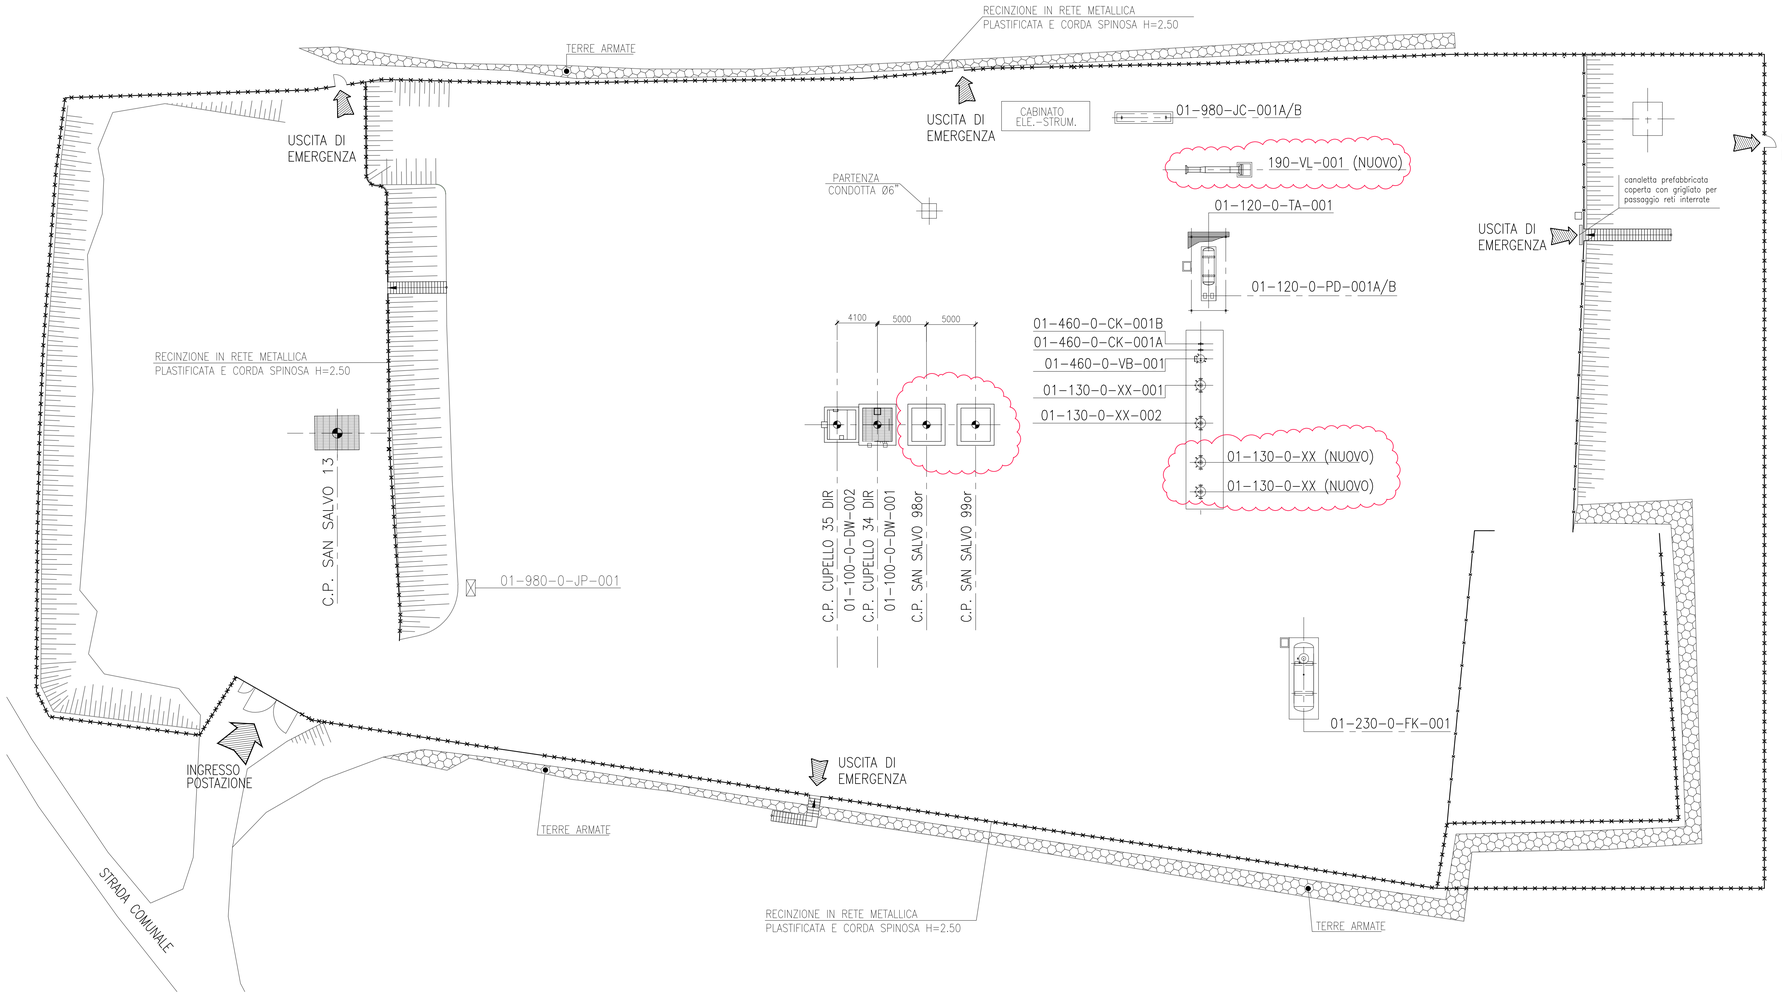

ELENCO APPARECCHIATURE		
SIGLA	DESCRIZIONE	QUANTITA'
01-100-0-DW-001/002	TESTA POZZO SINGOLO COMPLETAMENTO	2
01-130-0-XX-001/002	MISURATORE MULTIFASE	2
01-460-0-CK-001A/B	FILTRO ARIA STRUMENTI	2
01-460-0-VB-001	POLMONE ARIA STRUMENTI	1
01-230-0-FK-001	SERBATOIO RACCOLTA LIQUIDI (SOFFIONE)	1
01-120-0-XX-001	SKID SISTEMA INIEZIONE METANOLO	1
01-120-0-TA-001	SERBATOIO STOCCAGGIO METANOLO	1
01-120-0-PD-001A/B	POMPA INIEZIONE METANOLO	2
01-980-0-JP-001	CENTRALINA PNEUMO-IDRAULICA	1

NUOVI INSTALLAZIONI IN PROGETTO

REV.	DATA	DESCRIZIONE / DESCRIPTION	DISEGN.	CONTR.	APPROV.	STATO REVIS.
0	APR. 2013	EMISSIONE PER NOF	PROGER	PROGER	STOGIT	

STOGIT

CONCESSIONE FIUME TRESTE STOCCAGGIO
SVILUPPO NUOVO LIVELLO F
RAPPORTO DI SICUREZZA PRELIMINARE

PROGER

PLANIMETRIA GENERALE DELLO STABILIMENTO
PROGETTO – AREA POZZO SS13 – MESSA IN ESERCIZIO

SCALA SCALE	SOSTITUISCE IL SUPERSEDES N.	SOSTITUITO DAL SUPERSEDED BY N.	AREA IMP. PLANT AREA	UNITA' IMP. PLANT UNIT	IDENTIFICATIVO DOCUMENTO DOCUMENT IDENTIFIER	FG. / DI Sh. / of
1:250					1.A.1.2.3	4/4

FILE : -

SOFTWARE: AUTOCAD

UNI -

MOD.GEN.FRM.014/1
Documento di proprieta' aziendale. La Societa' tutelera' i propri diritti a termine di legge.
This document is Company property. The Company lawfully reserves all rights.