



Layout come presentato in fase iniziale

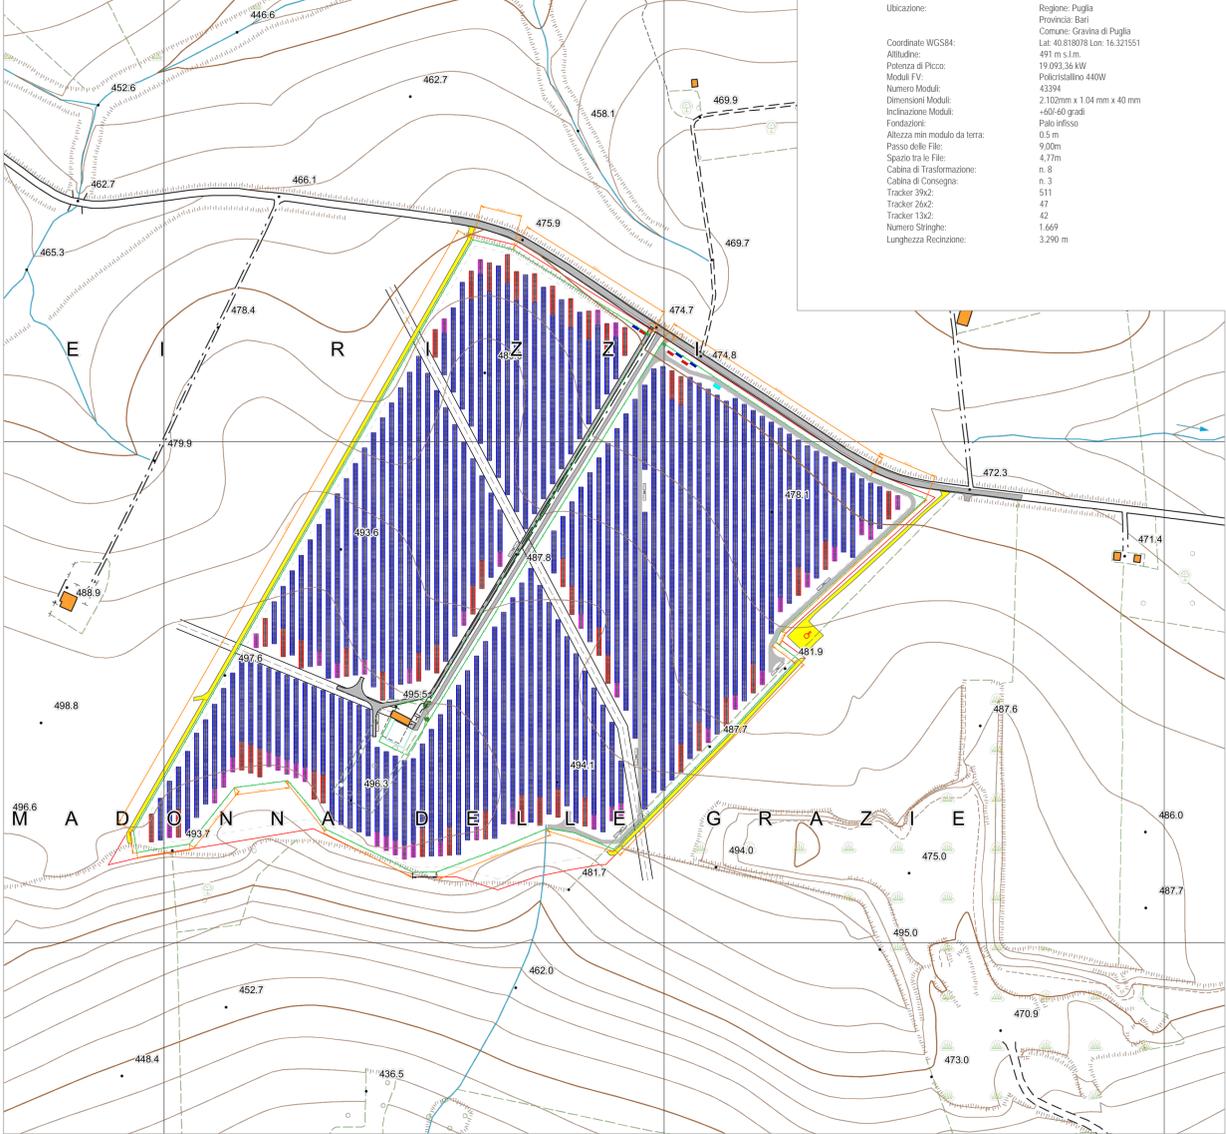

19.093,36 kW IMPIANTO FOTOVOLTAICO "GRAVINA 1"

Ubicazione: Regione: Puglia
Provincia: Bari
Comune: Gravina di Puglia
Lat: 40.816078 Lon: 16.321551
Altitudine: 491 m s.l.m.
Potenza di Picco: 19.093,36 kW
Moduli FV: Policristallino 440W
Numero Moduli: 43394
Dimensioni Moduli: 2.102mm x 1.04 mm x 40 mm
Inclinazione Moduli: +60-60 gradi
Fondazione: Pali infissi
Altezza min modulo da terra: 0,5 m
Passo delle File: 9,00m
Spazio tra le File: 4,77m
Cabina di Trasformazione: n. 8
Cabina di Consegna: n. 3
Tracker 39x2: 511
Tracker 26x2: 47
Tracker 13x2: 42
Numero Stringhe: 1.669
Lunghezza Recinzioni: 3.290 m

Layout di Variante

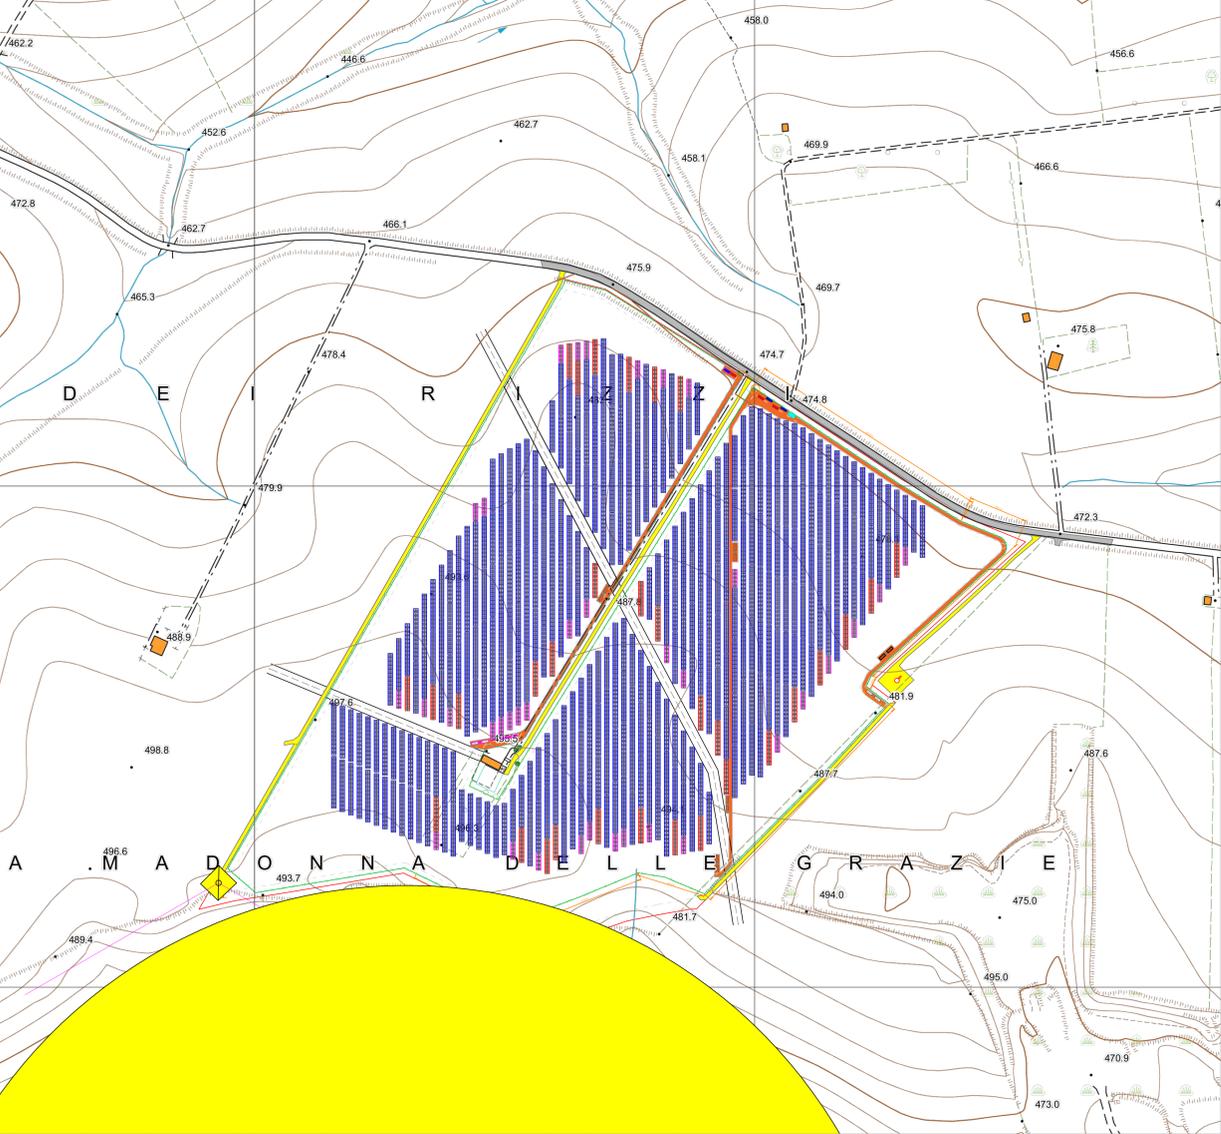

19.081,92 kW IMPIANTO FOTOVOLTAICO "GRAVINA 1"

Ubicazione: Regione: Puglia
Provincia: Bari
Comune: Gravina di Puglia
Lat: 40.816078 Lon: 16.321551
Altitudine: 491 m s.l.m.
Potenza di Picco: 19.081,92 kW
Moduli FV: Monocristallino 660 W
Numero Moduli: 28.912
Dimensioni Moduli: 2.384mm x 1.303 mm x 40 mm
Inclinazione Moduli: +60-60 gradi
Fondazione: Pali infissi
Altezza min modulo da terra: 0,5 m
Passo delle File: 8,51m
Spazio tra le File: 4,77m
Cabina di Trasformazione: n. 8
Cabina di Consegna: n. 3
Tracker 39x2: 338
Tracker 26x2: 31
Tracker 13x2: 36
Numero Stringhe: 1.112
Lunghezza Recinzioni: 3.193 m

LEGENDA

- Modulo FV (660Wp)
- Transformer Station
- Cabina di Consegna
- Cabina utente
- Recinzione perimetrale
- Limite catastale
- Control Room
- Tracker 39x2
- Tracker 26x2
- Tracker 13x2
- Carovita di Ingresso
- Vialetto interna
- Strada esterna diritto di servitu'
- Strada esterna vialetto ordinaria
- Buffer 500 m bene vincolato Masseria Recupa di Scardinale

COMUNE DI GRAVINA IN PUGLIA
PROVINCIA DI BARI REGIONE PUGLIA

[ID: 9068]
REALIZZAZIONE DI UN IMPIANTO SOLARE FOTOVOLTAICO CONNESSO ALLA RETE ELETTRICA NAZIONALE DELLA POTENZA DI PICCO PARI A 19.081,92 KW E POTENZA IN IMMISSIONE PARI A 15.400,00 KW COLLEGATO AD UN PIANO AGRONOMO PER L'UTILIZZO A SCOPPI AGRICOLI DELL'AREA

Denominazione Impianto: IMPIANTO GRAVINA 1
Ubicazione: Comune di Gravina in Puglia (BA)
Contrada Recupa Piana dei Ricci

ELABORATO: 6.3-PDEG LAYOUT IMPIANTO-rev

COMET ENERGY POW'R
HELIOSOPHIA

Versione	Data	Descrizione	Autore	Approvato	Autore
00	07.03.2020	Progetto Definitivo	F.P.L.	F.P.L.	F.P.L.
01	08.08.2019	Revisione	F.P.L.	F.P.L.	F.P.L.
02					
03					

