


310-1-VJ-901
COLONNA
DI DISIDRATAZIONE

310-1-HA-901
SCAMBIATORE
TEG/GAS

310-2-VJ-901
COLONNA
DI DISIDRATAZIONE

310-2-HA-901
SCAMBIATORE
TEG/GAS

REVISIONE INTERNA / STANDARDIZATION	DESIGN DI RIFERIMENTO / REFERENCE DRAWING	NUMERO DISEGNO / SVGL. NUMBER

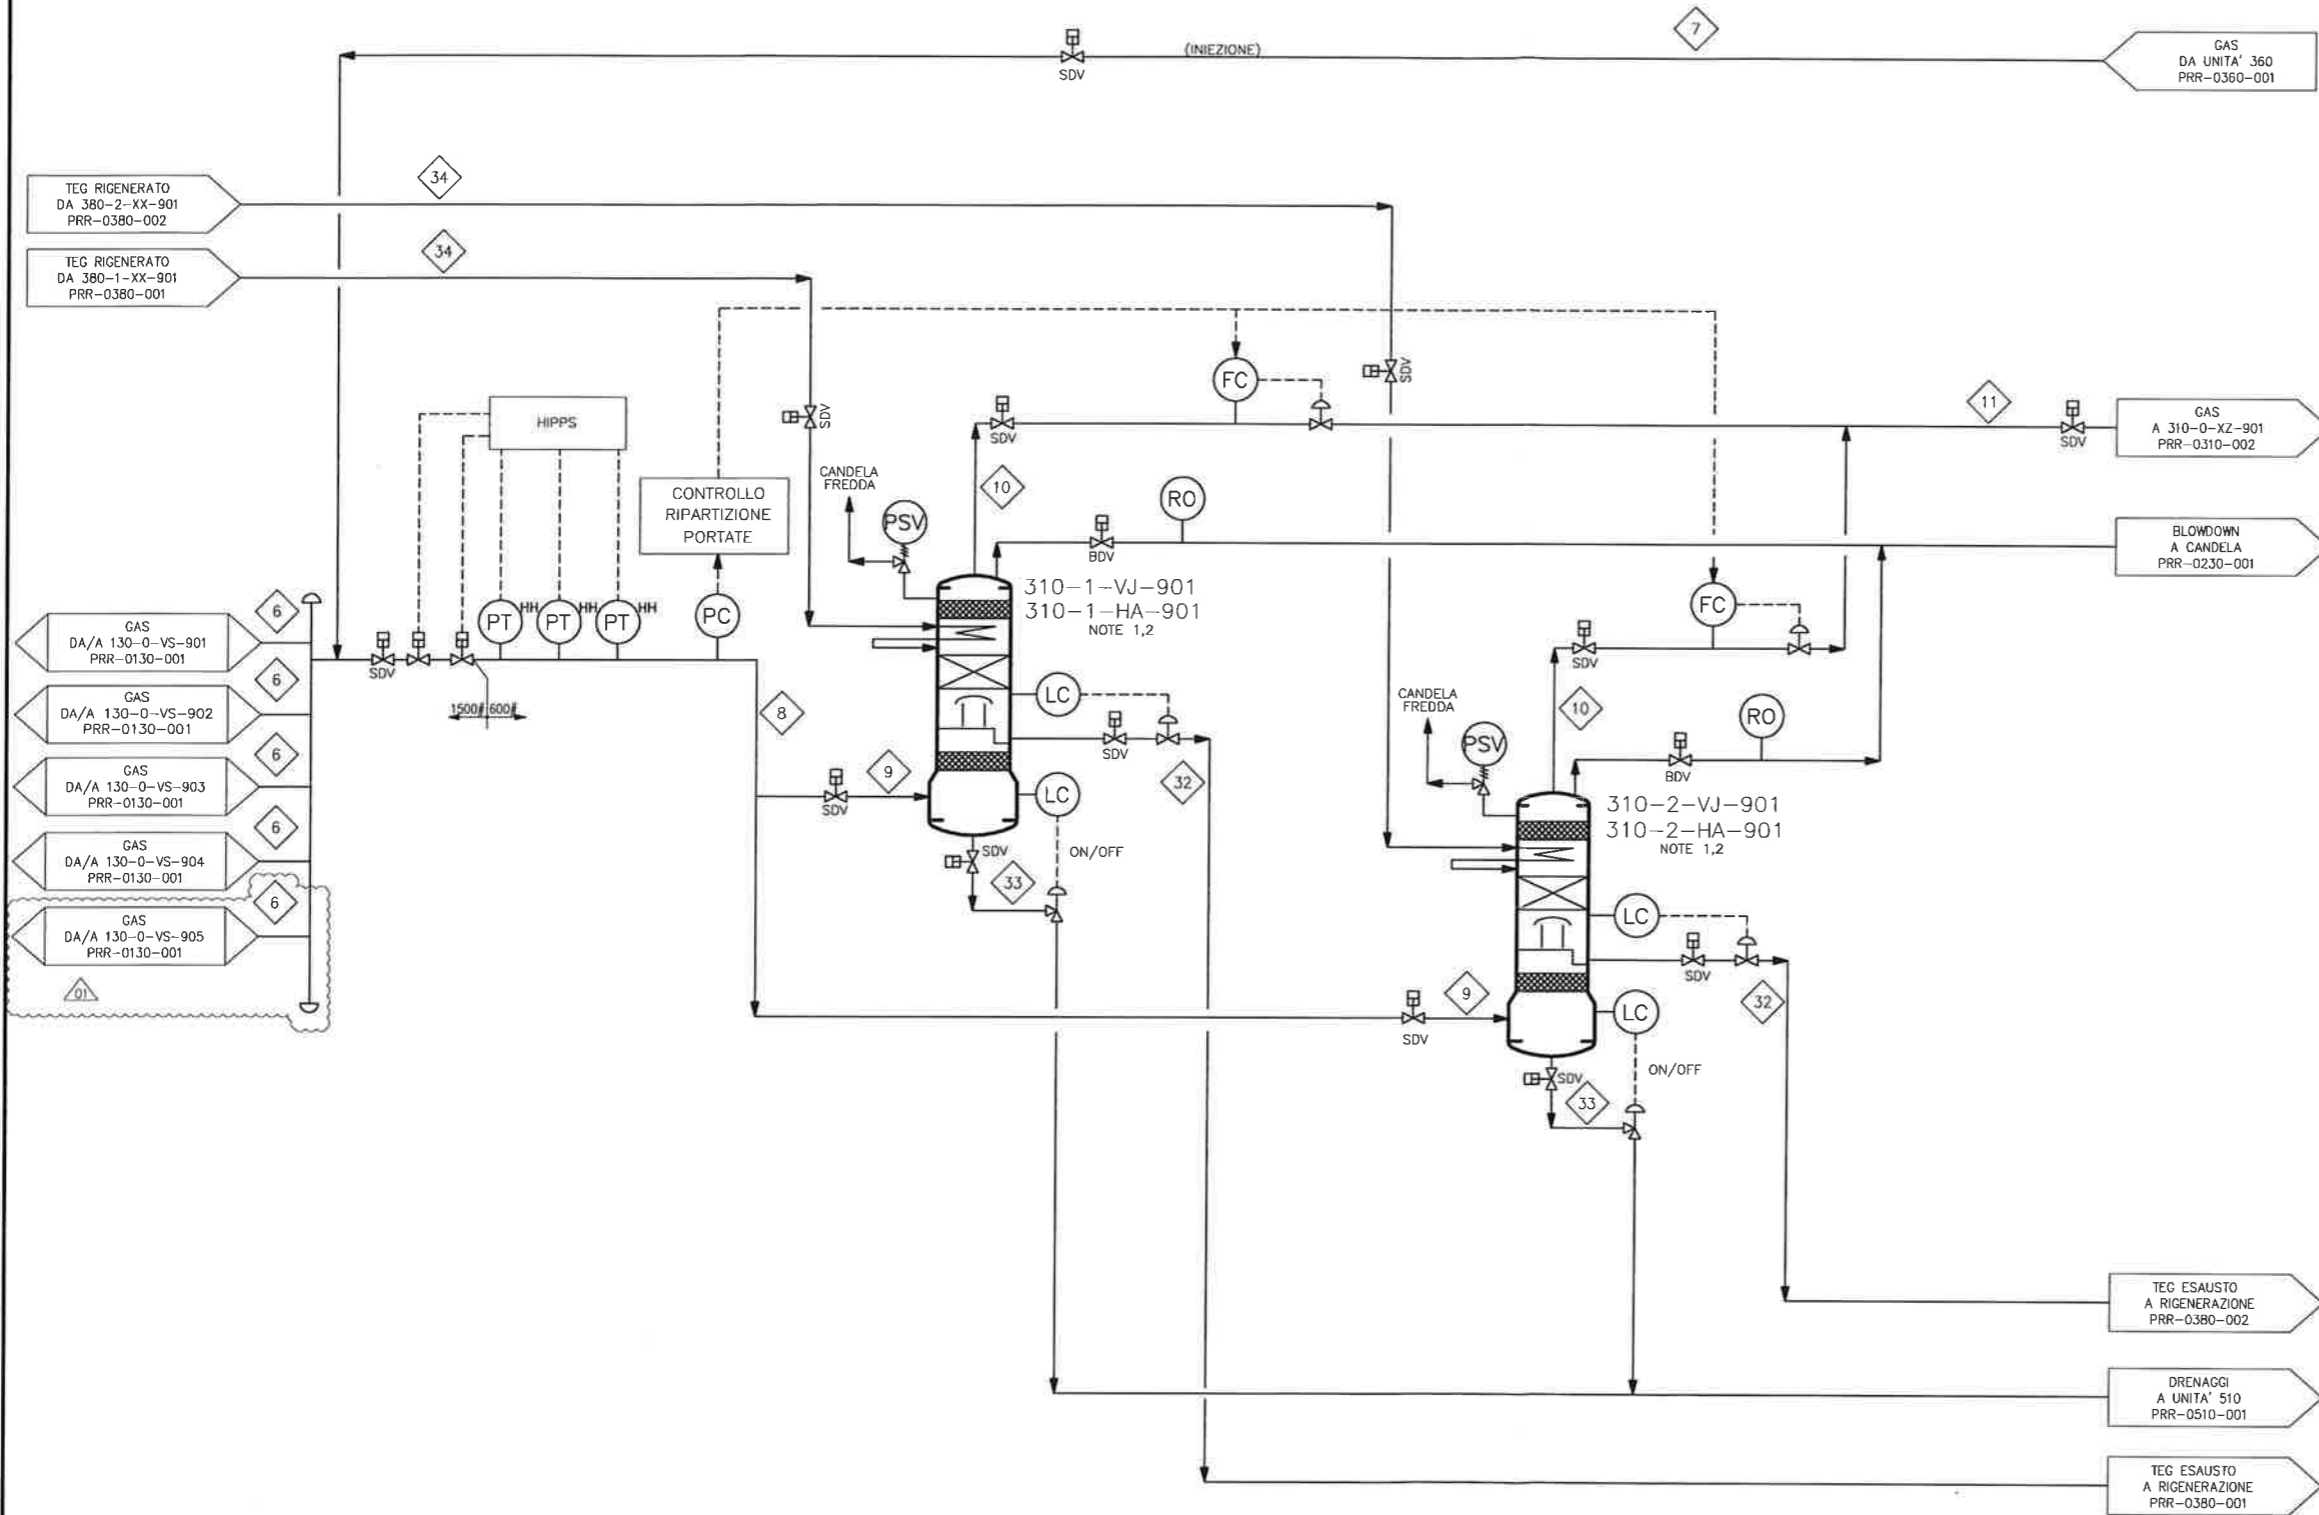

NOTE:
 1) LE COLONNE SARANNO PROVISTE DI TRACCIATURA ELETTRICA SUL FONDO.
 2) LO SCAMBIATORE E' POSIZIONATO ALL'INTERNO DELLA COLONNA.
 3) PER LE CARATTERISTICHE DELLE CORRENTI FARE RIFERIMENTO AL BILANCIO DI MATERIA DOC. PLM-0000-001.

LEGGENDA
 ◆ CORRENTE NUMERO

01	31/05/13	REMISSIONE PER ENTI - REV. DOVE INDICATO	G. Giordano	F. Bianchi	A. Fieschi
00	10/12/12	EMISSIONE PER ENTI	G. Giordano	F. Bianchi	A. Fieschi
STOGIT CENTRALE STOCCAGGIO GAS ALFONSINE INGEGNERIA PER ENTI PER LA REALIZZAZIONE DELLA CENTRALE DI STOCCAGGIO GAS FASE 1			APS ENGINEERING COMPANY ROMA		
TRATTAMENTO DISIDRATAZIONE GAS UNITA' 310 SCHEMA DI PROCESSO					
0128	00	BPFQ	12447	1	1