

NOTE:

LEGENDA:

- AEROGENERATORE DI PROGETTO
- CSx PIAZZOLA DI PROGETTO
- AEROGENERATORE IN VARIANTE
- CSx PIAZZOLA IN VARIANTE
- VIABILITÀ ESISTENTE
- VIABILITÀ DI PROGETTO
- VIABILITÀ IN VARIANTE
- CAVIDOTTO A 36 kV DI PROGETTO
- CAVIDOTTO A 36 kV IN VARIANTE


COORDINATE AEROGENERATORI IN PROGETTO (ASSE PALO)

CS01	E 410435
	N 4177139
CS02	E 411071
	N 4177184
CS03	E 411830
	N 4176591
CS04	E 410801
	N 4175932
CS05	E 411889
	N 4175326
CS06	E 412448
	N 4174946
CS07	E 412145
	N 4174507

COORDINATE AEROGENERATORI IN VARIANTE (ASSE PALO)

CS05	E 411823
	N 4175438
CS07	E 412209
	N 4174430

SISTEMA DI RIFERIMENTO: UTM-WGS 84 (FUSO 33 S)

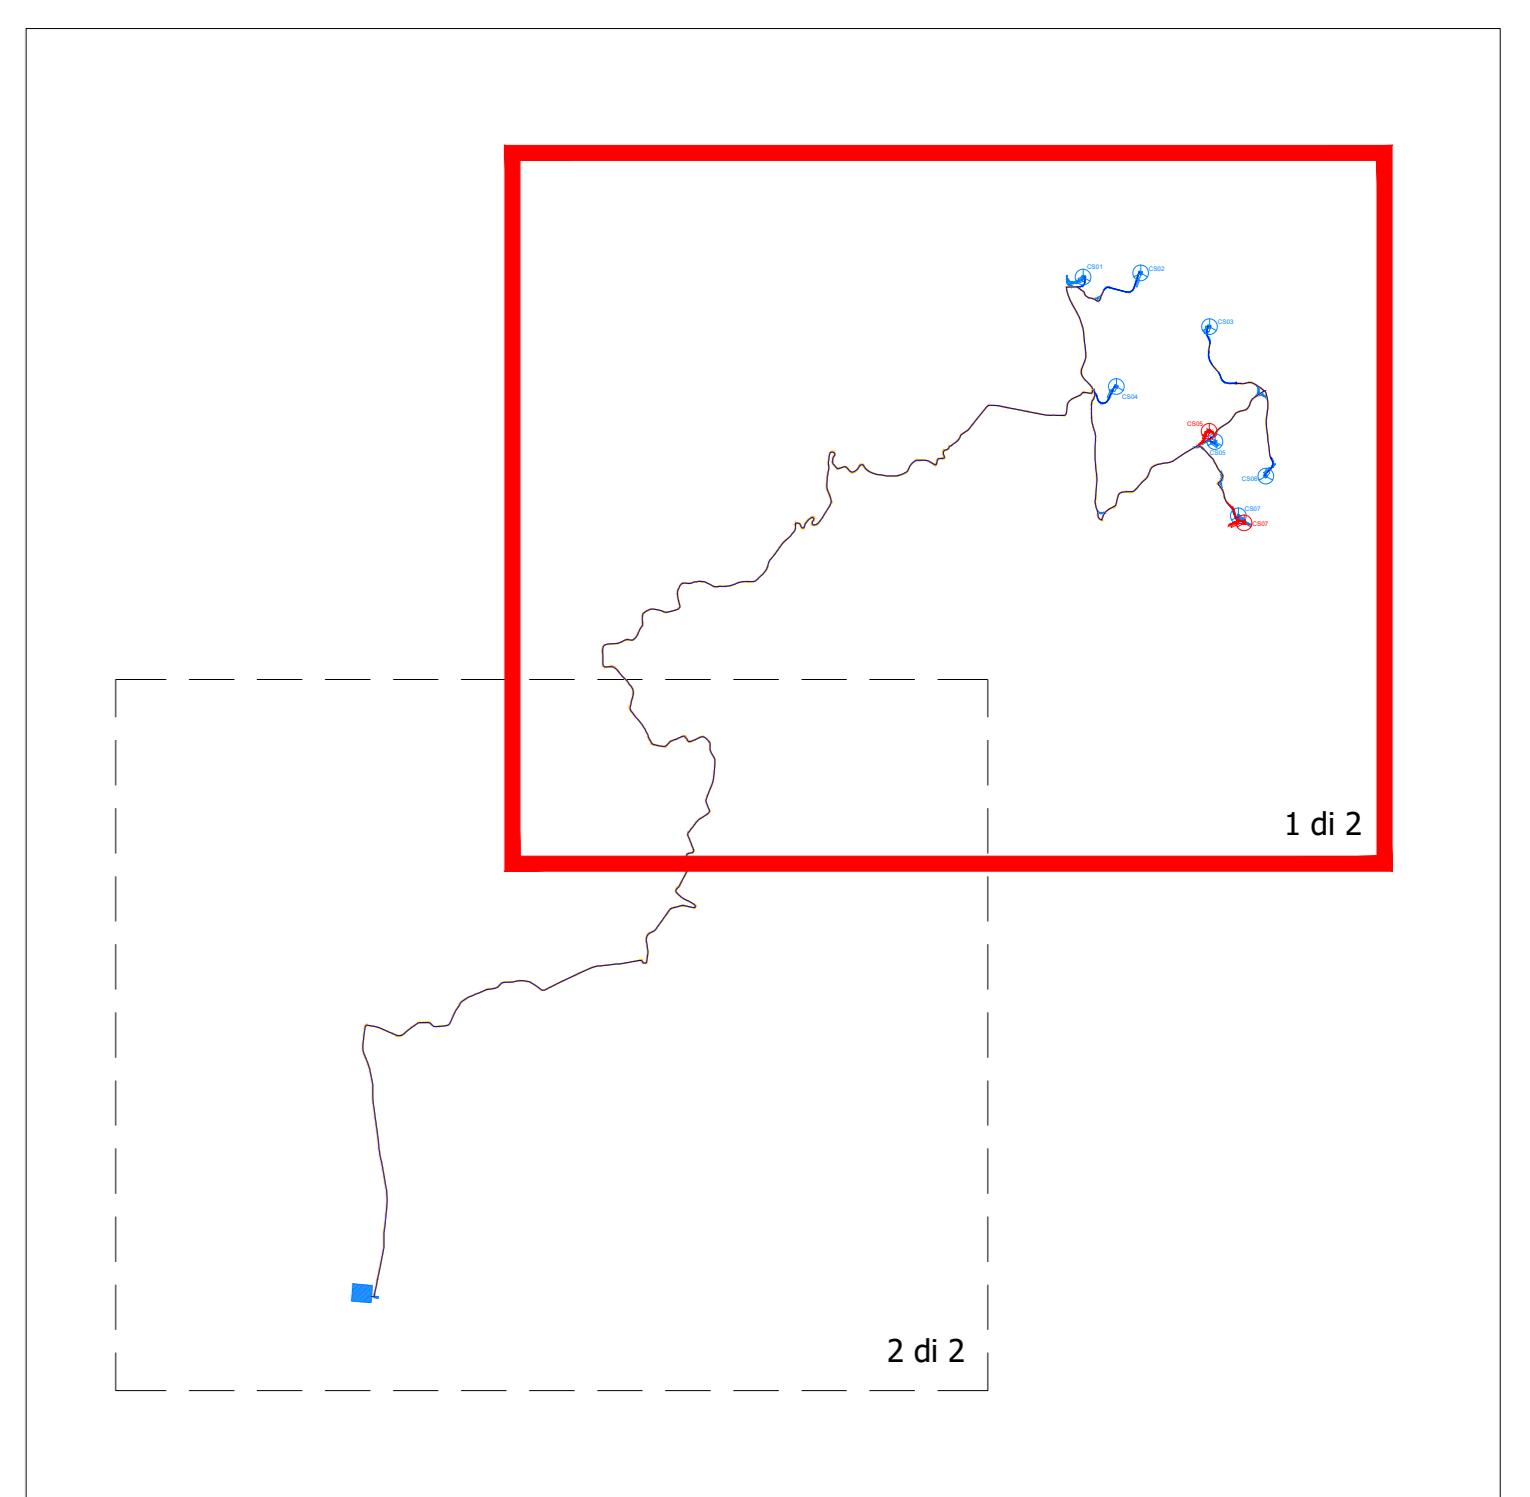

Regione: Sicilia
 Provincia: Palermo
 Comune: Castellana Sicula - Polizzi Generosa
 Località: Cozzo Bagianello
 Castellana Sicula
 Progetto Definitivo

Titolo: Layout impianto su CTR - Confronto progetto/variante

CODICE ELABORATO GRAFICO

IT /EOL/ E-CASI / PDF / C / PLN / 053 - a

Visti / Timbri:












Note:

REVISIONI					
Data	Rev.	Descrizione revisioni	Elaborato:	Controllato:	Approvato:
10/10/2023	a	Prima emissione	Serino srl	Asja Castellanica Polizzi srl	Serino srl

asja Castellanica Polizzi s.r.l.


NOTE:

- LEGENDA:**
-  AEROGENERATORE DI PROGETTO
 -  CSxx PIAZZOLA DI PROGETTO
 -  AEROGENERATORE IN VARIANTE
 -  CSxx PIAZZOLA IN VARIANTE
 -  VIABILITÀ ESISTENTE
 -  VIABILITÀ DI PROGETTO
 -  VIABILITÀ IN VARIANTE
 -  CAVIDOTTO A 36 kV DI PROGETTO
 -  CAVIDOTTO A 36 kV IN VARIANTE


COORDINATE AEROGENERATORI IN PROGETTO (ASSE PALO)

CS01	E 410435
	N 4177139
CS02	E 411071
	N 4177184
CS03	E 411830
	N 4176591
CS04	E 410801
	N 4175932
CS05	E 411889
	N 4175326
CS06	E 412448
	N 4174946
CS07	E 412145
	N 4174507

COORDINATE AEROGENERATORI IN VARIANTE (ASSE PALO)

CS05	E 411823
	N 4175438
CS07	E 412209
	N 4174430

SISTEMA DI RIFERIMENTO: UTM-WGS 84 (FUSO 33 S)

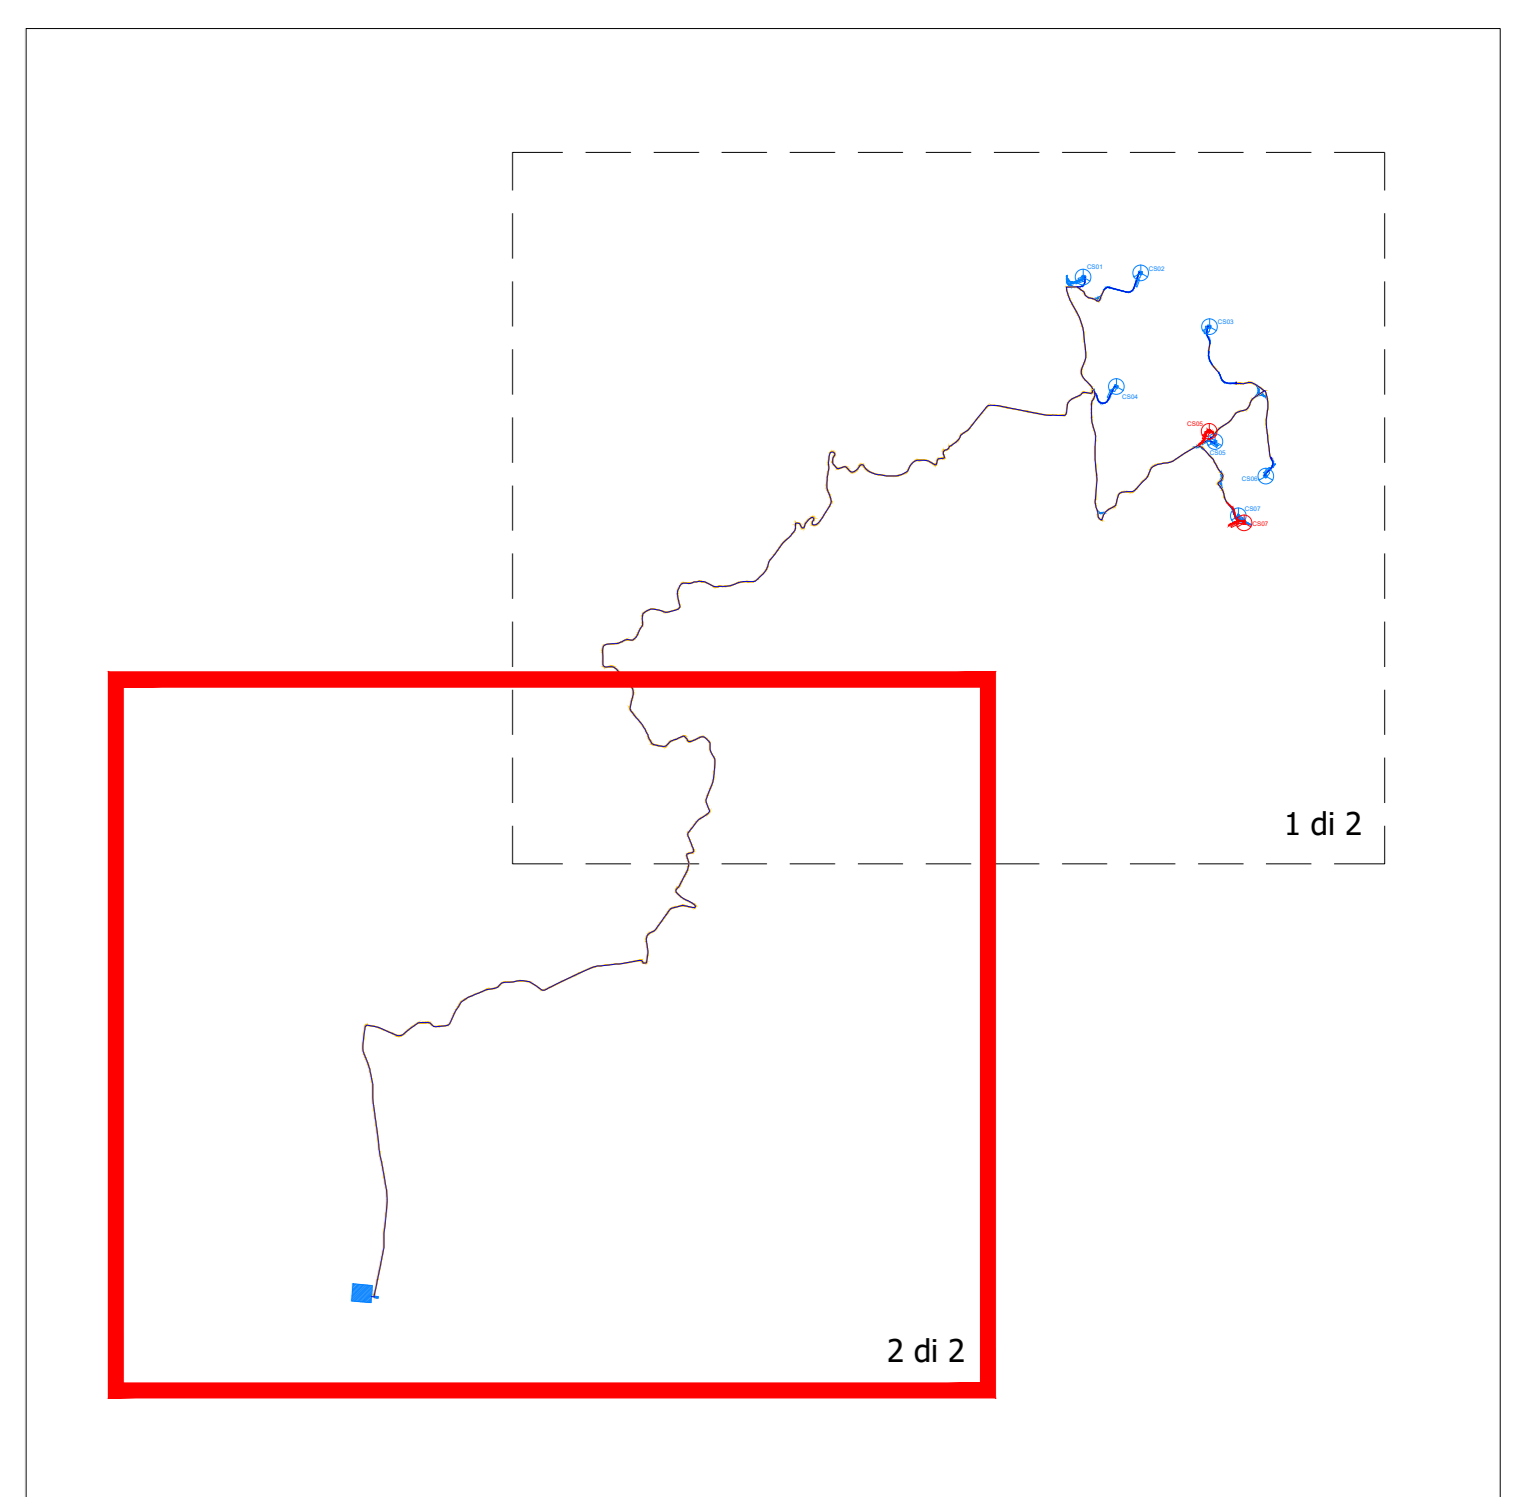

Regione: Sicilia
 Provincia: Palermo
 Comune: Castellana Sicula - Polizzi Generosa
 Località: Cozzo Baglianello
 Castellana Sicula
 Progetto Definitivo

Titolo: Layout impianto su CTR - Confronto progetto/variante

CODICE ELABORATO GRAFICO

IT /EOL/ E-CASI / PDF / C / PLN / 053 - a

Visti / Timbri:



Note:

REVISIONI					
Data	Rev.	Descrizione revisioni	Elaborato:	Controllato:	Approvato:
10/10/2023	a	Prima emissione	Serbio srl	Agja Castellana Polizzi srl	Serbio srl

asja Castellana Polizzi
 Castellana Polizzi s.r.l.
 1-10038 - Via Roma 104 - Imer, 70
 T +39 031 95 79 311
 F +39 031 95 79 245

SERDBA
 SERDBA Srl
 T 24129 - Bergamo (BG) Via Monte Baule, 3
 T +39 035 82 95 560
 email: info@serdba.it