


SEZIONE A-B

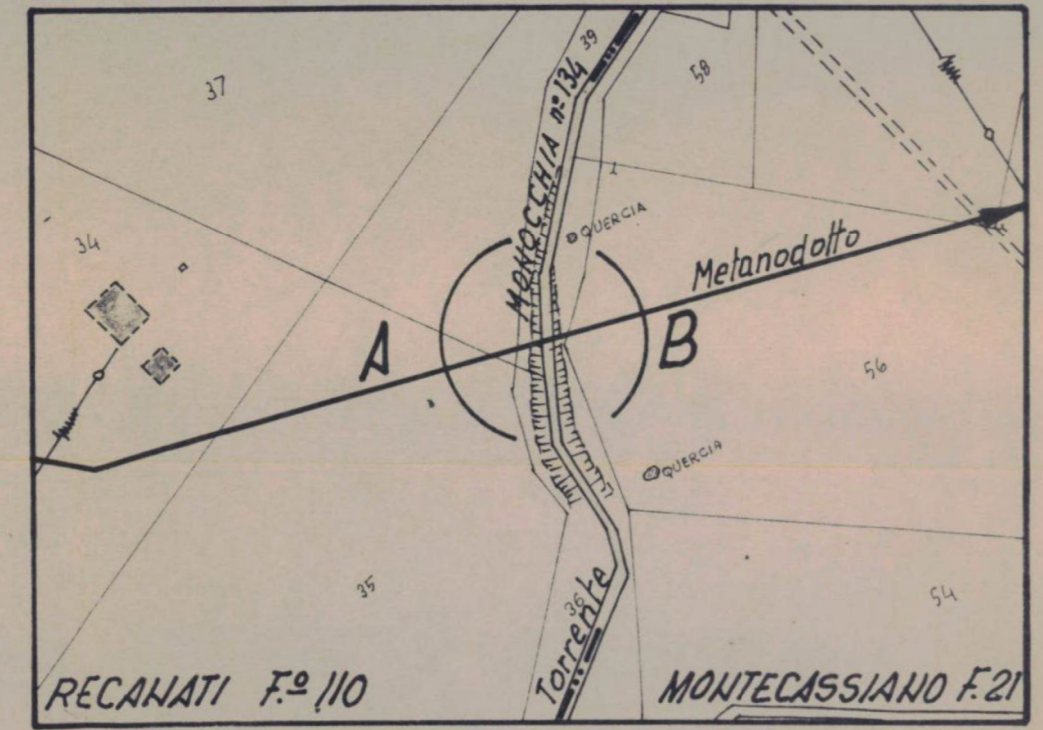

COMUNE di RECANATI F.º 110
COMUNE di MONTECASSIANO F.º 21

PLANIMETRIA 1:2000


COMPETENZE:
GENIO CIVILE di MACERATA

NB - Le profondità d'interramento sono riferite alla generatrice superiore del tubo.




DATA 104748

2	3-2-72	MODIFICATO SECONDO ESECUZIONE			
1	27-11-70	RIPORTATO TRACCIATO PICCHETTATO			
0	10-11-69	EMISSIONE			
INDICE	DATA	MODIFICHE	DISIGN.	CONTR.	APPROV.
SNAM PROGETTI DIVISIONE PROGETTI MILANO - ITALIA			GC-D-62406		
Metanodotto: RECANATI-FOLIGNO 1° TRONCO: RECANATI-PASSO DI TREIA ATTRAVERSAMENTO			COMM. 63700 INDICE 0/2 SCALA 1:200 SOSTITUISCE IL SOSTITUITO DAL		
Torrente MONOCCHIA n° 134					

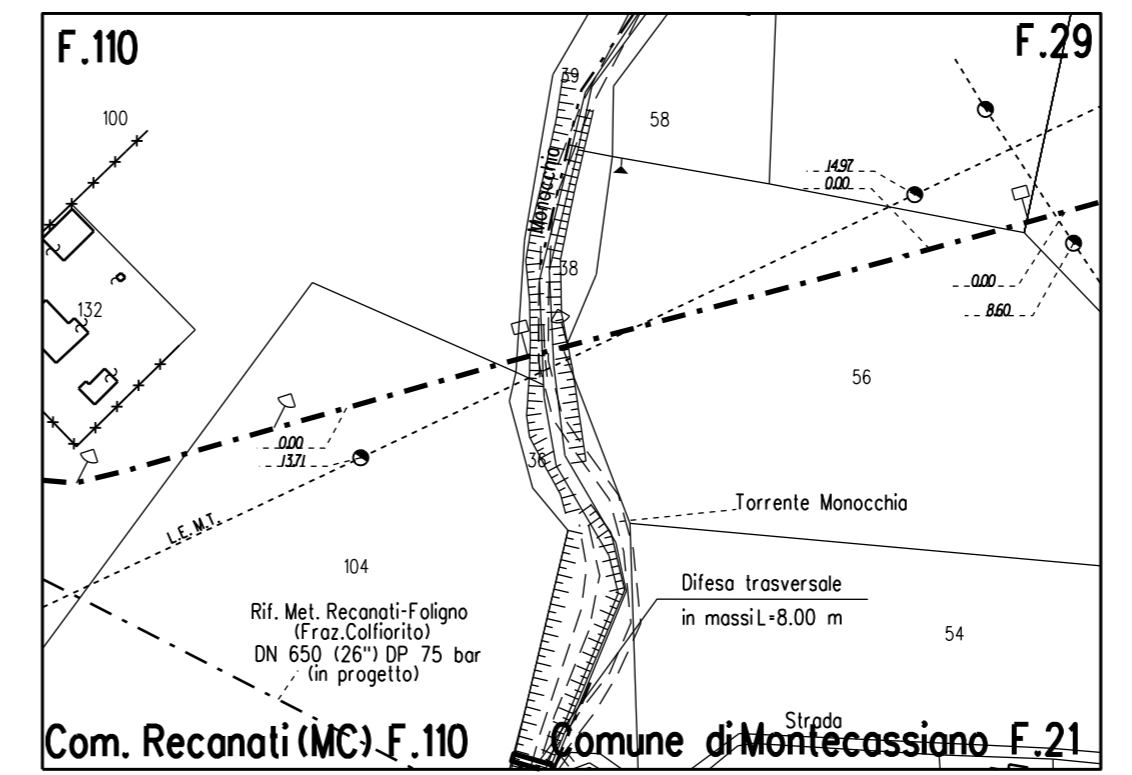

STRALCIO PLANIMETRICO 1:2000
COMUNE DI MONTECASSIANO F.21-F.29
COMUNE DI RECANATI F.110

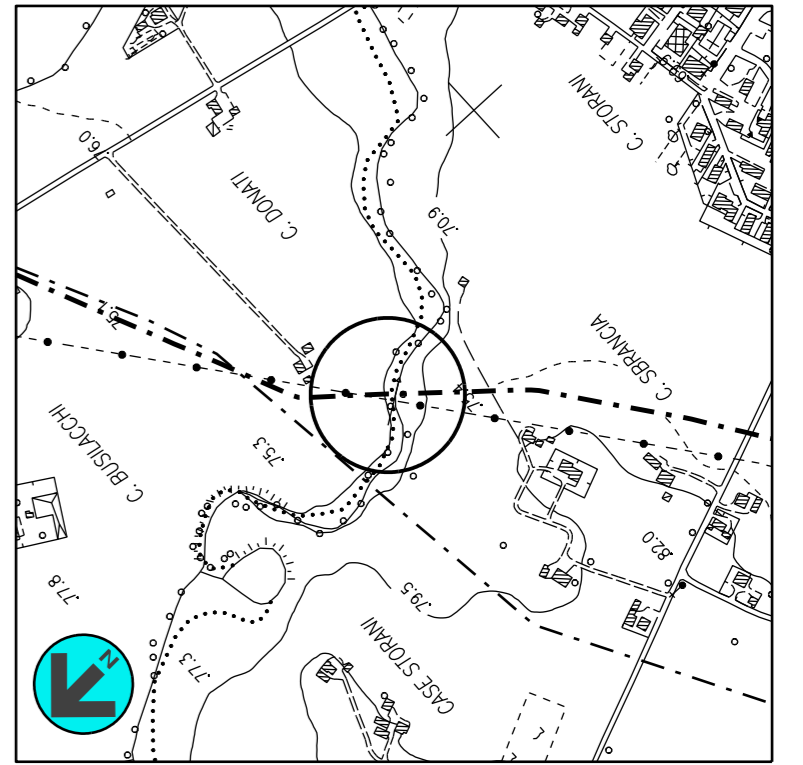

COROGRAFIA 1:10000
CTR 303020

1	GIU 2022	EMISSIONE PER APPALTO	BIocca	ScIOSCI	STEFANI
0	NOV 2021	EMISSIONE	BIocca	ScIOSCI	STEFANI
Rev	DATA	DESCRIZIONE	ELABORATO	VERIFICATO	APPROVATO
CLIENTE		PROGETTISTA	WBS CLIENTE NR/19136/R-L01 COD. TEC. 9113569 COMM. SAIPEM 023113-070 UNITA' 300		
Metanodotto: RECANATI - FOLIGNO 1° TRONCO: RECANATI - PASSO DI TREIA DN 600 (24"), MOP=70 bar			DISEGNO LC-D-82722 REVISIONE 1		
PROGETTO DISMISSIONI TORRENTE MONOCCHIA N.134			FG	DI	
			SCALA		