



SEZIONE A-B

COMPETENZE :
Genio Civile di Macerata

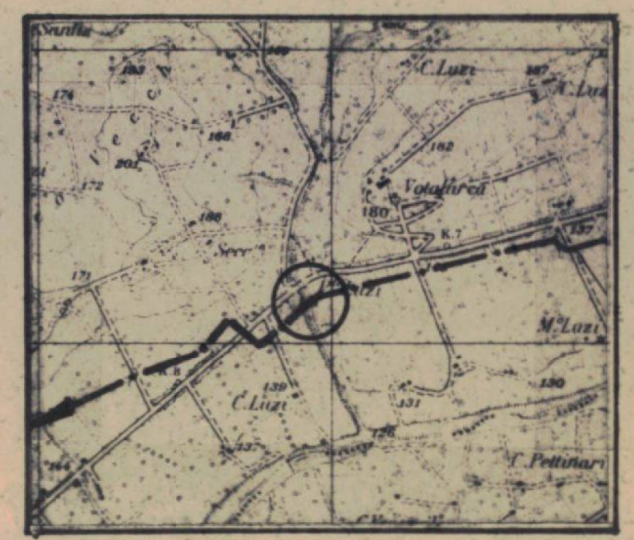

MACERATA OVEST 124-I.N.E.

NB - Le profondità d'interramento sono riferite alla generatrice superiore del-tubo.

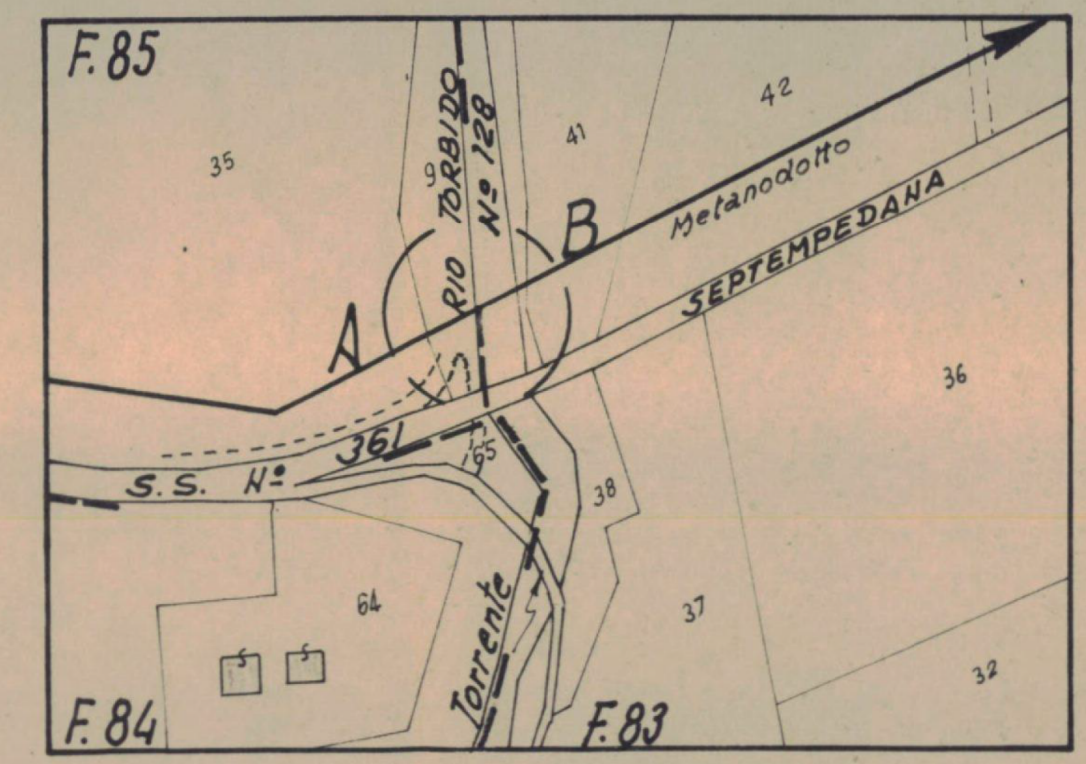


Comune di TREIA F° 85-84-83-

PLANIMETRIA 1:2000


Documento segreto di proprietà Snam Progetti. Riproduzione e divulgazione punite dal C.P., salva ogni azione civile. Secret document. The property of Snam Progetti. Reproduction and disclosure punished under Penal Code provisions, subject to any civil prosecution.

2	4-2-12	MODIFICATO SECONDO ESECUZIONE	Torbelli	Torbelli	Torbelli
1	27-11-70	RIPORTATO TRACCIATO PICCHETTATO	Torbelli	Torbelli	Torbelli
0	10-11-69	EMISSIONE	Torbelli	Torbelli	Torbelli
INDICE	DATA	MODIFICHE	DISEGN.	CONTR.	APPROV.
SNAM PROGETTI DIVISIONE PROGETTI MILANO - ITALIA			GC-D-62408		
Metanodotto: RECANATI-FOLIGNO			COMM. 63700		
1° Tronco : RECANATI-PASSO DI TREIA			INDICE 0/2		
ATTRAVERSAMENTO			SCALA 1:200		
Torrente RIO TORBIDO n° 128			SOSTITUISCE IL		
			SOSTITUITO DAL		

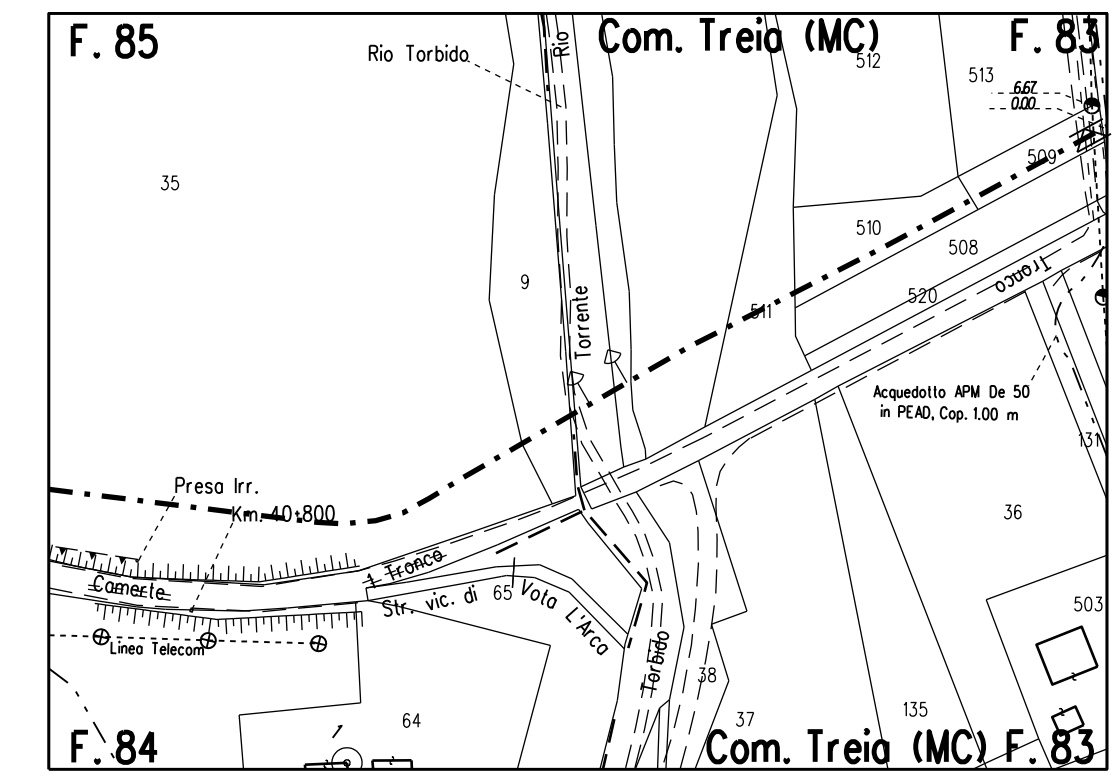

STRALCIO PLANIMETRICO 1:2000
COMUNE DI TREIA F.83-F.84-F.85

DOCUMENTI DI RIFERIMENTO	N
--------------------------	---

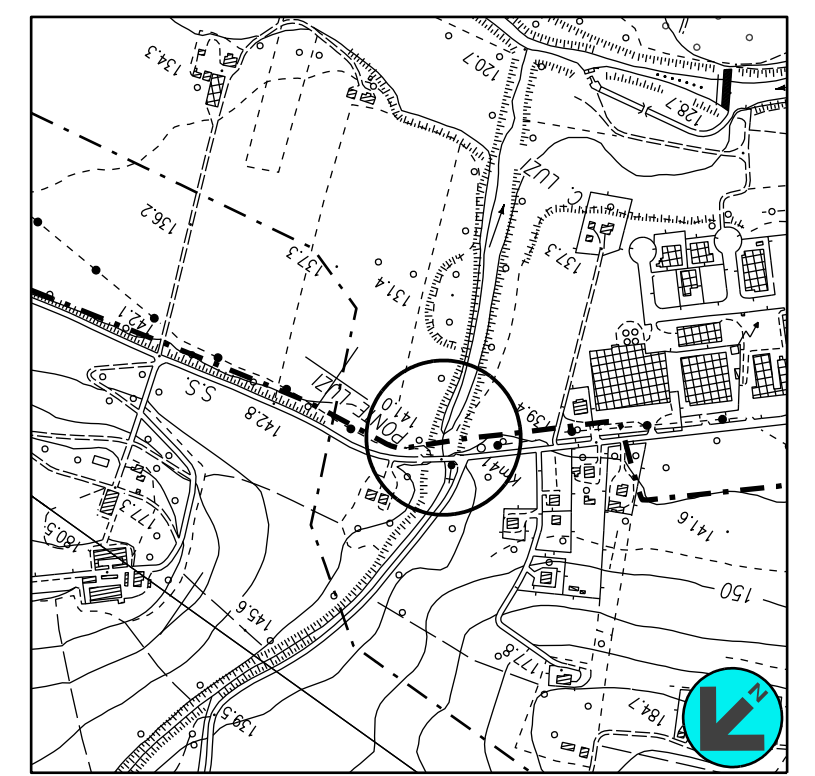

COROGRAFIA 1:10000
CTR 303050

1	GIU. 2022	EMISSIONE PER APPALTO	BIOCCA	SCIOSCI	STEFANI
0	NOV. 2021	EMISSIONE	BIOCCA	SCIOSCI	STEFANI
Rev.	DATA	DESCRIZIONE	ELABORATO	VERIFICATO	APPROVATO
CLIENTE		PROGETTISTA	WBS CLIENTE NR/19136/R-L01 COD. TEC. 9113569 COMM. SAIPEM 023113-070		
snam		SAIPEM	UNITA' 300		
Metanodotto: RECANATI - FOLIGNO 1° TRONCO: RECANATI - PASSO DI TREIA DN 600 (24"), MOP=70 bar			DISEGNO LC-D-82725		
PROGETTO DISMISSIONI ATTRAV. RIO TORBIDO N.128			REVISIONE 1		
			FG DI		
			SCALA		

Il presente disegno e' di proprieta' aziendale - La societa' tutelera' i propri diritti a termine di legge.