


NOTE GENERALI:

- LE TUBAZIONI SPORGANO DOTATE DI DRENI NEI PUNTI BASSI E DI SFARI NEI PUNTI ALTI, NON MOSTRATI NEGLI SCHEMI.
- LA LUNGHEZZA DELLE LINEE FUORI TERRA DEVE ESSERE MINIMIZZATA.

NOTE:

- LE SIGLE DI TUTTI GLI STRUMENTI DEVONO ESSERE CONSIDERATE PRECEDUTE DAL NUMERO DELL'UNITÀ. LE SIGLE DEGLI STRUMENTI IN AREA CLUSTER DEVONO ESSERE PRECEDUTE DALLA SIGLA (0A/0B/0C/0E) E TERMINARE CON LA TERZA NUMERICA IN CUI I PRIMI DUE NUMERI SONO IDENTIFICATIVI DELLA TERZA POZZO E IL TERZO È CONSECUTIVO. LA STRUMENTAZIONE RELATIVA ALLA CENTRALINA ELETTROIDRAULICA AVrà IN AGGIUNTA COME SUFFISSO FINALE "1".
- SEZIONE DELLA CENTRALINA ELETTROIDRAULICA COMUNE PER TUTTI I POZZI DEL CLUSTER. NON VIENE RIPETUTA SUI PANO DI POZZI 34/35/36/37/38.
- GLI STRUMENTI SONO DEDICATI ALLA MISURAZIONE DELLA PRESSIONE DI CASING ED INTEROPERDINE.
- CONNESSIONE PER INIEZIONE DI METANOLO. MEDIANTE SISTEMA PORTATILE PER LA FASE DI START UP.
- IL 100-0-PXT-338 E IL 130-0-PXT-336 A/B/C FANNO BLOCCO SEPARATORE E POZZO PER ALTO AP DELLA FLOWLINE.
- I PXT-336 A/B/C DELLA FLOWLINE SONO TRASMETTORI ELETTRONICI. LA BASSISSIMA PRESSIONE SARA' RILEVATA IN LOGICA 2003 DAL PLC DELLA CENTRALINA E IN CORRESPONDENZA SARA' GENERATO USD.
- FLANGIA DI STACCO. VALVOLA A SFERRA A PASSAGGIO PIENO E STACCO PER PRESSURIZZAZIONE TRAPPOLA PREVISTI PER LANCIO/RICEZIONE PIG.

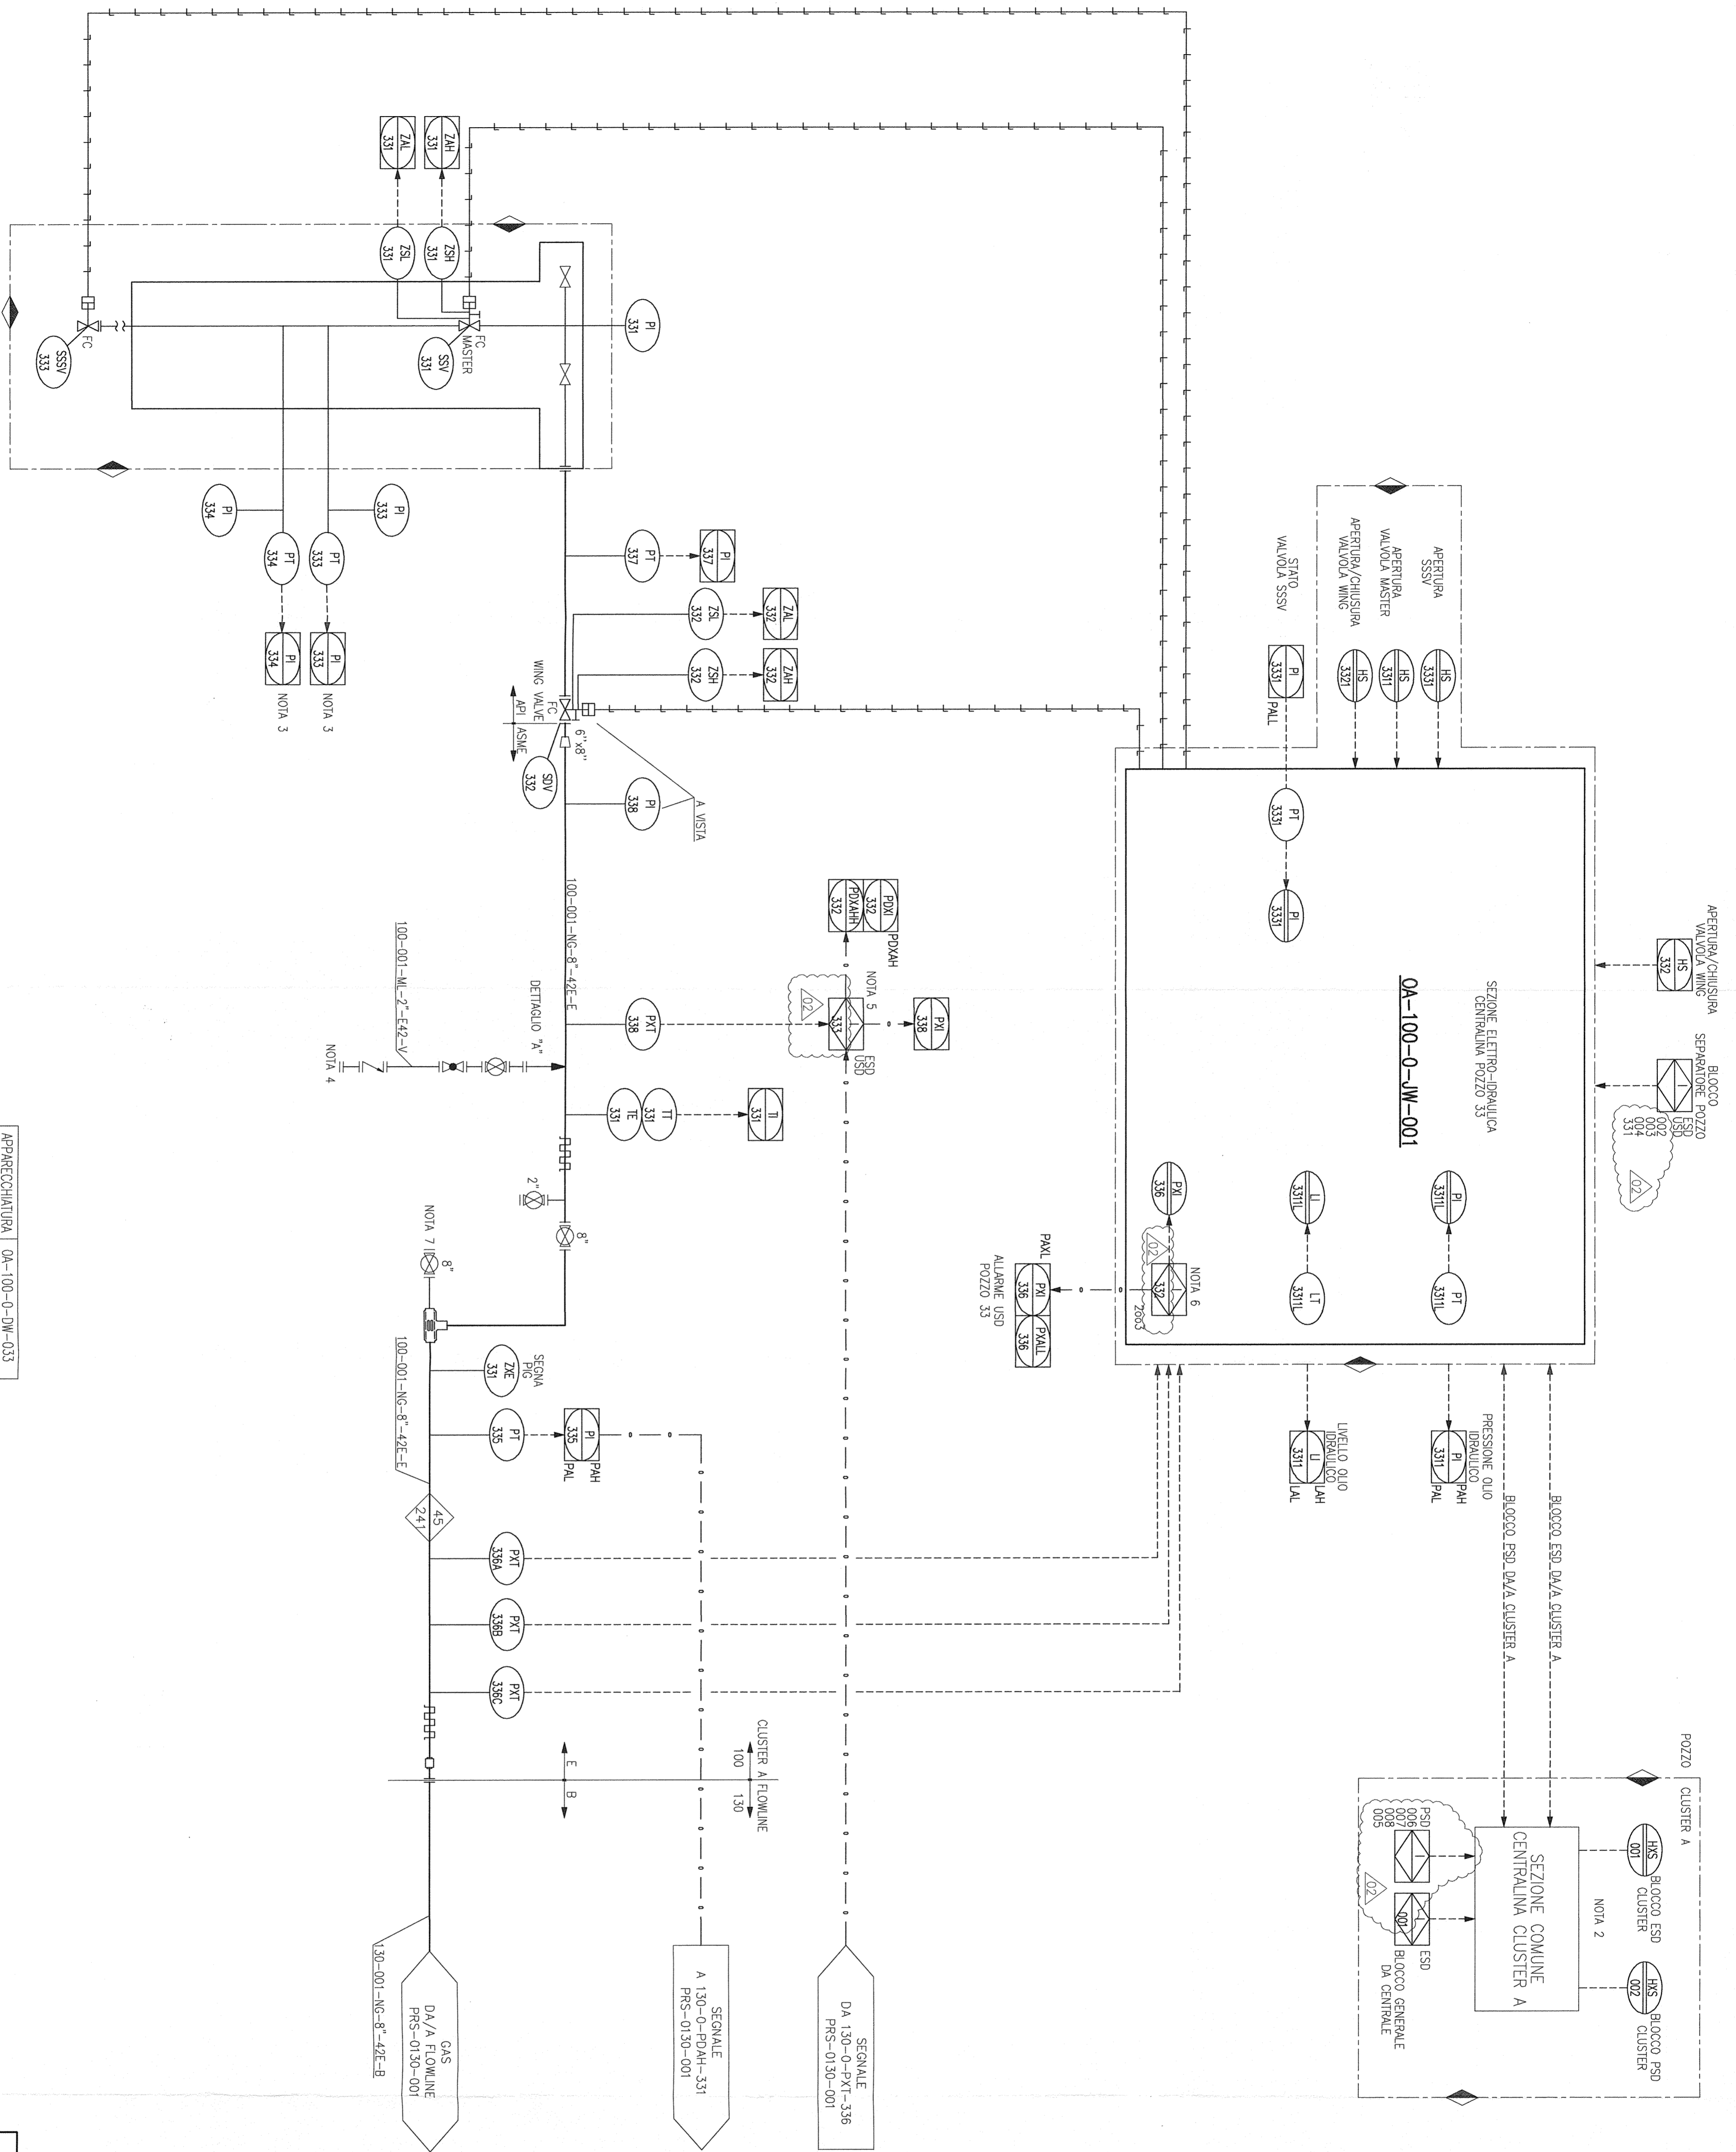


| | |
|-----------------------------|-------------------|
| APPARECCHIATURA | 0A-100-0-DW-033 |
| SERVIZIO | POZZO |
| TEMPERATURA DI ESERCIZIO °C | 25 (ESG)/45 (GAS) |
| PRESSIONE DI ESERCIZIO BARI | 70 MM / 154 MM |

LISTA APPARECCHIATURE

| |
|-----------------|
| 0A-100-0-DW-033 |
| 0A-100-0-JW-001 |

LEGENDA:

- TEMPERATURA MASSIMA OPERATIVA
- brng PRESSIONE DI PROGETTO
- FORNITORE - LIMITE DI FORNITURA
- ALTRI

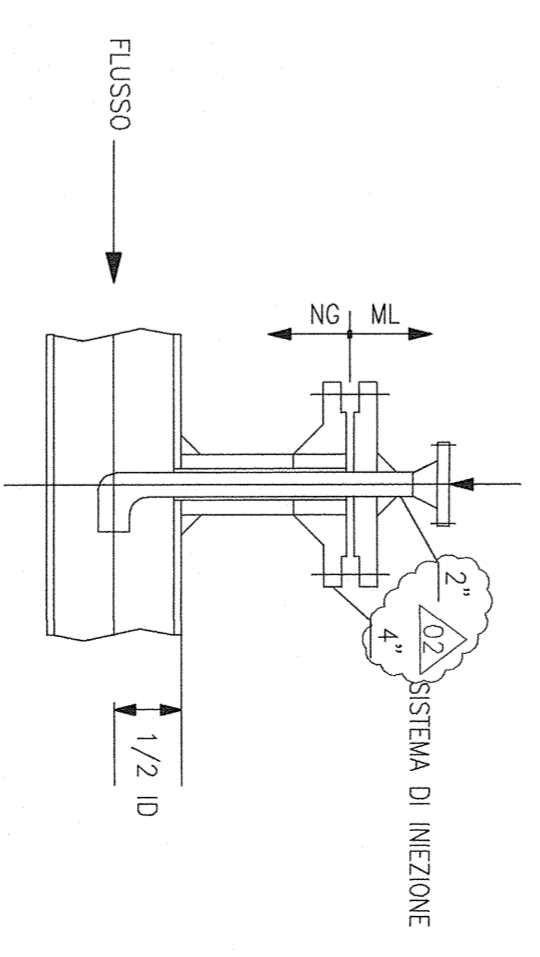

STANDARDIZZAZIONE / ATTIVITÀ CAD 2010

P-1434_PR3-0100-001

POZZO N° 33 "CLUSTER A"

UNITA' 100

SCHEMA DI MARCIA

APPS

| | | | | | |
|----|----------|----------------------------------------------|-----|-----|-----|
| 01 | 02/06/12 | EROSIONE FINALE - REVISIONI DUNE INDICATE | ESG | ESG | ESG |
| 01 | 02/06/12 | EROSIONE PER APPROVAZIONE REVISIONE GENERALE | ESG | ESG | ESG |
| 00 | 02/03/12 | EROSIONE PER APPROVAZIONE | ESG | ESG | ESG |

FILE: P-1434_PR3-000-001_02

UNIT: AI (5948841)