


310-0-XZ-001

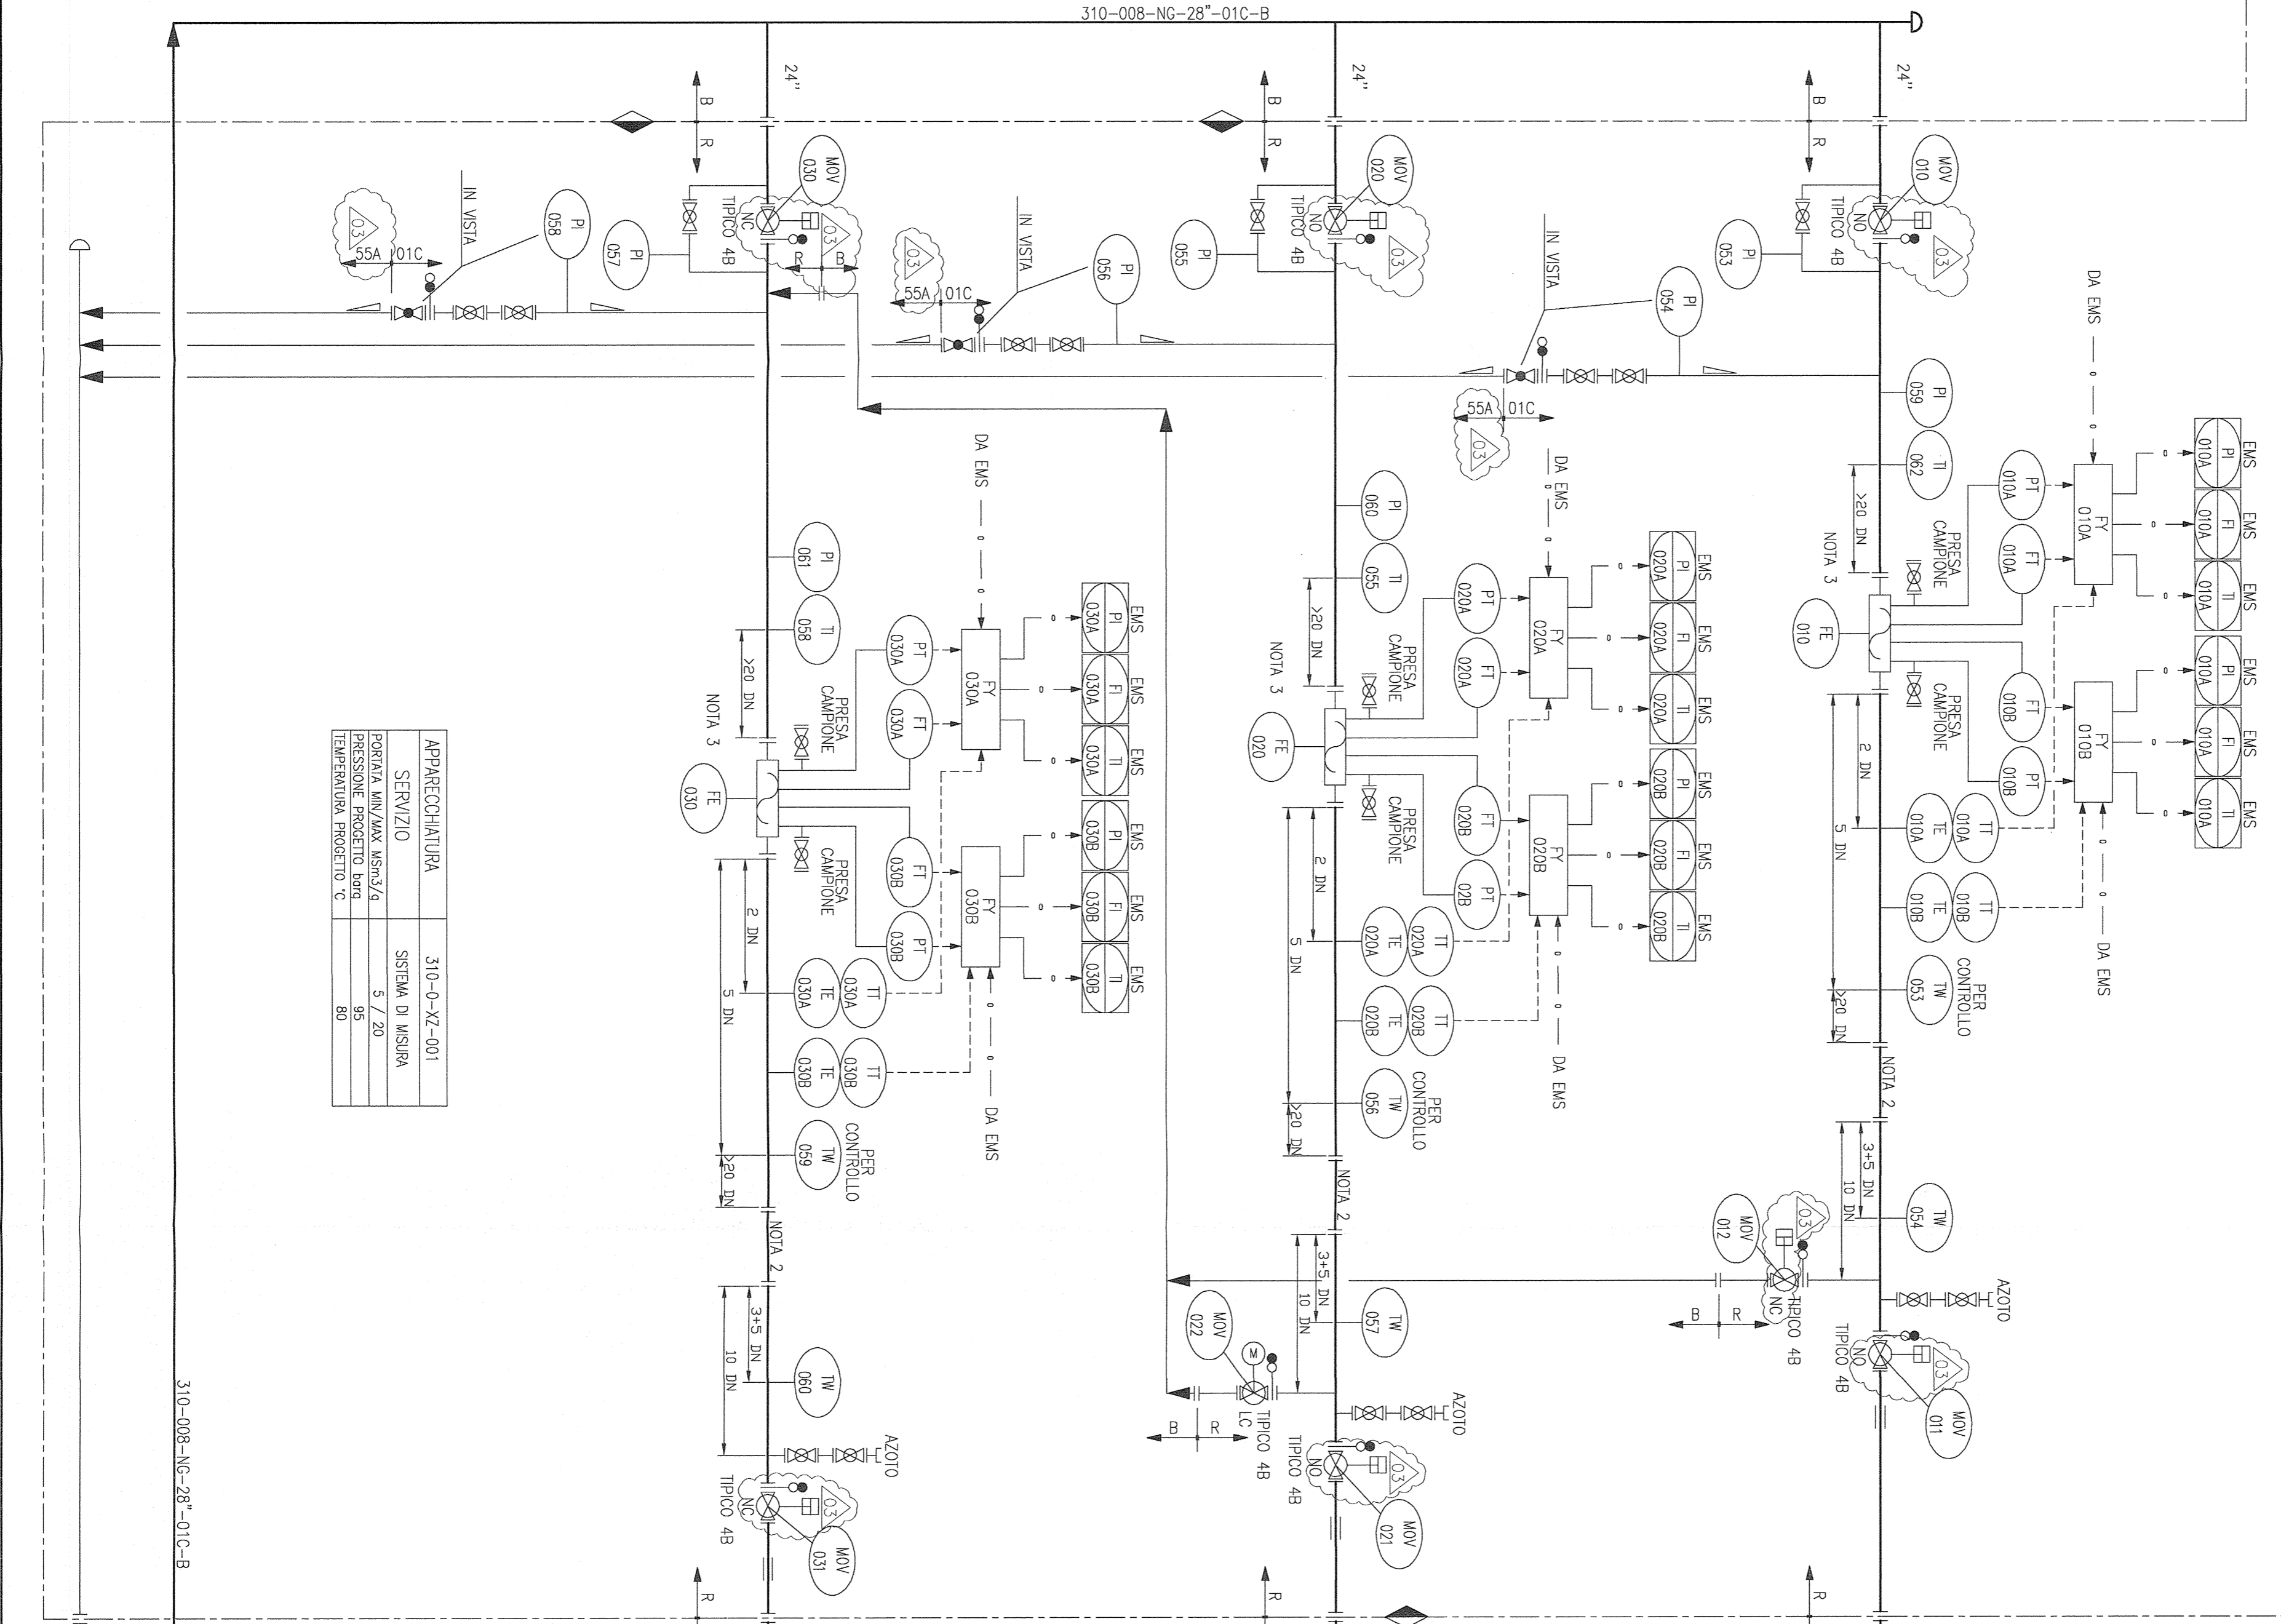

APPARECCHIATURA	310-0-XZ-001
SERVIZIO	SISTEMA DI MISURA
PRESSIONE PROGETTO bar/g	95
TEMPERATURA PROGETTO °C	80

NUMERAZIONE INTERNA	DESCRIZIONE DI RIFERIMENTO / REFERENCE DRAWINGS	NUMERO EMISSIONE / DOC. NUMBER

NOTE GENERALI:
 - LE TUBAZIONI SARANNO DOTATE DI DRENI NEI PUNTI BASSI E DI SFARI NEI PUNTI ALTI, NON MOSTRATI NEGLI SCHEMI.
 - LA LUNGHEZZA DELLE LINEE FUORI TERRA DEVE ESSERE MINIMIZZATA.

- NOTE:
- 1) LE SIGLE DI TUTTI GLI STRUMENTI DEVONO ESSERE CONSERVATE PRECEDUTE DALLA SIGLA 00 DELLA GENERALE, DAL NUMERO DELL'UNITA' E DEL TRENO CORRISPONDENTE.
 - 2) TRONCHETTO FLANGIATO PER MISURATORE CAMPIONE.
 - 3) MISURATORE DI PORTATA AD ULTRASUONI A DOPPIA CATERA DI ELABORAZIONE, CON DOPIO FLOW COMPUTER.
 - 4) COLLETTORE A INGRESSO UNITA' DI COMPRESSIONE.
 - 5) IL PUNTO DI PRELIEVO DEVE STARE NEI PRESSI DI QUELLO PER LA MISURA FISCALE GAS A TURBOCOMPRESSORI.

LEGENDA:
 ◊ °C TEMPERATURA MASSIMA OPERATIVA
 borg PRESSIONE DI PROGETTO
 ◊ FORNITORE - LIMITE DI FORNITURA

LISTA APPARECCHIATURE
 310-0-XZ-001

03	18/03/13	REMISSIONE FINALE - REVISIONATO DOWE INDICATO	STOCIT
02	05/11/12	EMMISSIONE FINALE - REVISIONATO DOWE INDICATO	STOCIT
01	14/06/12	REMISSIONE PER APPROVAZIONE-REVISIONE GENERALE	STOCIT
00	28/03/12	EMMISSIONE PER APPROVAZIONE	STOCIT

STOCIT
 CENTRALE STOCCAGGIO GAS ALFONSINE
 INGEGNERIA DI BASE PER LA REALIZZAZIONE DELLA CENTRALE DI STOCCAGGIO GAS

SCHEMA DI MARCIA
 MISURA FISCALE UNITA' 310

P-1434 PRS-0310-002
 FILE: P-1434 PRS-0310-002-03

STOCIT
 CENTRALE STOCCAGGIO GAS ALFONSINE
 INGEGNERIA DI BASE PER LA REALIZZAZIONE DELLA CENTRALE DI STOCCAGGIO GAS

SCHEMA DI MARCIA
 MISURA FISCALE UNITA' 310

P-1434 PRS-0310-002
 FILE: P-1434 PRS-0310-002-03